



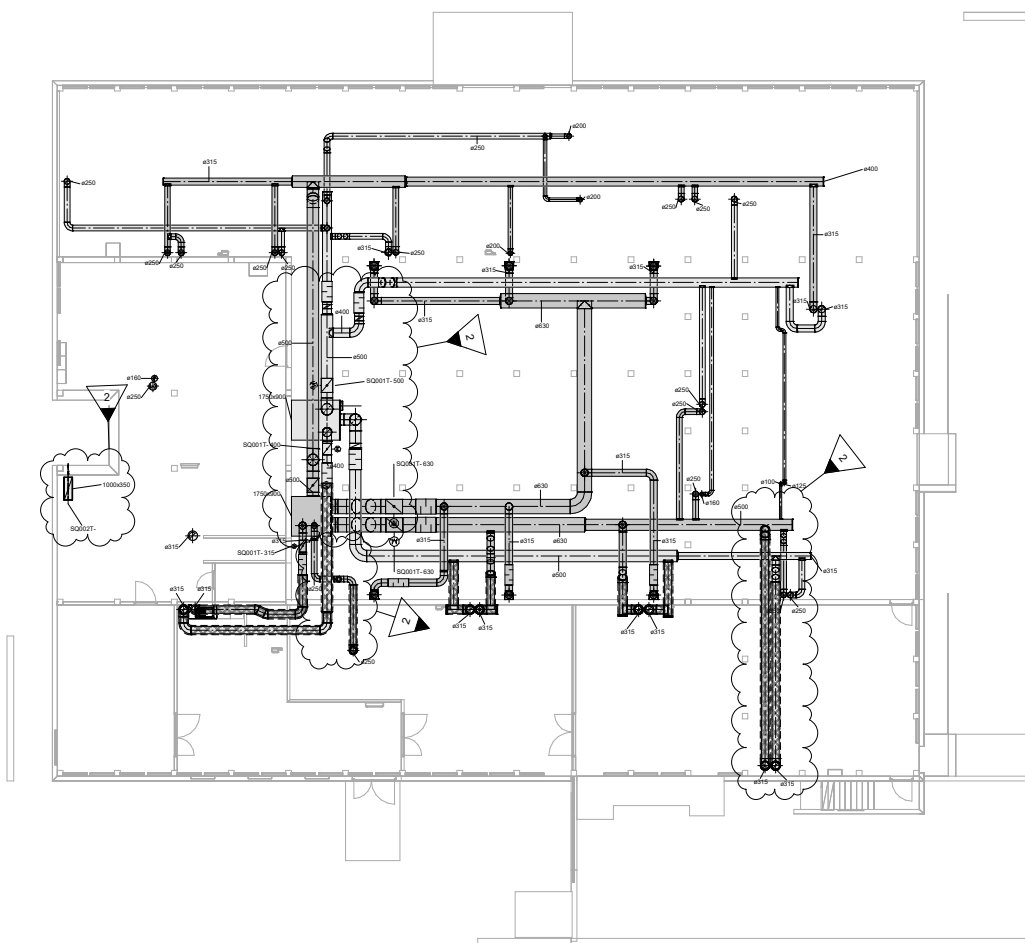

2	Oppdatert verifisering, seil inn motoroppsett	24.10.17	SL
1	Parallell skissert	22.08.17	SL
Rev	Endring	Utskr	Kont
TEGNING:		TEGNING:	REV.
A1-Bbygg E- kjeller		10016462-03	2

 

Notodden barne og ungdomsskole

Notodden Kommune



PROJEKTNR: 10016462	DISPLIN: RIV	STATUS:	TEGNAR: Author	KONTR: MS	DATE: 22.09.17	MALESTOKK:
TEGNING: A1-Bbygg E- kjeller		TEGNING: 10016462-03			REV. 2	