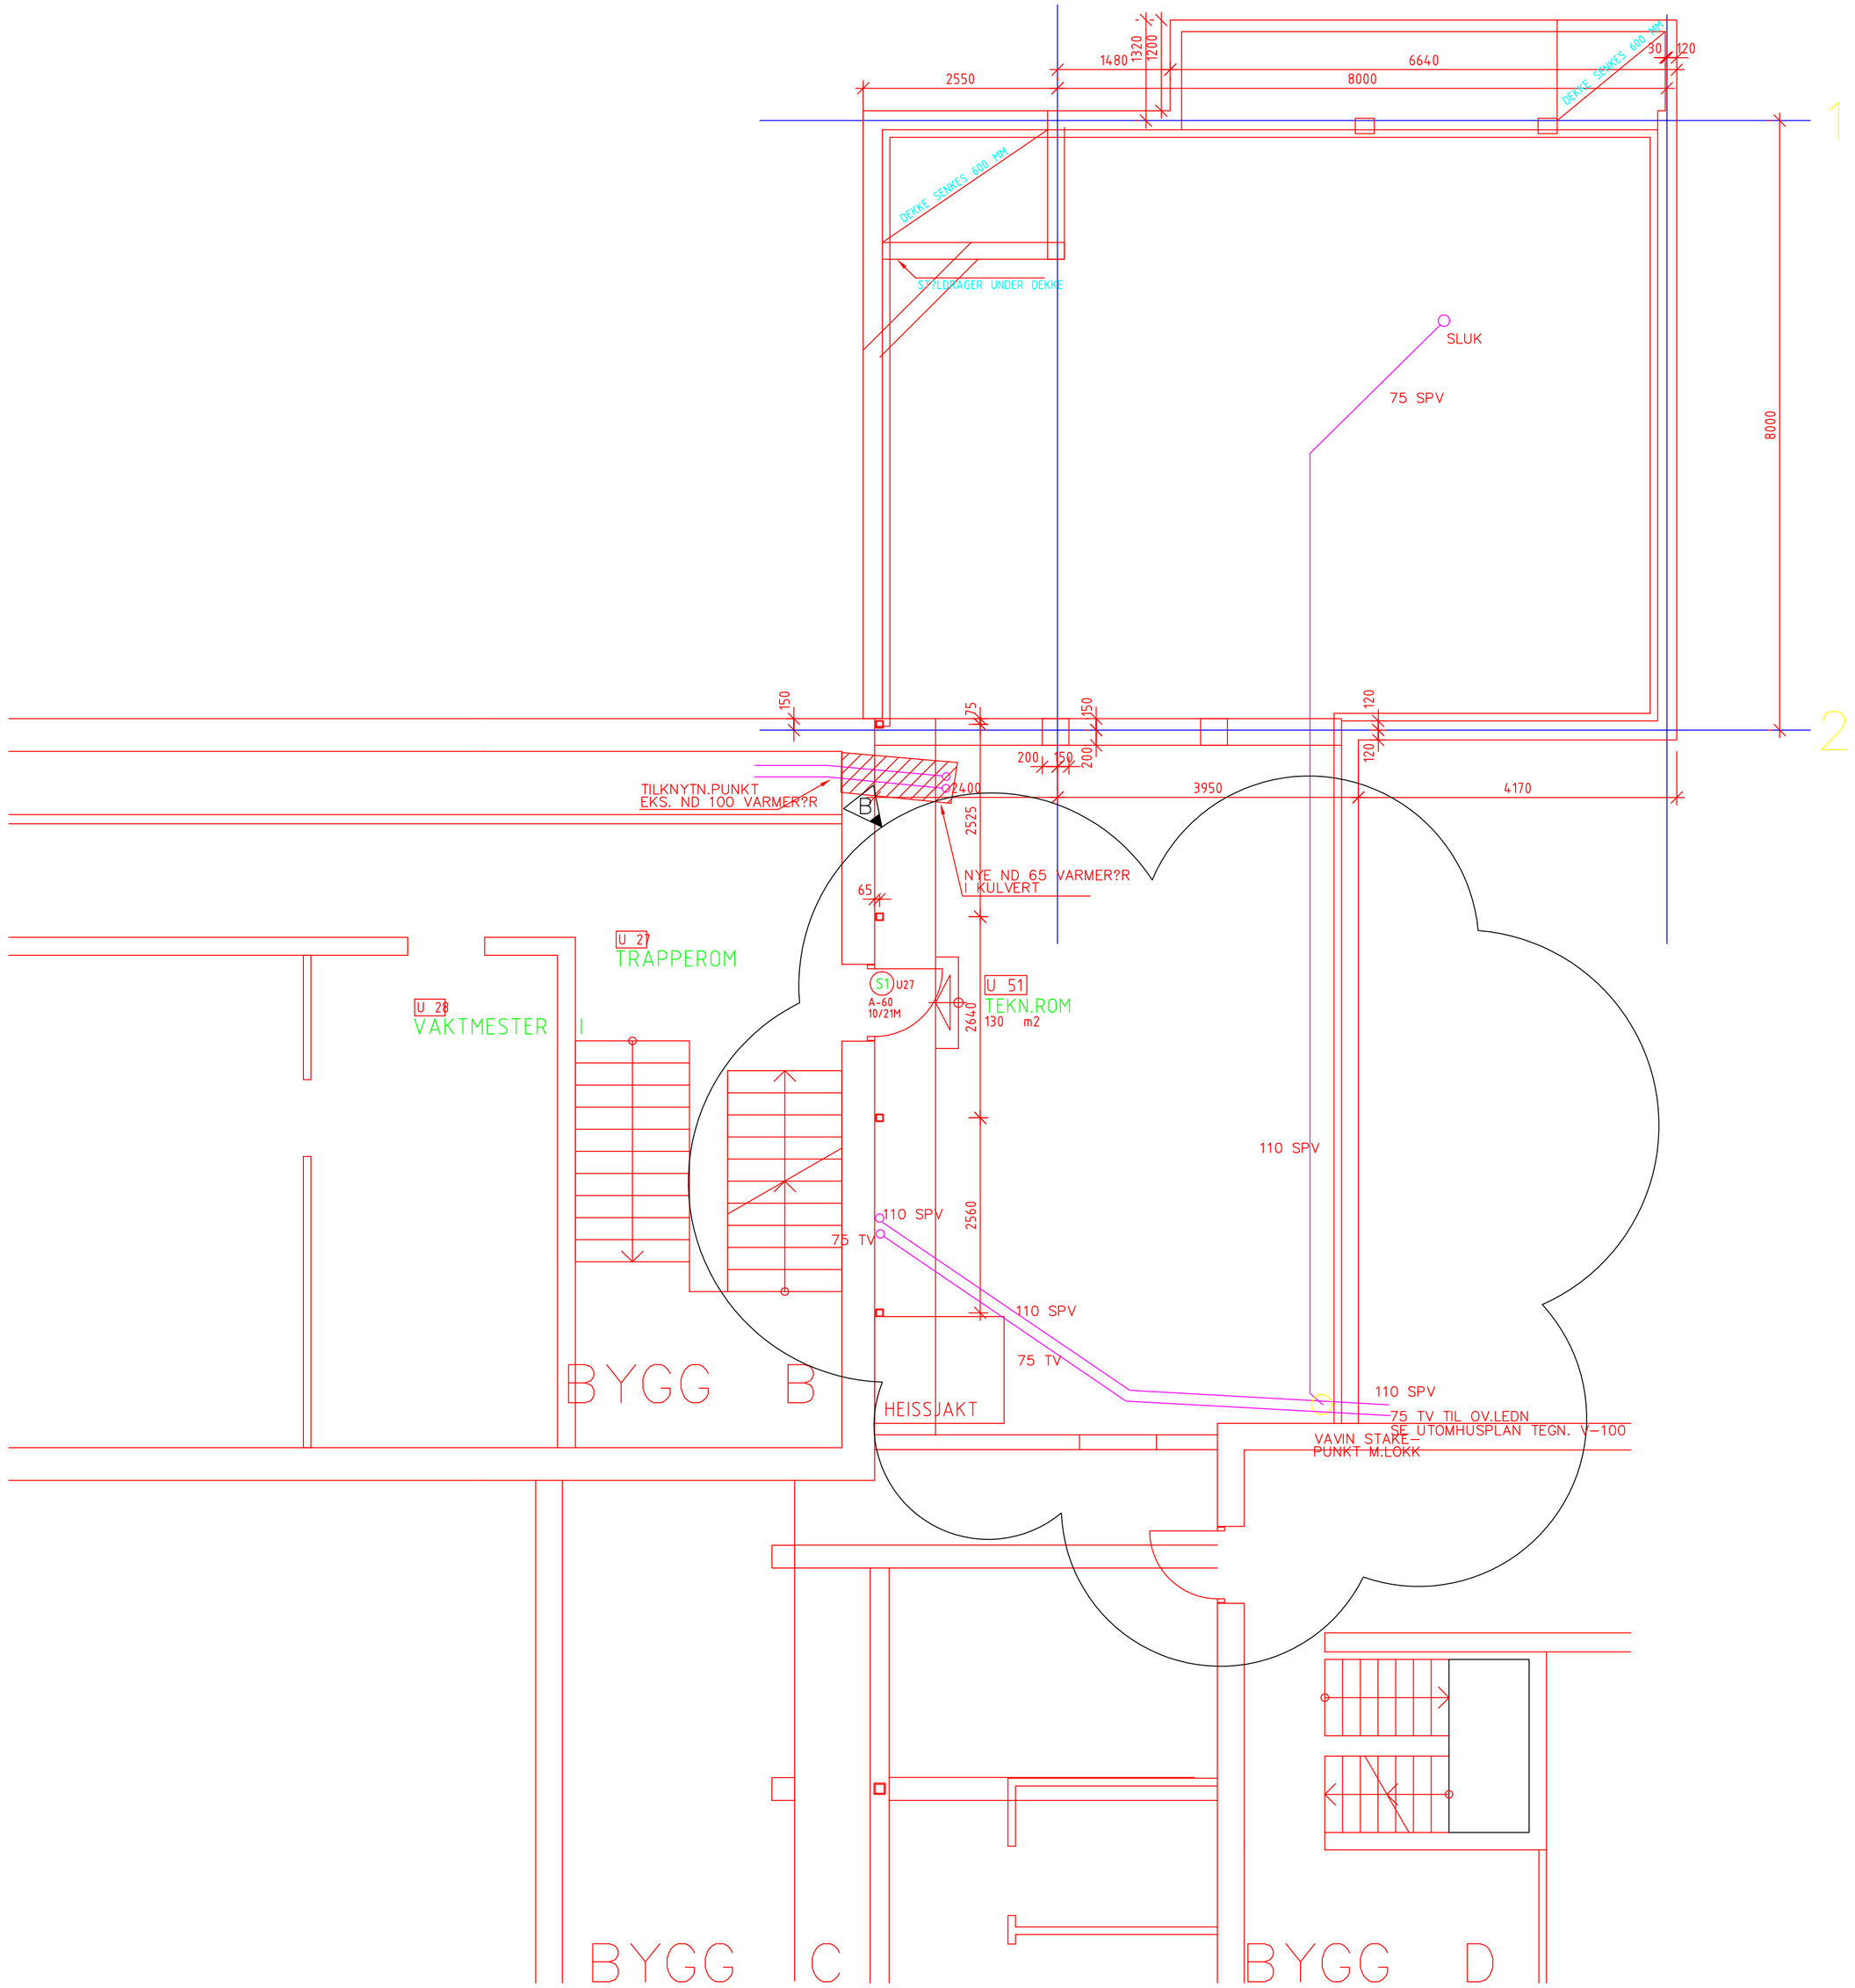

AVF-101 REV. B

ARBEIDSTEGNING

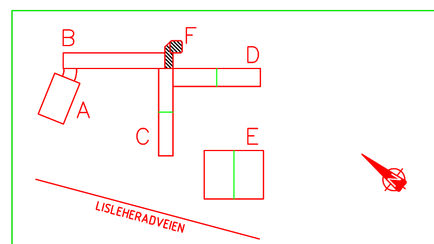

SKOLER P? S?TRE 1994
BARNESKOLEBYGG F
NOTODDEN KOMMUNE

PROSJEKTERING :

ARK	S?NDERGAARD RICKFELT AS	350 11 422
RIB	KLEPPEN OG L?KJA	350 13 333
RIV	VIDAR TVEITEN AS	350 50 311
RIE	ING. THOBJ?RN ?VERB?	350 13 966

PROSJEKTNR. 209-3650 M?LESTOKK : 1 : 50
DATO : 15.04.94

BUNNLEDNINGER
RIVAN - VANLEDG

REVISJON	INDEKS	DATO
INNTEGNET 110 TV.LEDN.	B	28.09.94
FJ?RT TEL NYBYGG SEKVARMER?R	A	14.06.94

TEGN.NR. 310594 AVF-101 REV. B

INGENIOR Vidar Tveiten A/S
SELJORD-SKIEN
Tlf. 35 05 03 11 35 52 00 92

S?NDERGAARD RICKFELT AS
SIVILARKITEKTER MNAL NPA
HYDROS GT. 10
3670 NOTODDEN
TLF. 350 11 422