


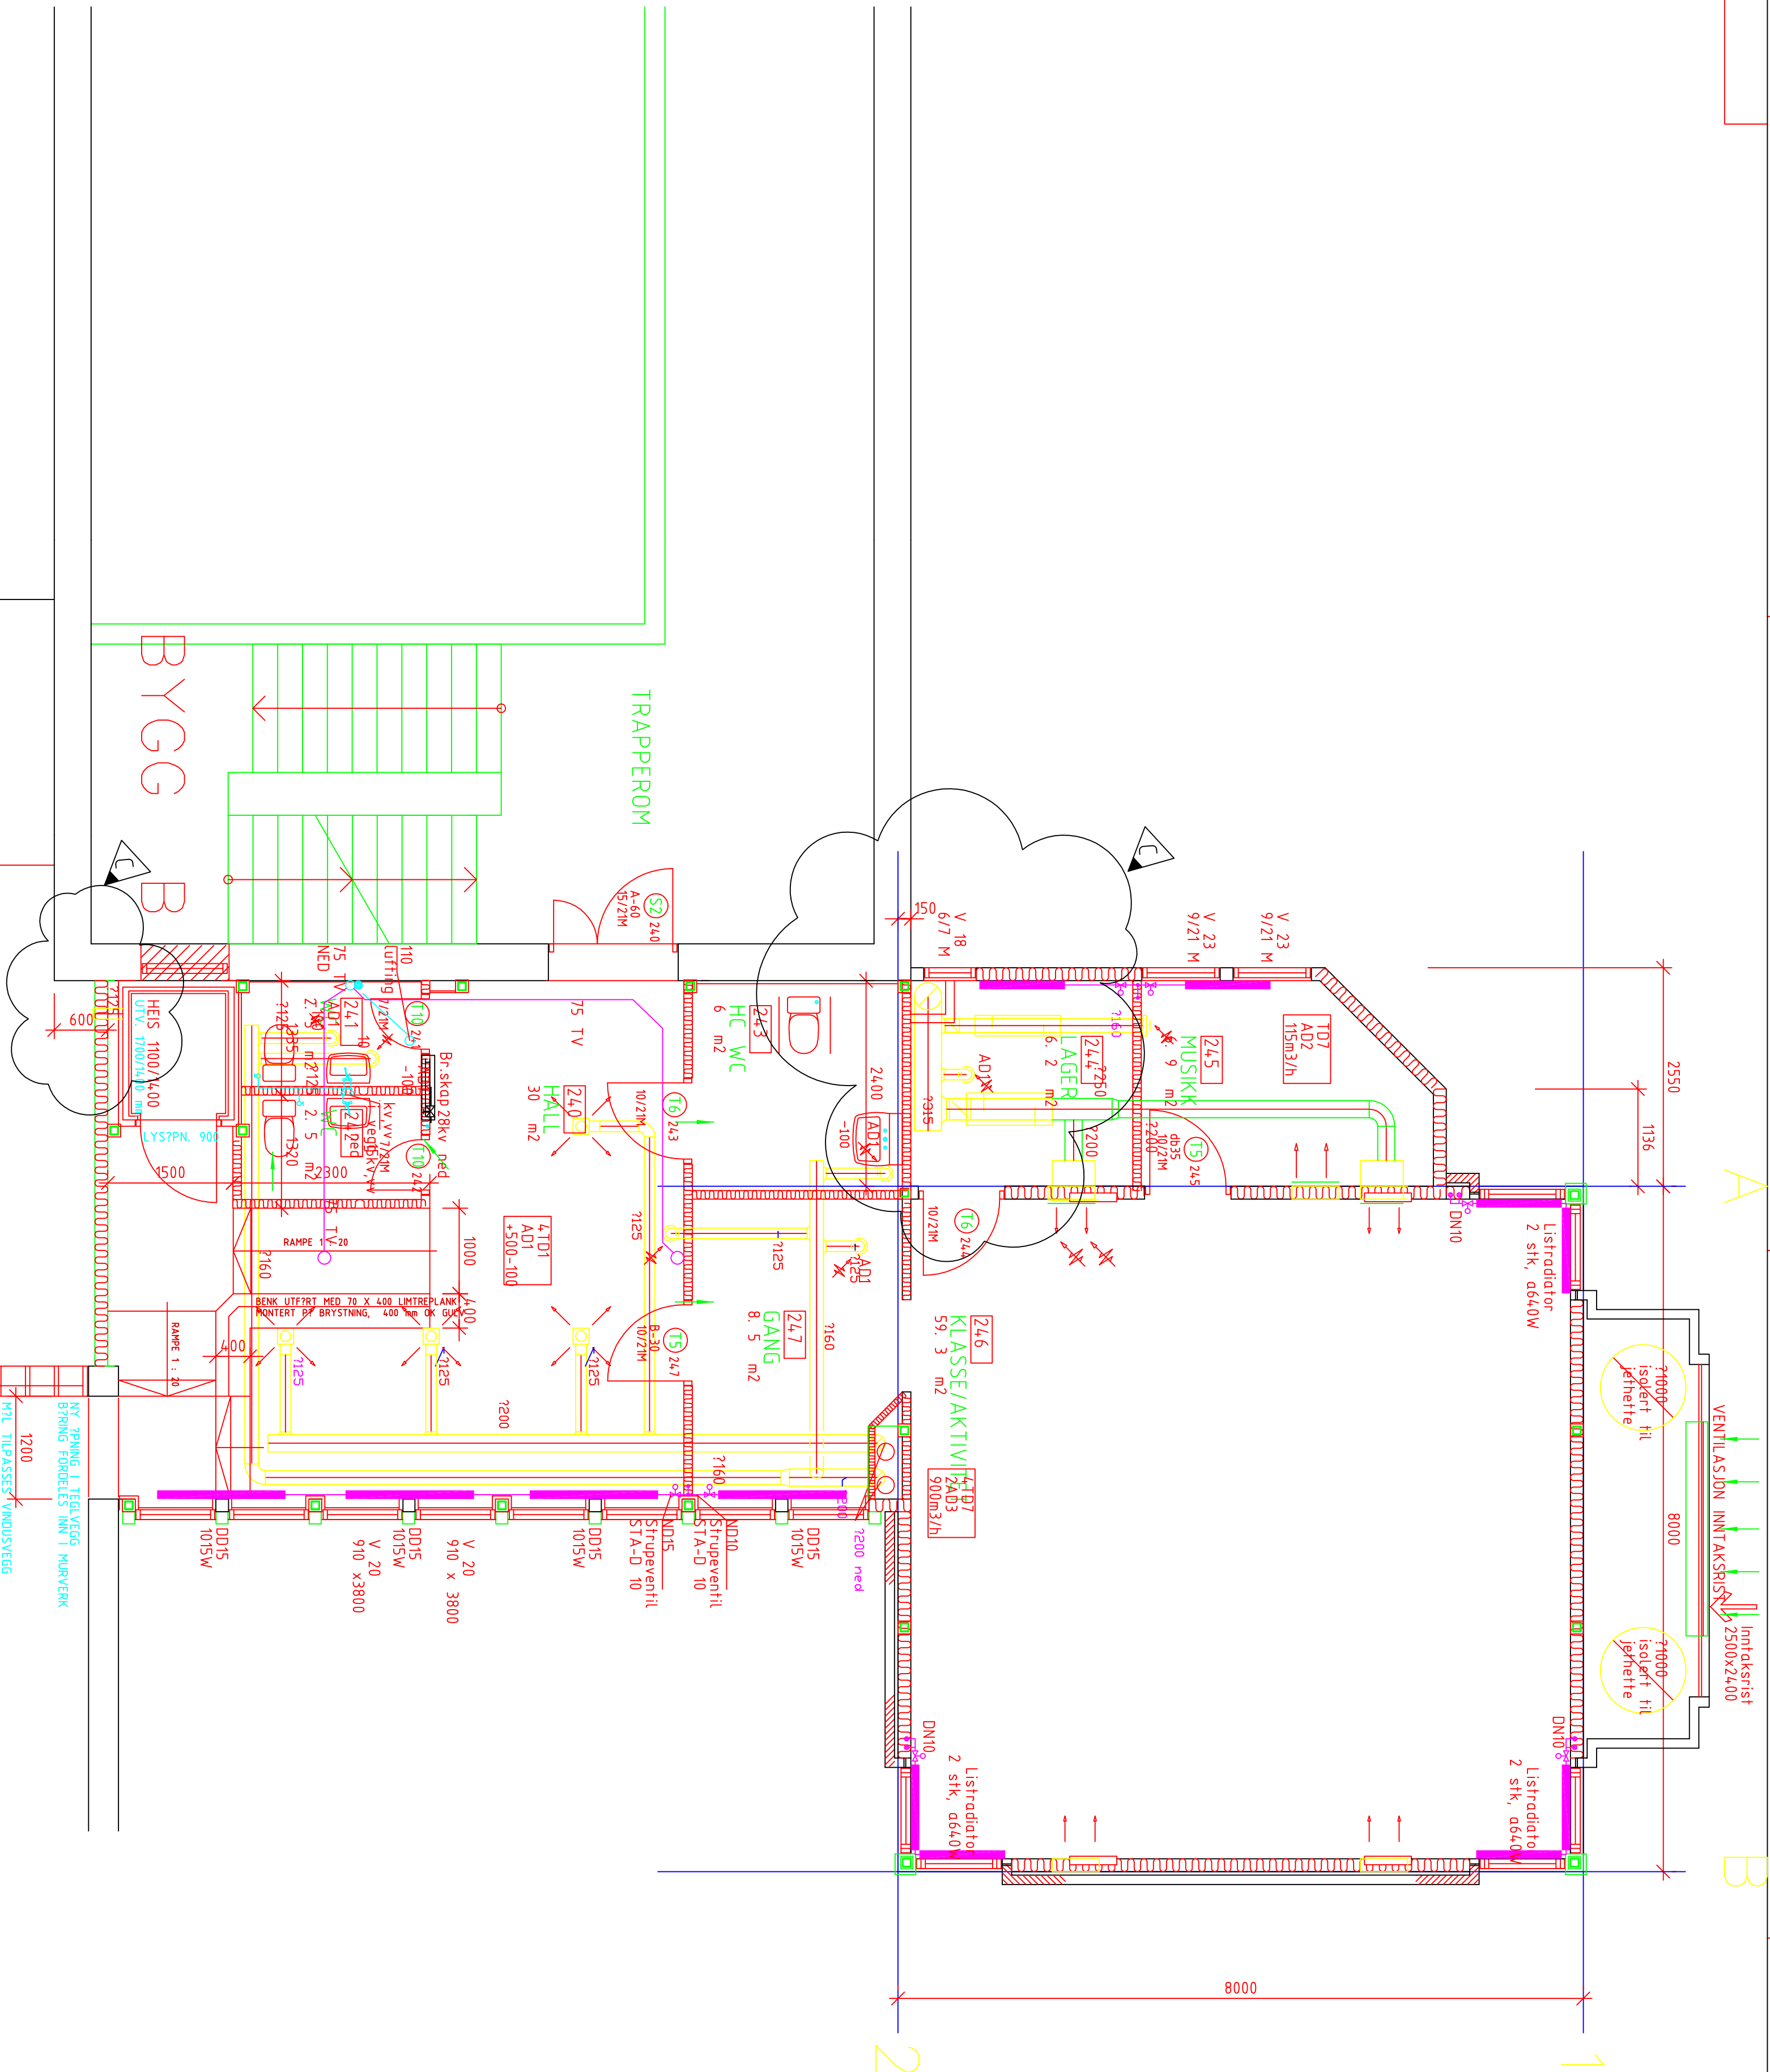

VENTILOVERSIKT

RAD.DIFFUSOR MED PLATE

TD1 RDN-160+POB-160/125D9 RDN-180-POS-160

TD2 RDN-224+POB-224/200D10 RDN-224-POS-200

DIFFUSOR TILUFT.

TD3 LGD-200-1000

TD4 LGV-200-1000

TD5 LGV-200-1000

TD6 LGD-160-700

TD7 GPO-700-F

TD8 GPO-1000-F

BAKKANT TILUFT MED BOKS

TD11 GDO-500x100+DLKB-200

TD12 GDO-500x150+DLKB-200

BAKKANT FRAUFT OG KTRIL.VENT.

AD1 K125

AD2 K160


AD3 EA-09-500x200+FLKB/200

AD4 EA-09-500x100+FLKB/200

BYGG C

BYGG D

ARBEIDSTEGNING

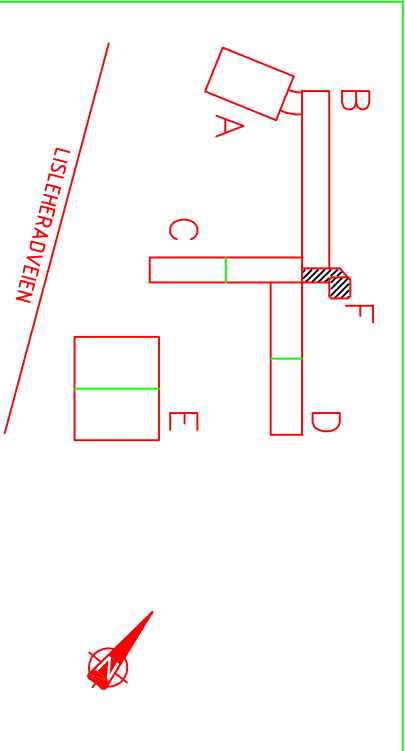

SKOLER P? S?TIRE 1994

BARNESKOLE BYGG F

NOTODDEN KOMMUNE

PROSJEKTERING :

RIB KLEPPEN OG LKJA

RIV VIDAR TVEITEN AS

RIE ING. THOBJERN TVERBERG

350 11 422

350 13 333

350 50 311

350 13 966

PROSJEKTR. 20-1570

MÅLSTOKK 1 : 50

DATO : 15.04.94

PLAN 2. ETG

VVS - ANLEGG

FLYTET 2315, VENTILERT HEISSJAKT C

ENDRET KV/SPV BR.SKAP

INNTENNET LEDNING FOR TAKVANN

REVISJON

19.10.94

14.10.94

29.09.94

INDEX

INGENIØR Vidar Tveite

SELUØRD-SKIEN

11.6.35 03 03 11

350 11 422

350 13 333

350 50 311

350 13 966

TEGN.NR. VF-123

REV. C

SPINDERGAARD RIKKFELT AS










