
 <div>Oslo kommune Vann- og avløpsetaten Tel: 21802180</div>		 <div>Målestokk 1:2000</div>	<table><tr><th colspan="2">Punkt / kumtype</th><th colspan="2">Utstyr</th></tr><tr><td></td><td>Kum</td><td></td><td>Brønnvål</td></tr><tr><td></td><td>Brennsekum</td><td></td><td>Ekstra kumlokk</td></tr><tr><td></td><td>Fordelingskum</td><td></td><td>Lufteventil</td></tr><tr><td></td><td>Markeringssymbol</td><td></td><td>Spyleventil</td></tr><tr><td></td><td>Stakekum</td><td></td><td>Utviser m/blindeflens</td></tr><tr><td></td><td>Påslippkum</td><td></td><td>Utviser m/uloseventil</td></tr><tr><td></td><td>Hydrant</td><td></td><td>Utviser m/s.v. og flens</td></tr><tr><td></td><td>Bekkeinntak m/ut</td><td></td><td>Vannpost</td></tr><tr><td></td><td>Utslipp</td><td></td><td>Tilbakestøpsventil</td></tr><tr><td></td><td></td><td></td><td>Ledningslokk</td></tr><tr><td></td><td></td><td></td><td>Mengdemåler / målerrenne</td></tr><tr><td></td><td></td><td></td><td>Reduksjonsventil</td></tr><tr><td></td><td></td><td></td><td>Stengeventil (åpen/lukket)</td></tr><tr><td></td><td></td><td></td><td></td></tr></table>		Punkt / kumtype		Utstyr			Kum		Brønnvål		Brennsekum		Ekstra kumlokk		Fordelingskum		Lufteventil		Markeringssymbol		Spyleventil		Stakekum		Utviser m/blindeflens		Påslippkum		Utviser m/uloseventil		Hydrant		Utviser m/s.v. og flens		Bekkeinntak m/ut		Vannpost		Utslipp		Tilbakestøpsventil				Ledningslokk				Mengdemåler / målerrenne				Reduksjonsventil				Stengeventil (åpen/lukket)							
Punkt / kumtype		Utstyr	
	Kum		Brønnvål	
	Brennsekum		Ekstra kumlokk	
	Fordelingskum		Lufteventil	
	Markeringssymbol		Spyleventil	
	Stakekum		Utviser m/blindeflens	
	Påslippkum		Utviser m/uloseventil	
	Hydrant		Utviser m/s.v. og flens	
	Bekkeinntak m/ut		Vannpost	
	Utslipp		Tilbakestøpsventil	
			Ledningslokk	
			Mengdemåler / målerrenne	
			Reduksjonsventil	
			Stengeventil (åpen/lukket)	
<table><tr><th>Adkomst</th><th>Kumform</th></tr><tr><td>DO</td><td>F Firkantet</td></tr><tr><td>Dør</td><td>F Firkantet</td></tr><tr><td>NT</td><td>N Kum eget nett</td></tr><tr><td>ST</td><td>R Rund</td></tr></table>			Adkomst	Kumform	DO	F Firkantet	Dør	F Firkantet	NT	N Kum eget nett	ST	R Rund	<table><tr><th>Kommunale</th><th>Private</th><th>Type</th><th>Graft</th><th>Borehull</th><th>Kanal</th><th>Varerør</th><th>Tunnel</th><th>Pumpeledning</th></tr><tr><td></td><td></td><td>VL</td><td>VL</td><td>BO</td><td>KO</td><td>VO</td><td>TV</td><td>PO</td></tr><tr><td></td><td></td><td>OV</td><td>OV</td><td>BO</td><td>KO</td><td>VO</td><td>TV</td><td>PO</td></tr><tr><td></td><td></td><td>AF</td><td>AF</td><td>BF</td><td>KF</td><td>VF</td><td>TF</td><td>PF</td></tr><tr><td></td><td></td><td>SP</td><td>SP</td><td>BS</td><td>KS</td><td>VS</td><td>TS</td><td>PS</td></tr><tr><td></td><td></td><td>DR</td><td>DR</td><td>BS</td><td>KS</td><td>VS</td><td>TS</td><td>PS</td></tr></table> <div>Prosjekterte anlegg Nedlagte ledninger Marknålte linjepunkter &lt; 2001 Marknålte linjepunkter &gt;= 2001 Ledninger uten innmålte linjept. (=Ant. Trase) PSI Disse kan også gå rettlinjet Fallretning</div>	Kommunale	Private	Type	Graft	Borehull	Kanal	Varerør	Tunnel	Pumpeledning			VL	VL	BO	KO	VO	TV	PO			OV	OV	BO	KO	VO	TV	PO			AF	AF	BF	KF	VF	TF	PF			SP	SP	BS	KS	VS	TS	PS			DR	DR	BS	KS	VS	TS	PS
Adkomst	Kumform	
DO	F Firkantet	
Dør	F Firkantet	
NT	N Kum eget nett	
ST	R Rund	
Kommunale	Private	Type	Graft	Borehull	Kanal	Varerør	Tunnel	Pumpeledning	
		VL	VL	BO	KO	VO	TV	PO	
		OV	OV	BO	KO	VO	TV	PO	
		AF	AF	BF	KF	VF	TF	PF	
		SP	SP	BS	KS	VS	TS	PS	
		DR	DR	BS	KS	VS	TS	PS	
				Byggverk må ikke plasseres nærmere hovedledning enn 2,0 m. Andre arbeider over eller nær hovedledning må meldes til VAV. Berørighet og høyder på ledninger må oppfattes som orienterende. Det er ikke alltid ledningene går rettlinjet mellom kummene. Påvisning i marken utføres ved henvendelse til VAV.	
				PSI Tittelfeltet er basert på standard ledningskart - Produert i Gemini-VA	












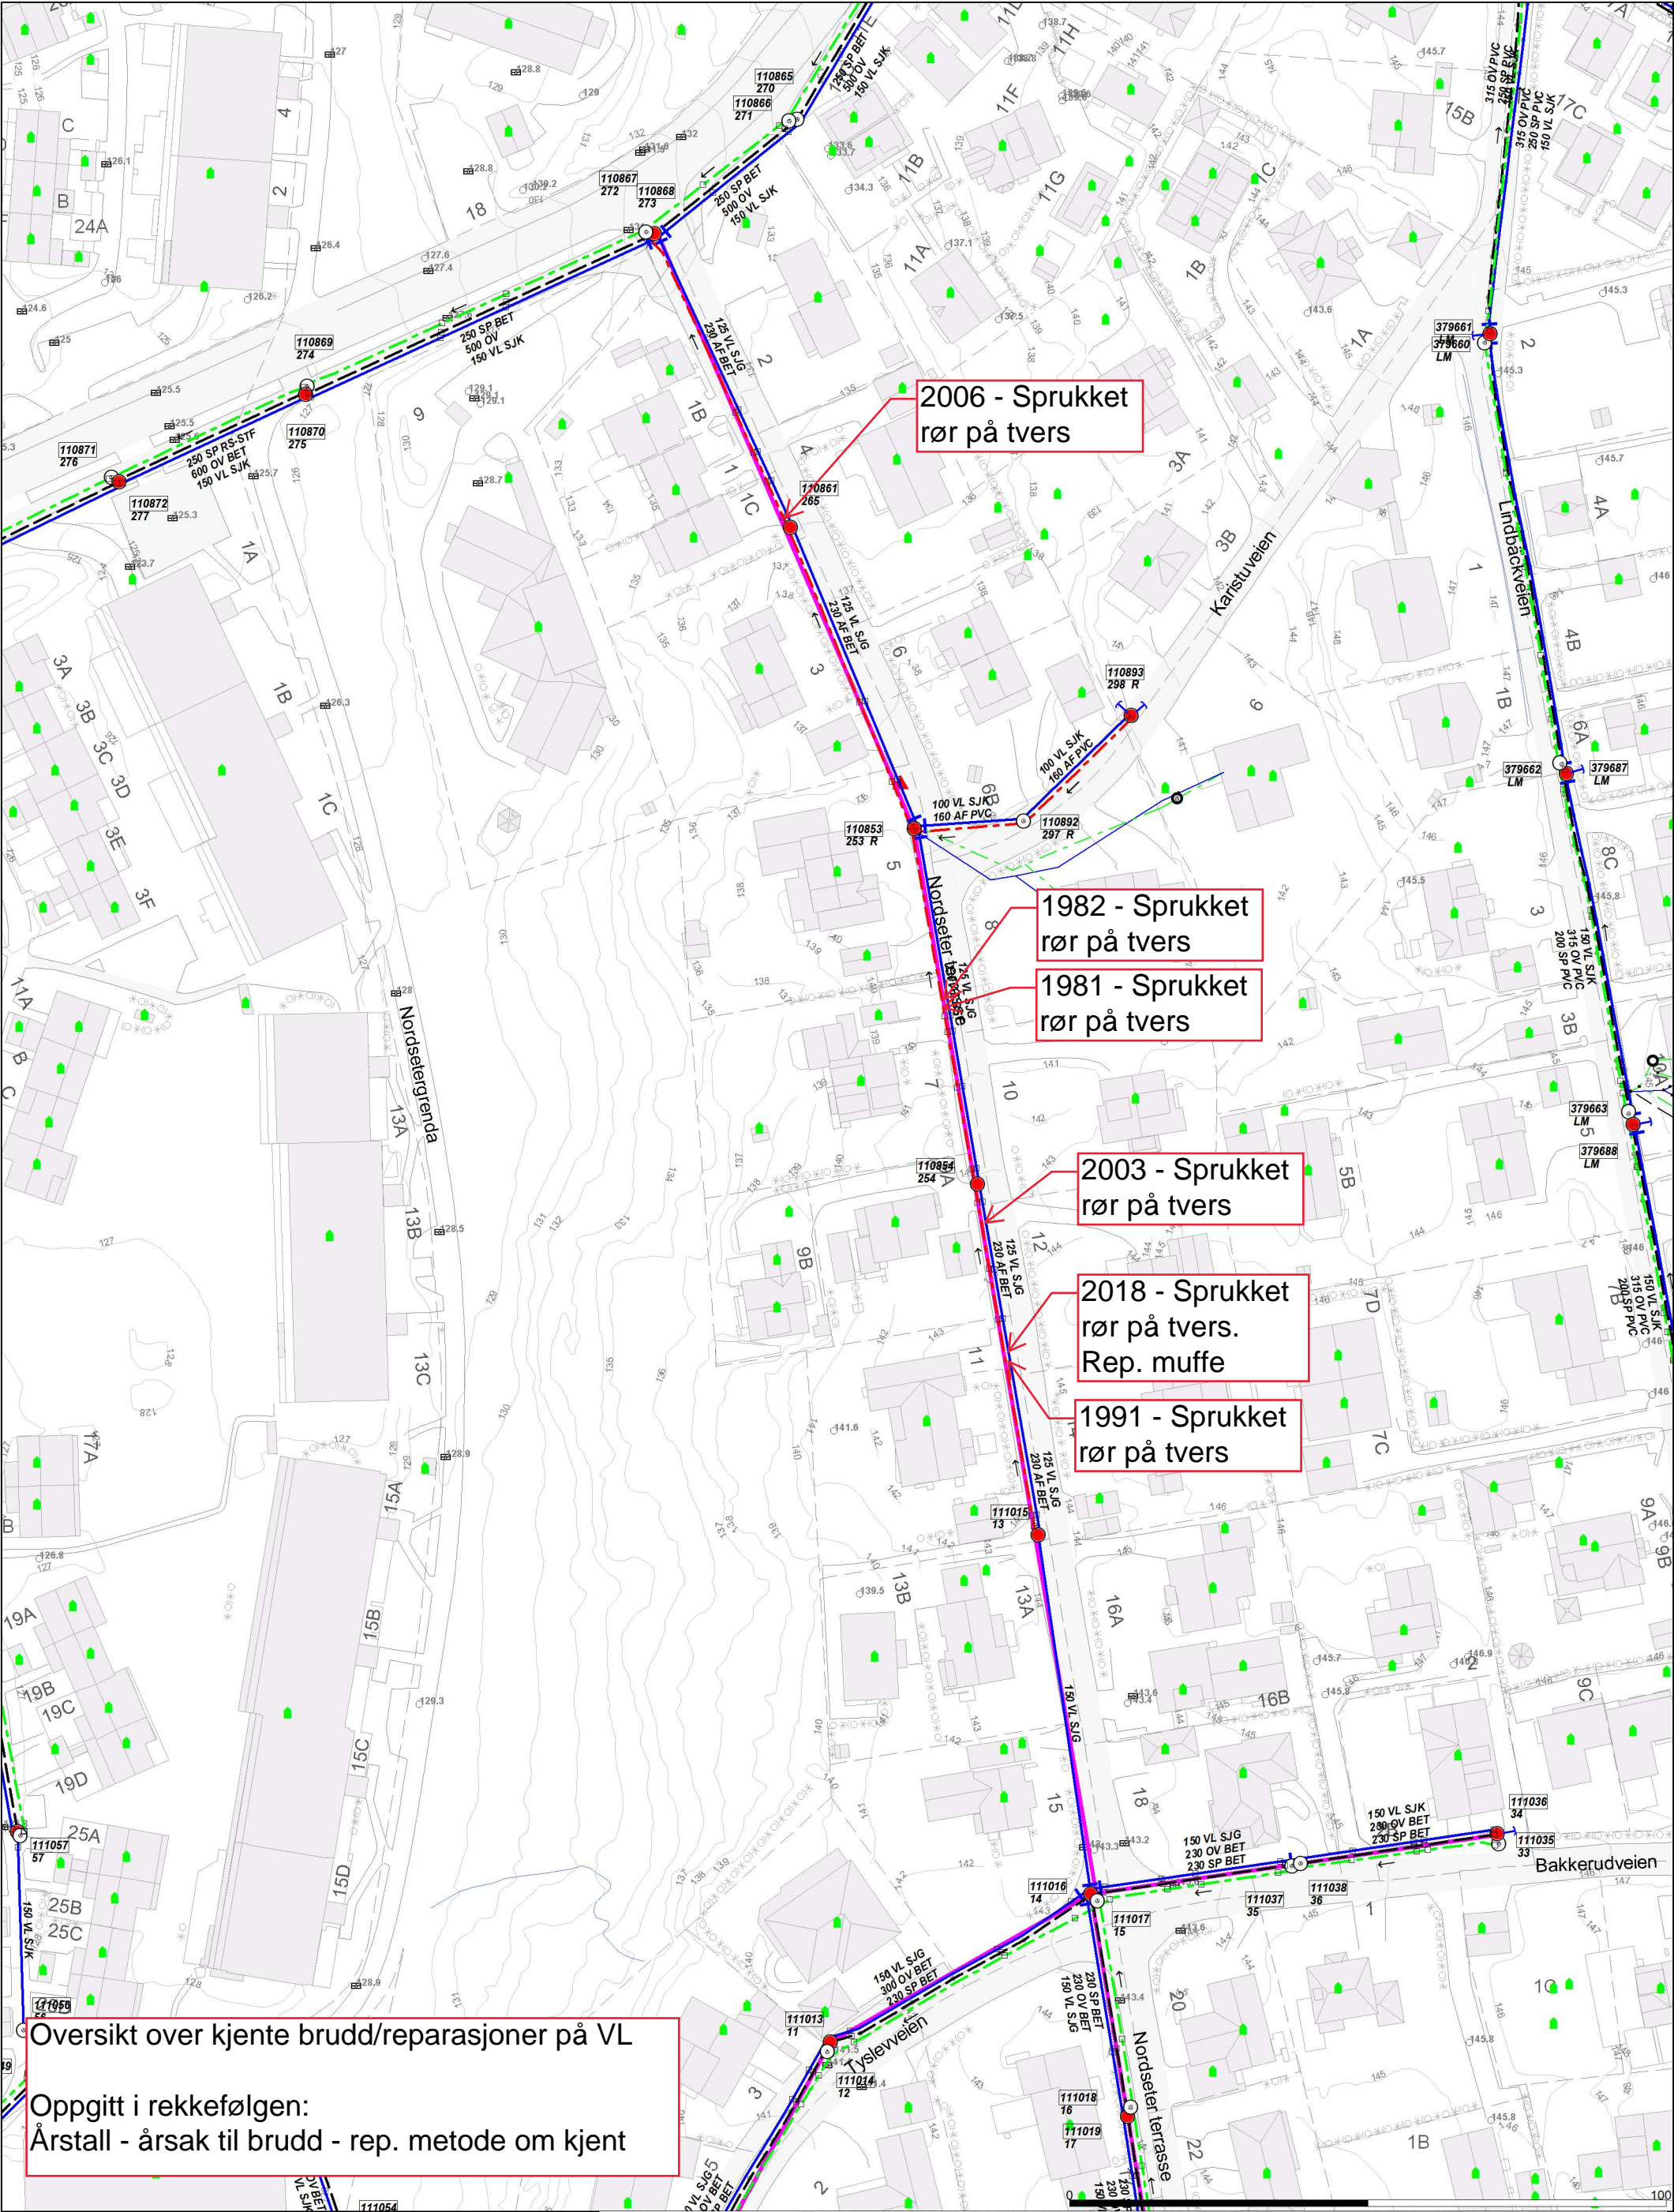


































































Oversikt over kjente brudd/reparasjoner på VL

Oppgitt i rekkefølgen:  
Årstall - årsak til brudd - rep. metode om kjent

<div><div>Oslo kommune Vann- og avløpsetaten Tel: 21802180</div></div>		<div><div>Målestokk 1:1000</div></div>		<table><tr><th colspan="2">Punkt / kumtype</th><th>Utstyr</th></tr><tr><td></td><td>Kum</td><td>Overløp</td></tr><tr><td></td><td>Brensekum</td><td>Reduksjonskum</td></tr><tr><td></td><td>Fordekkingskum</td><td>Pumpestasjon VL</td></tr><tr><td></td><td>Markerings-/ Stakelum</td><td>Pumpestasjon SP/AF</td></tr><tr><td></td><td>Påslippakum</td><td>Pumpestasjon OV</td></tr><tr><td></td><td>Hydrant</td><td>baseng</td></tr><tr><td></td><td>Bekkeinntak m/u rist</td><td>Diverse punkt</td></tr><tr><td></td><td>Utslipp</td><td>Grenpunkt</td></tr><tr><td></td><td></td><td>Ventilpunkt</td></tr></table>	Punkt / kumtype		Utstyr		Kum	Overløp		Brensekum	Reduksjonskum		Fordekkingskum	Pumpestasjon VL		Markerings-/ Stakelum	Pumpestasjon SP/AF		Påslippakum	Pumpestasjon OV		Hydrant	baseng		Bekkeinntak m/u rist	Diverse punkt		Utslipp	Grenpunkt			Ventilpunkt	<table><tr><th colspan="2">Kommunale</th><th>Private</th><th>Type</th><th>Grafit</th><th>Borehull</th><th>Kanal</th><th>Varerør</th><th>Tunnel</th><th>Pumpeledning</th></tr><tr><td></td><td>VL</td><td>VL</td><td>Vannledning</td><td>OV</td><td>BO</td><td>KO</td><td>VO</td><td>TV</td><td>PO</td></tr><tr><td></td><td>AF</td><td>AF</td><td>Overvannsledning</td><td>AF</td><td>BF</td><td>KF</td><td>VF</td><td>TF</td><td>PF</td></tr><tr><td></td><td>SP</td><td>SP</td><td>Avløp felles ledning</td><td>SP</td><td>BS</td><td>KS</td><td>VS</td><td>TS</td><td>PS</td></tr><tr><td></td><td>DR</td><td>DR</td><td>Spillvannsledning</td><td></td><td></td><td></td><td></td><td></td><td></td></tr><tr><td></td><td></td><td></td><td>Drensledning</td><td></td><td></td><td></td><td></td><td></td><td></td></tr><tr><td></td><td colspan="3">Prosjekterte anlegg</td><td colspan="6" rowspan="4">Byggverk må ikke plasseres nærmere hovedledning enn 2,0 m. Andre arbeider over eller nær hovedledning må meldes til VAV. Beliggenhet og høyder på ledninger må oppfattes som orienterende. Det er ikke alltid ledningene går retlinjet mellom kummene. Påvisning i marken utføres ved henvendelse til VAV.</td></tr><tr><td></td><td colspan="3">Nedlagte ledninger</td></tr><tr><td></td><td colspan="3">Marknålmåte linjepunkter &lt; 2001</td></tr><tr><td></td><td colspan="3">Marknålmåte linjepunkter &gt;= 2001</td></tr><tr><td></td><td colspan="3">Ledningslokk</td><td colspan="6" rowspan="3">PSI: Tittelfølet er basert på standard ledningskart - Produsert i Gemini-VA</td></tr><tr><td></td><td colspan="3">Mengdemåler / målerrenne</td></tr><tr><td></td><td colspan="3">Reduksjonsventil</td></tr><tr><td></td><td colspan="3">Stengeventil (åpen/lukket)</td><td colspan="6"></td></tr><tr><td></td><td colspan="3">Fallretning</td><td colspan="6"></td></tr></table>	Kommunale		Private	Type	Grafit	Borehull	Kanal	Varerør	Tunnel	Pumpeledning		VL	VL	Vannledning	OV	BO	KO	VO	TV	PO		AF	AF	Overvannsledning	AF	BF	KF	VF	TF	PF		SP	SP	Avløp felles ledning	SP	BS	KS	VS	TS	PS		DR	DR	Spillvannsledning										Drensledning								Prosjekterte anlegg			Byggverk må ikke plasseres nærmere hovedledning enn 2,0 m. Andre arbeider over eller nær hovedledning må meldes til VAV. Beliggenhet og høyder på ledninger må oppfattes som orienterende. Det er ikke alltid ledningene går retlinjet mellom kummene. Påvisning i marken utføres ved henvendelse til VAV.							Nedlagte ledninger				Marknålmåte linjepunkter < 2001				Marknålmåte linjepunkter >= 2001				Ledningslokk			PSI: Tittelfølet er basert på standard ledningskart - Produsert i Gemini-VA							Mengdemåler / målerrenne				Reduksjonsventil				Stengeventil (åpen/lukket)										Fallretning								
Punkt / kumtype		Utstyr	
	Kum	Overløp	
	Brensekum	Reduksjonskum	
	Fordekkingskum	Pumpestasjon VL	
	Markerings-/ Stakelum	Pumpestasjon SP/AF	
	Påslippakum	Pumpestasjon OV	
	Hydrant	baseng	
	Bekkeinntak m/u rist	Diverse punkt	
	Utslipp	Grenpunkt	
		Ventilpunkt	
Kommunale		Private	Type	Grafit	Borehull	Kanal	Varerør	Tunnel	Pumpeledning	
	VL	VL	Vannledning	OV	BO	KO	VO	TV	PO	
	AF	AF	Overvannsledning	AF	BF	KF	VF	TF	PF	
	SP	SP	Avløp felles ledning	SP	BS	KS	VS	TS	PS	
	DR	DR	Spillvannsledning	
			Drensledning	
	Prosjekterte anlegg			Byggverk må ikke plasseres nærmere hovedledning enn 2,0 m. Andre arbeider over eller nær hovedledning må meldes til VAV. Beliggenhet og høyder på ledninger må oppfattes som orienterende. Det er ikke alltid ledningene går retlinjet mellom kummene. Påvisning i marken utføres ved henvendelse til VAV.	
	Nedlagte ledninger	
	Marknålmåte linjepunkter < 2001	
	Marknålmåte linjepunkter >= 2001	
	Ledningslokk			PSI: Tittelfølet er basert på standard ledningskart - Produsert i Gemini-VA	
	Mengdemåler / målerrenne	
	Reduksjonsventil	
	Stengeventil (åpen/lukket)	
	Fallretning	
Dato: 2024.10.03	Sign: HOL	