


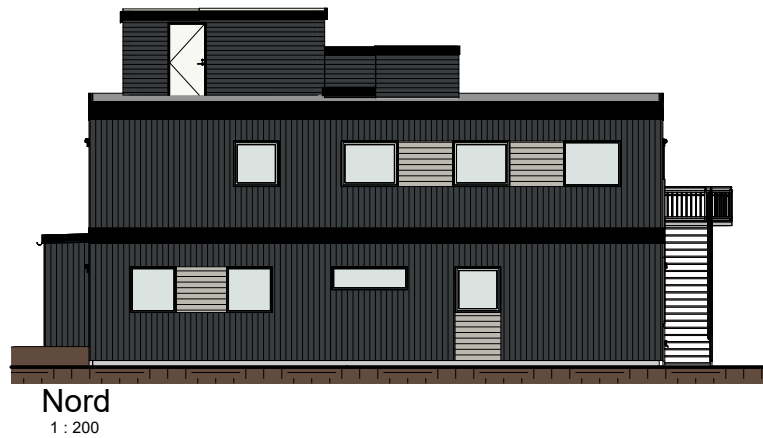

Dør fjernes, vinduer må flyttes til fasade sør og vest for å oppfylle lyskrav m.m. i klasserom.

G	12.11.2025	Endring av høyder på aggregat på tak	S.U.C.	T.M.		
F	11.11.2025	Endret aggregat på tak	S.U.C.	T.M.		
E	26.06.2024	Endret navn fra Ås til Åsen	S.U.C.	S.M.		
D	03.04.2017	Oppdatert iht produksjonstegn]	C.M.			
C	16.01.17	Endret str på heis	C.M.			
B	02.11.16	Speilvendt bygget +div. andre endringer	S.U.C.			
A	17.08.2016	Etasjehøyde, vinduer	C.M.			
Rev	Date	Note	Drw.	Chk.		
Tegnet av C.M.		Kontrollert av O.B.	Godkjent av C.M.	Original format A3	Målestokk 1 : 200	Dato 17.11.2016
Tegningsstatus Byggesak						
 Maskinveien 28, 4033 Stavanger +47 51 63 50 00 algeco.no		Kunde Stavanger kommune				
		Prosjekt Modulskole, Åsen				
		Tittel Fasader				
		Tegningsnummer A 2 40 1075 A 2 G				
Denne tegningen er beskyttet av åndsverksloven og må ikke kopieres eller reproduseres uten skriftlig tillatelse fra Algeco Norway as						