Rev.nr	Revisjon (endring)	Dato	Tegnet	Kontr.

Tegningsnummer
A.40.01.001

Rev.nr

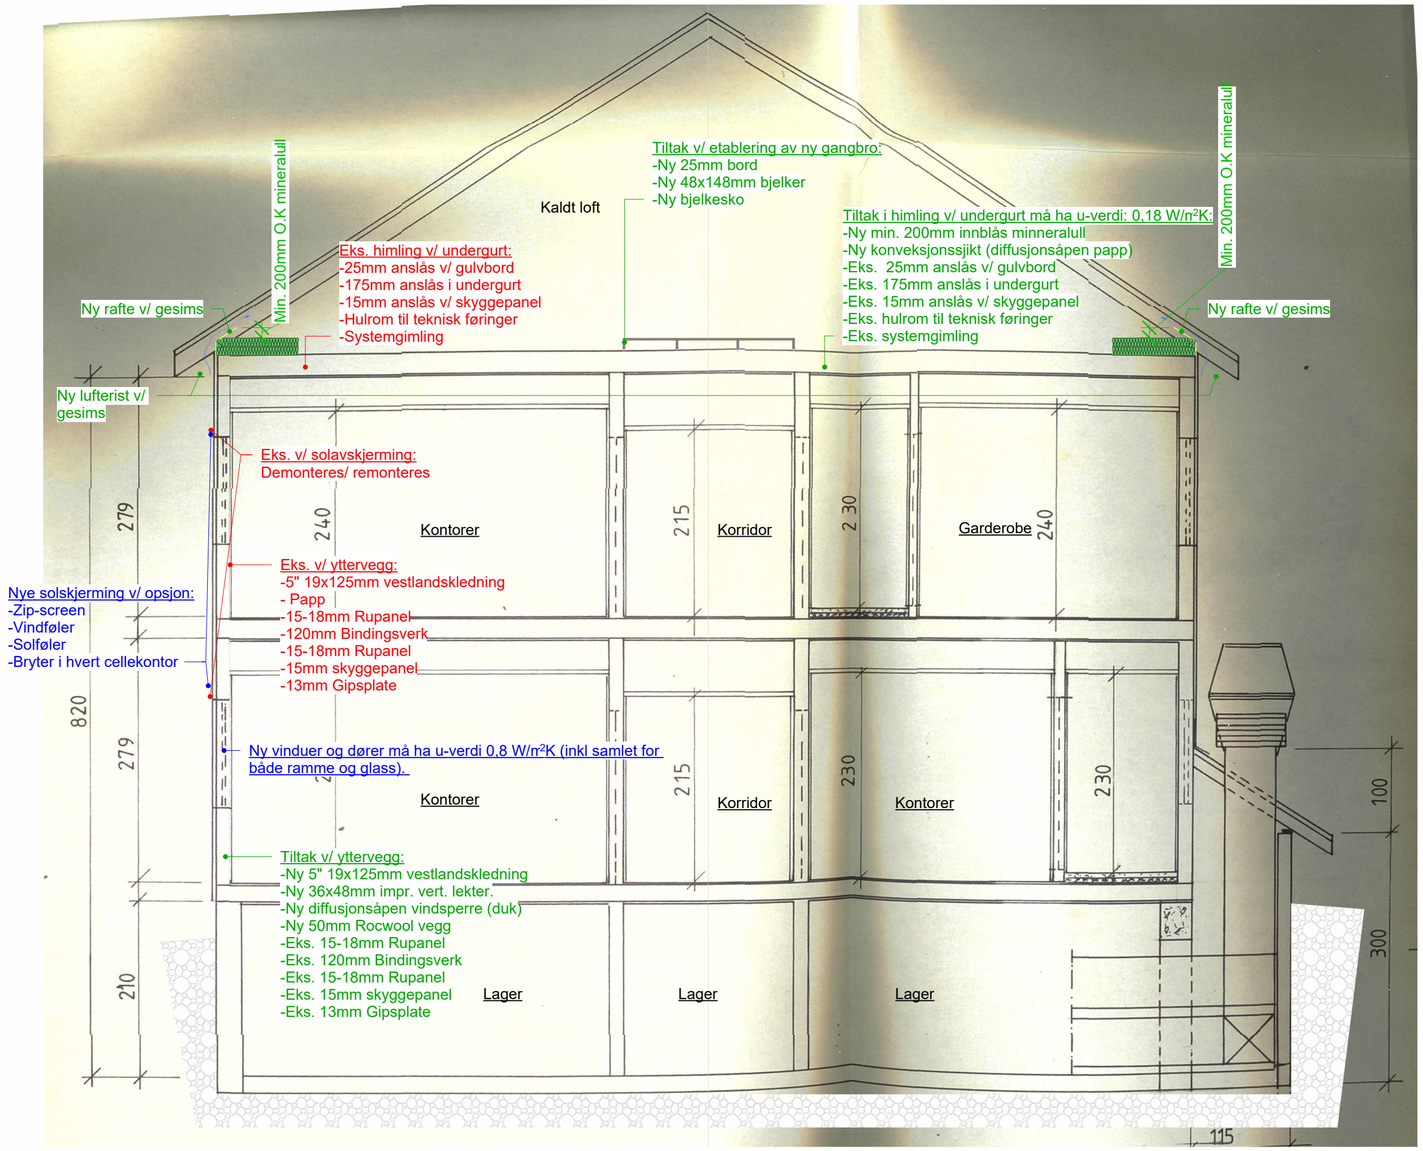

Prosjekt

Evje og Hornes kommune
Evje kommunehus og kino
Kasernevegen 19

Skaar
RÅDGIVENDE INGENIØRER

Tegningsstastus	Målestokk	
Tilbudstegning	-	
Tegningstittel	Dato	Prosjektnummer
Generelt	27.04.2026	26083
Generelt snitt	Tegnet av: KA	Kontrollert av: -
Tegningsnummer	Revisjonsnummer	Fagdisiplin
A.40.01.001		ARK

A2