


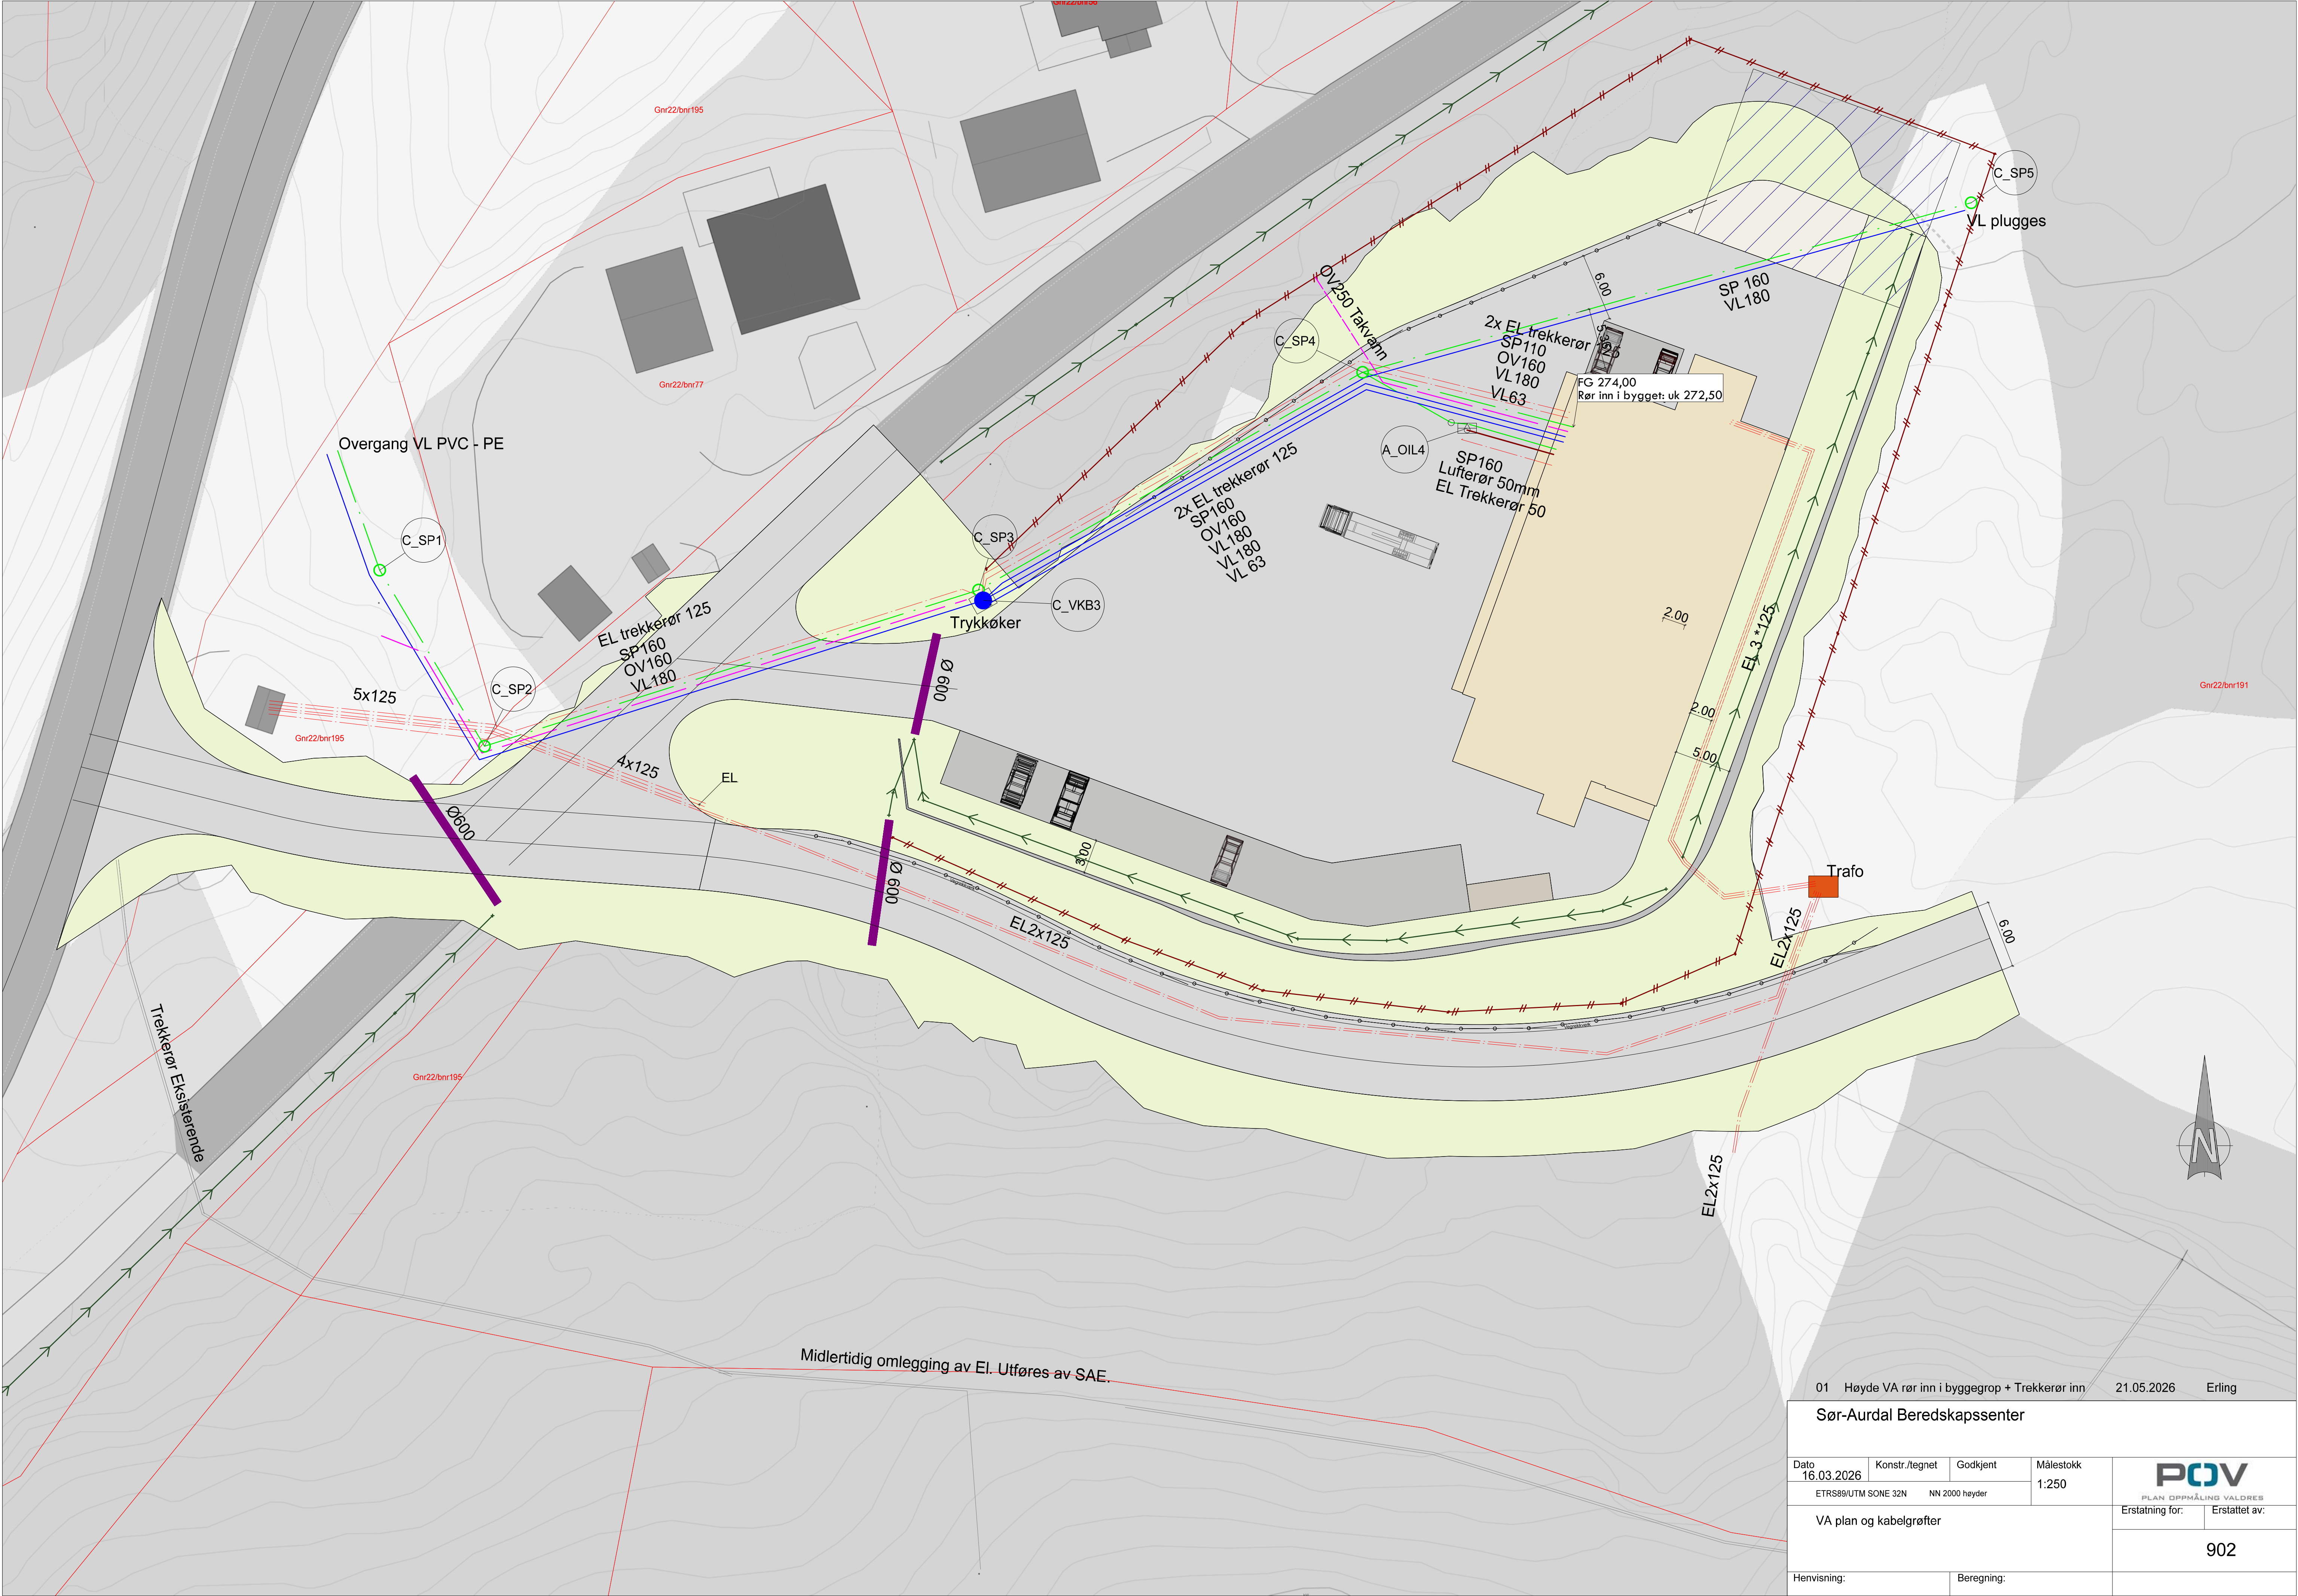

Midlertidig omlegging av EL. Utføres av SAE.

01 Høyde VA rør inn i byggegrop + Trekkerør inn 21.05.2026 Erling

Sør-Aurdal Beredskapssenter

Dato 16.03.2026	Konstr./tegnet	Godkjent	Målestokk 1:250	POV PLAN OPPMÅLING VALDRES Erstatning for:Erstattet av:	
ETRS89/UTM SONE 32N NN 2000 høyder					
VA plan og kabelgrøfter				902	
Henvisning:		Beregning:			