



Eksisterande

1:333,333




Til riving

1:333,333




Planlagt status

1:200

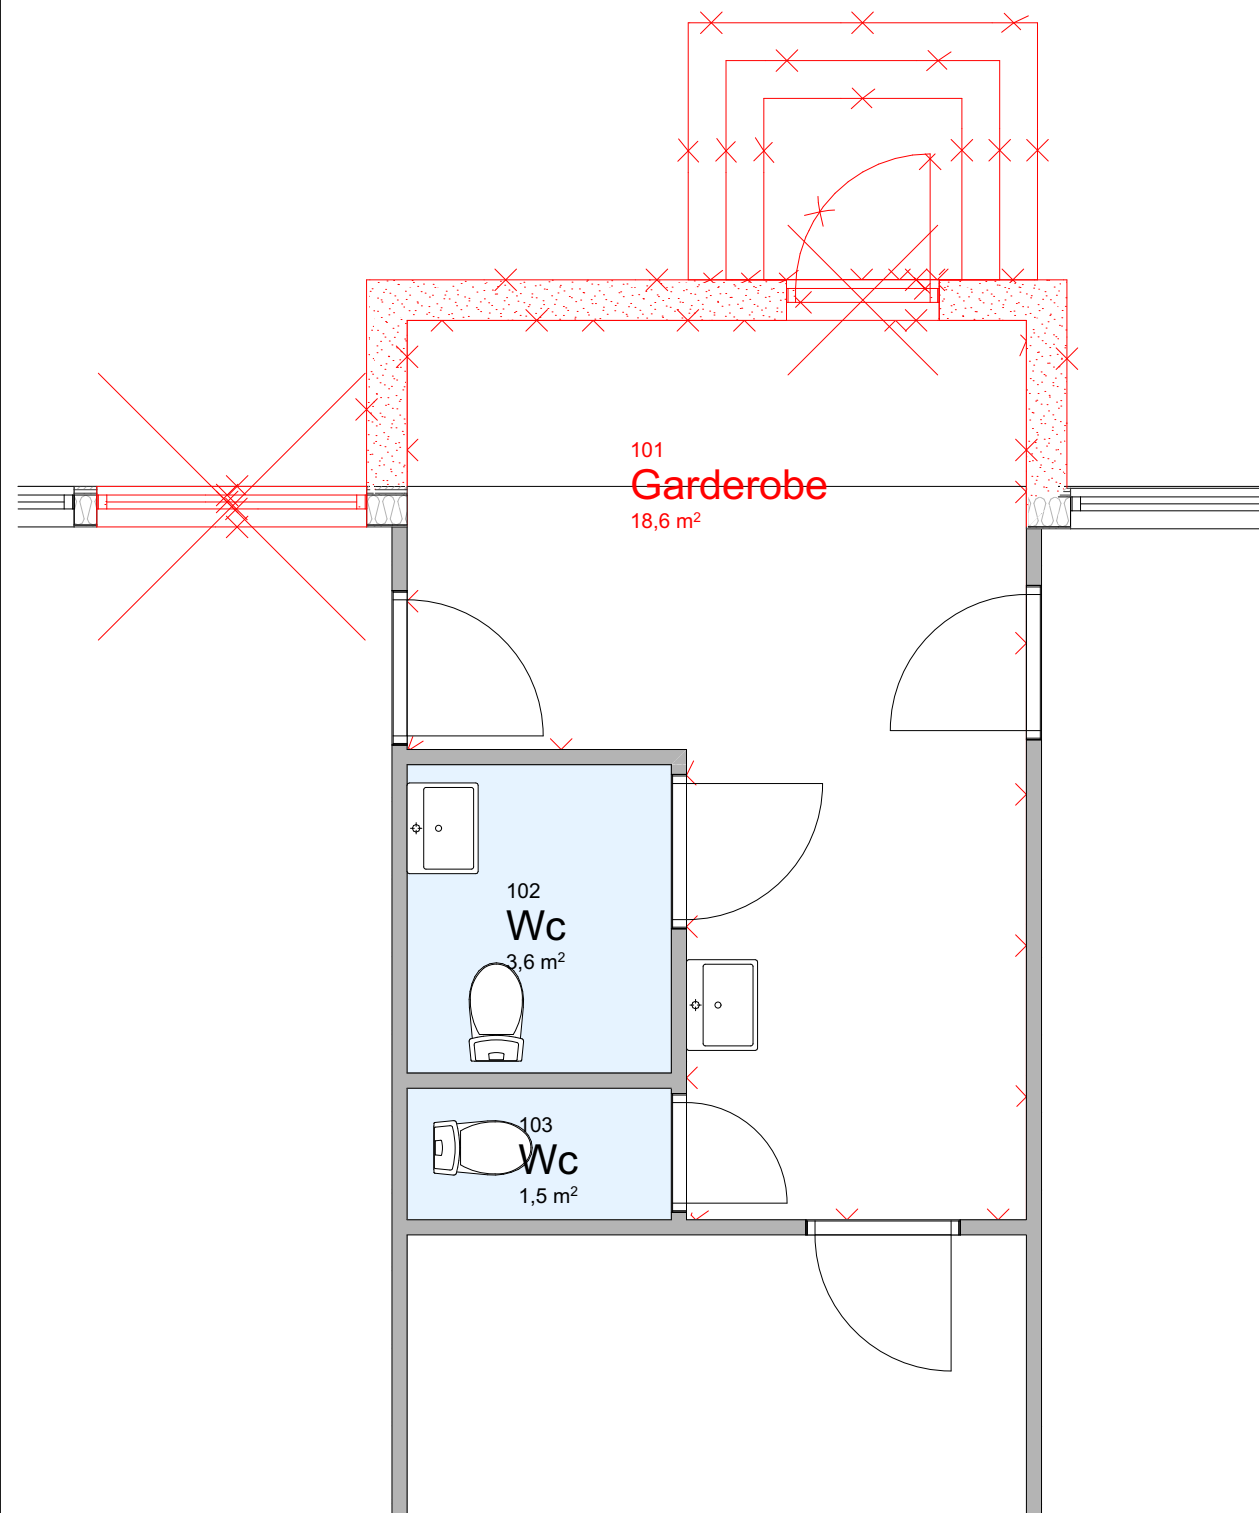


2 etg øvste skulen (1)

1:50

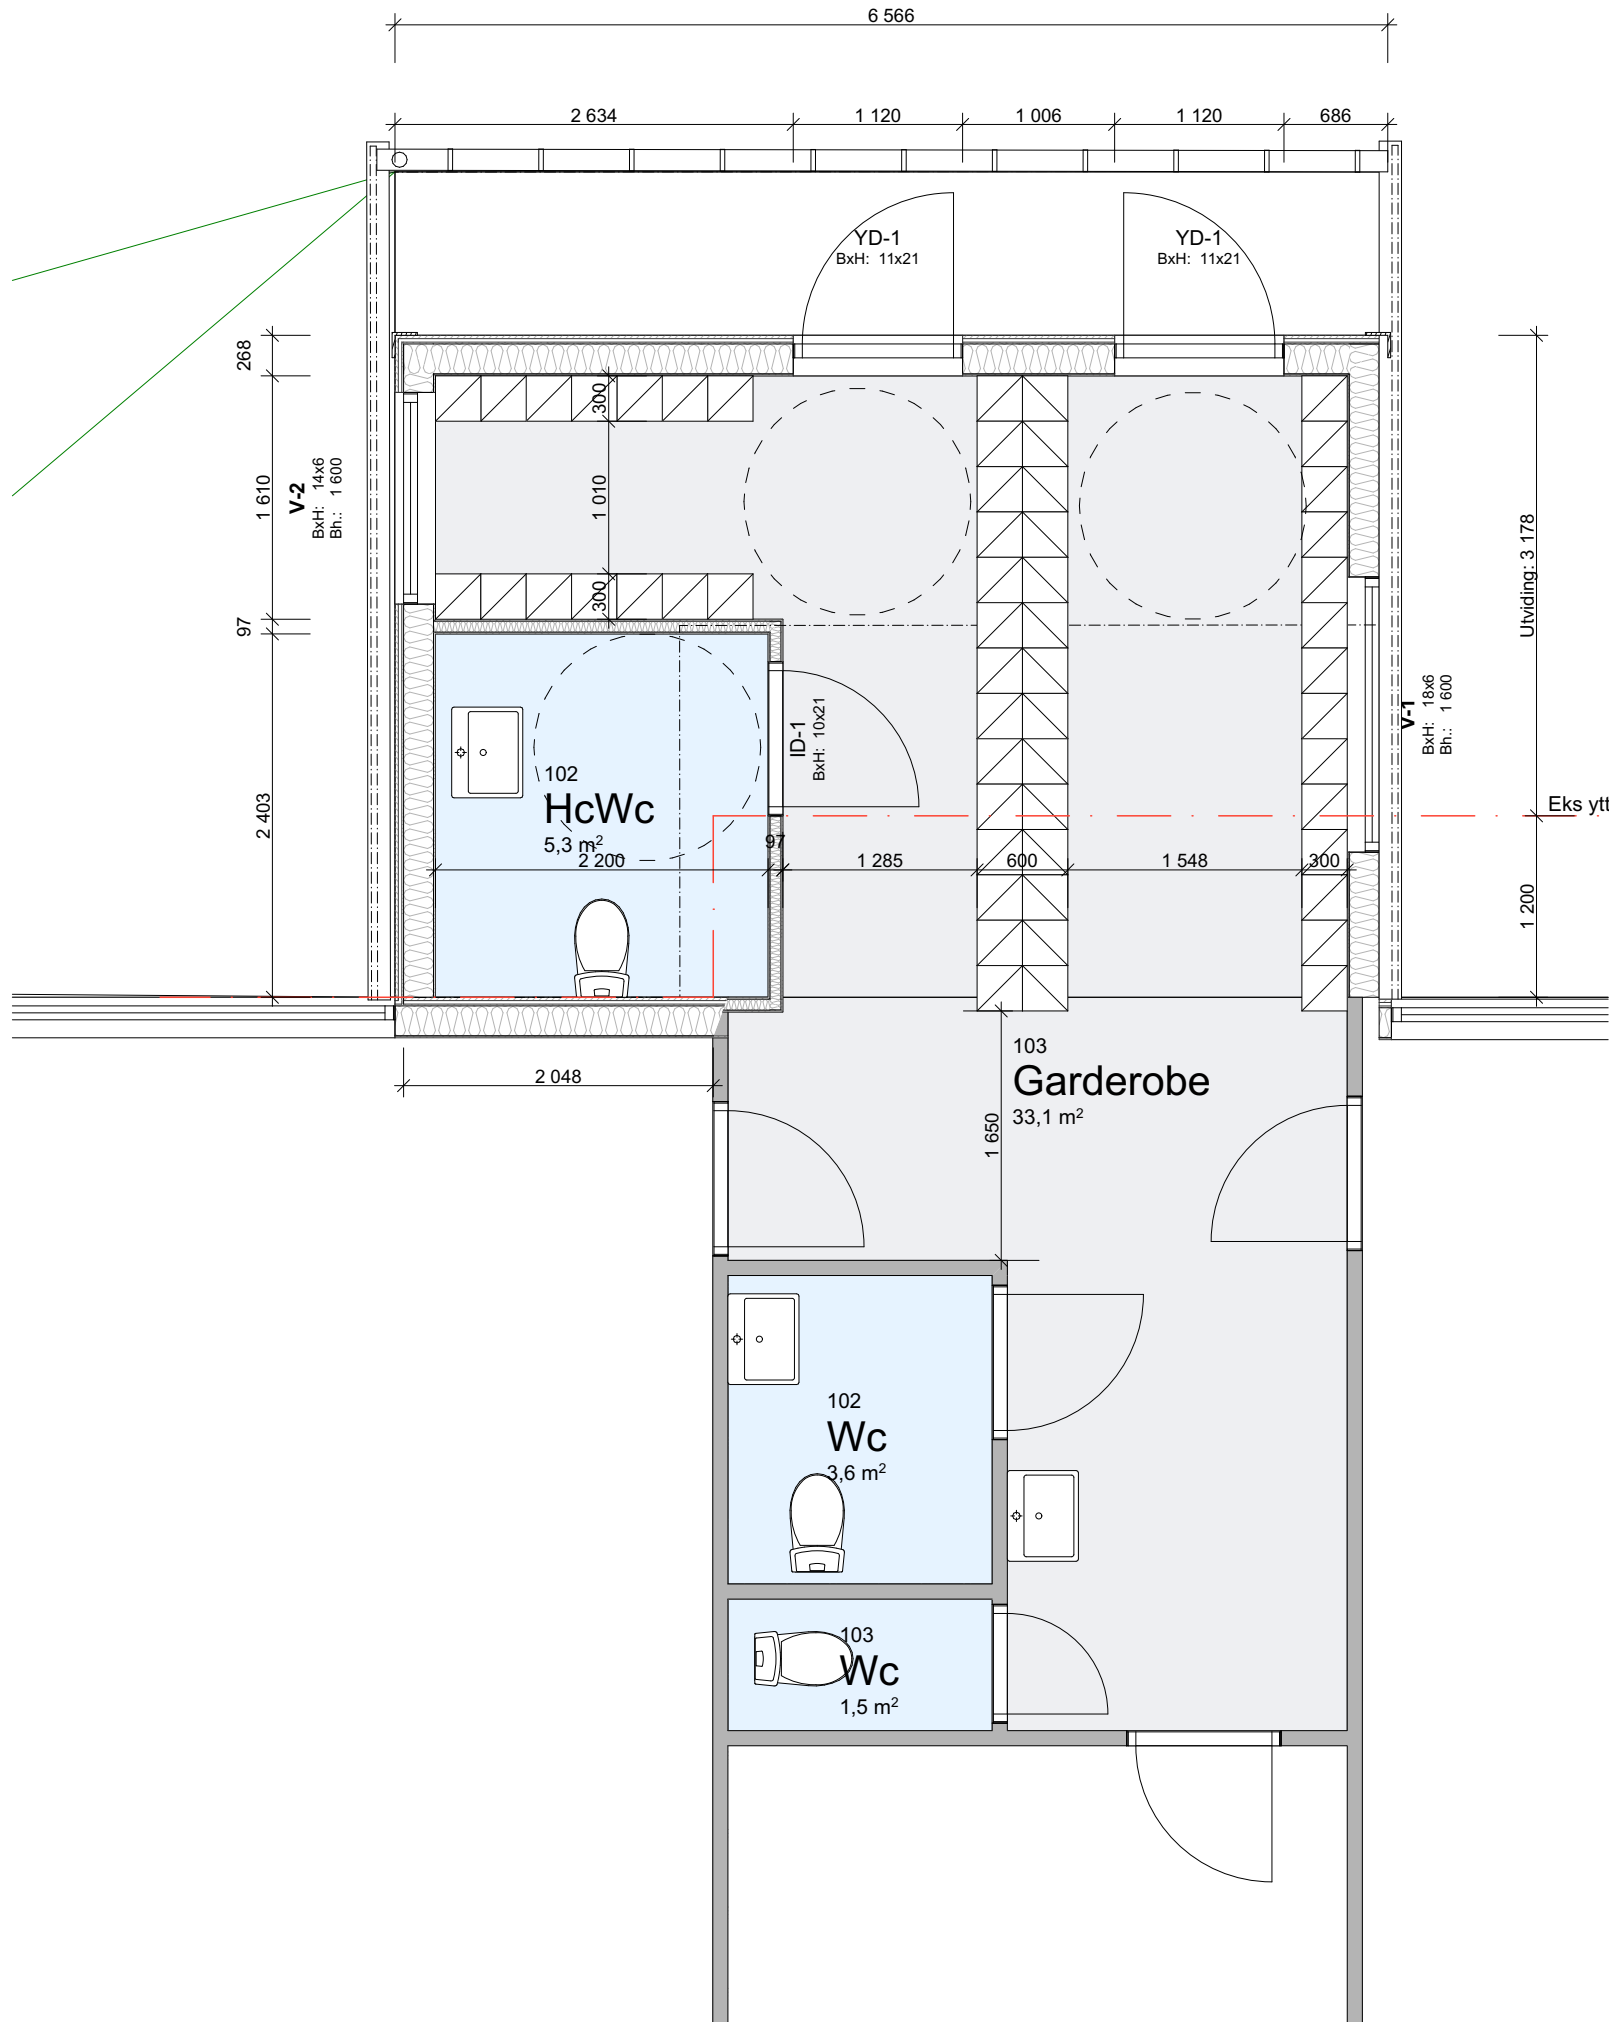

2 etg øvste skulen

1:50

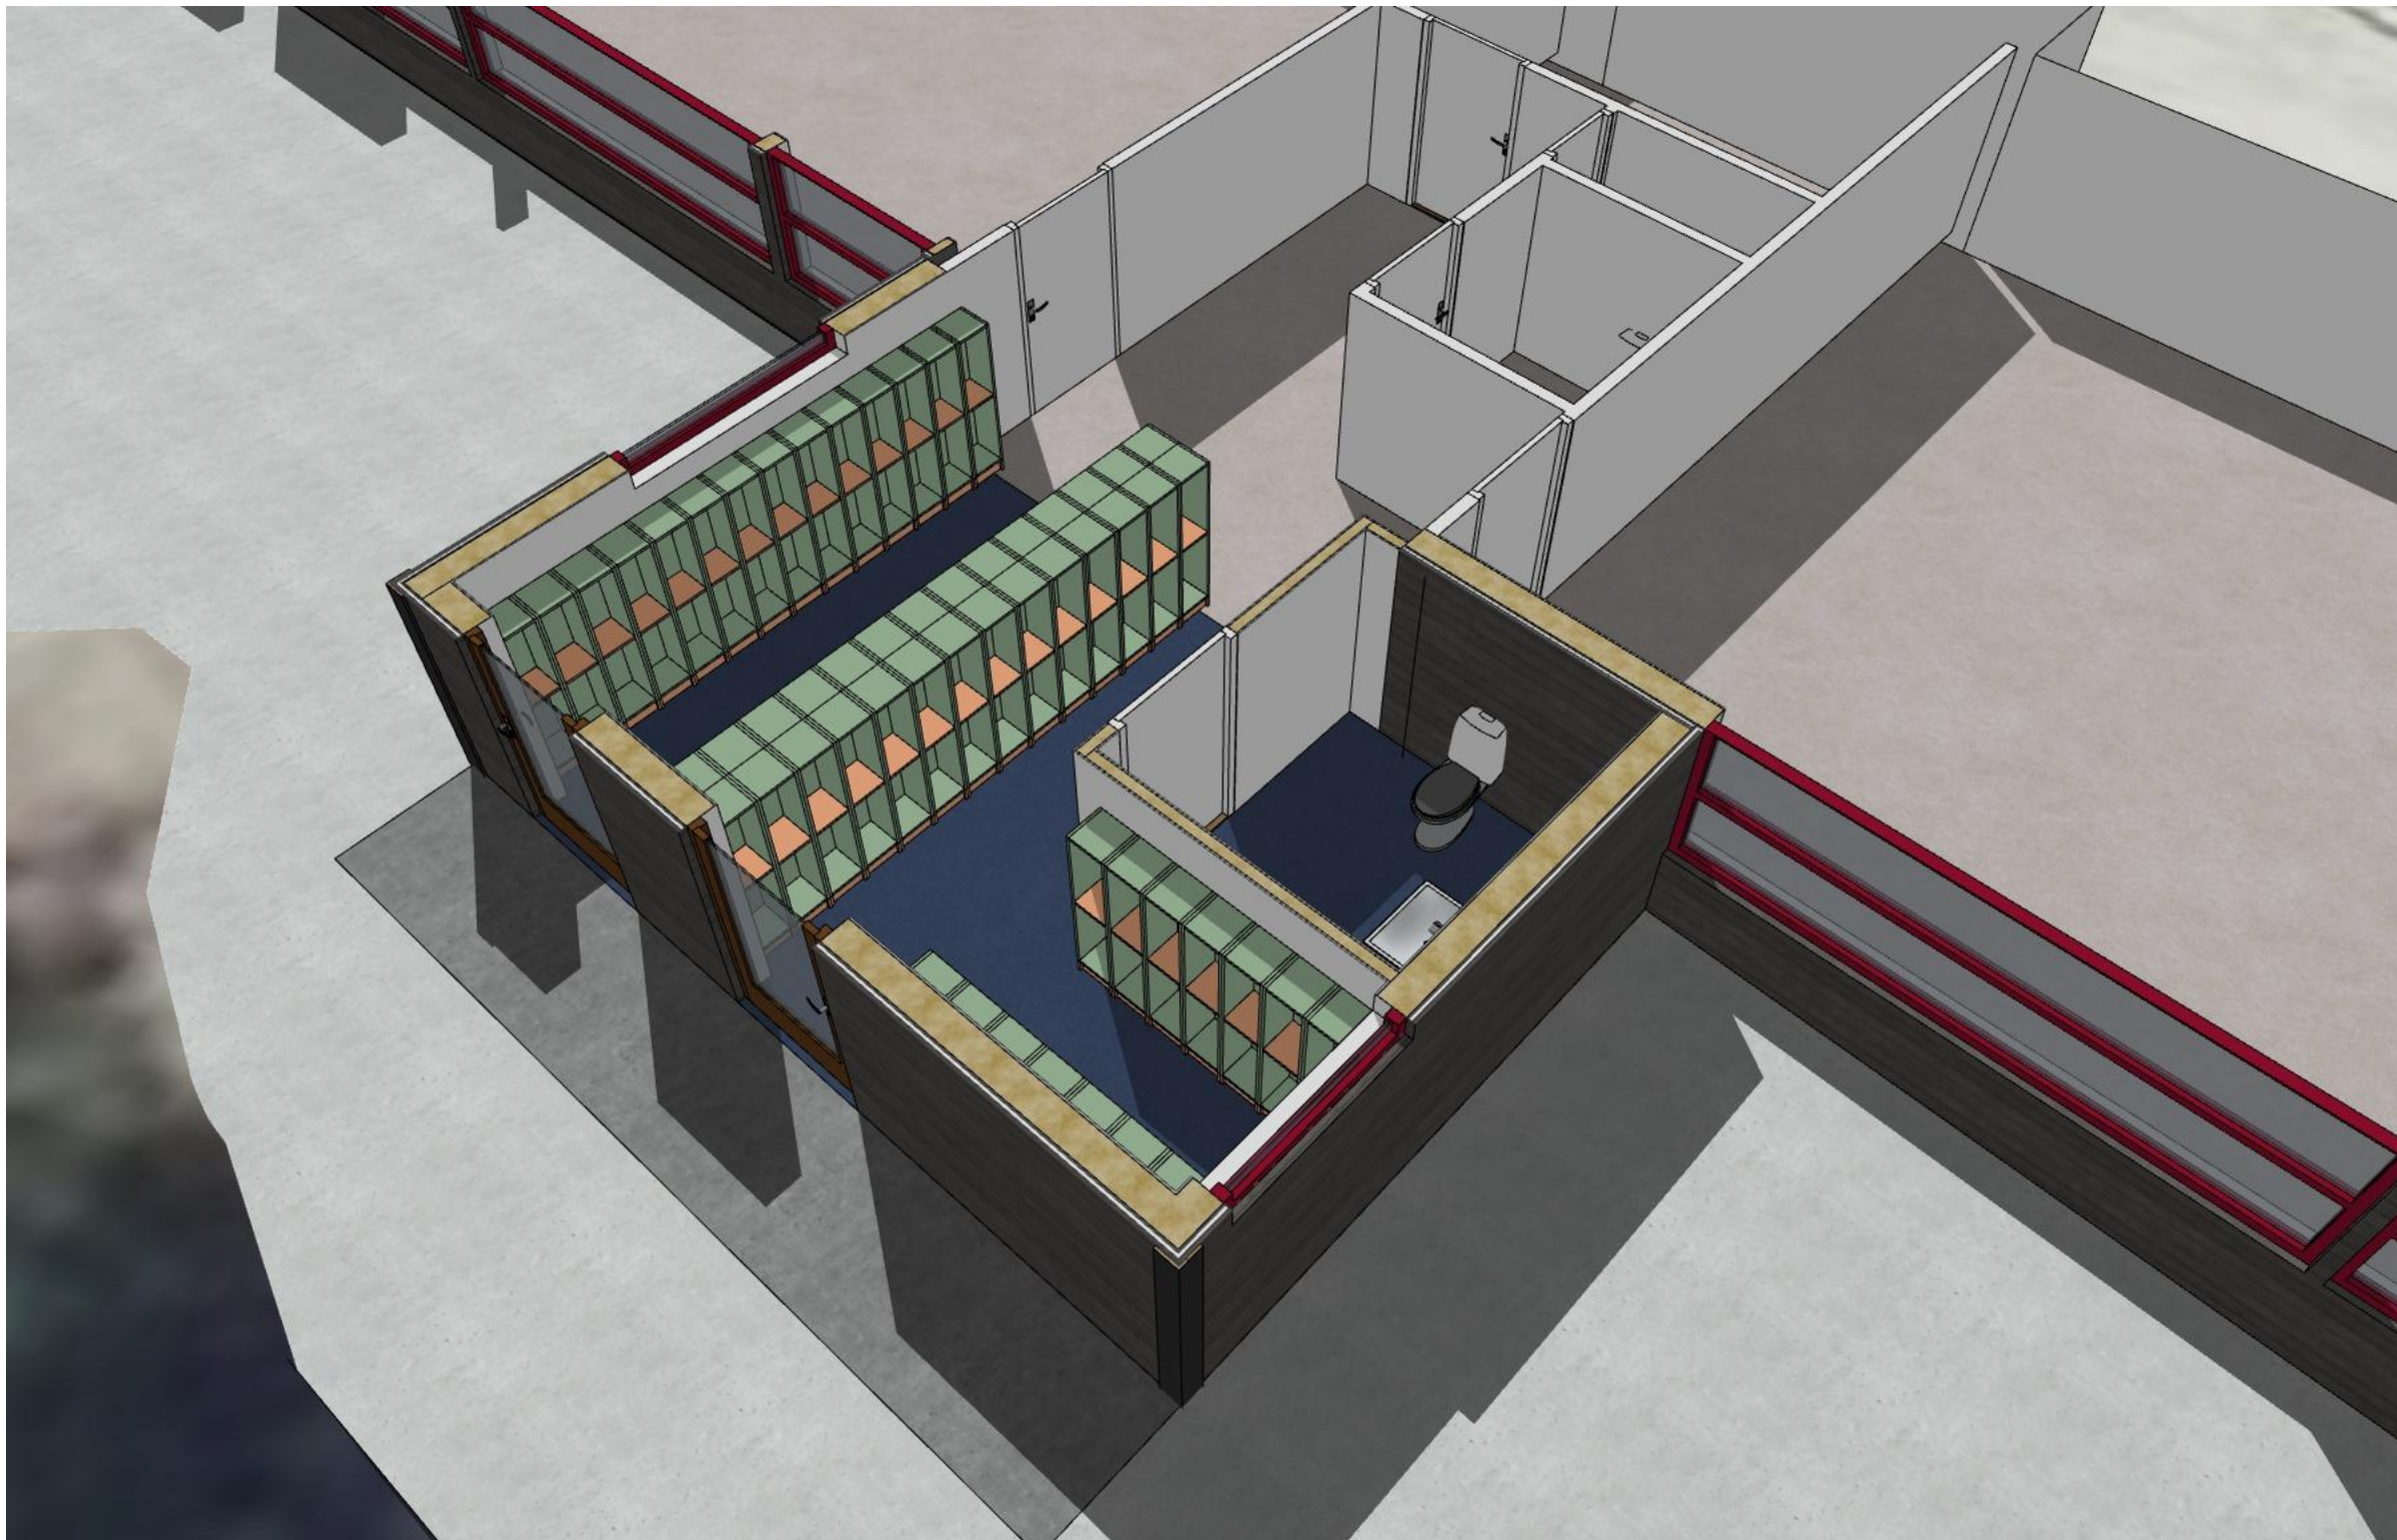

Fase
Byggefase



Tiltakshaver
Kontroll prosjekt
Sign. Kontroll
Fileravn
Kauanger skule 2023.pln
Dato
4/5/23
Målestokk
1:200, 1:50
Kontroll utførende

Gnr./Bnr./Festnrt.:

105/487

Prosjektnr.:

12015

Type tegning:

Garderobe oppe

Tegningsnr.:

A11

Prosjektnr. for
prosjekterendelev.