

Bild 2

Kabelkanaler mellom gamle og nye takstoler fjernes (akser 11 og 12, kanalen ved akse 13 beholdes).

Gamle armaturer (6 st.) fjernes

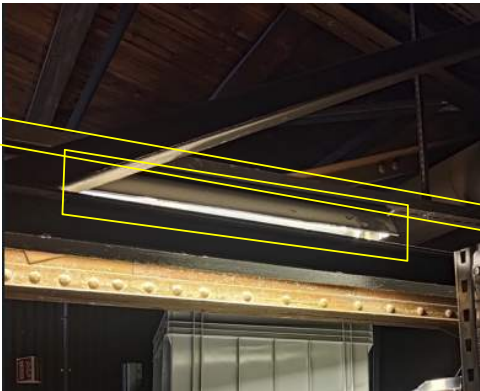


Bild 3

Arbeidslys armaturer og kanaler over balkongen demonteres. Armaturene gjenbrukes til arbeidslys utenfor maskinrommet.



Bild 4

Ventiler (4 st.) over scenen løftes ca. 100mm slik at laveste punkt er ikke lavere enn c=15400.

