
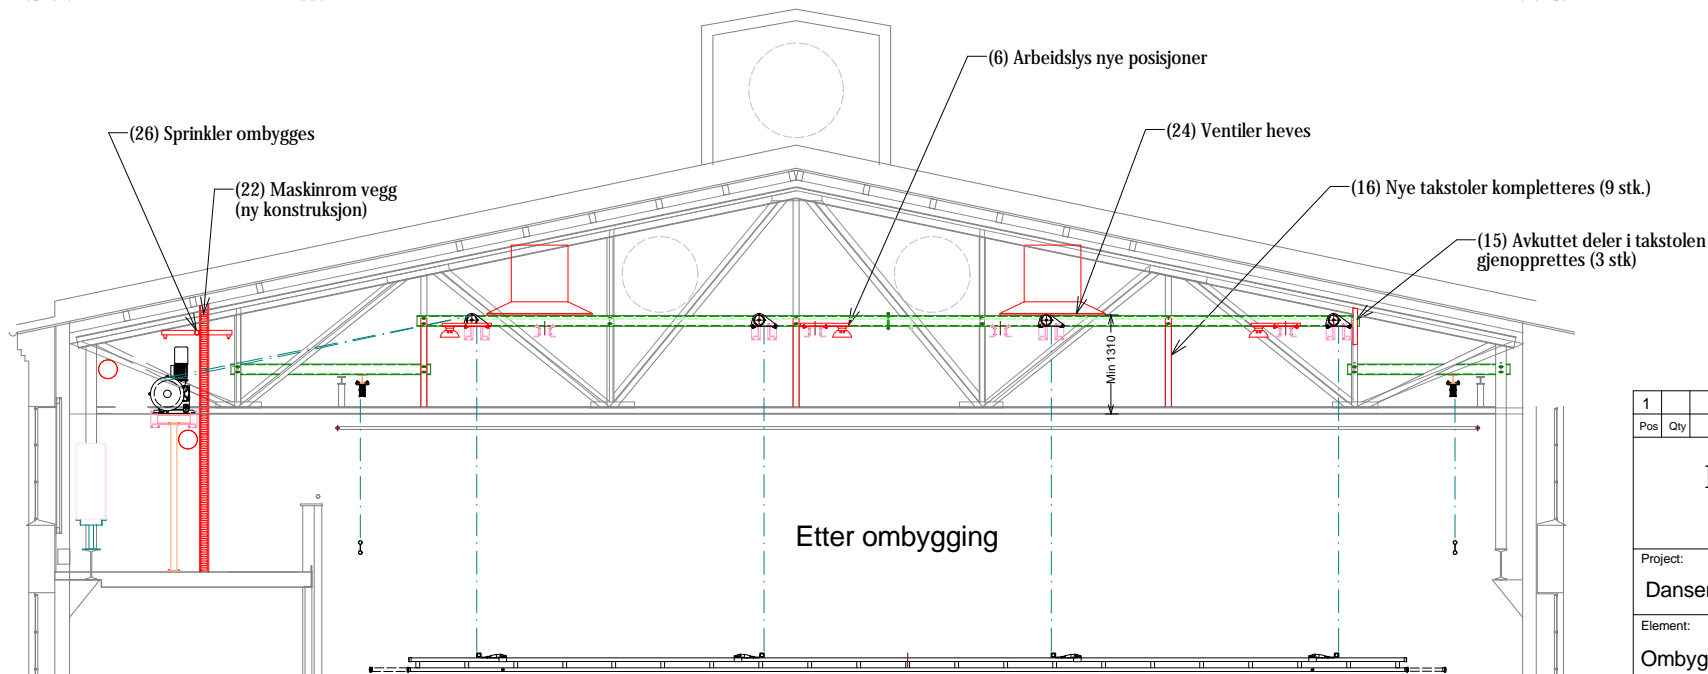


Eksisterende situasjon

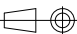

Etter ombygging

| | | | | | |
|--|-----|------|--------------|-----------|---|
| 1 | | | | | |
| Pos | Qty | Item | Materiel | Reference | Rev |
| EAST SIDE TECHNOLOGY | | | | | |
| mail@eastsidetechnology.com | | | | | |
| Project: | | | | | |
| Dansens Hus - Studioscenen | | | | | |
| Element: Description | | | | | |
| Ombygging av tekniske installasjoner Snitt | | | | | |
| General notes | | | | | |
| | | | | | |
| Design by: | | | Date: | |  |
| | | | 12.04.2026 | | |
| Drawn by: | | | Number | | Weight kg |
| JF | | | EST 1095-151 | | |
| Approved by: | | | Format | Sheet | Scale: |
| | | | A4 | 1 | 1 : 100 |

| | | | | |
|-----------|----|---------|------|--|
| C | | | | |
| B | | | | |
| A | | | | |
| Rev | By | Comment | Date | |
| Revisions | | | | |