


Fasade sør_eksisterende



Ny dør

Fasade sør_ny fasade

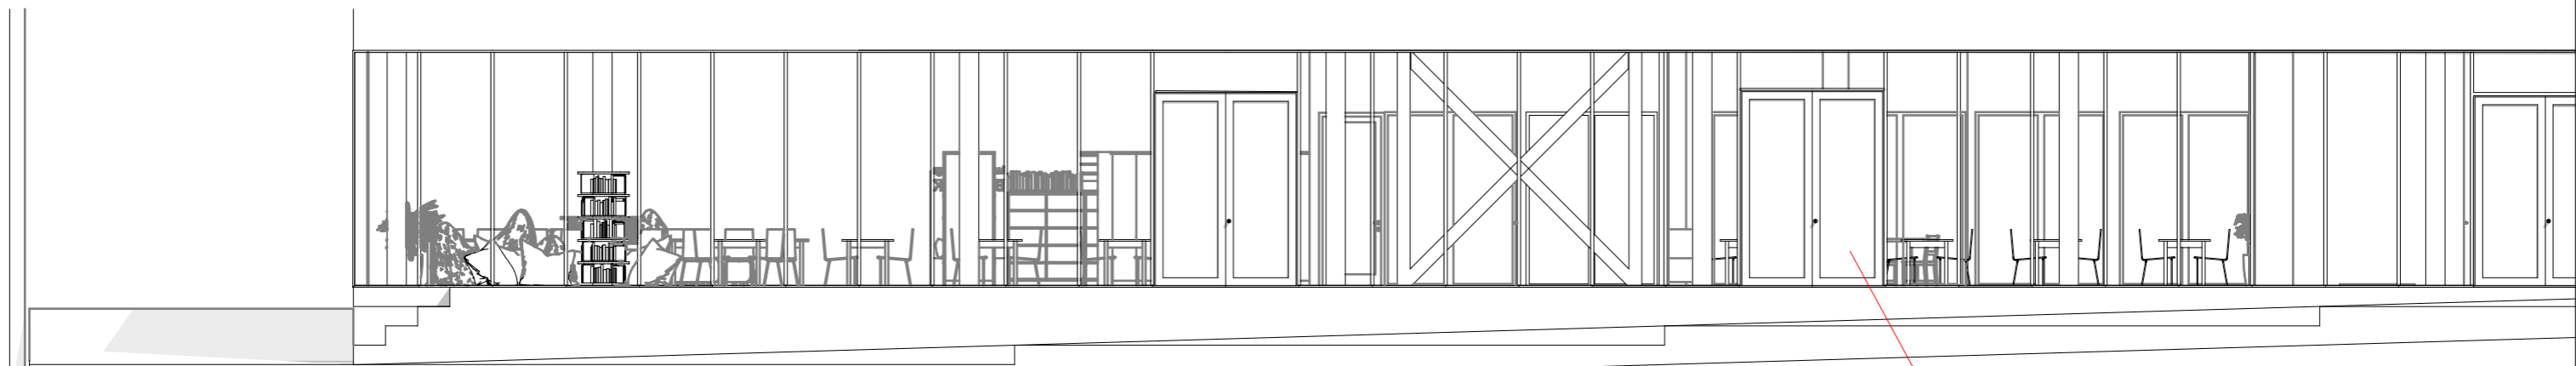