


**Drammen
kommune**

Dato: 14.01.2011
Målestokk: 1:1000



Utomhusplan

Oppdatert 17/4-26

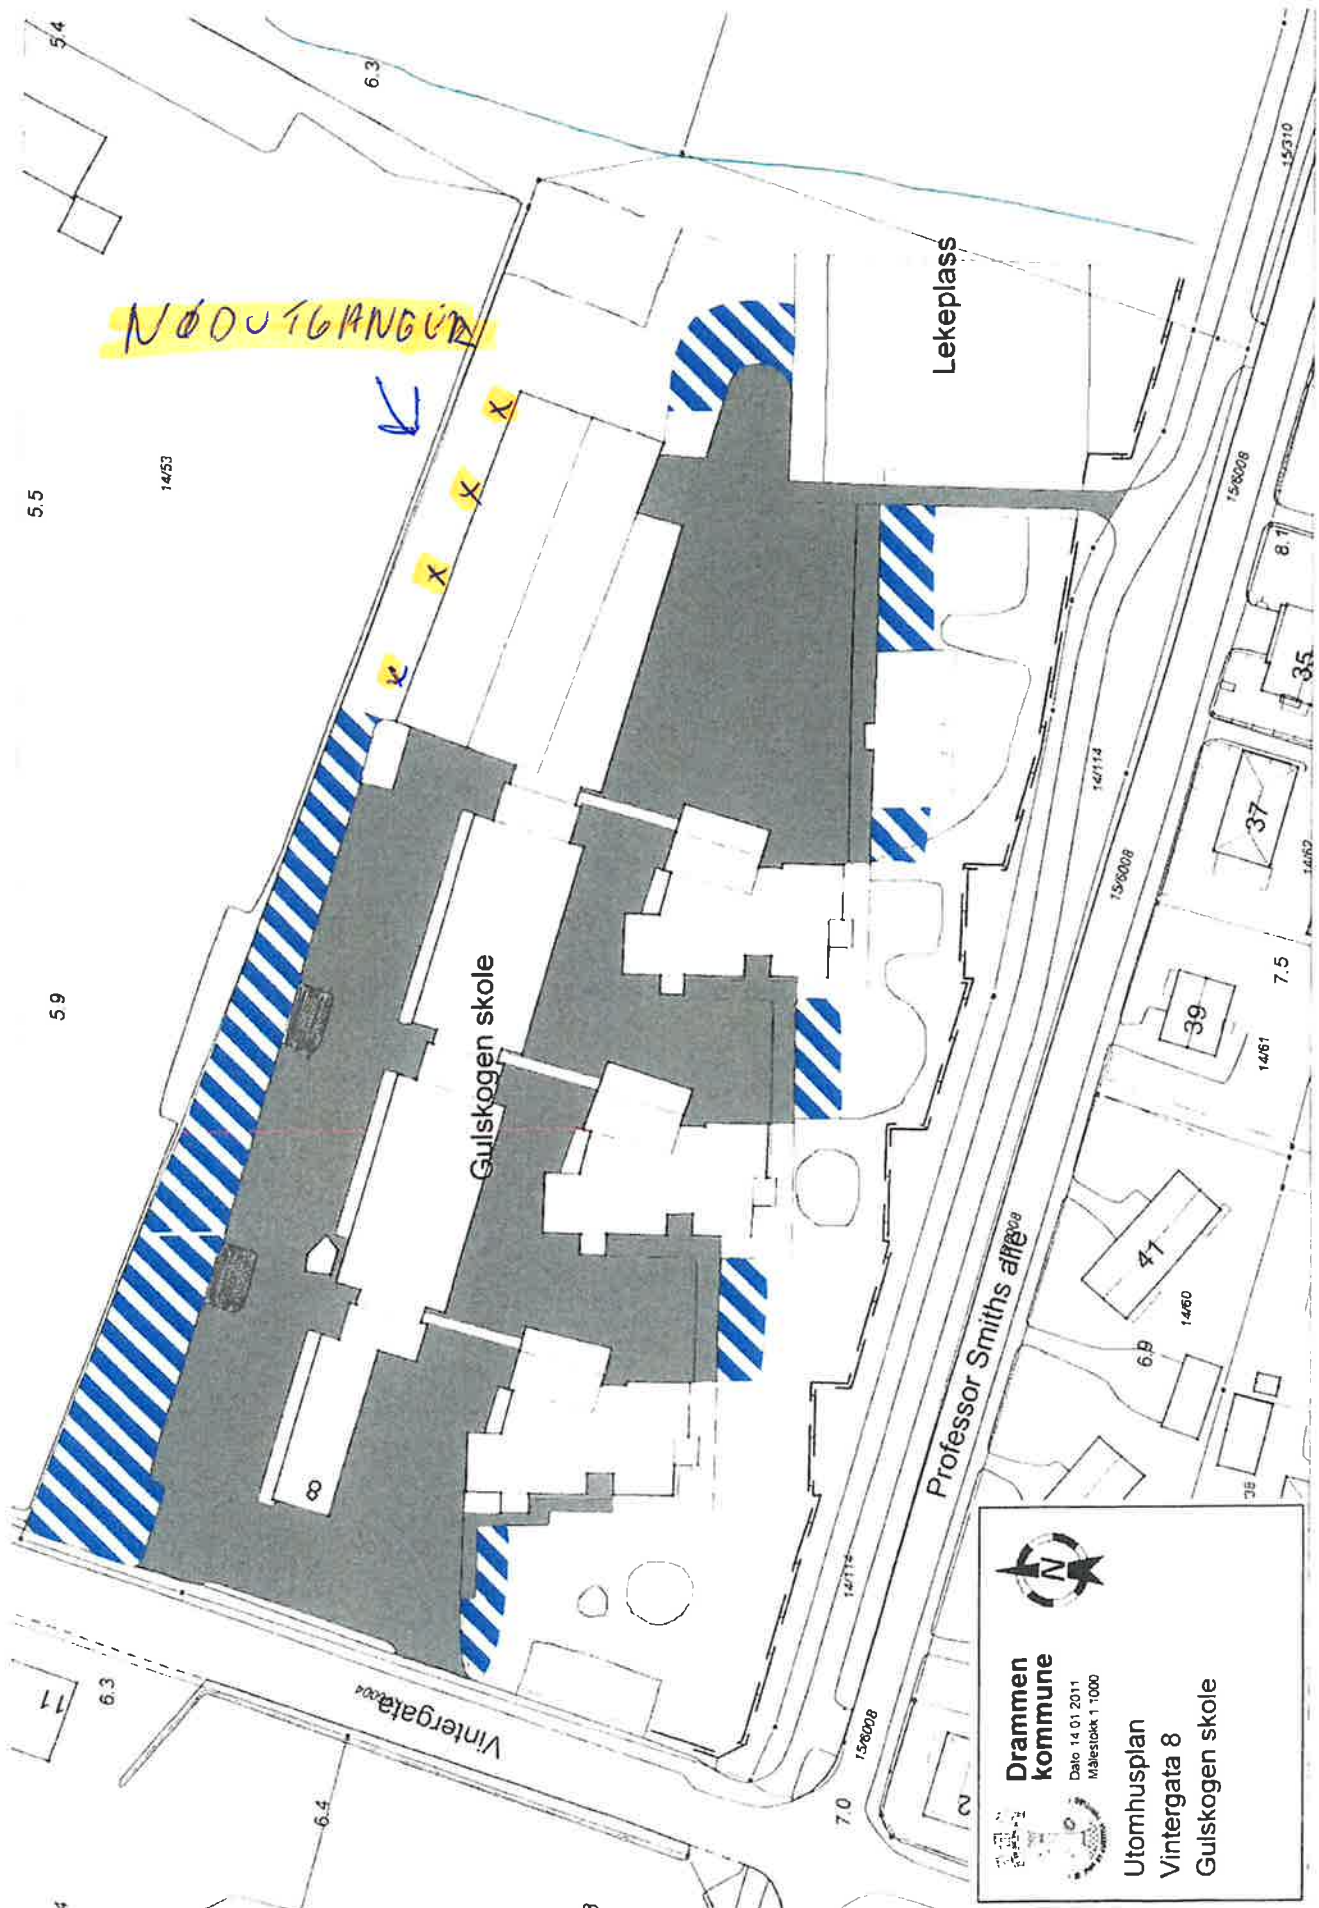





DRAMMEN
KOMMUNE

Kartutsnitt

Drammen kjøkken, Tømmerkrana 16, 3048 Drammen



Målestokk: 1:1000
Dato:20/5-2026
Format A4