

**Drammen
kommune**


Dato: 20.01.2011
Målestokk 1:1000




**Utomhusplan
Blentenborgveien 9
Blentenborg**




Oppdatert 10.05.24

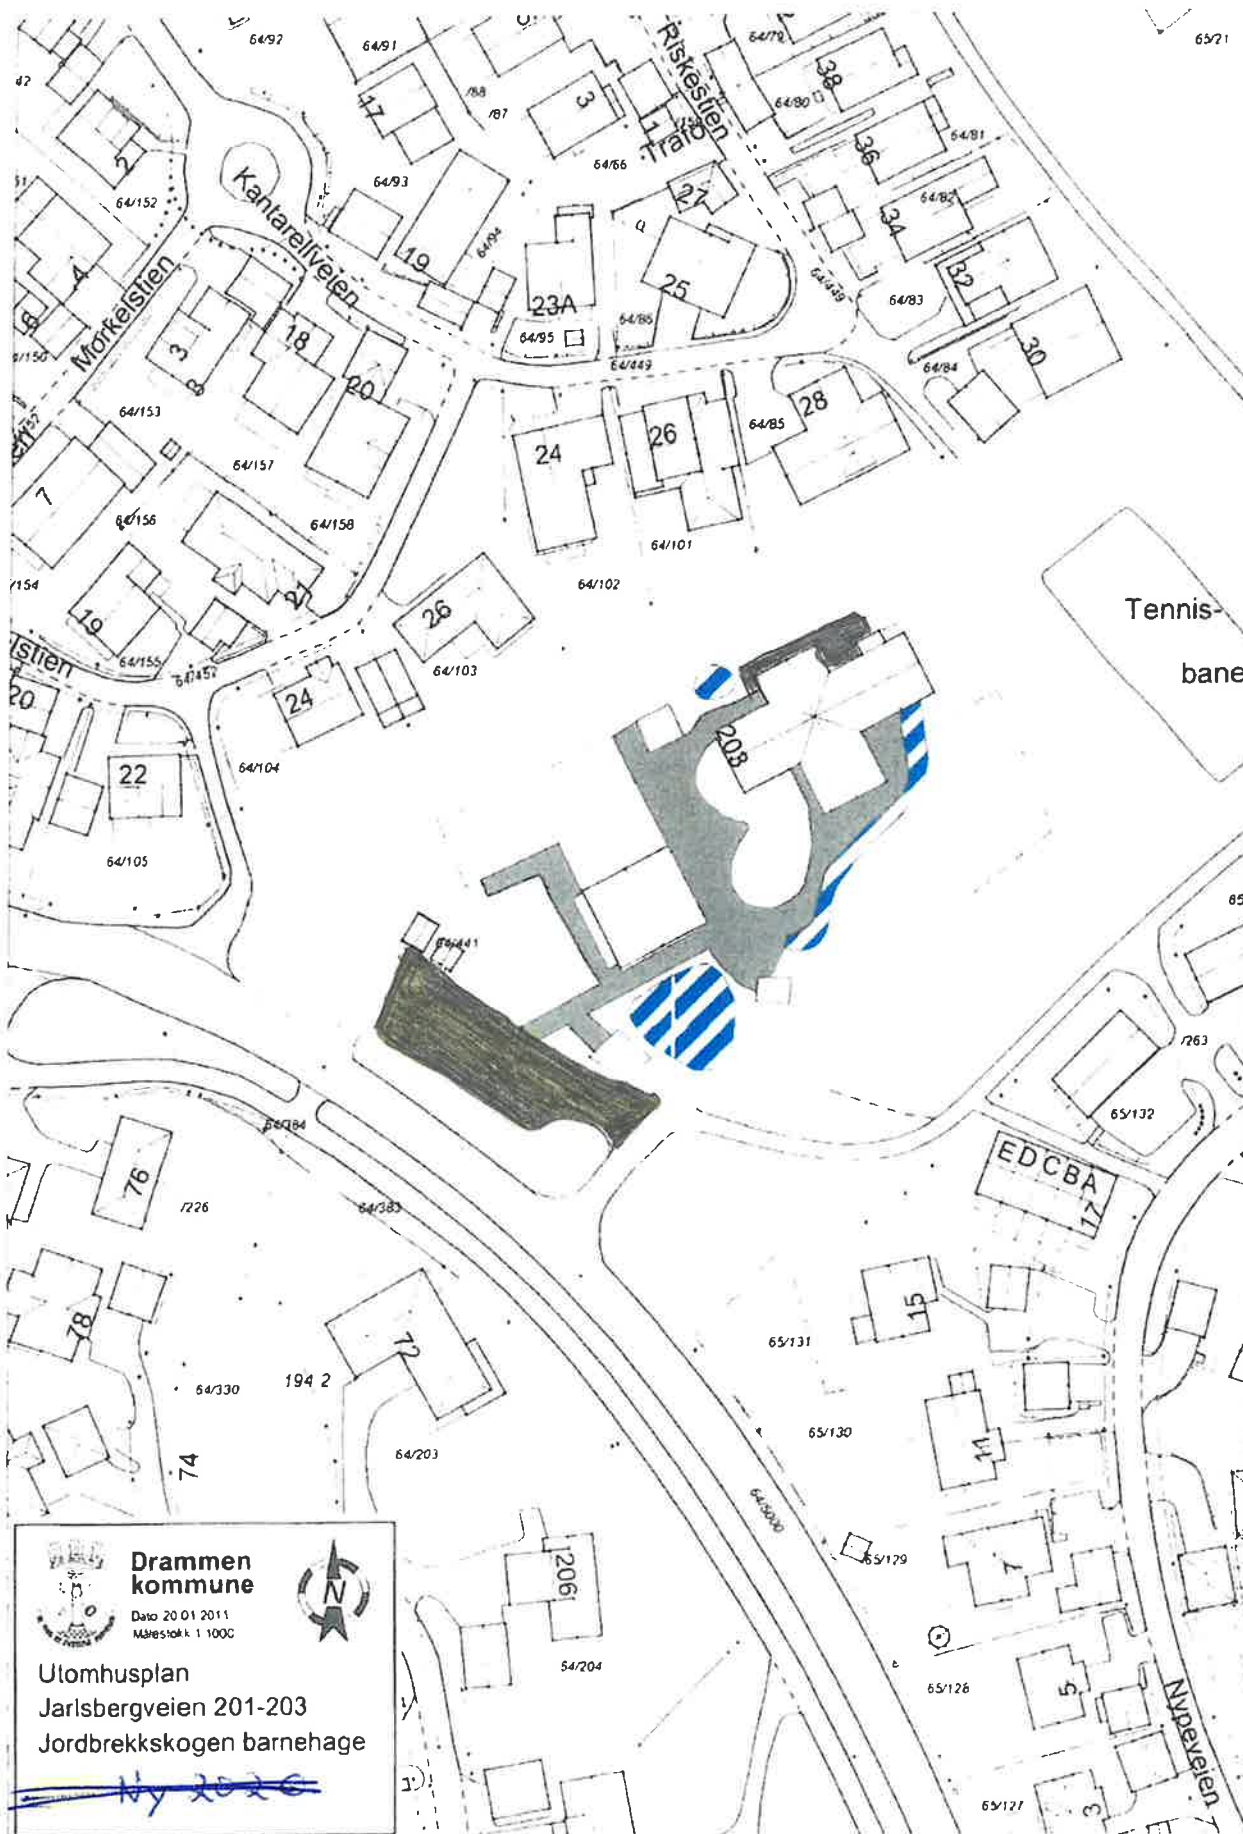

Oppdatert 10.05.24

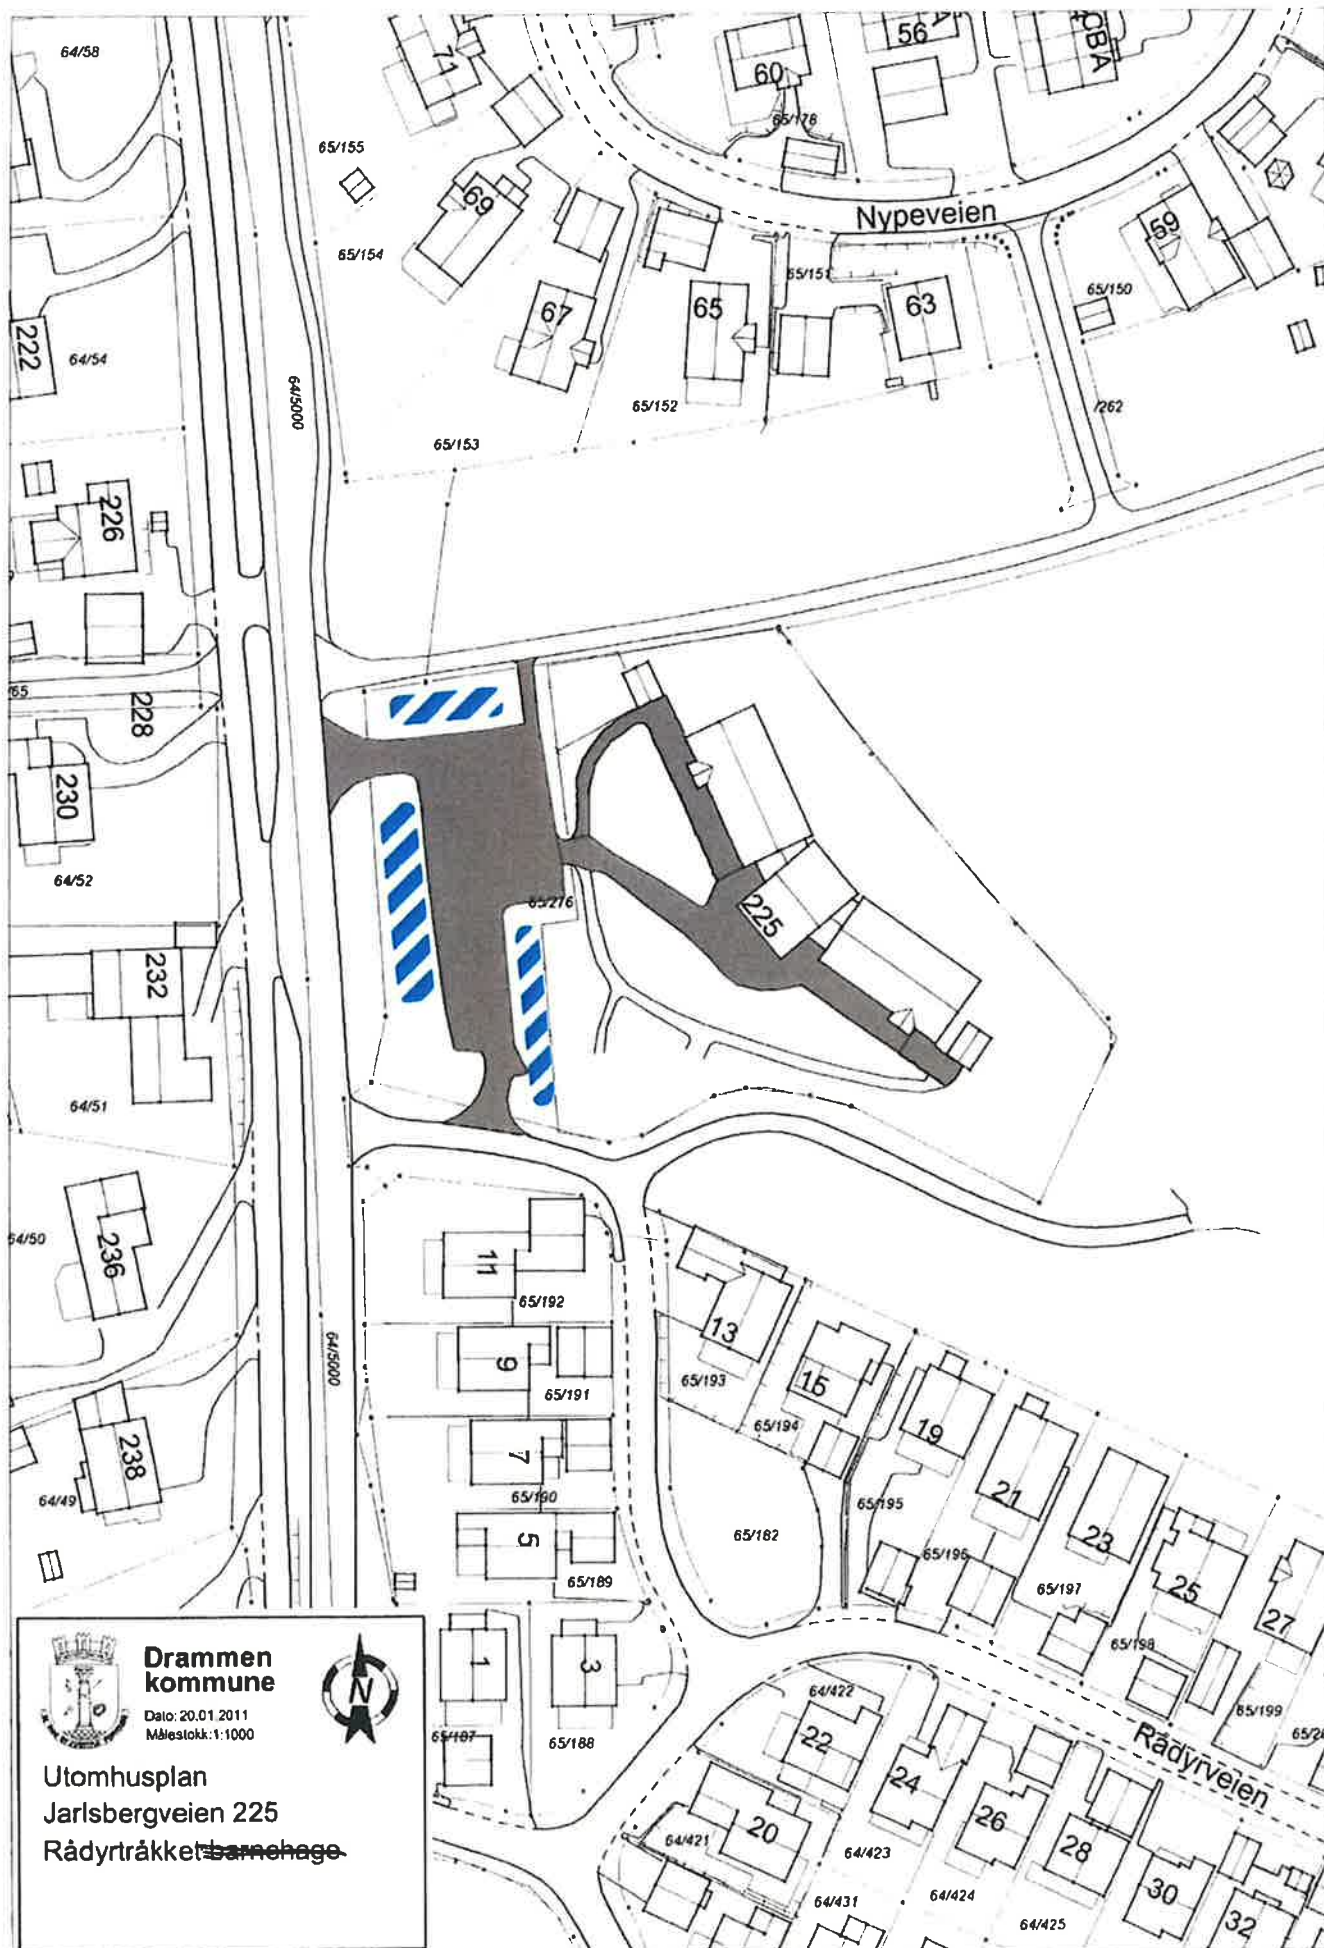

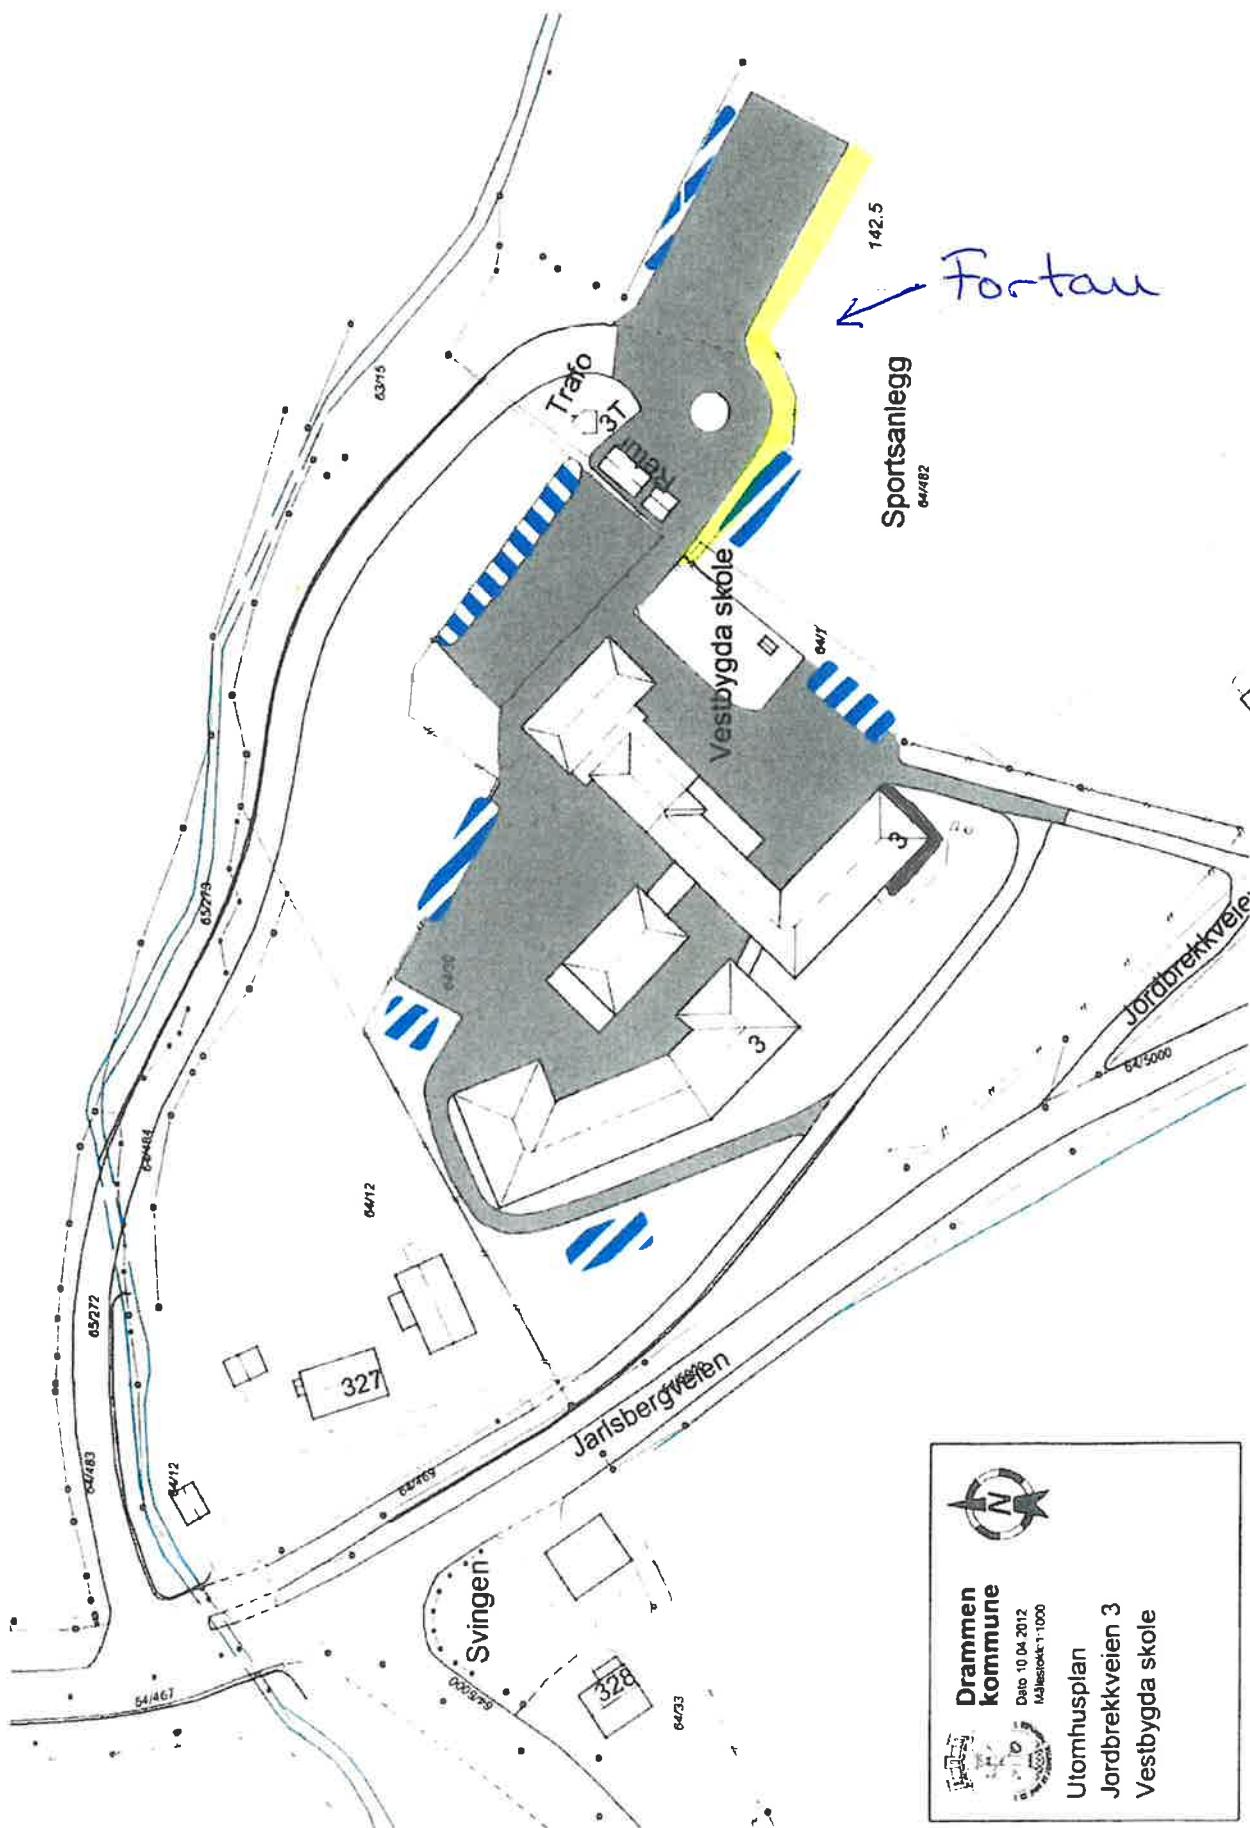

Fortau

Sportsanlegg
64/482



Drammen kommune

Dato: 10.04.2012
Målestokk: 1:1000



Utomhusplan

Jordbrenkveien 3

Vestbygda skole


Oppdatert 10.05.24

80/1568


80/1568

79/207


80/13

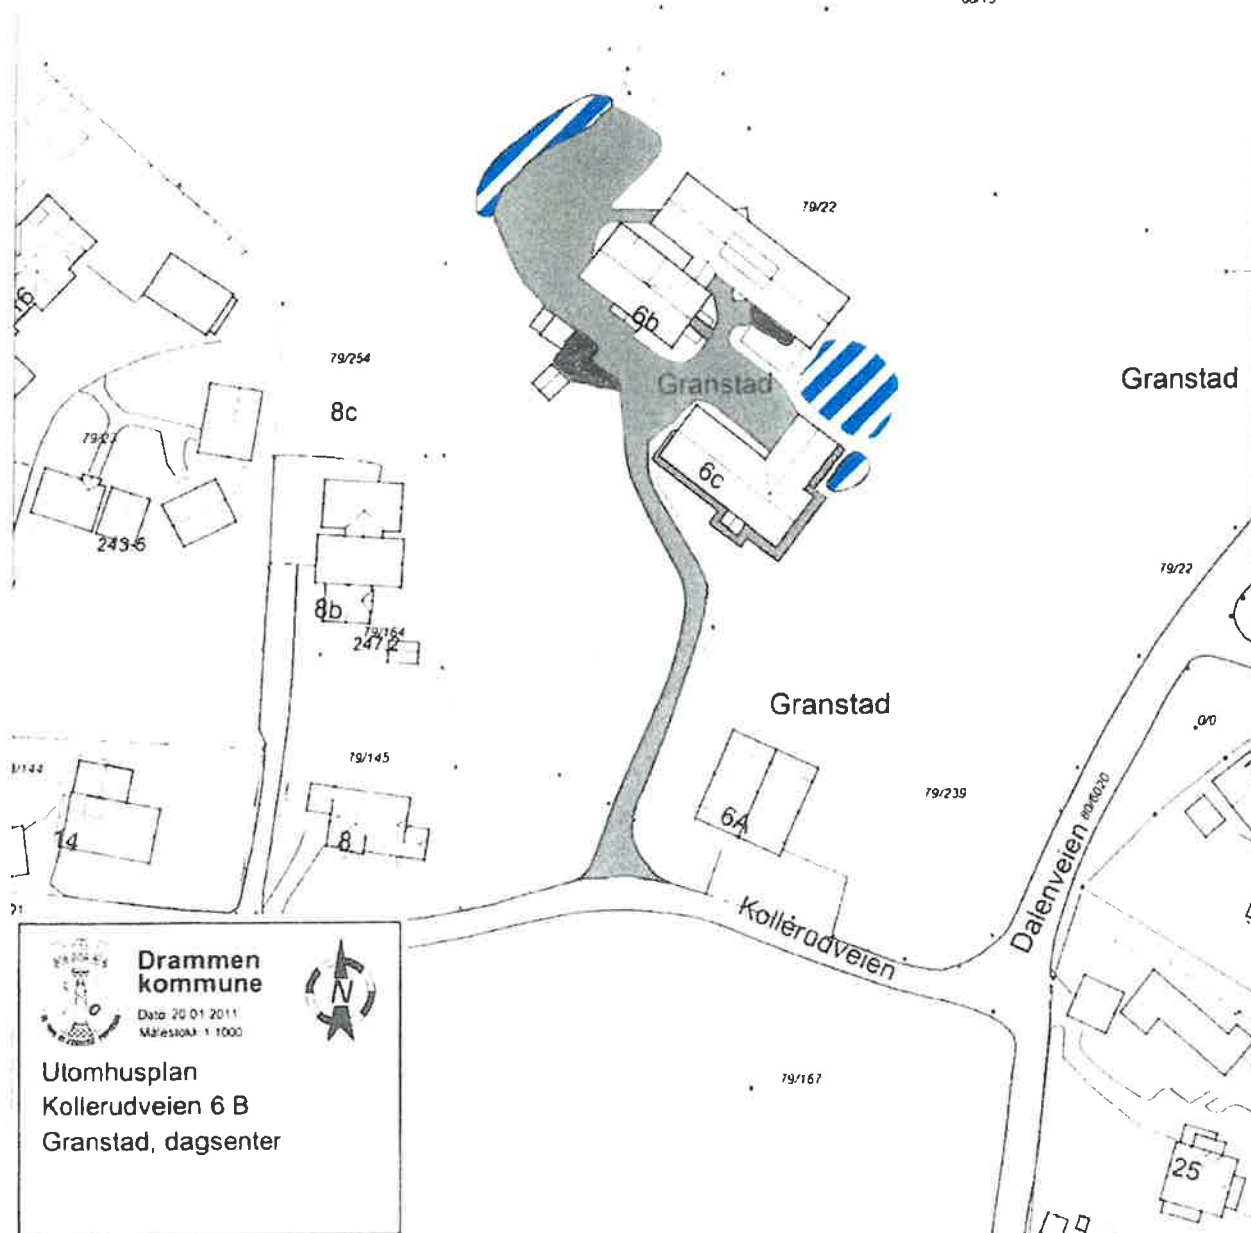



Oppdatert 10.05.24

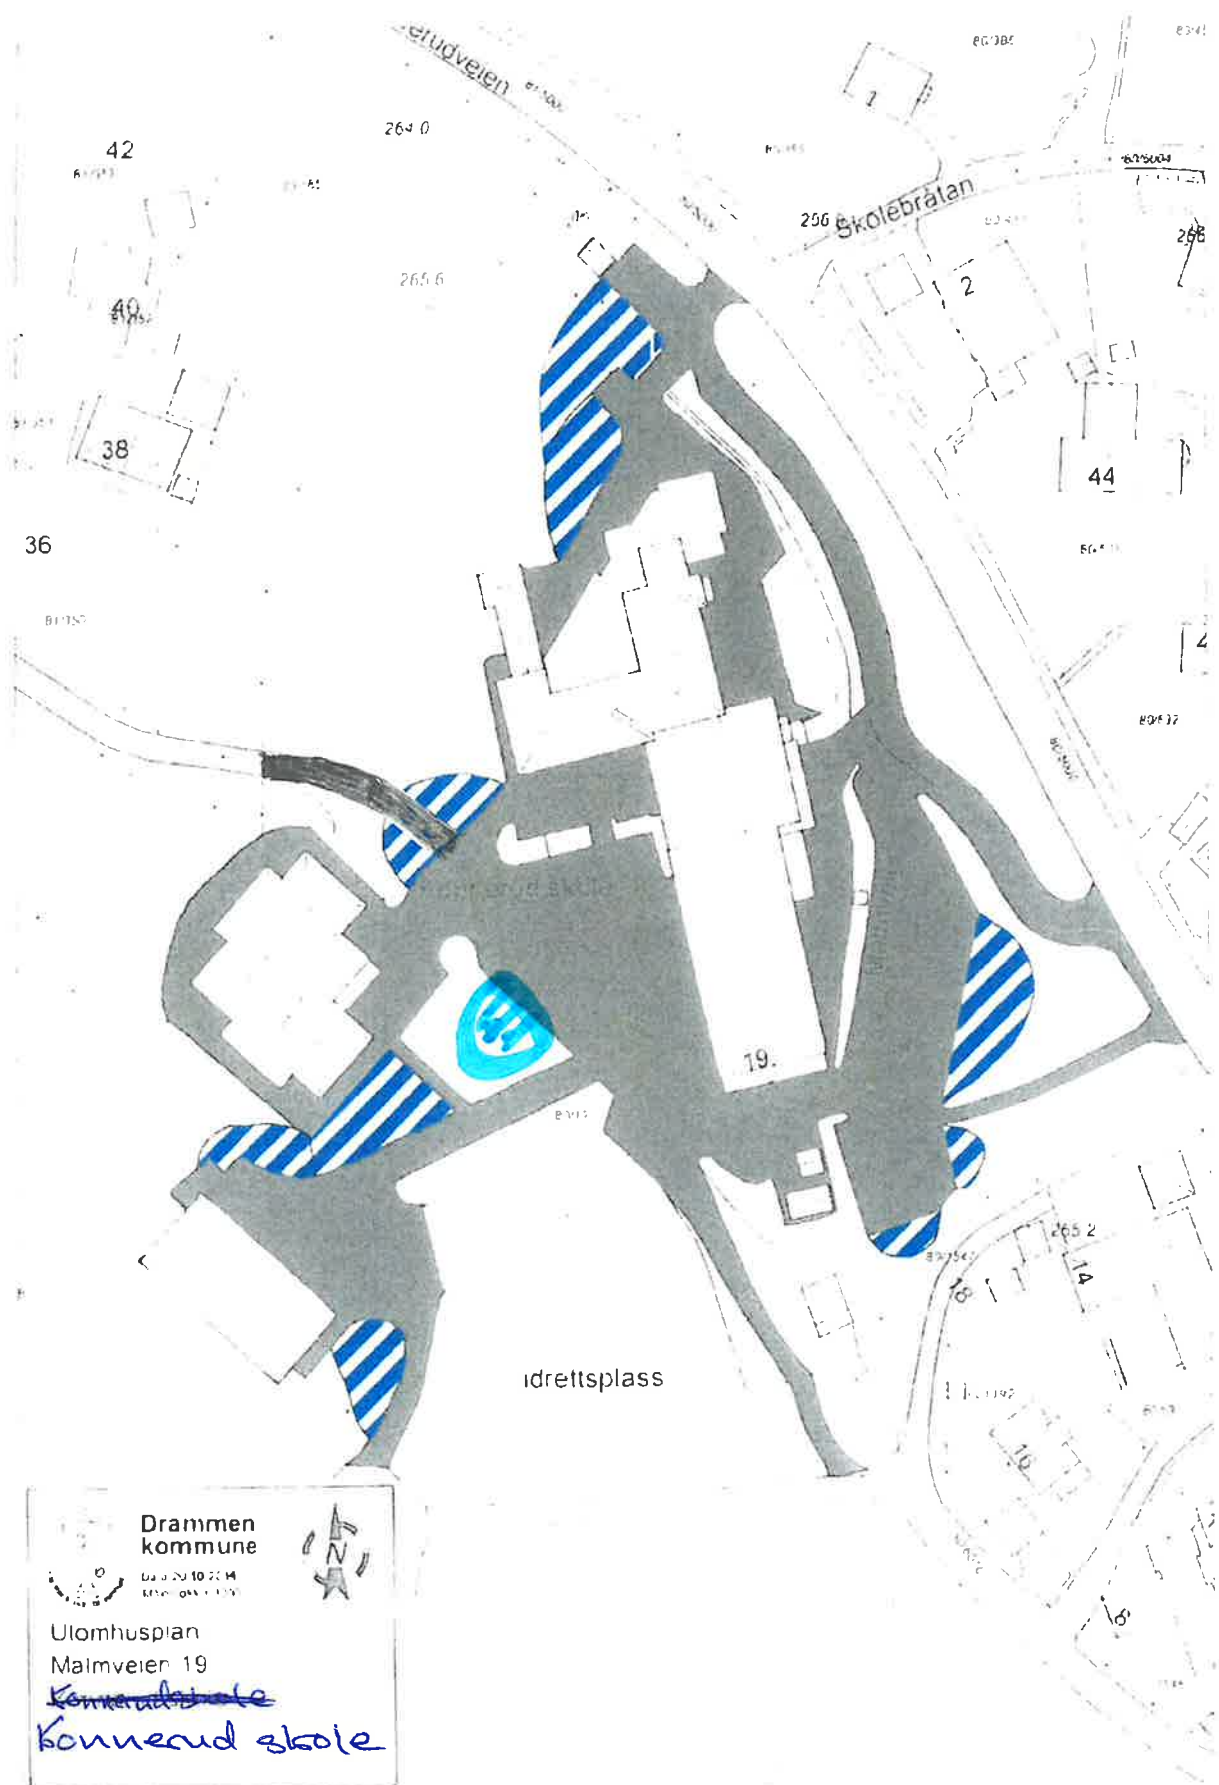


Oppdatert ~~10.05.20~~
21.05.20

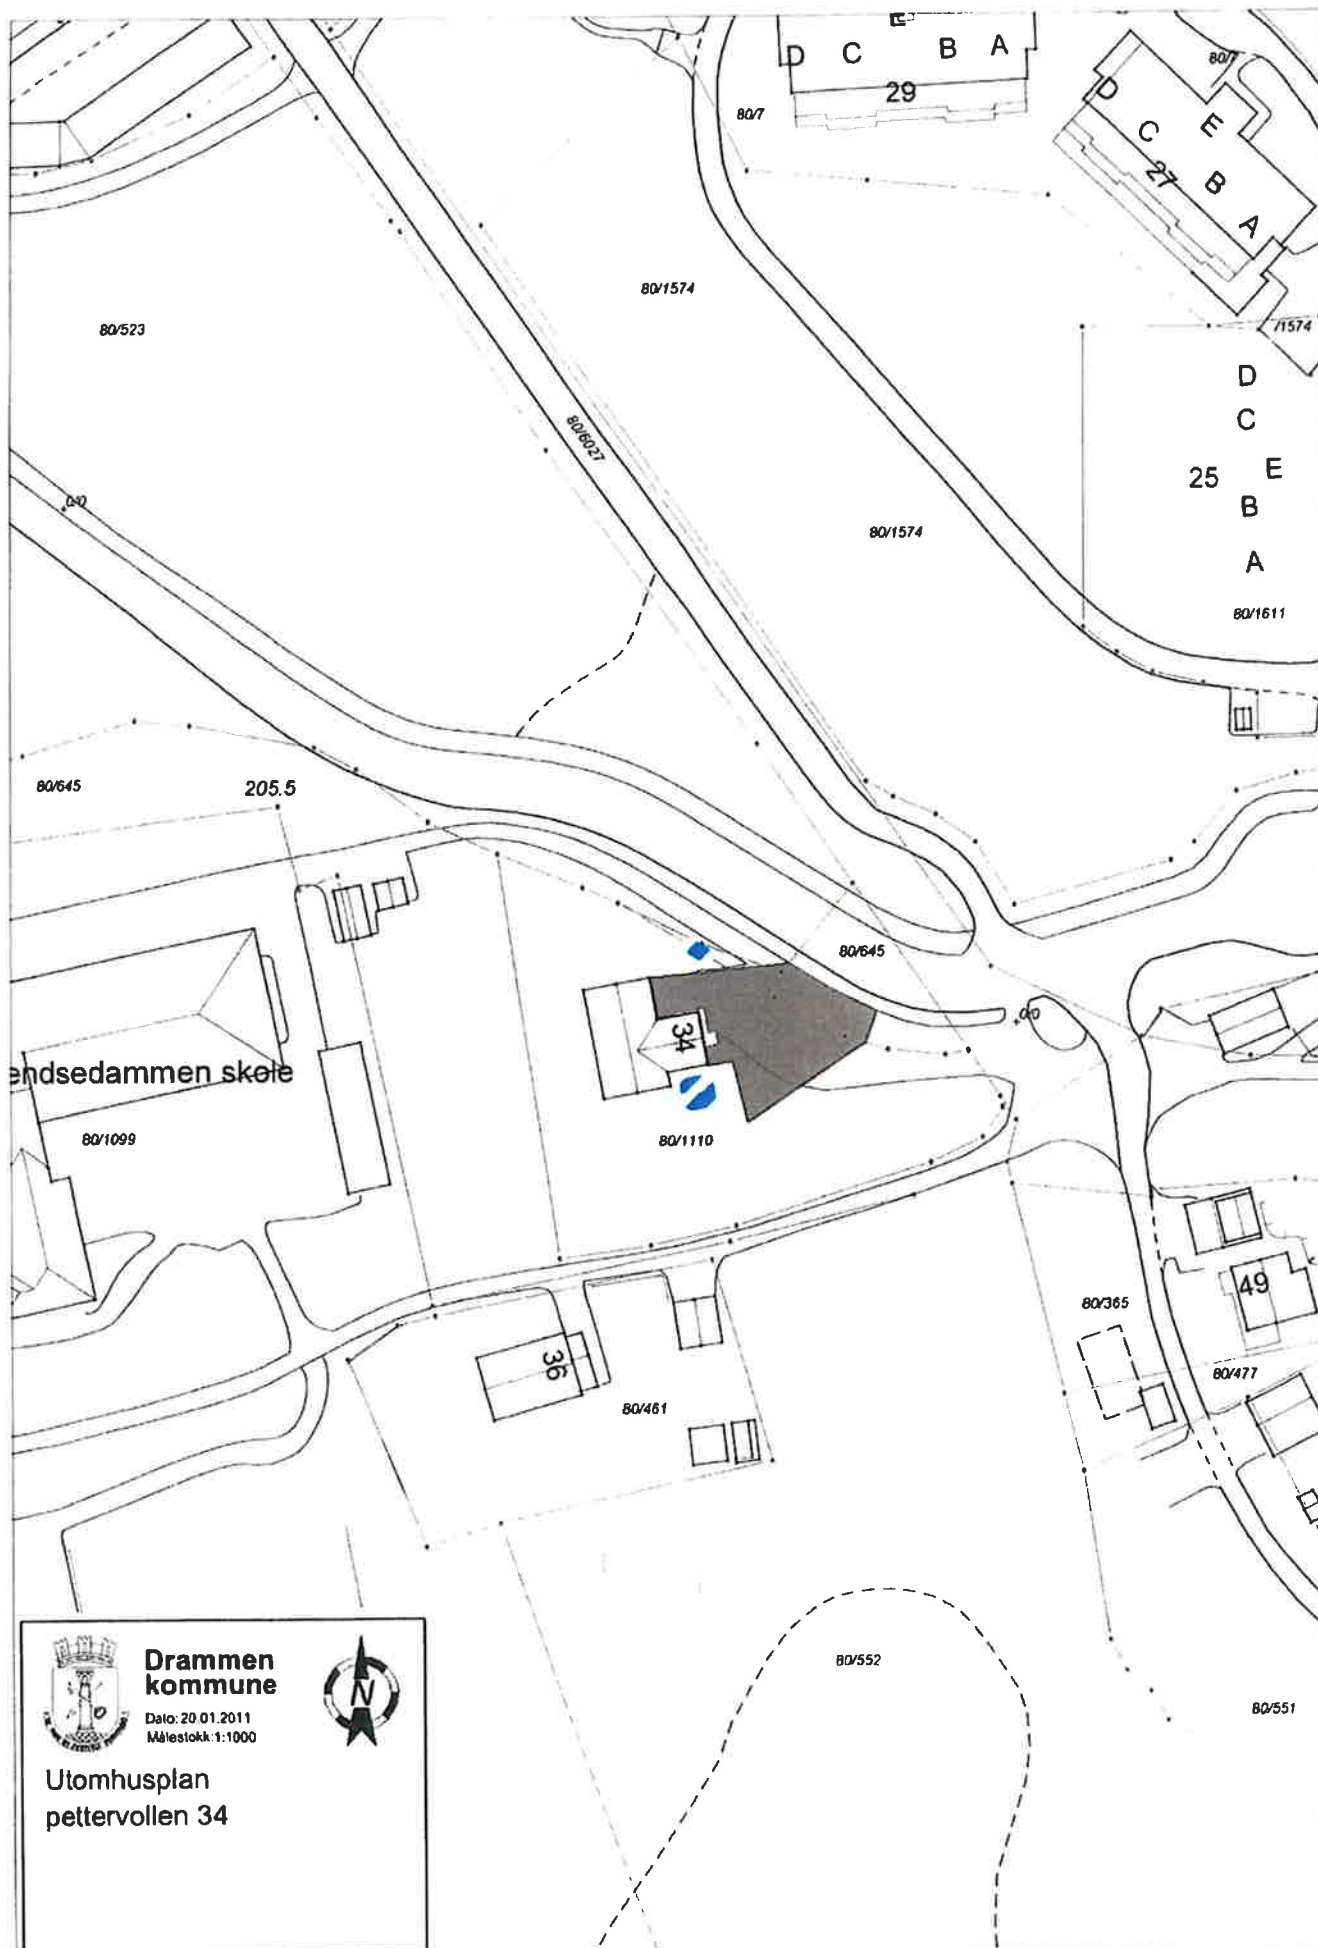

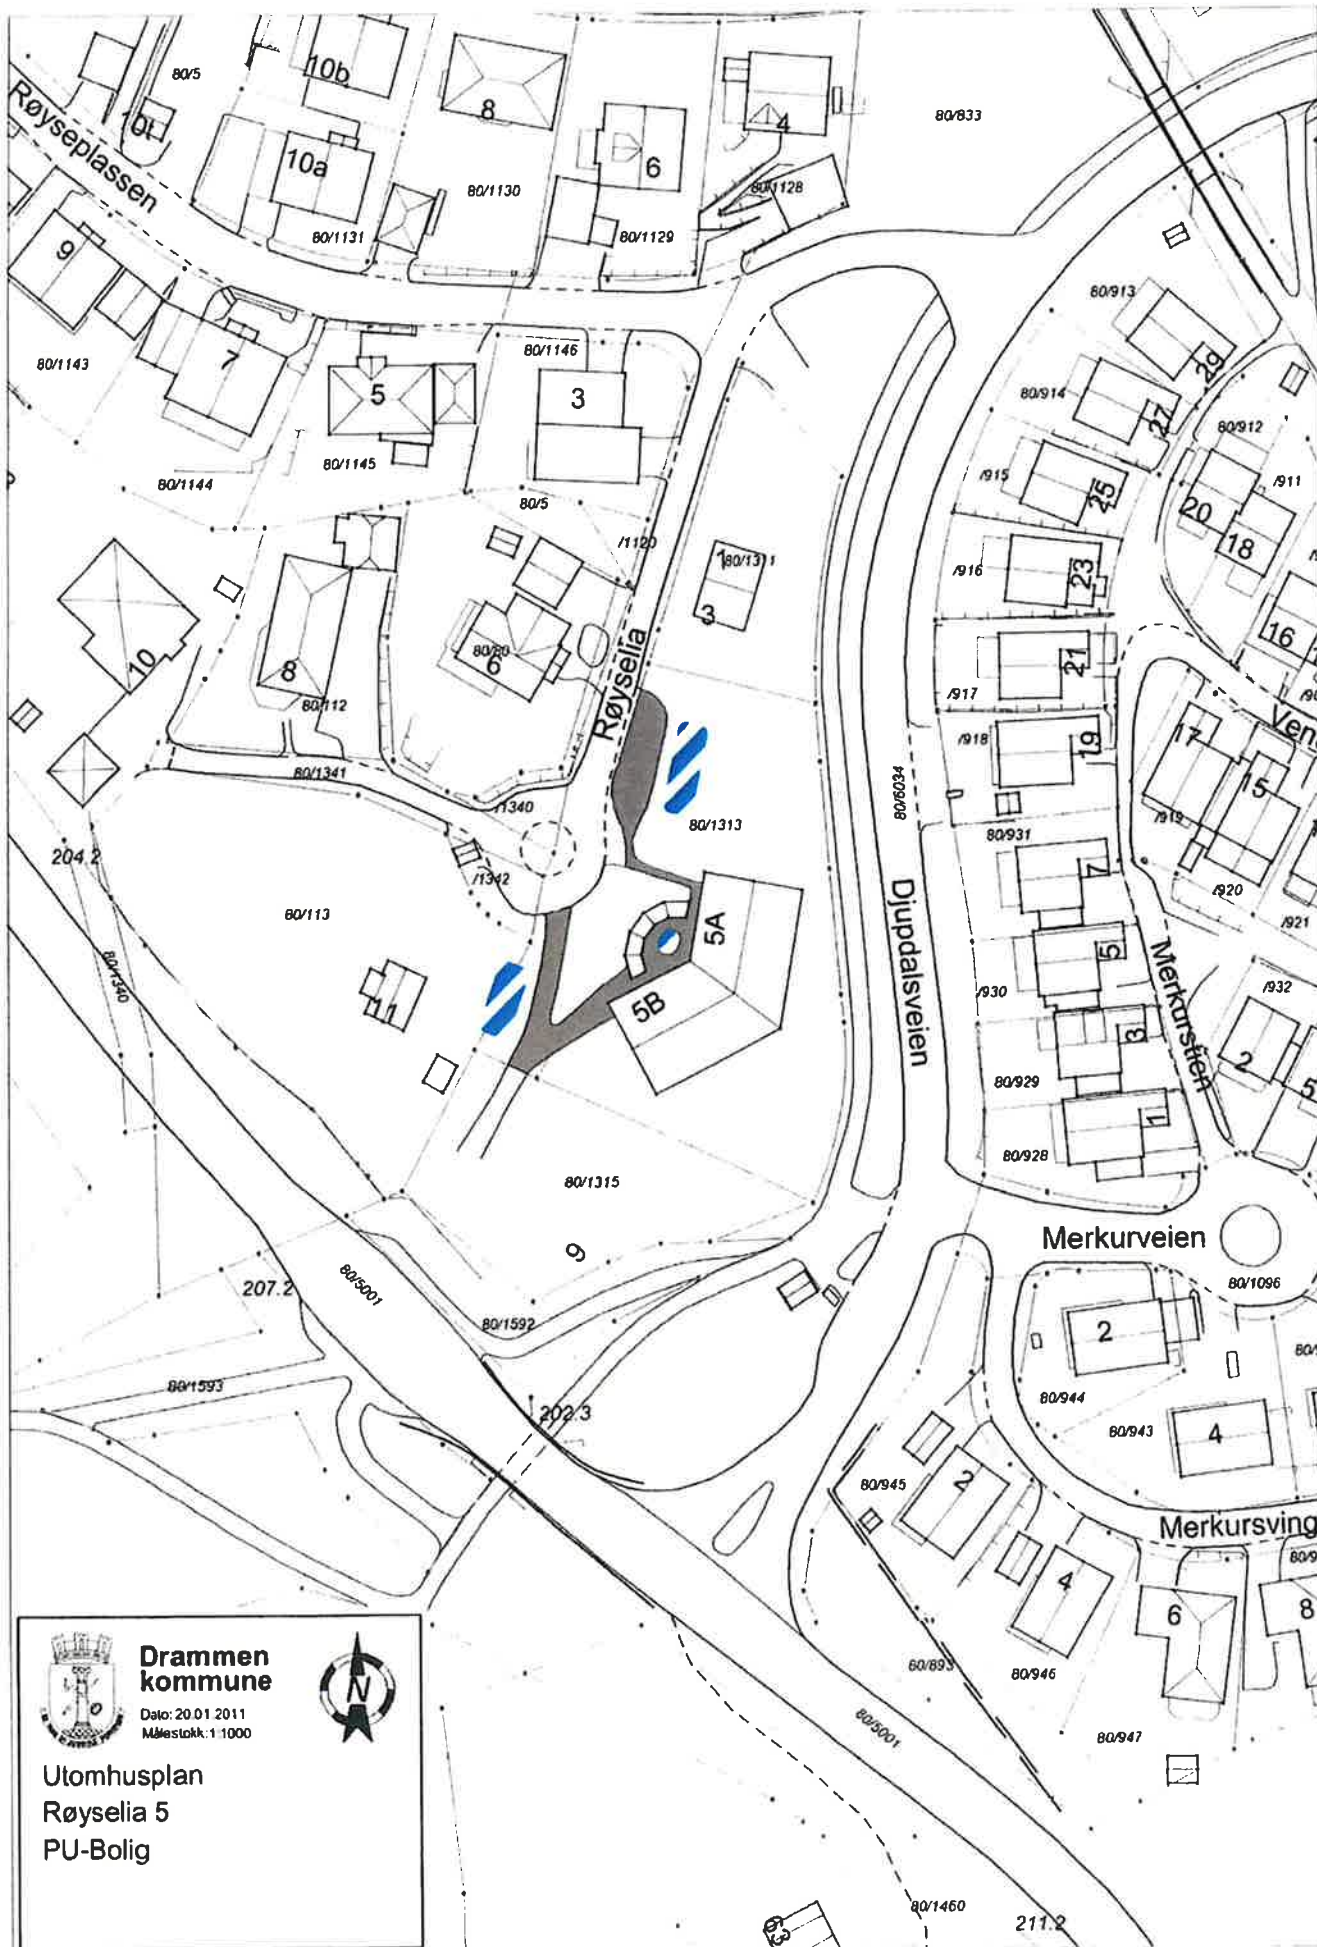

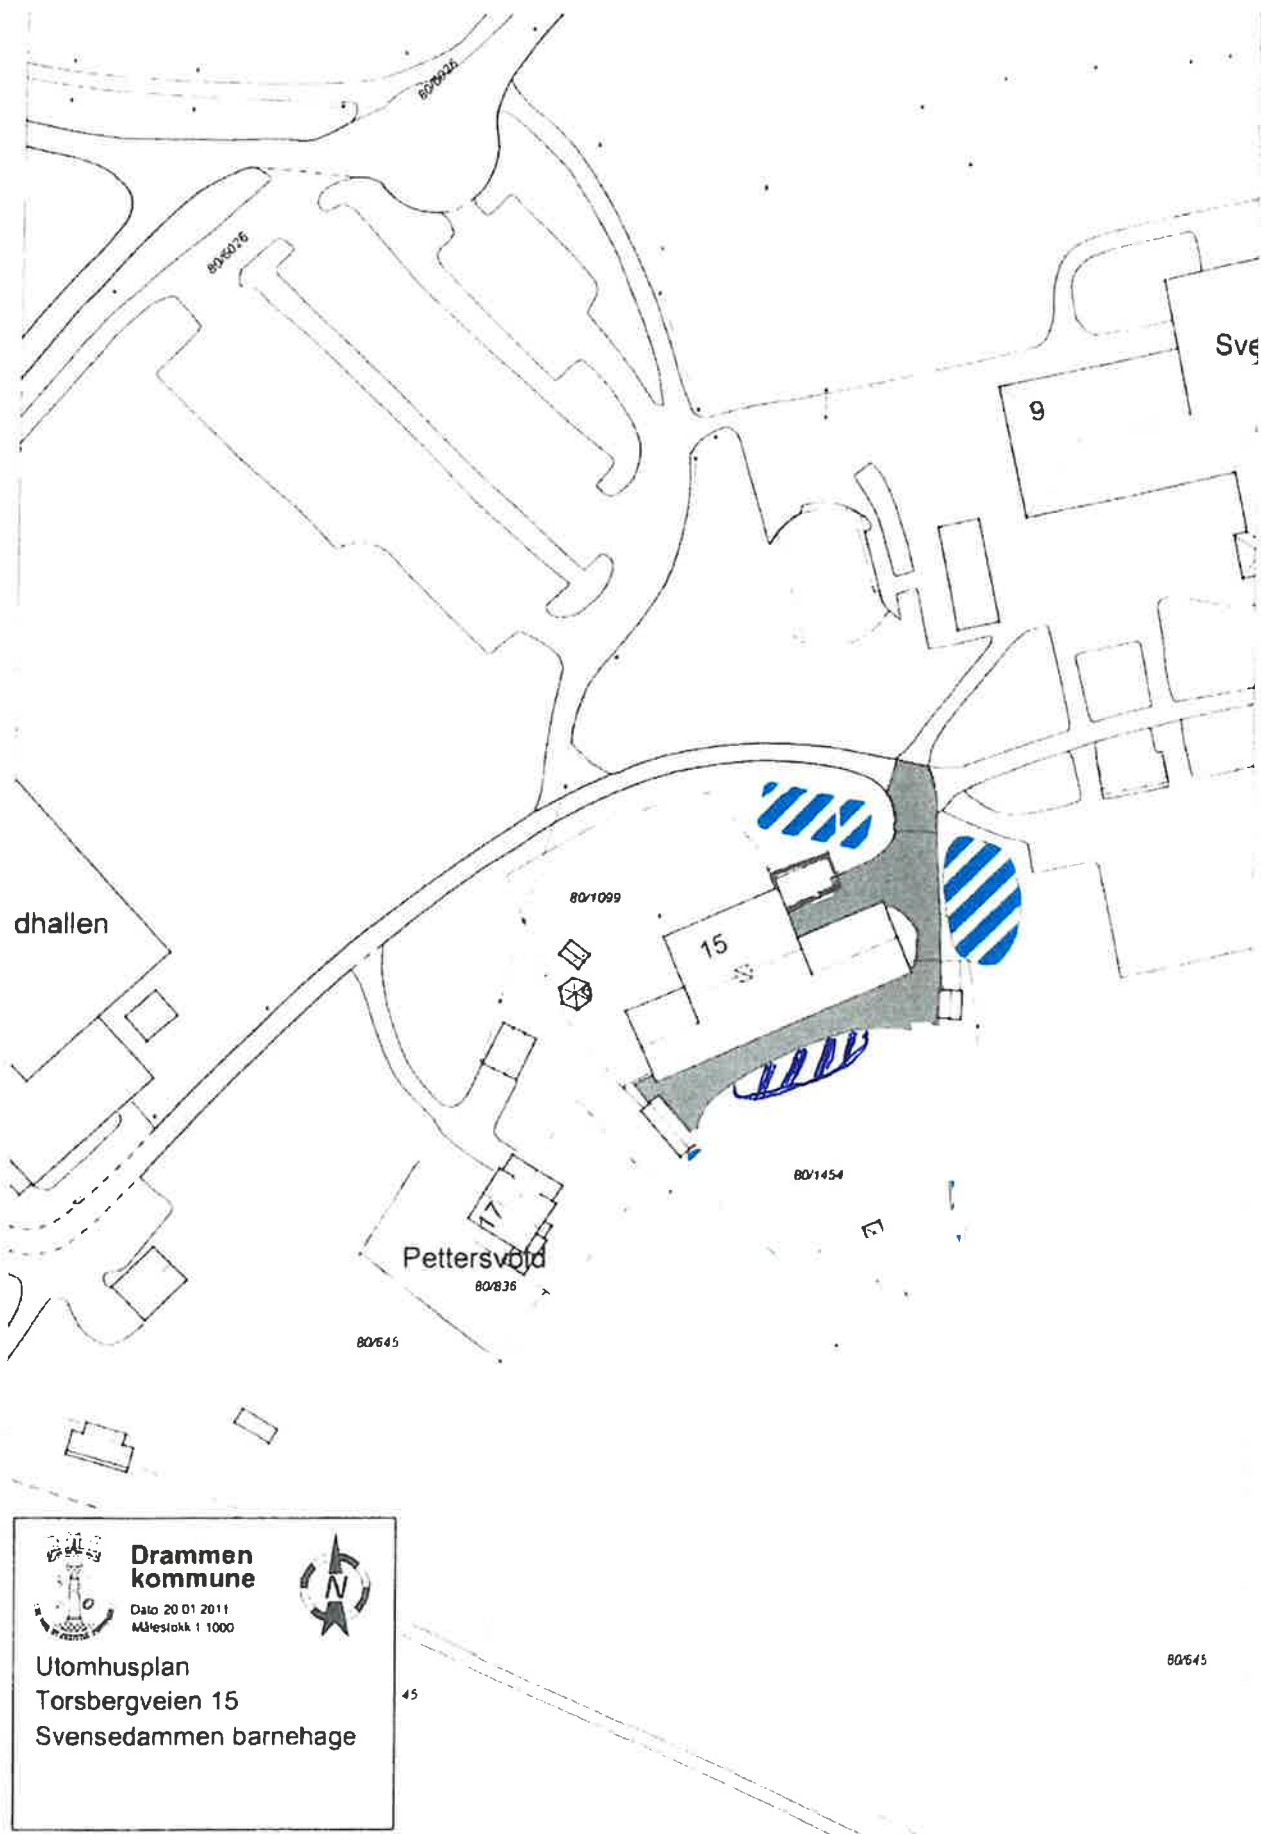

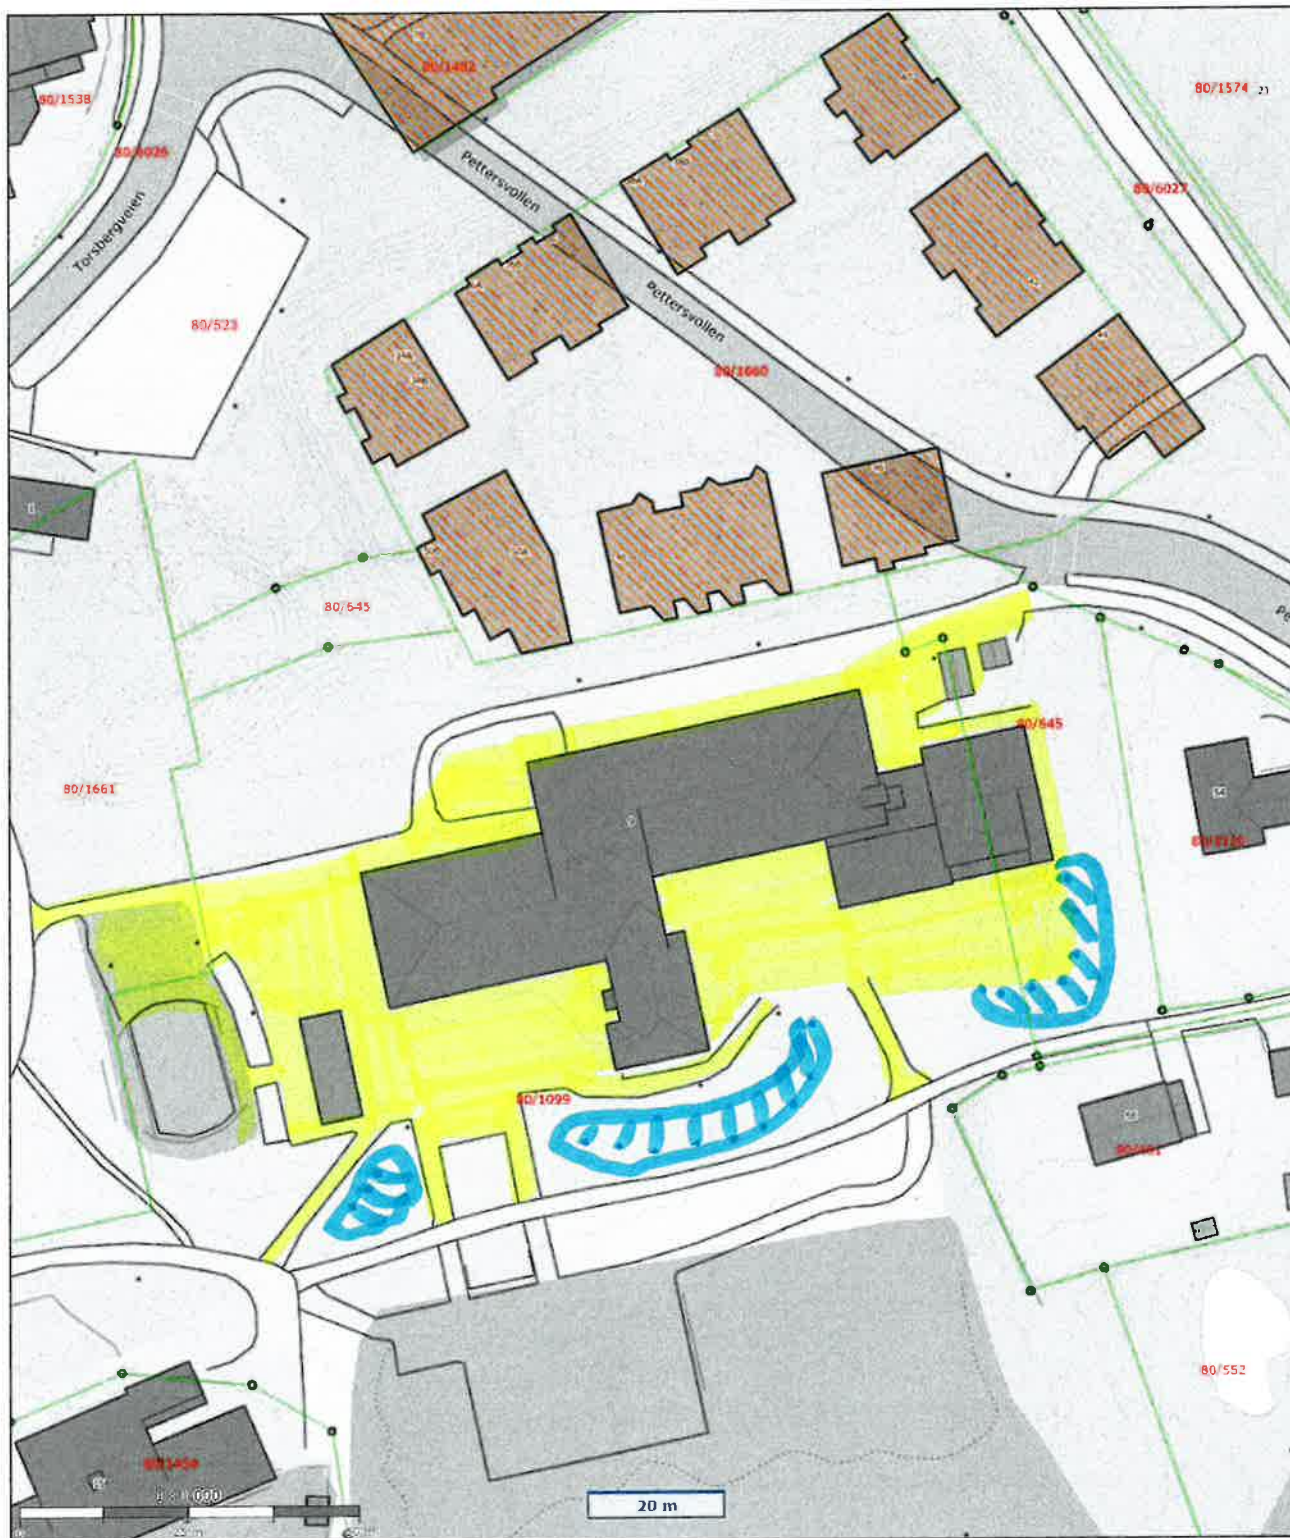


Oppdatert 10.05.24



 <p>DRAMMEN KOMMUNE</p>	<h2>Svensedammen ungdomsskole</h2>	 <p>Målestokk: 1:1000 Dato: 14/5-2024 Format A4</p>
---	------------------------------------	--

Det tas forbehold om evt. feil/mangler i kartgrunnlaget. I forbindelse med prosjektering/anleggsarbeid må aktuelle faginstans i kommunen kontaktes.

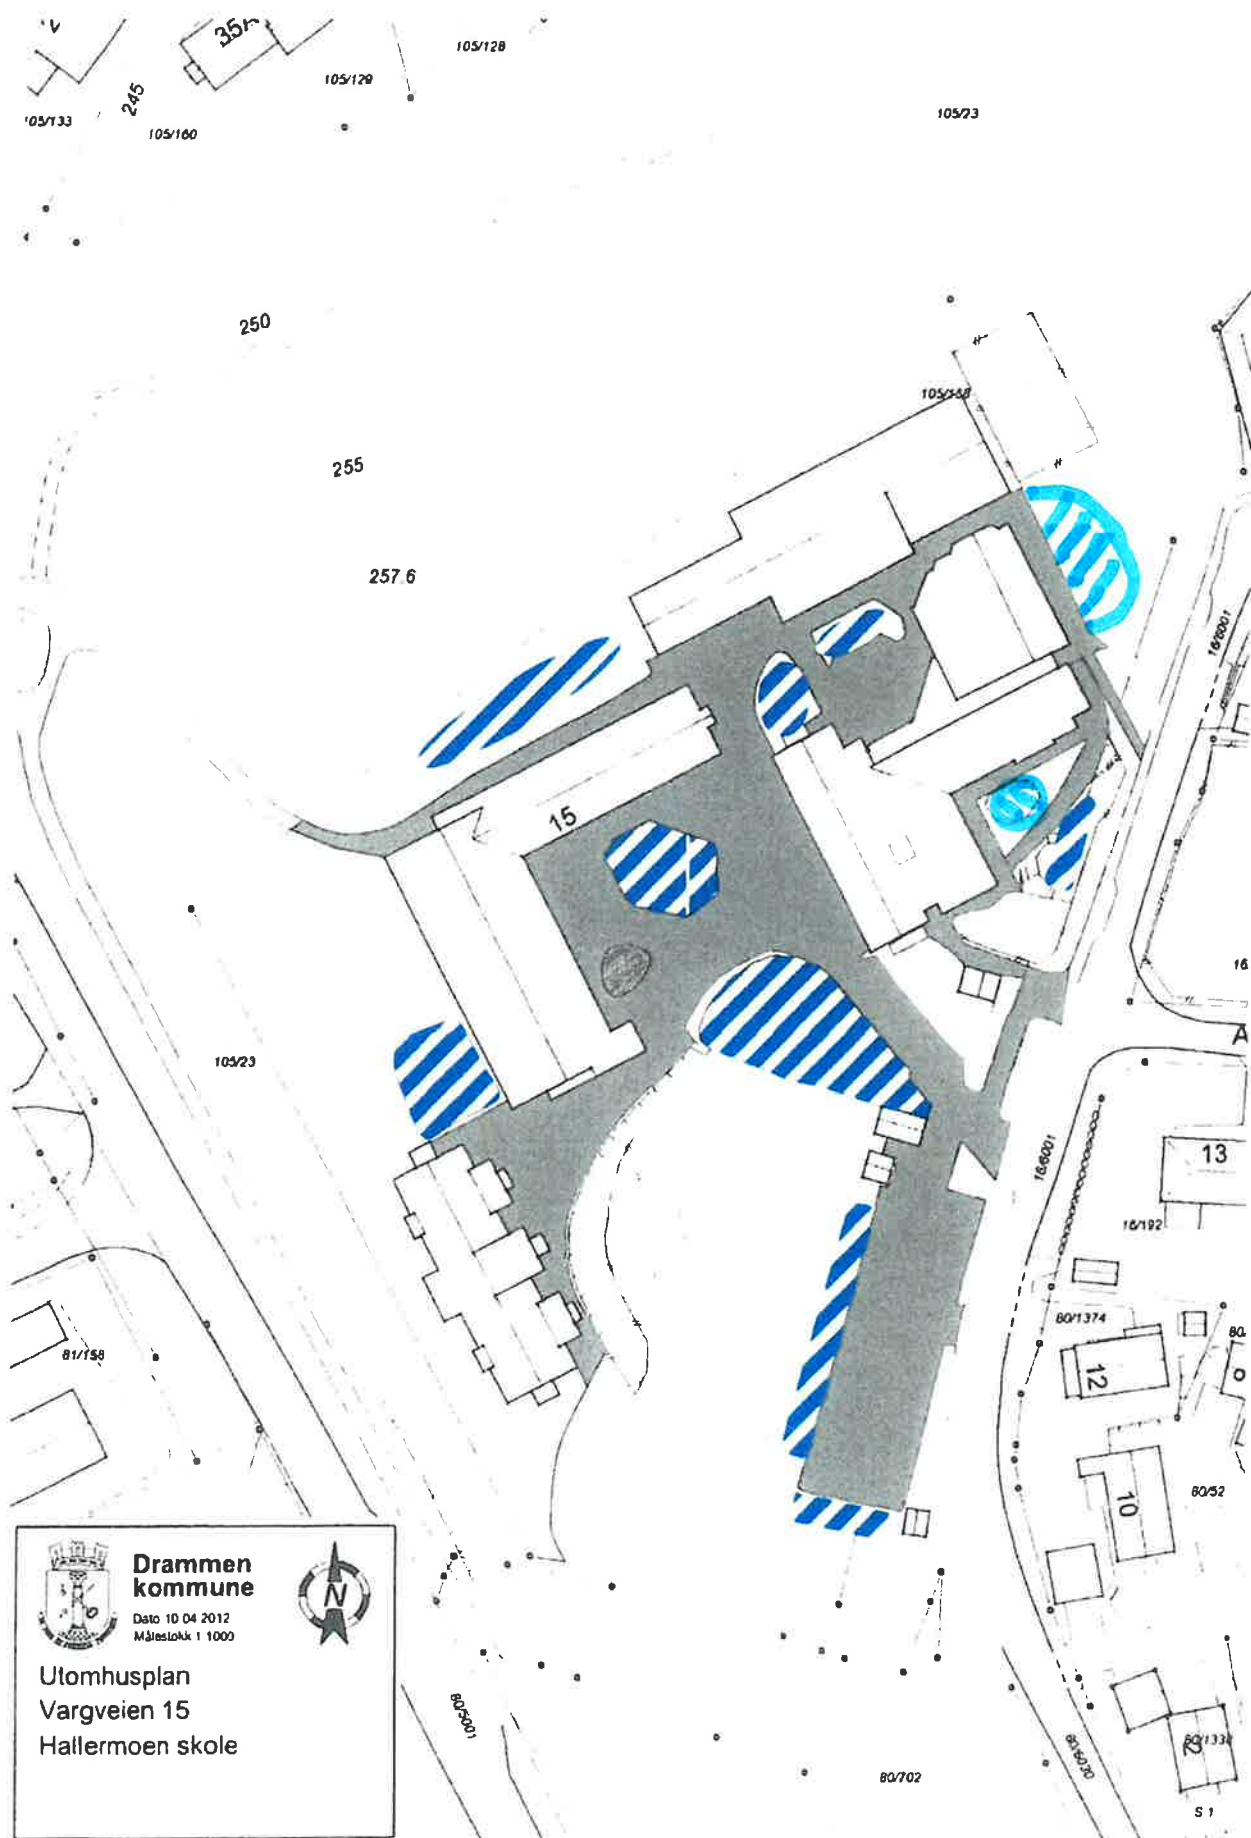

Oppdatert 10.05.24