


Strekkinspeksjon - 18.09.2024 - 19406

Dato 18.09.2024	Kamera SR50	Avrenning Drift	Lsid 19406	No 4
Prosjektnavn Granneskroken	Lagringsmedium type	Inspeksjonsbil Avd 7	Operatør Håvard	Skadepoeng 0

By/Sted Sola	Oppstrøms Kum 19475	Rørlengde [mm] 6 000
Adresse/Gate Granneskroken	Opp. kum type	Total lengde [m] 34,40
Overlate forhold	Nedstrøms Kum 19484	Inspisert lengde [m] 34,40
Fra kart	Ned. kum type	Byggeår
Diameter sirkulær 160mm	Inspeksjonsformål planmessig kartlegging av tilstand	
Ledningstype Spillvann	Inspeksjonsmetode rørinspeksjon med kameratraktor	
Renoveringsmetode:	Inspeksjons retning 2	
Foringsmateriale:	Rengjøring Ikke rengjort	
Rørmateriale Plast	Anmerkning/Generell kommentar Rør ikke rengjort. ellers ingen bemerkelser.	

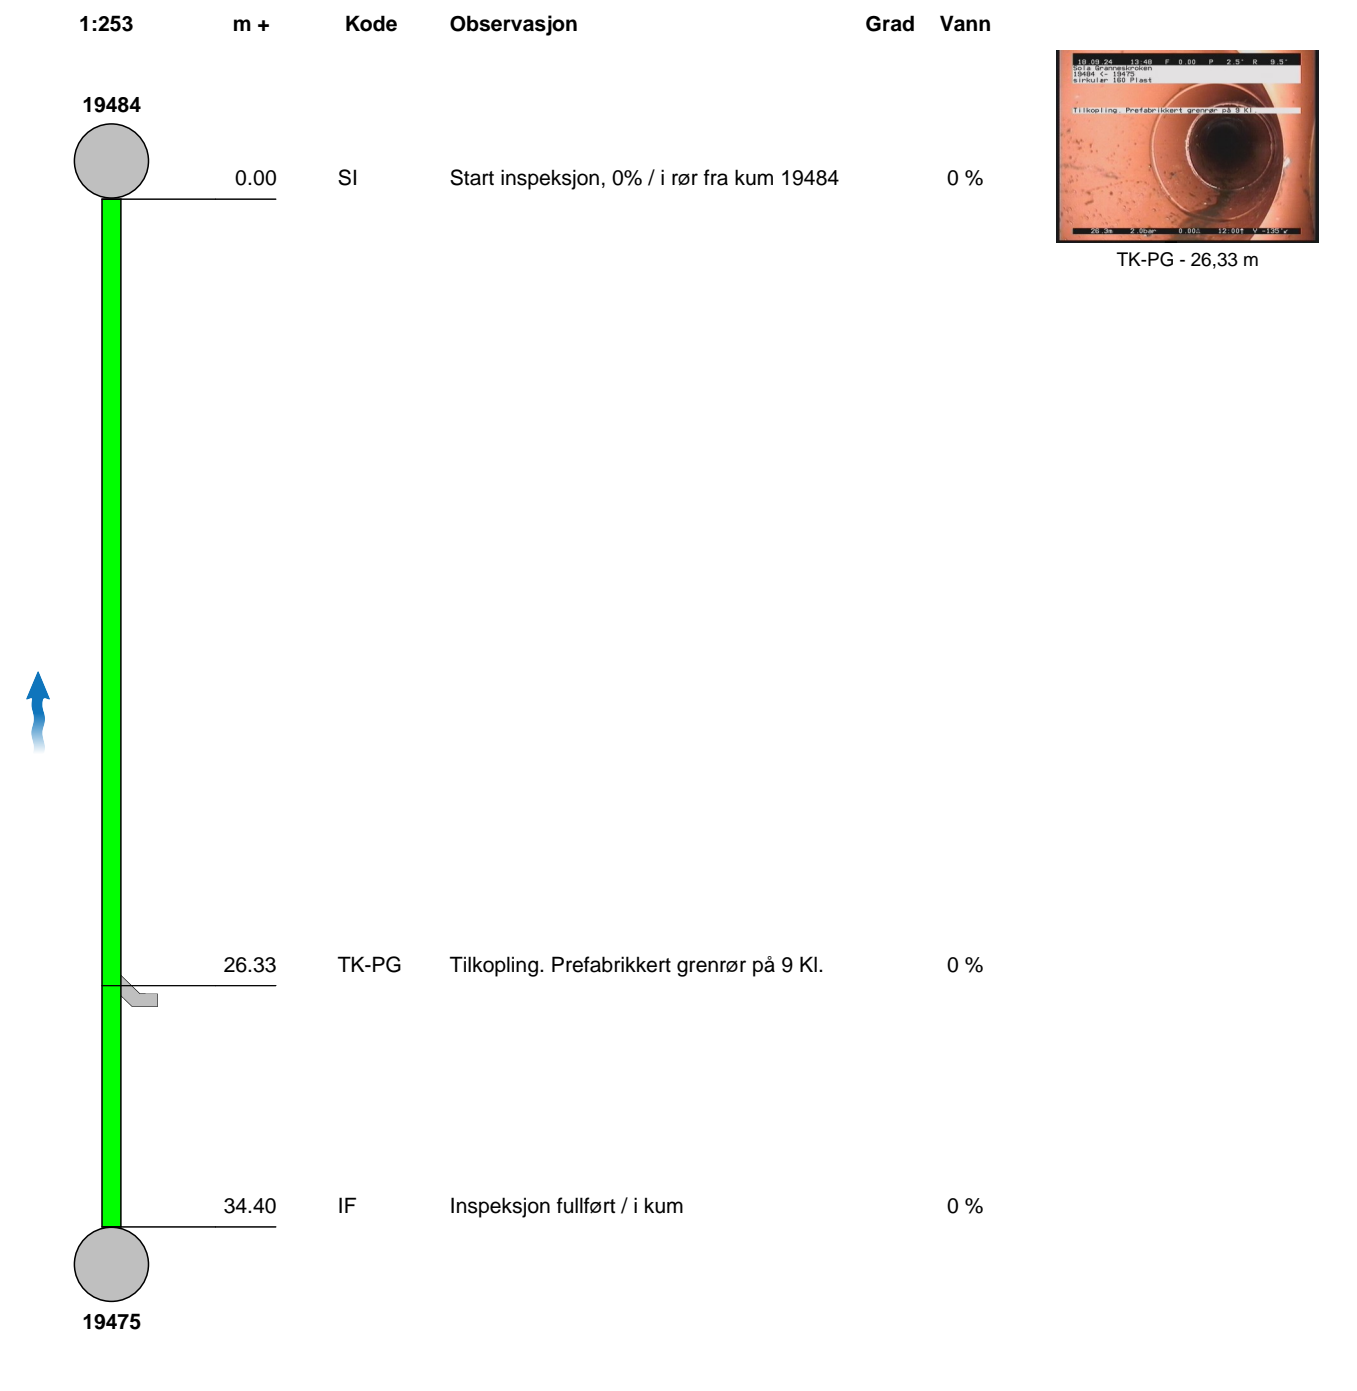

Strekkbilder - 18.09.2024 - 19406

By/Sted Sola	Adresse/Gate Granneskroken	Dato 18.09.2024	Lsid 19406	Nr. 4
------------------------	--------------------------------------	---------------------------	----------------------	-----------------



Granneskroken_19484_50215.jpg, 00:03:00, 26.33m
Tilkopling. Prefabrikkert grenrør på 9 Kl.