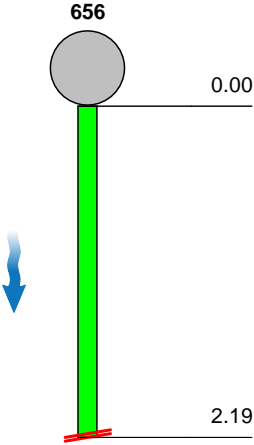


**Strekkinspeksjon - 18.09.2024 - 2967**

Dato <b>18.09.2024</b>	Kamera <b>SR50</b>	Avrenning <b>Drift</b>	Lsid <b>2967</b>	No <b>1</b>
Prosjektnavn <b>Granneskroken</b>	Lagringsmedium type	Inspeksjonsbil <b>Avd 7</b>	Operatør <b>Håvard</b>	Skadepoeng <b>0</b>

By/Sted <b>Sola</b>	Oppstrøms Kum <b>656</b>	Rørlengde [mm] <b>2 000</b>
Adresse/Gate <b>Granneskroken</b>	Opp. kum type	Total lengde [m] <b>2,19</b>
Overlate forhold	Nedstrøms Kum <b>655</b>	Inspisert lengde [m] <b>2,19</b>
Fra kart	Ned. kum type	Byggeår
Diameter <b>sirkulær 600mm</b>	Inspeksjonsformål <b>planmessig kartlegging av tilstand</b>	
Ledningstype <b>Spillvann</b>	Inspeksjonsmetode	
Renoveringsmetode:	Inspeksjons retning <b>1</b>	
Foringsmateriale:	Rengjøring <b>Ikke rengjort</b>	
Rørmateriale <b>Betong</b>	Anmerkning/Generell komment: Inspekssjon avbrutt i masser. klarer ikke kjøre, fare for og velte.	

1:50	m +	Kode	Observasjon	Grad	Vann
	0.00	SI	Start inspeksjon, 0% / i kum	0 %	
	2.19	IA-H	Inspeksjon avbrutt. Hindring / masser i rør.	0 %	