
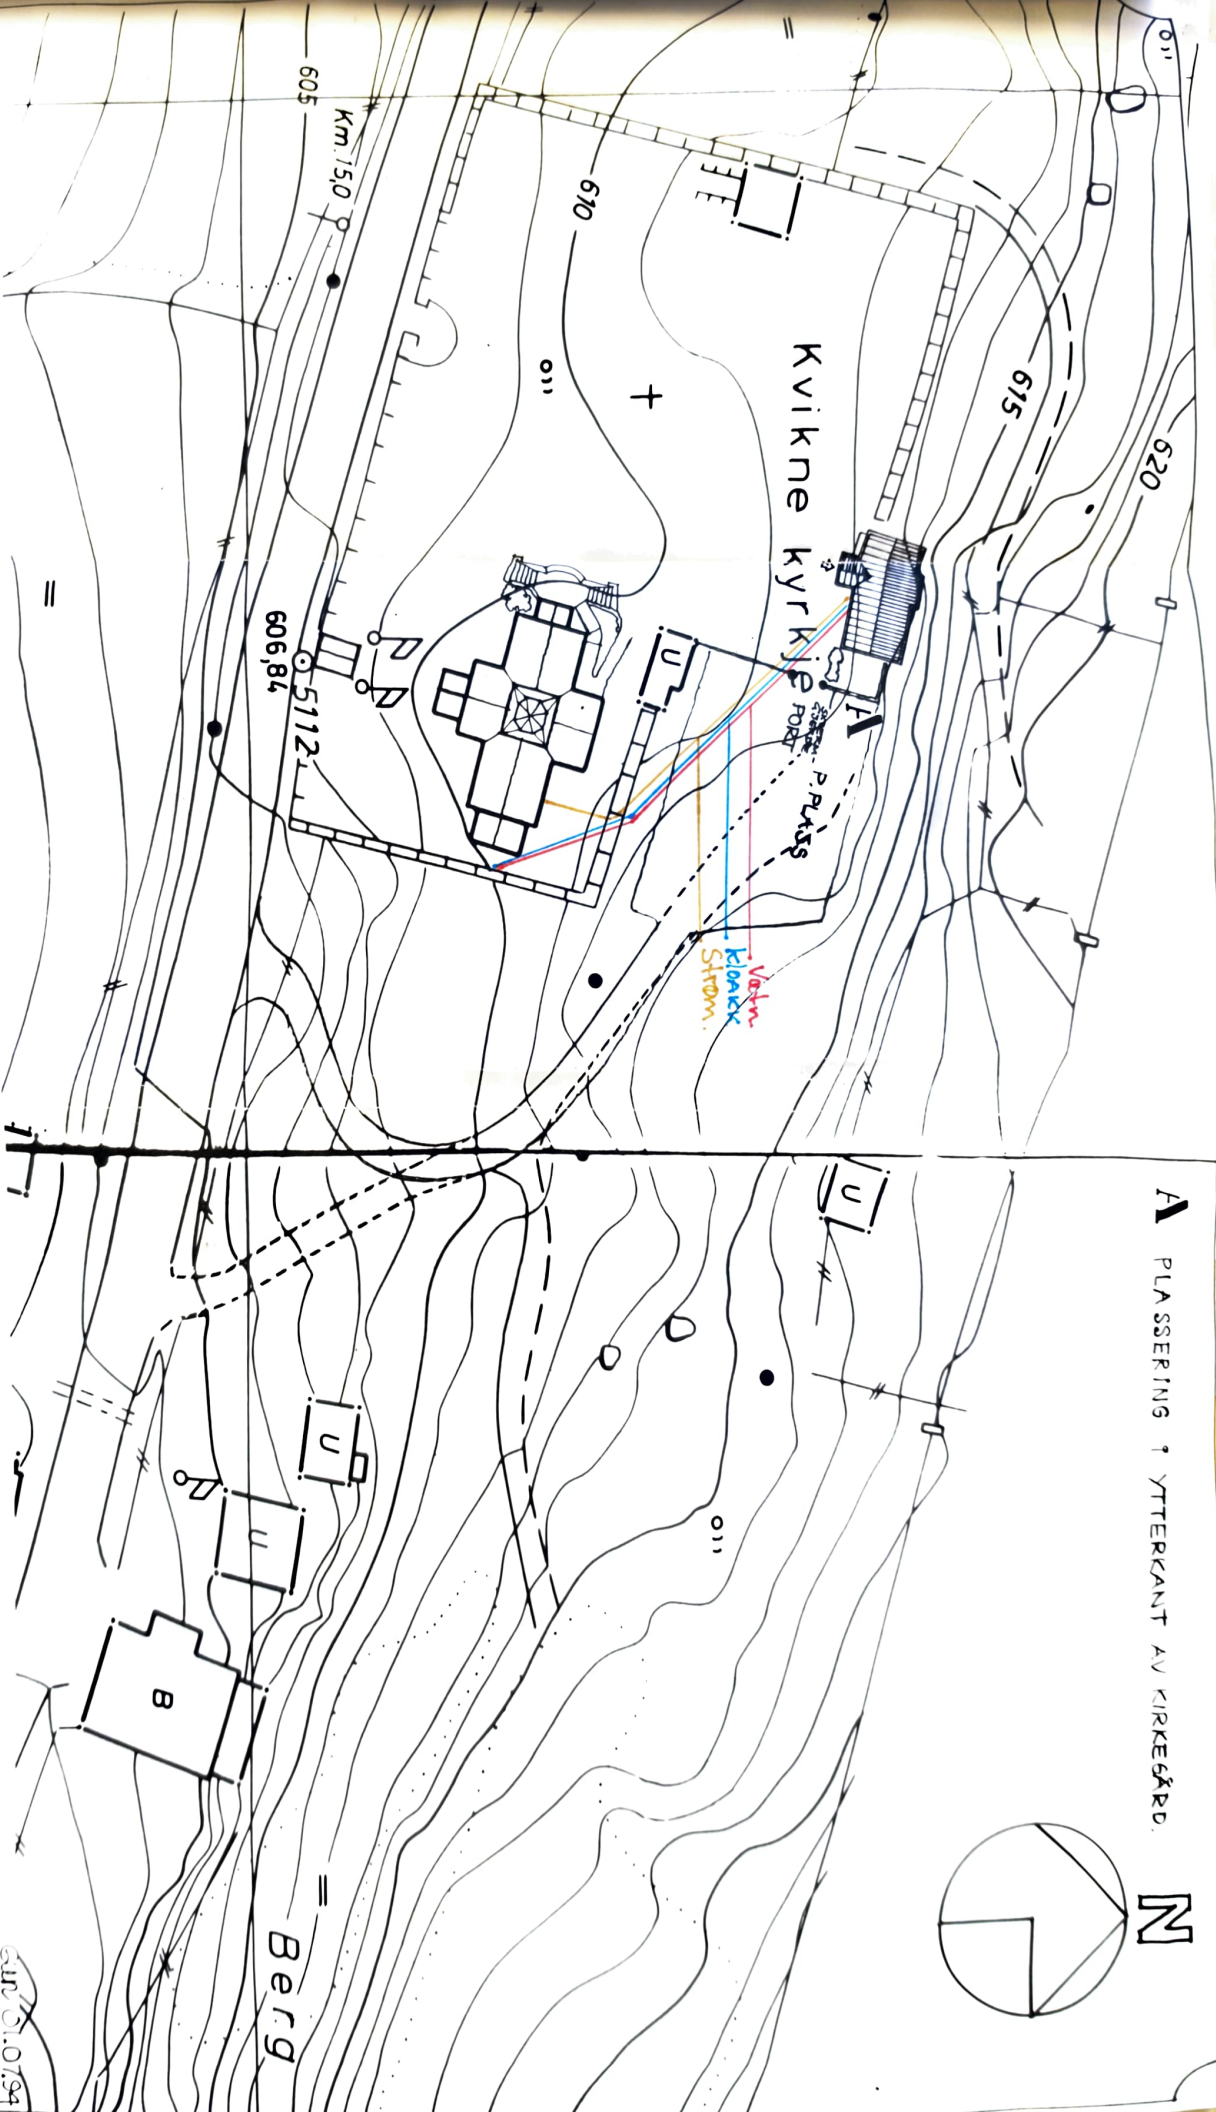


A Plassering i ytterkant av kirkegård.

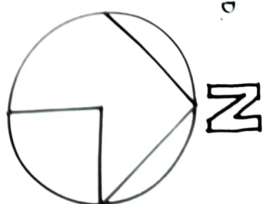

Kvikne kyrkje, Nord-Fron

001

SERVICEBYGG
SITUASJONSPLAN

1:500

ANDESS GUNNESTAD, SIV. ARK. MNAL • GRØNNEST.94, 2300 HAMAR
TELF / FAX 065. 34822

gun 01.07.94