
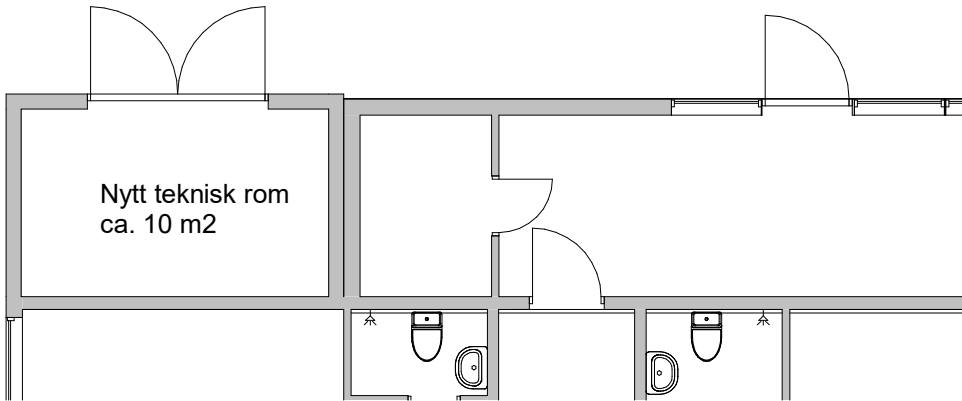


Modell 1: Opprinnelig løsning

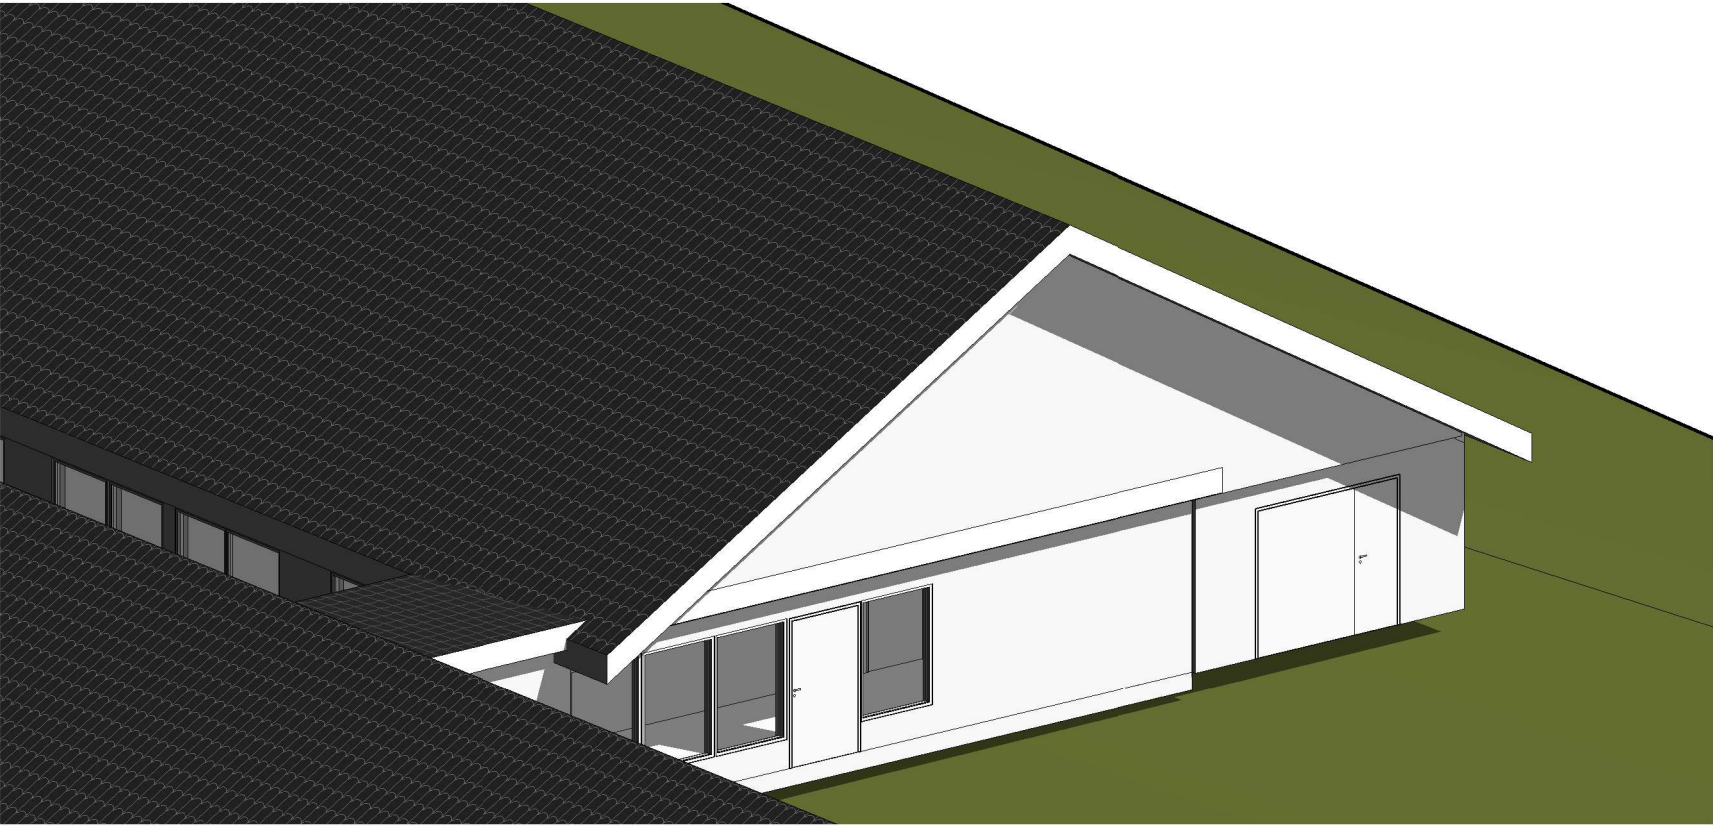

Modell 2: Ny løsning med teknisk rom og forlengelse av tak

NB! Ved ombygging eller endringer må alle kritiske mål kontrolleres på stedet.

 <div>FORSVARSBYGG</div> <div>Prosjekterende</div>	Fase	Rev.nr	Beskrivelse	Dato	Sign.	Kontroll
	Modellnavn: 0235040007_515_X_200_Forprosjekt			Format A3		Målestokk 1 : 100
	SESSVOLLMOEN Befalsforlegning/messe Tilbygg teknisk rom, skisse			Prosjektnummer		
	Tegningsnummer			Dato 05/21/26	Godkjent Approver	Kontroll TJO
	UGRADERT 0235040007 FL X 200 60 02			Forprosjekt		
Gradering		Inventarkode	Etasje	Fag	System	Tegn.type Løpenr. Fase Rev.nr.