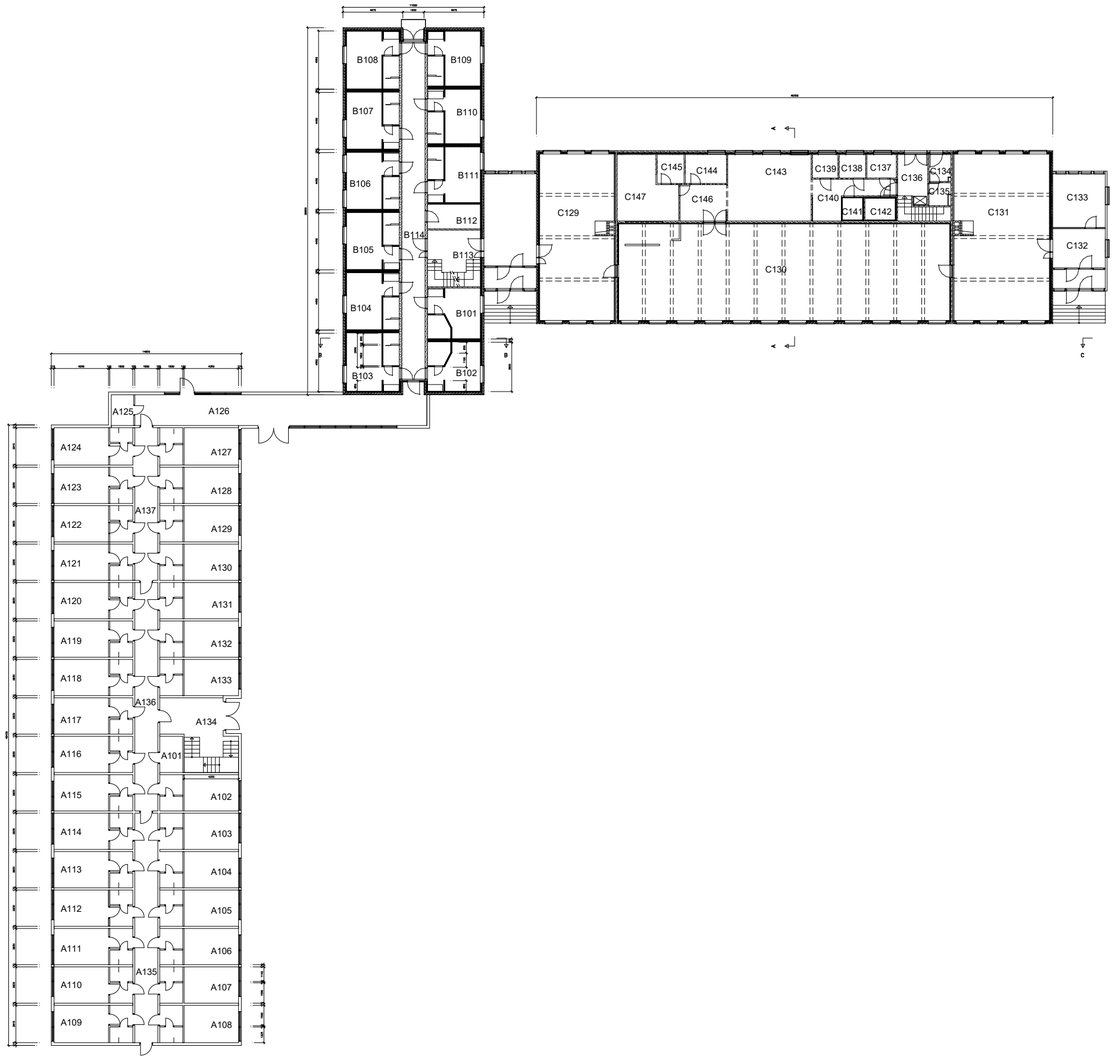

Rev.index	Rev.nr	Beskrivelse	Dato	Sign.	Kontroll
H	06	Oppdatert	19.02.18	AF	
H	05	Endret romblock	26.04.17	EA	
H	04	Fjernet ffy D og oppdatert ffy B og C	04.10.12	E.S.	
H	03	Som bygget	21.04.10	E.S.	
H	02	Oppdatert	19.10.1999	E.S.	

Forsvarsbygg

Prosjekterende:

Tegningen gjelder:

Sessvollmoen
Messe
1. etasje
Plantegning

Dato 01.02.1999	Anleggsnummer
Sign.	Kontroll
M?lestokk 1:250	Godkjent
Rev.index H	Rev.nummer 01

Etabl.nummer	Inv.nummer	Fag	Tegn.nummer	Gradering
203504	0007	A	0100	