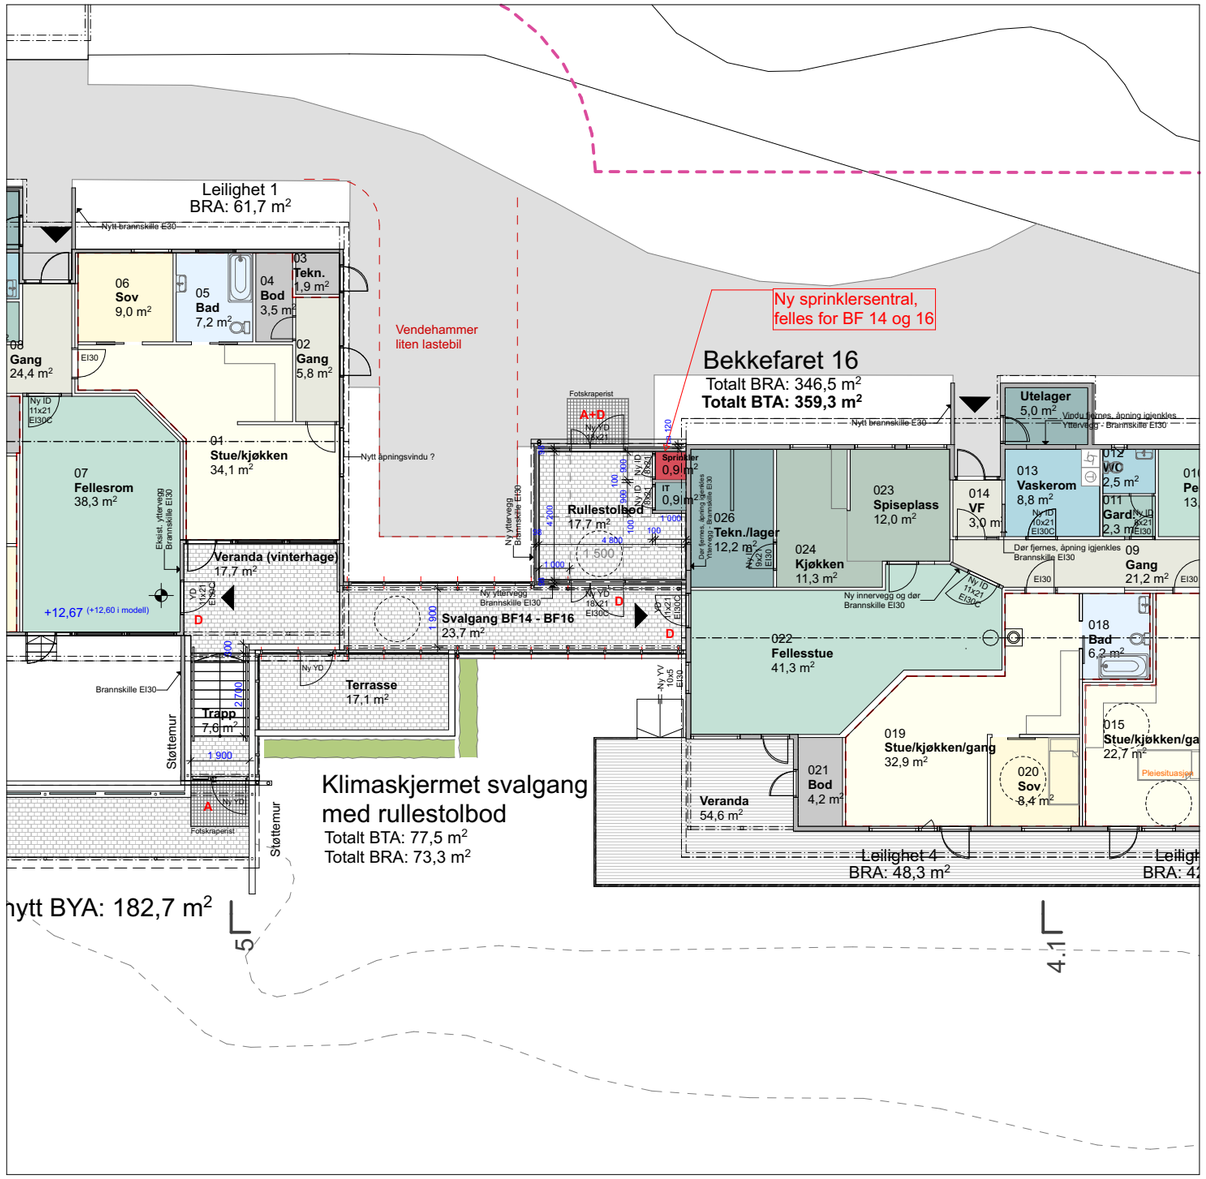

NY Plan BF 12, 14 og 16, uten tiltaksgrense

Oversiktsperspektiv, Bod ved BF16

Prosjekt: **Bekkefaret**	Prosjekt.nr: **2402.1**
Tiltakshaver: **Kristiansund kommune**	
Adresse: **Bekkefaret**	Gnr/Bnr: **31/365 og 1**
Oppdragsgiver: **Kristiansund kommune**	
Prosjekttype: **Omsorgsbolig**	
Tegn.nr: **A21_16-10**	
Tegningstittel: **Ny plassering av bod ved BF16**	
Prosjektfase: Arbeidstegning	Tegningsstatus: Foreløpig
Prosj.ansv: TD / Tegnet av: TD / Kontroll:	Utgivelsesdato: 04.03.26
Format: A3 / Målestokk: 1:200	Rev.dato: / Rev.:

KVADRAT arkitekter