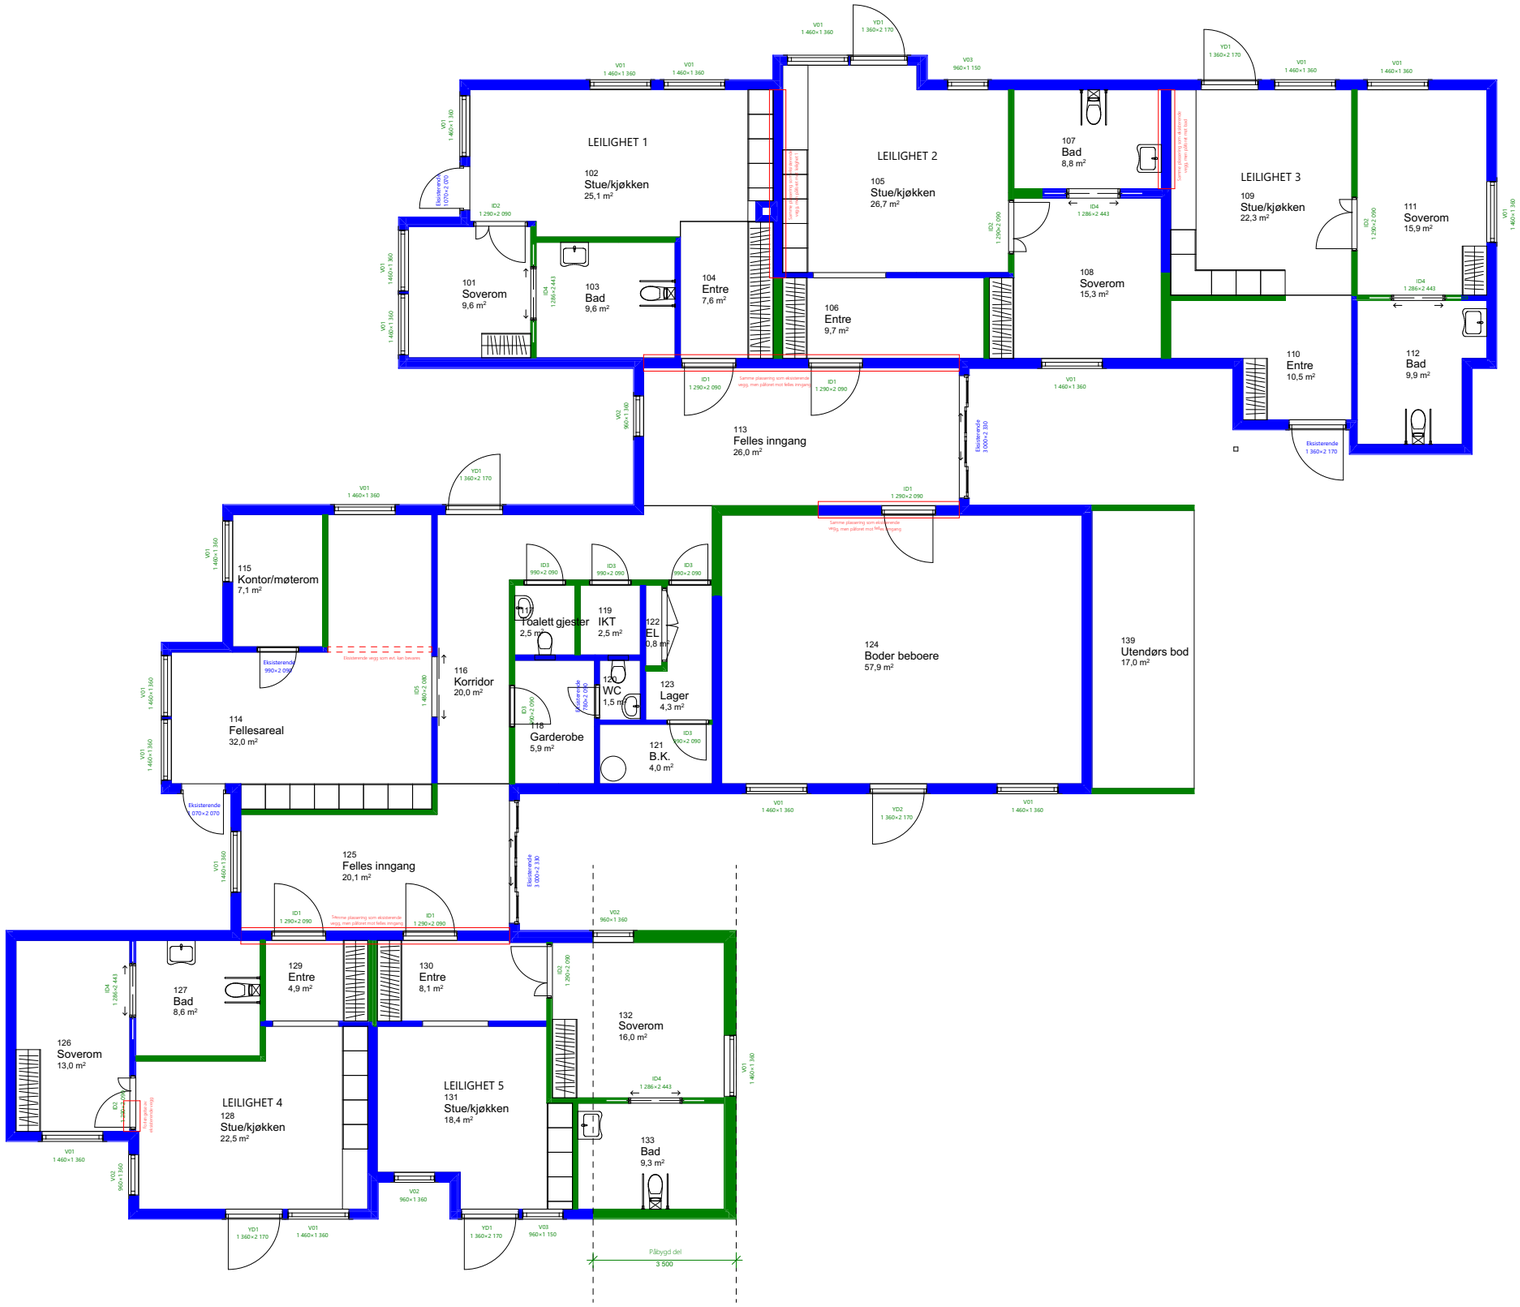

TEGNFORKLARING

Eksisterende vegger

Nye vegger

Prosjekt:	Tegning:	Oppdragsgiver:	Tegn.:
Okkenhaugvegen 20B	Nye og eksisterende vegger, revidert	Levanger kommune	Levanger kommune
	Målestokk: 1:150 (A3)	Dato: 21.05.2026	Sign.: HHK

Levanger kommune
Levangken tjïelte