

Gravemelding

Du har nå mottatt svar på din gravemelding, den inneholder informasjon om anlegg tilhørende Lnett, Lyse og IVAR.

Denne avtalen for gravemelding varer i 8 uker (se dato på kart) Dersom arbeidet ikke er ferdig innen den tid må ny gravemelding innhentes. Påvisningsmerker som viser hvor kabler og rør ligger i bakken er kun gyldig sammen med gravemelding. Dette skjemaet samt kart og tegnforklaring skal oppbevares på arbeidsstedet.

Gravemeldingen er kun en kartangivelse av infrastruktur i bakken, og er ikke en bestilling på utførelse av arbeid fra oss. Beskrivelse av tjenester og informasjon om bestilling finnes på www.l-nett.no

Ved avdekking av kabler som ikke vises på kart, eller ved skade på infrastruktur, ring:

51 90 80 79 for strømkabler

51 90 80 90 for gatelyskabler, fiber, gass eller fjernvarmerør

Kart over gravestedet

Vedlagt kart viser infrastruktur som er dokumentert på det meldte gravestedet.

Gravestedet er merket med svart innramming. Dersom du skal grave utenfor det merkede området i kartutsnittet må du søke om ny Gravemelding. Vi gjør oppmerksom på at det i enkelte tilfeller kan være noe avvik i kartet hva gjelder kablens eksakte plassering.

Kabler og rør kan være lagt uten kabelsand, dekkebånd og dekkebord. Dybde oppgis heller ikke, da dybden kan avvike fra veiledende/vanlig leggedybde. Kabler vil derfor kunne finnes grunt, uten at det er sand eller annen markering over som et forvarsel. I noen tilfeller er kabler av andre fabrikat og farge benyttet, farge kan dermed ikke benyttes som identifisering av hvilken type kabel som ligger i grøften.

Fiberkabel i privat grunn er gjerne ikke merket i kart. Hør med grunneier hvor fiber ligger i bakken.

NB! Det skal ikke graves med maskin nærmere enn en meter fra påvisningsmerke. Se [gravereglement](#) for unntak. Nedsetting av påler, jernstenger og lignende er ikke tillatt nærmere enn 3 meter fra påvisningsmerke ved strømkabler og 6m fra gass, fjernvarme og fjernkjøling. Maskingraving tillates ikke nær kabler og rør før disse er fullstendig avdekket.

Erstatningsansvar

Graving skjer på eget ansvar. Den som skader infrastruktur vil bli holdt erstatningsansvarlig for alle følger av skaden.

Tilleggstjenester som kan bestilles

Påvisning av rør og kabler

Vi tilbyr påvisning av traseer som befinner seg på gravstedet. Ordningen anbefales brukt dersom kartet viser at det er kabler og rør på gravsted. Bestilling av påvisning gjøres via samme skjema som for gravemelding på www.l-nett.no/byggeoggrave/

Den som mottar trasepåvisning skal være tilstede under hele påvisningen og forsikre seg om at en forstår betydningen av merkingen. Vedkommende plikter også å foreta nødvendig sikring av påvisningsmerker.

Arbeid nær ved våre anlegg

Graving, bygging eller annet arbeid nær rør eller kabler for strømnnett, gass og fjernvarme innebærer stor fare for liv, helse, materiell eller fast eiendom. Det er viktig at arbeidet planlegges og utføres slik at skade unngås.

Lnett endret i 2023 praksis for "Nær ved"-avtale (NVA). I disse tilfellene trenger du ikke NVA:

Arbeid nær jordkabler med lavere spenningsnivå enn 50 kV under forutsetning av at sikkerhetskrav beskrevet i [kapittel 5 i gravereglement](#) følges. Spenningsnivå fremkommer av tekst på trasé i gravemeldingskart. «HSP» betyr lavere spenningsnivå enn 50kV

Du trenger fortsatt NVA når du skal jobbe 30 meter eller nærmere en luftlinje, samt ved graving, pæling nær jordkabel med høyere spenningsnivå enn 50 kV. Vi vil vurdere behov for sikkerhetstiltak og gir nødvendige instruksjoner og informasjon til den som skal utføre arbeidet etter at skjema for NVA er mottatt. Arbeid må ikke starte opp før alle sikkerhetstiltak er på plass. Varigheten på NVA er beskrevet på avtalen.

Fra du søker om «Nær ved avtale» går det maksimalt fem arbeidsdager før vi tar kontakt og avtaler tidspunkt. Er du usikker på hva som regnes som «nær ved» se www.l-nett.no/byggeoggrave/. Her finner du også skjema du skal sende inn for å inngå avtale.

Flytting av infrastruktur og tilknytning av nye anlegg

Ved ønske om flytting av eksisterende infrastruktur, eller tilknytning av nye anlegg, bestilles dette på www.l-nett.no Vær oppmerksom på at det er potensielle kostnader og saksbehandlingstid på slike jobber. Det er derfor anbefalt å planlegge arbeidet i god tid før igangsettelse.


Vann- og avløpsrør

IVAR IKS må kontaktes dersom du skal arbeide nærmere enn 20 meter fra vann- og avløpsrør. Dette gjelder både gravearbeid, div anleggstrafikk over ledning samt deponering av masser på båndlagt areal.


For påvisning av IVARs infrastruktur må IVAR kontaktes minimum 2 dager før påvisning ønskes.



Telefon dagtid: 934 88 585

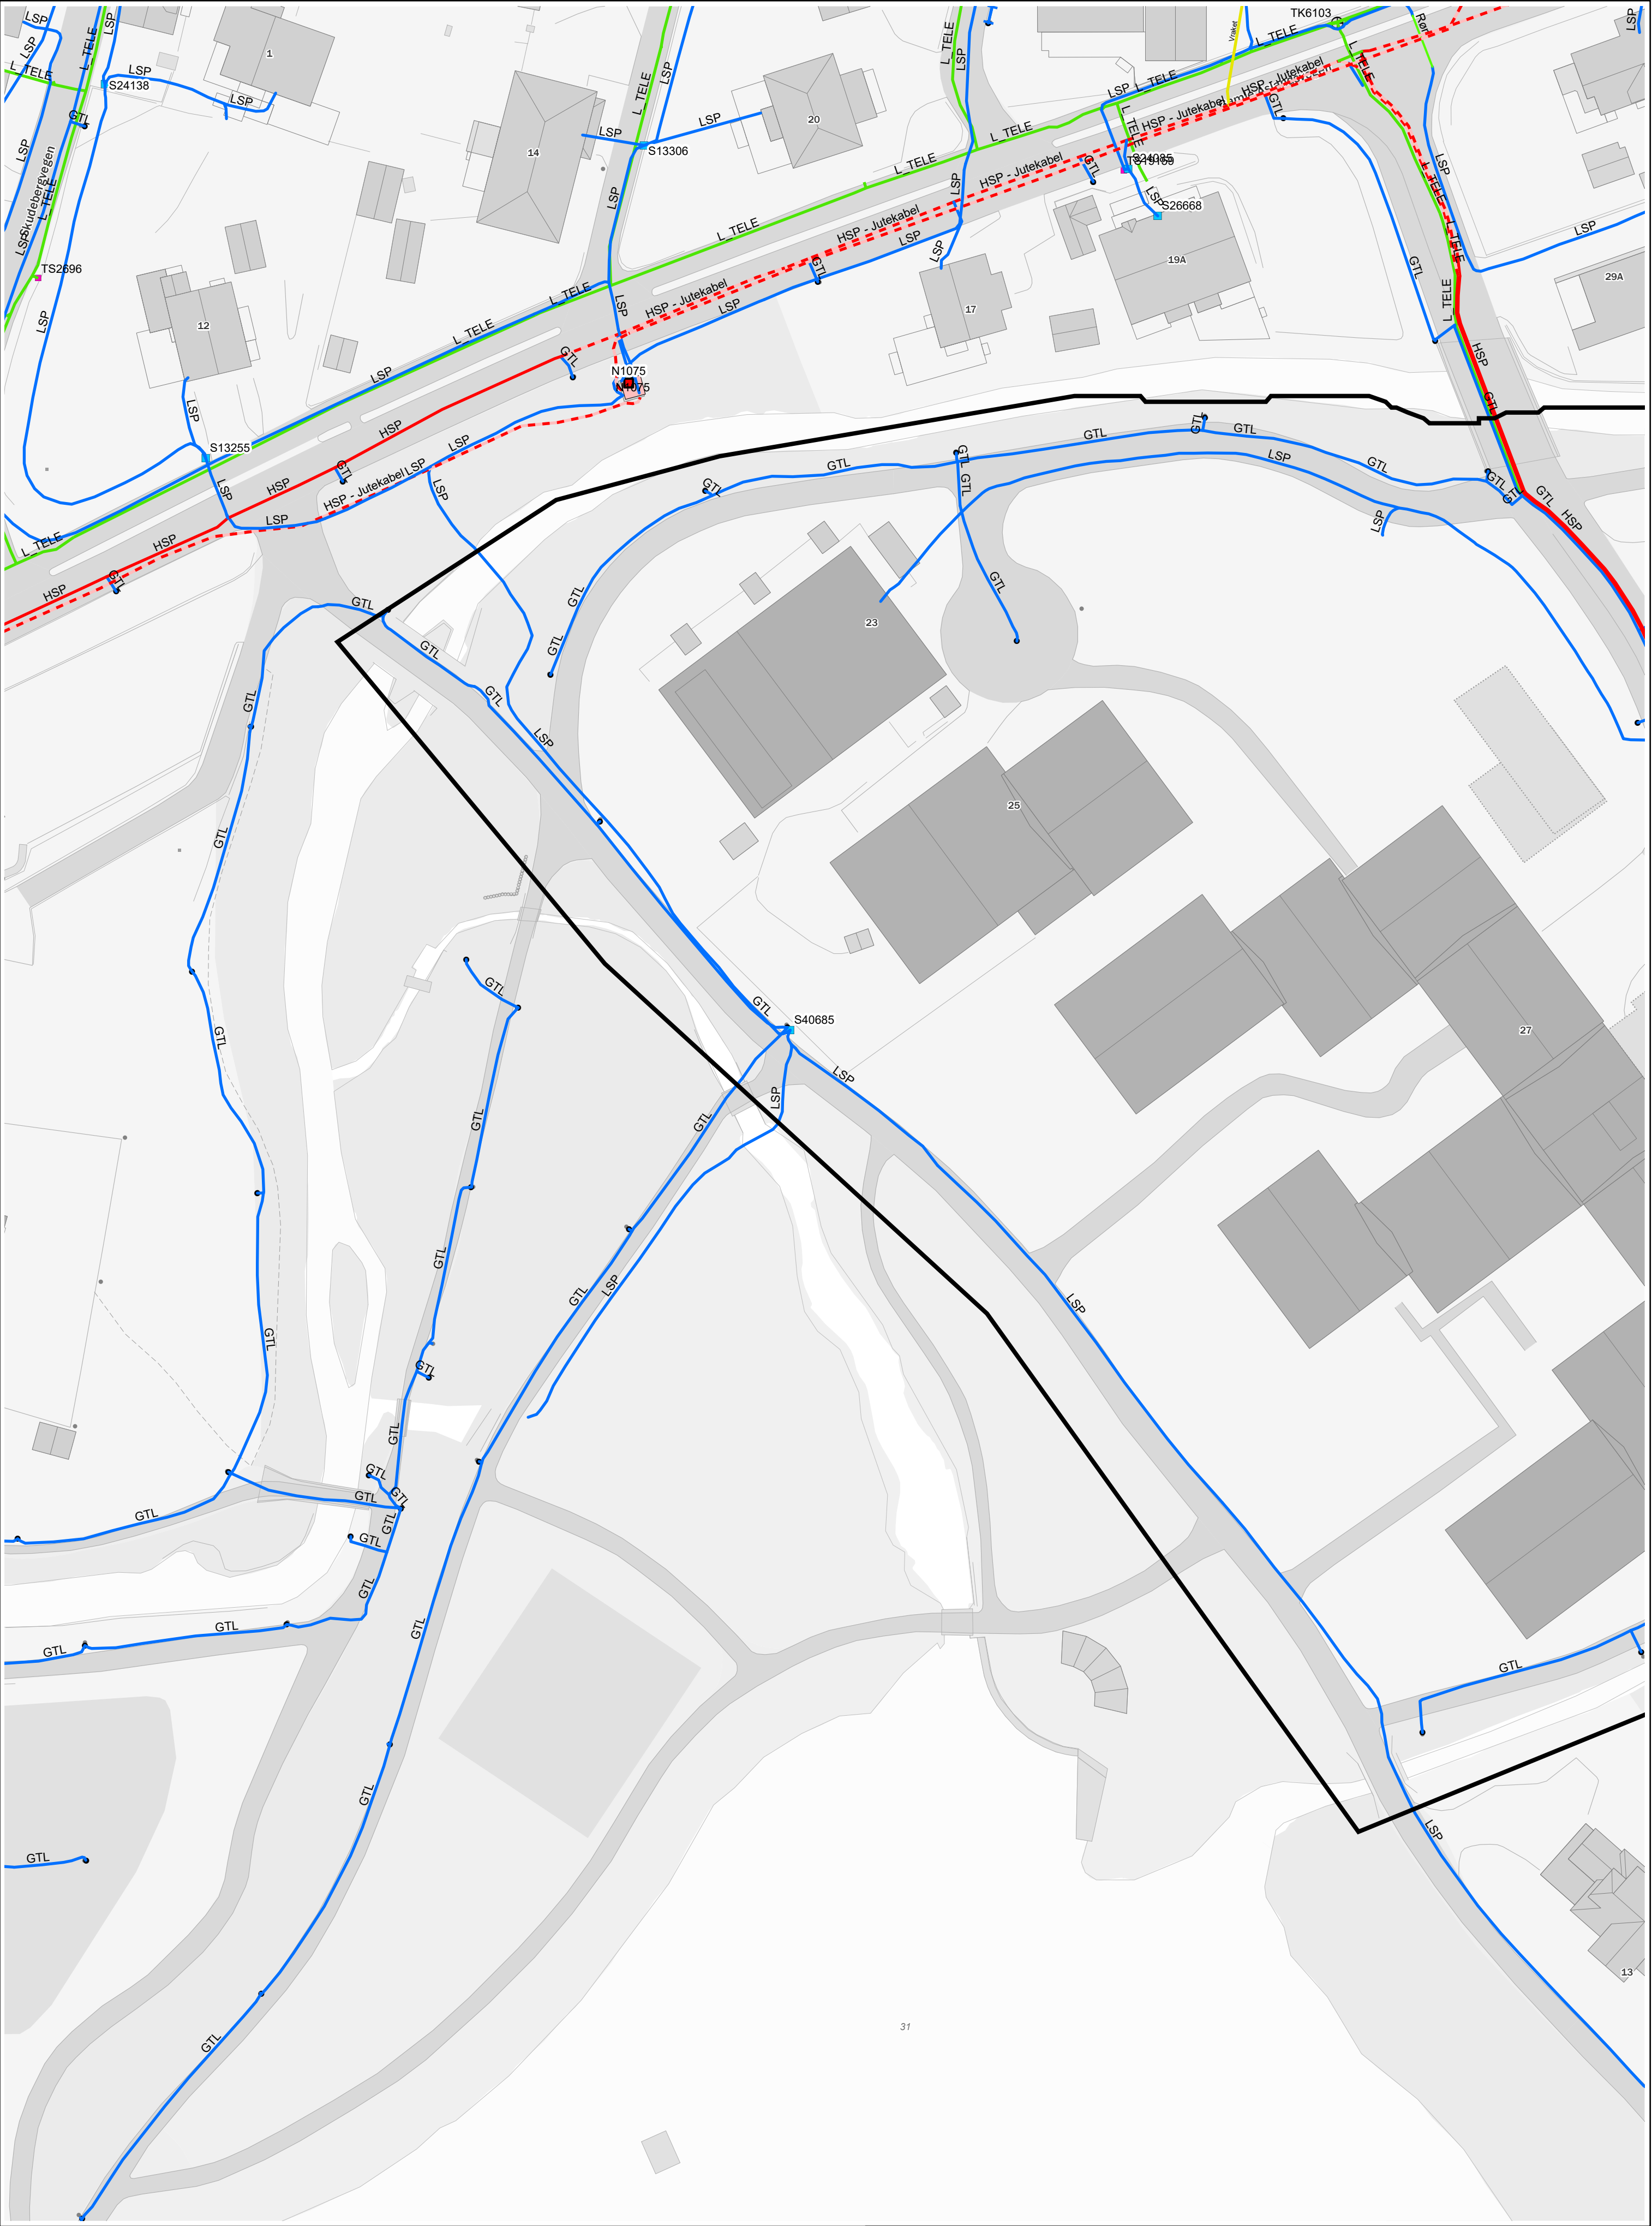Ved forhold/situasjoner utenom ordinær arbeidstid (evt. ferie), og som ikke kan vente; ring IVARs vakttelefon 975 07 200.

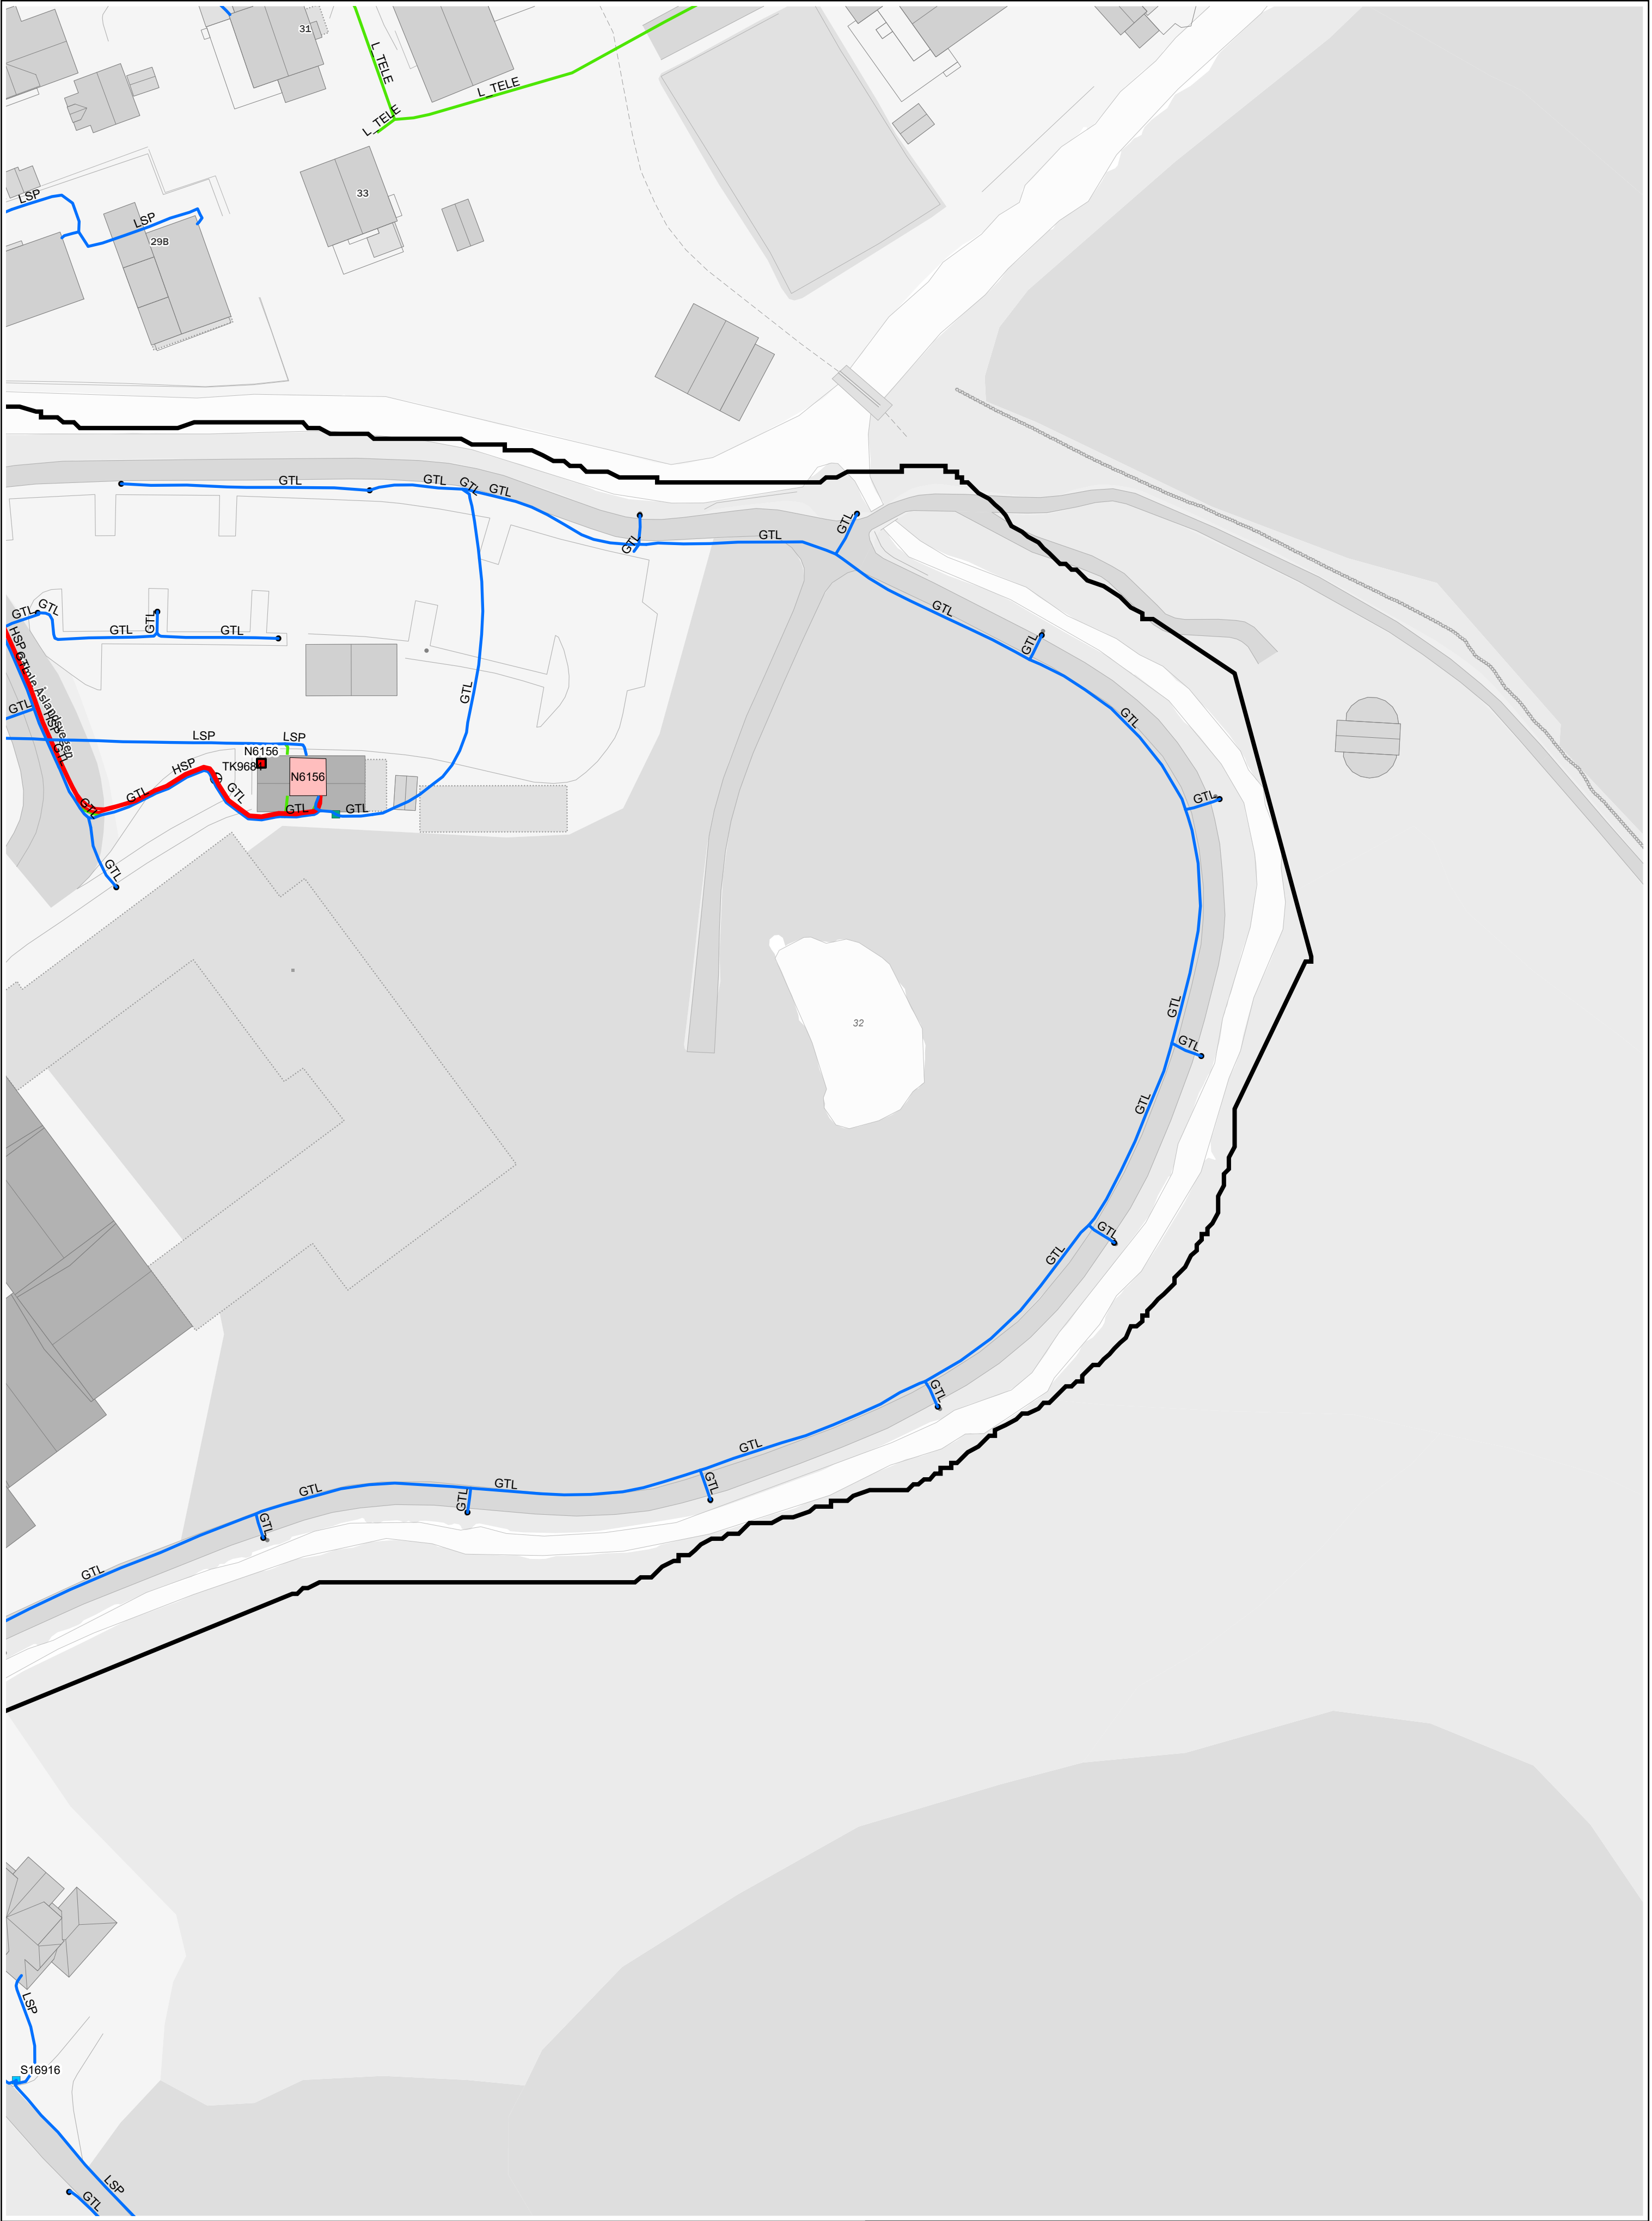

Gravemelding saksnummer: 57024		Gyldighetsperiode: 19/12-2025 13/02-2026		Tegningsnr.: 1
<div><div>02550</div><div>m</div></div>		Papirformat: A2	Målestokk: 1 : 500	
Entreprenør: COWI AS Tor Jacobsen 99090349 tja@cowi.com				
<div><div></div><div>lnett</div></div>		www.l-nett.no gravemelding@l-nett.no 51 90 80 79		<div><div></div><div>N</div></div>



Gravemelding saksnummer: 57024		Gyldighetsperiode: 19/12-2025 13/02-2026		Tegningsnr.: 2
0 25 50 m		Papirformat: A2		Målestokk: 1 : 500
Entreprenør: COWI AS Tor Jacobsen 99090349 tja@cowi.com				
		www.l-nett.no gravemelding@l-nett.no 51 90 80 79		

Tegnforklaring gravemelding



Fjernvarme/Fjernkjøling



Høyspent 6.000-50.000 volt. Og ev. andre kabler i samme trase



HSP - Jutekabel - Og ev. andre kabler i samme trase. Ekstra varsom



Høyspent 50.000-300.000 volt. Og ev. andre kabler i samme trase



Lavspent/Veilys Og ev. andre kabler i samme trase (eks. fiber)



Gass



Fiber/rør/bredbånd



OBS Bredbånd som ligger svært grunt



Vraket





Luftnett er markert som linjer med travers



IVAR Avløp



IVAR Vann

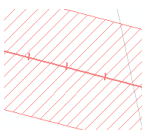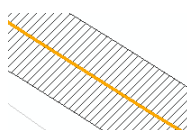

Skraverte områder over trase markerer sikkerhetsavstand (Se om NVA i følgebrev)



I de tilfeller du kjenner til at det er levert tjenester fra Lnett til et bygg, men kart ikke viser trase til bygget, må påvisning bestilles før arbeidet startes opp. Dette gjelder ikke i de tilfeller der bygget forsynes via luftnett.