




Prosjekt: Sandvika Teater	Tiltakshaver: Bærum Kommune <small>Postboks 700 1304 Sandvika</small>	Fase: Forprosjekt Fase 2	Målestokk: 1:100	Sign.: SLK	Kontroll: CD	© Alle rettigheter tilhører utførende for prosjektering, kopiering eller bruk av disse tegningene er forbudt uten skriftlig samtykke
Adresse.: Kinoveien 2, 1337 Sandvika	Gnr./Bnr./Festnr.: 3201-7/15	Prosjekterende: Asplan Viak AS <small>Kongens gate 1 0101 Oslo</small>	Tegning: Eks. plan Galleri	Tegningsnr.: AEP-10-02	Dato: 15.05.2026	Rev.:

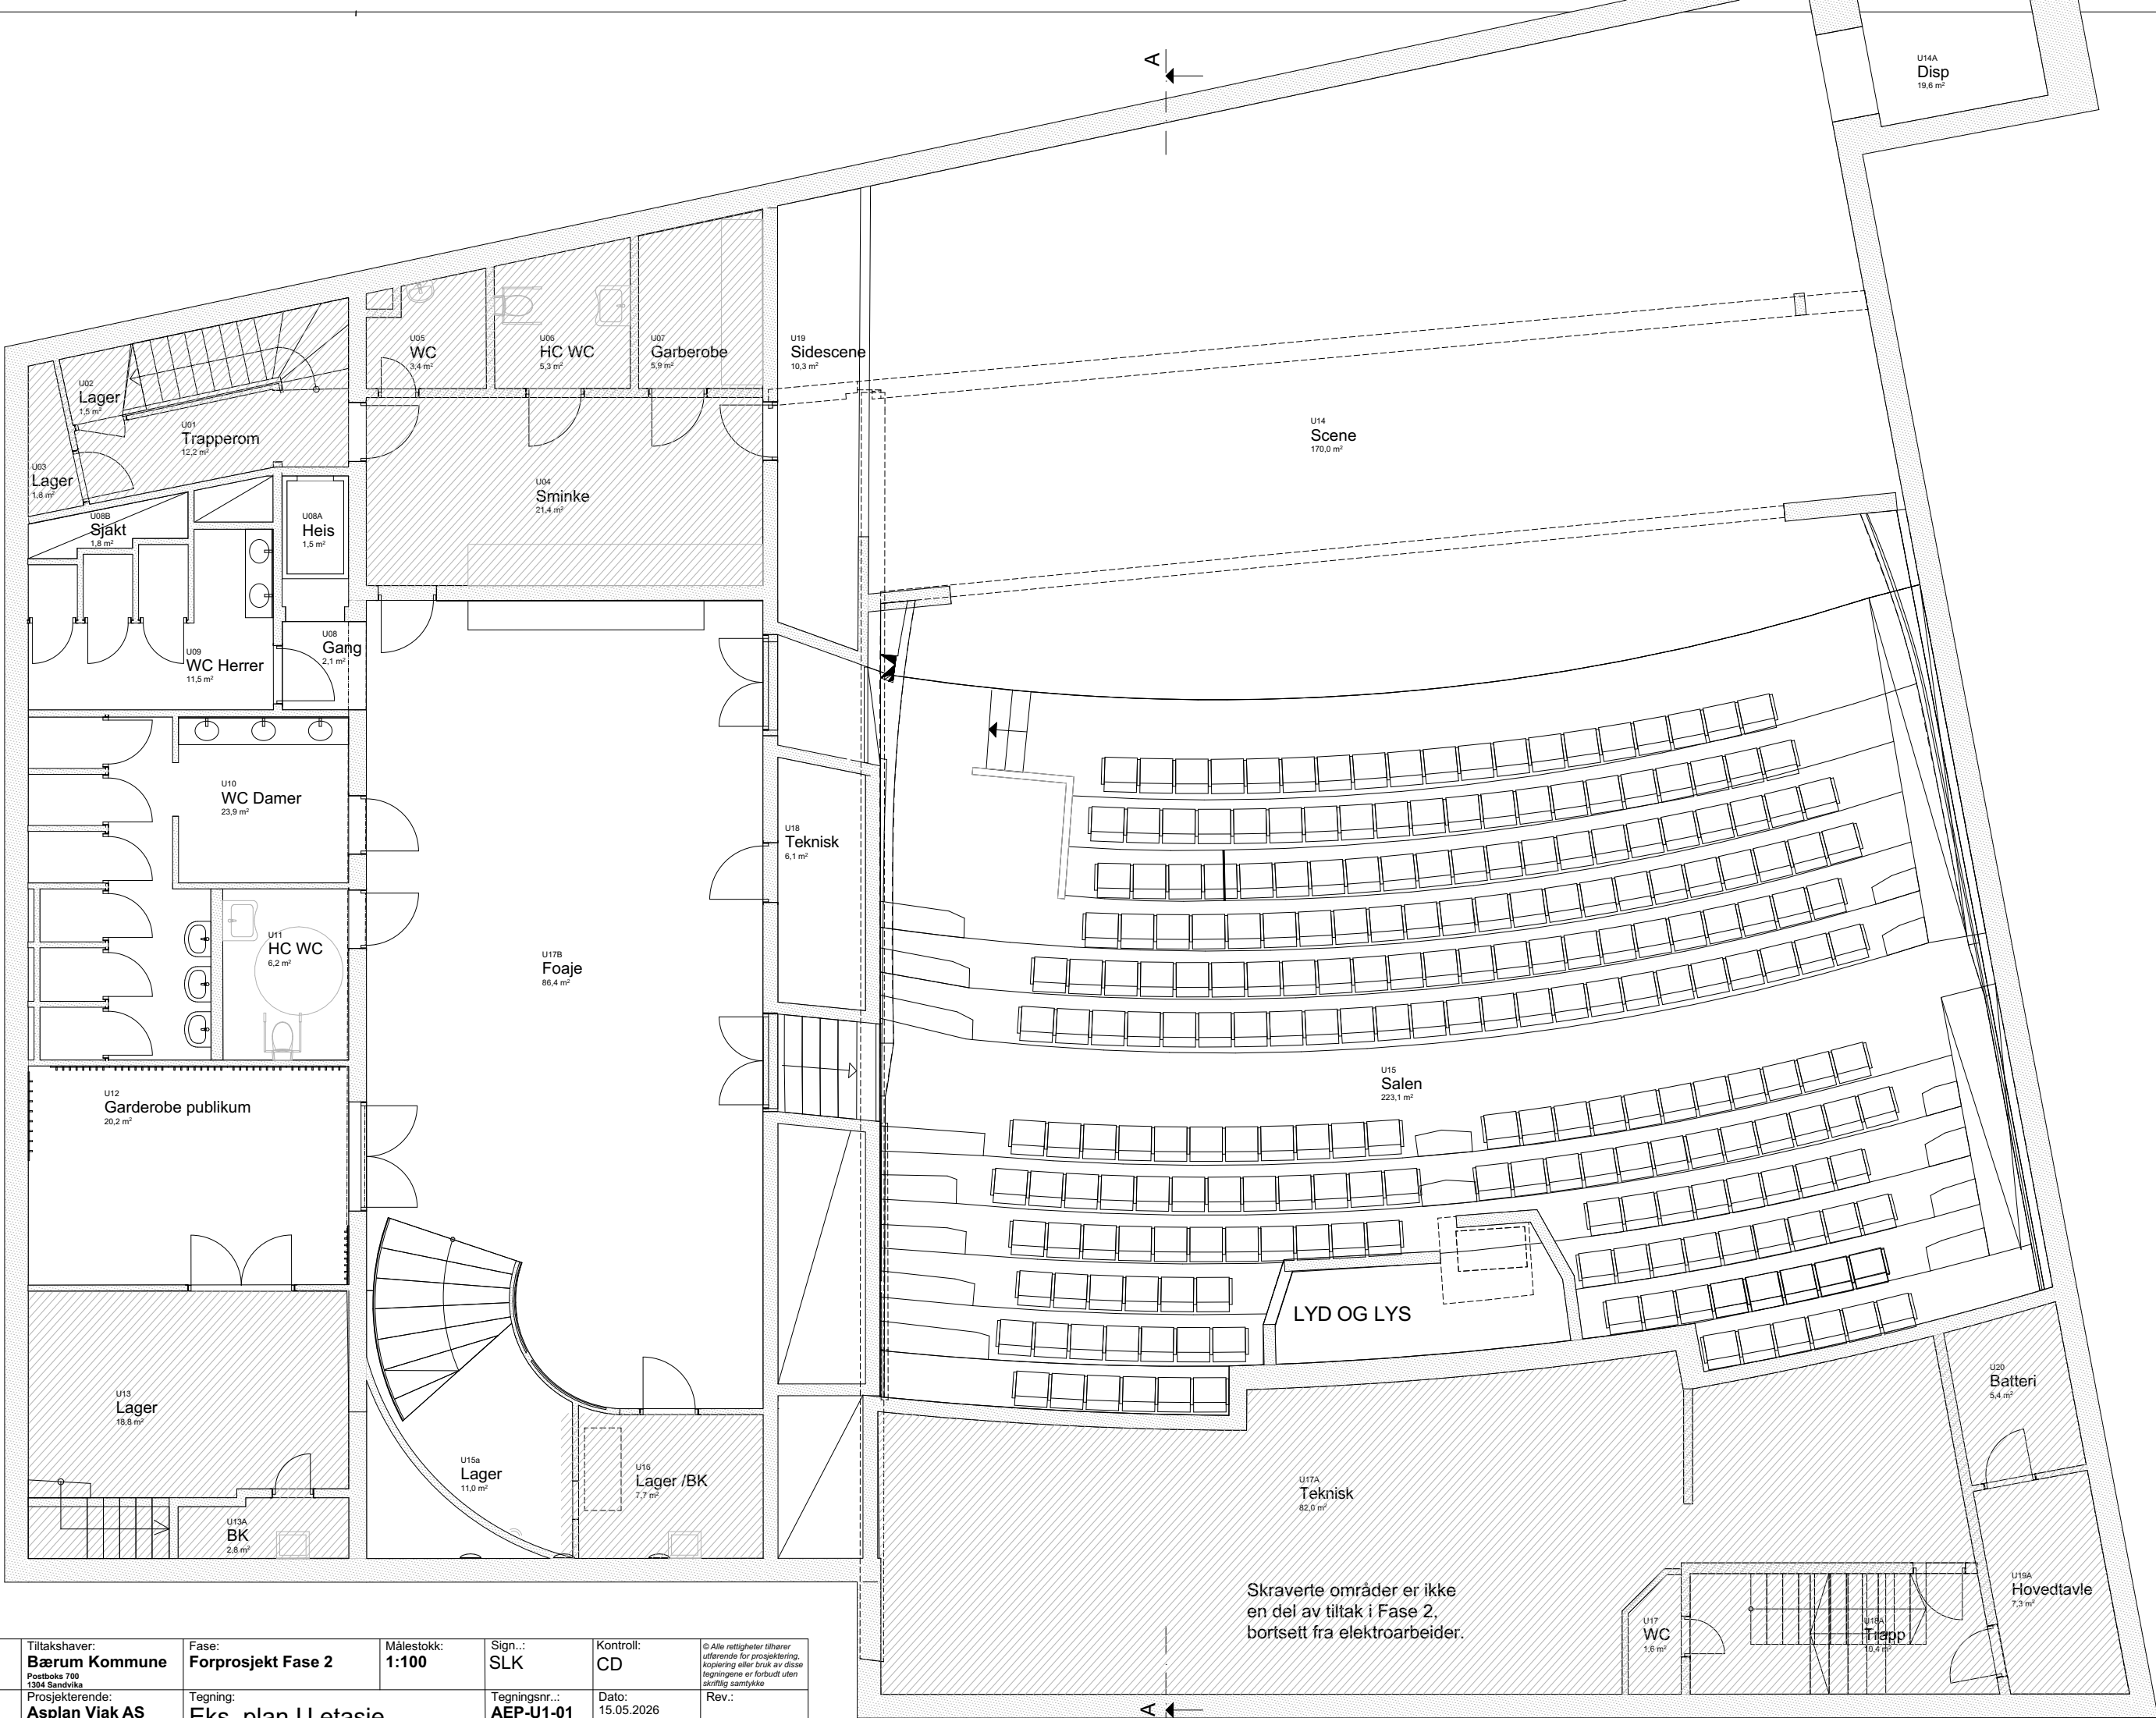


Prosjekt: Sandvika Teater	Tiltakshaver: Bærum Kommune	Fase: Forprosjekt Fase 2	Målestokk: 1:100	Sign.: SLK	Kontroll: CD	© Alle rettigheter tilhører utførende for prosjektering, kopiering eller bruk av disse tegningsene er forbudt uten skriftlig samtykke
Adresse.: Kinoveien 2, 1337 Sandvika	Gnr./Bnr./Festnr.: 3201-7/15	Prosjekterende: Asplan Viak AS Kongens gate 1 0101 Oslo	Tegning: Eks. plan U.etasje	Tegningsnr.: AEP-U1-01	Dato: 15.05.2026	Rev.:

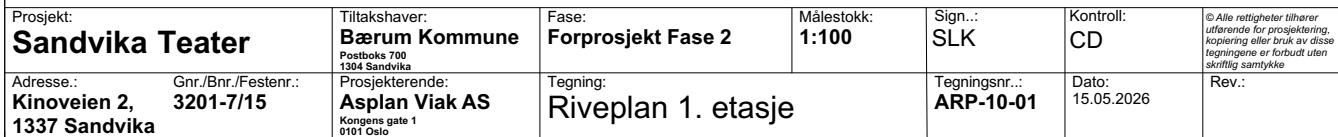


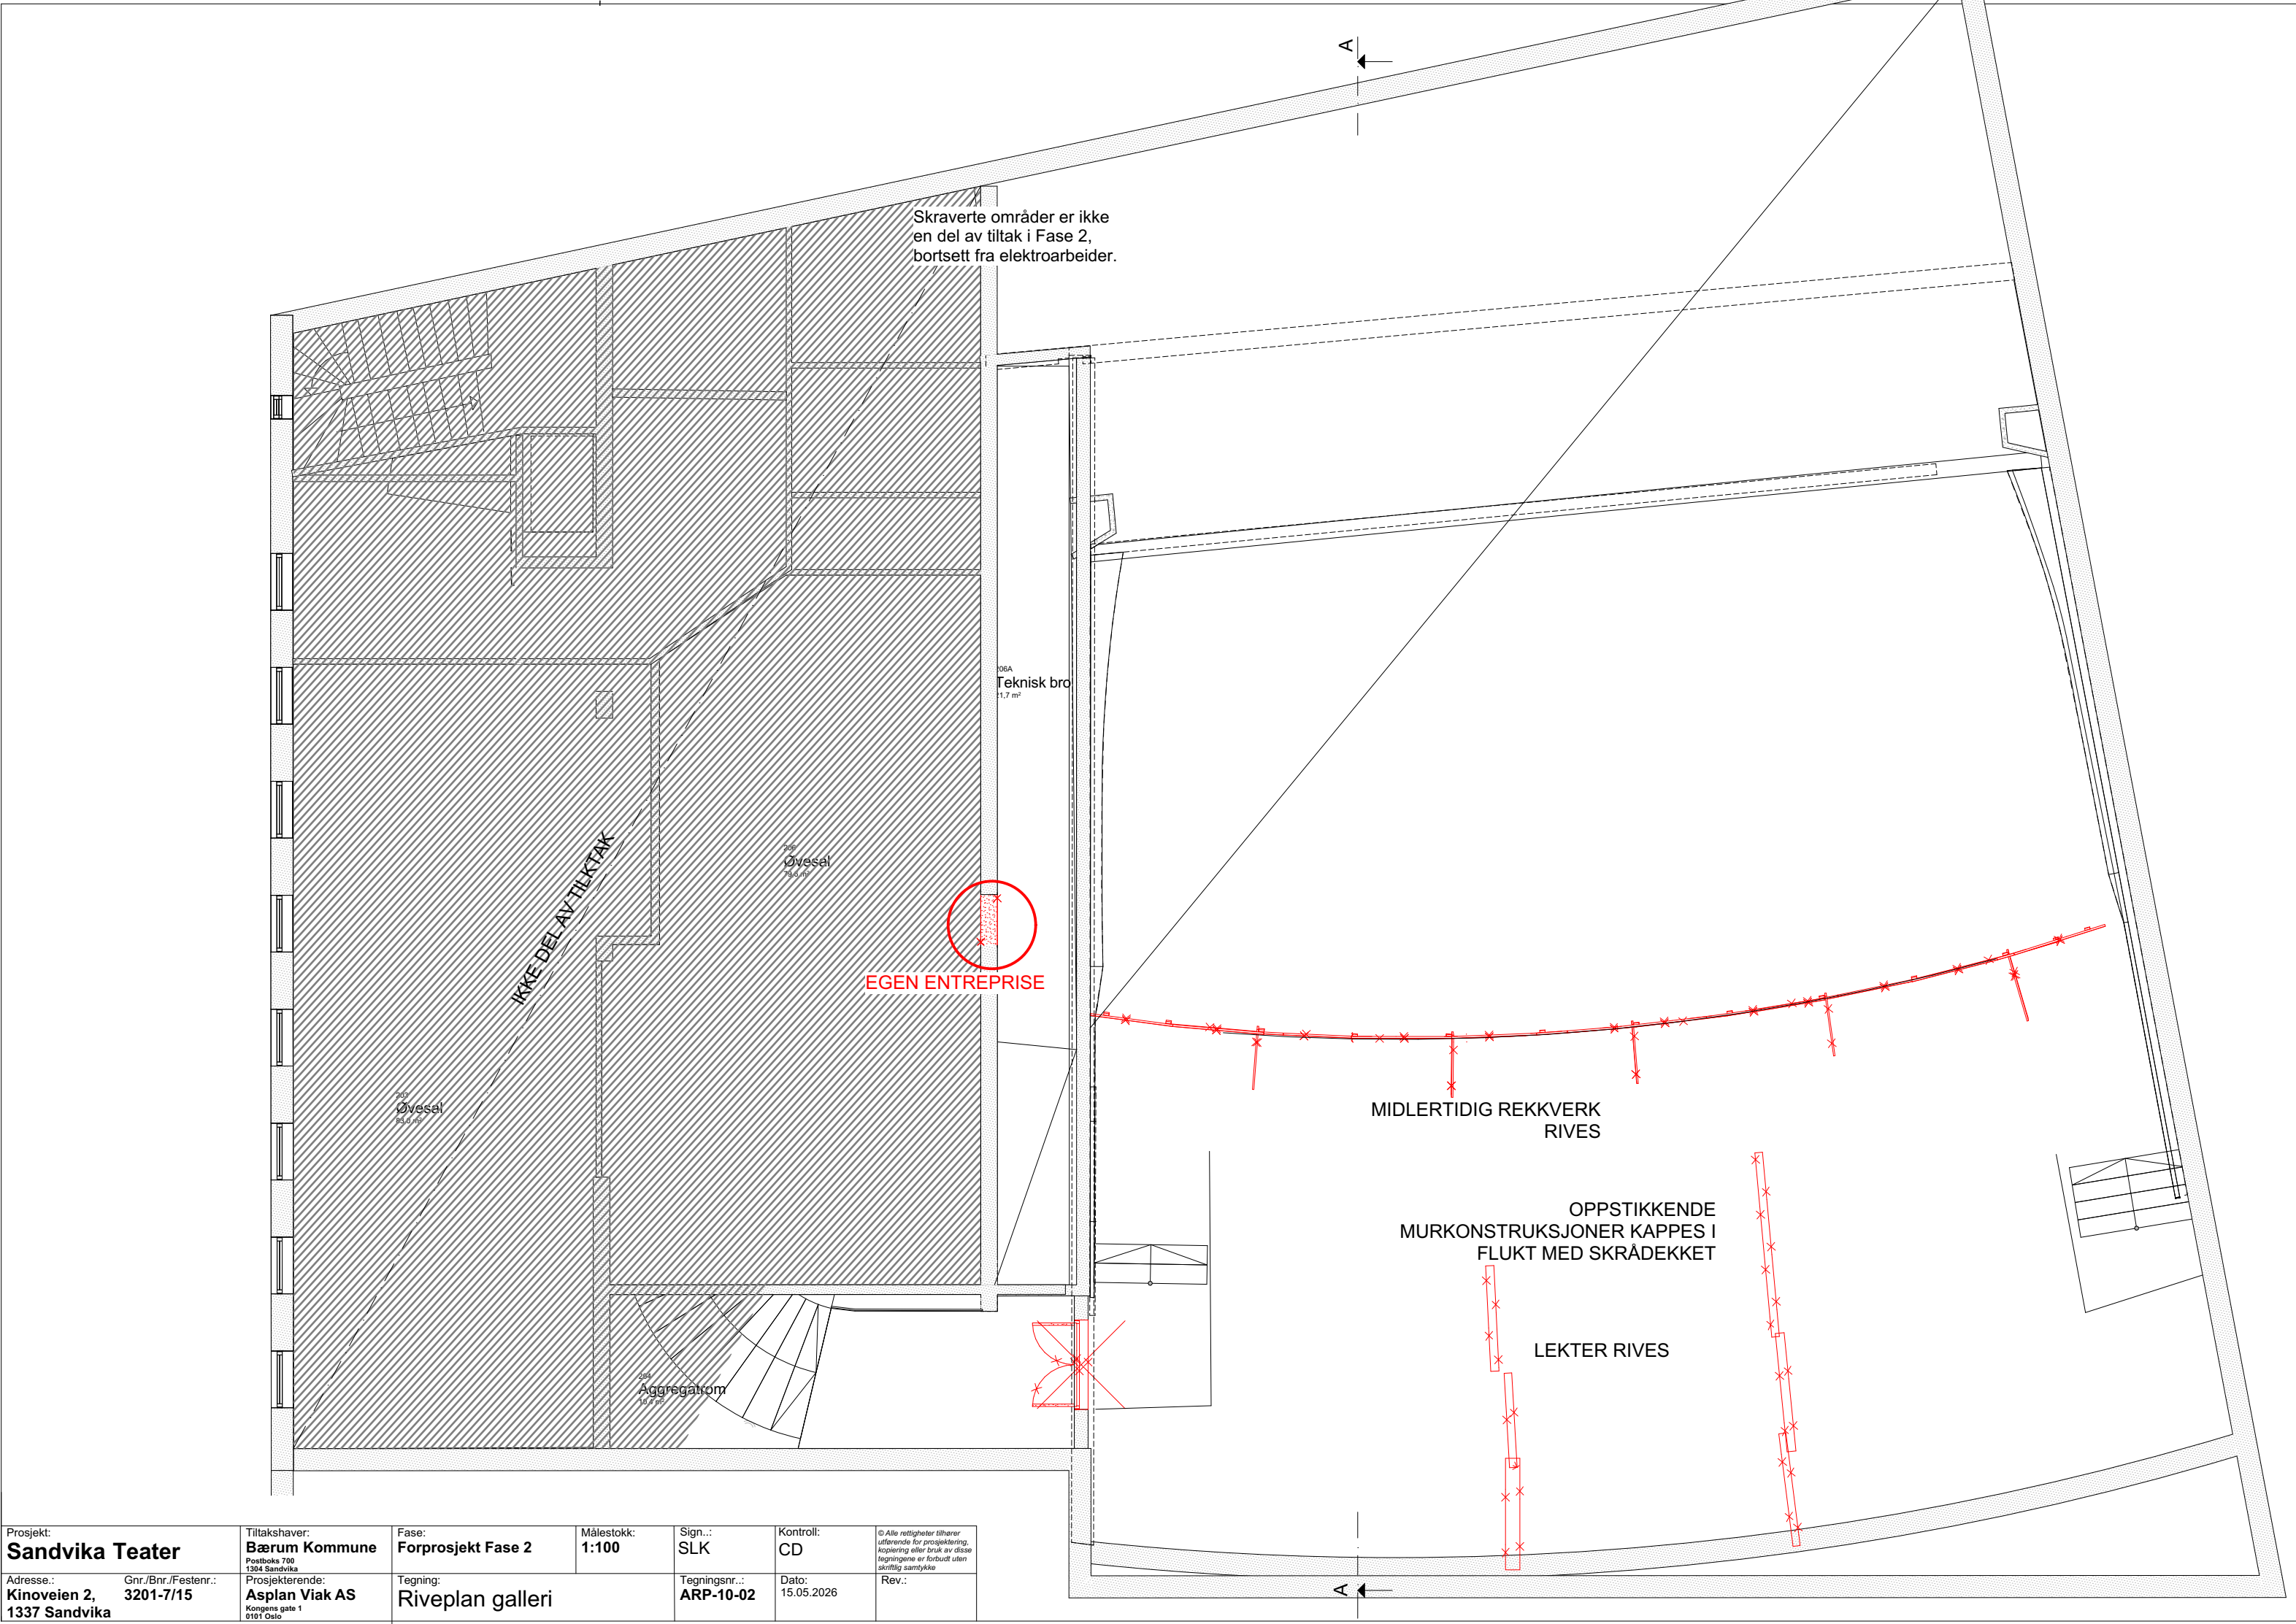


Prosjekt: Sandvika Teater	Tiltakshaver: Bærum Kommune <small>Postboks 700 1304 Sandvika</small>	Fase: Forprosjekt Fase 2	Målestokk: 1:100	Sign.: SLK	Kontroll: CD	© Alle rettigheter tilhører utførende for prosjektering, kopiering eller bruk av disse tegningene er forbudt uten skriftlig samtykke
Adresse.: Kinoveien 2, 1337 Sandvika	Gnr./Bnr./Festnr.: 3201-7/15	Prosjekterende: Asplan Viak AS <small>Kongens gate 1 0101 Oslo</small>	Tegning: Riveplan galleri	Tegningsnr.: ARP-10-02	Dato: 15.05.2026	Rev.:

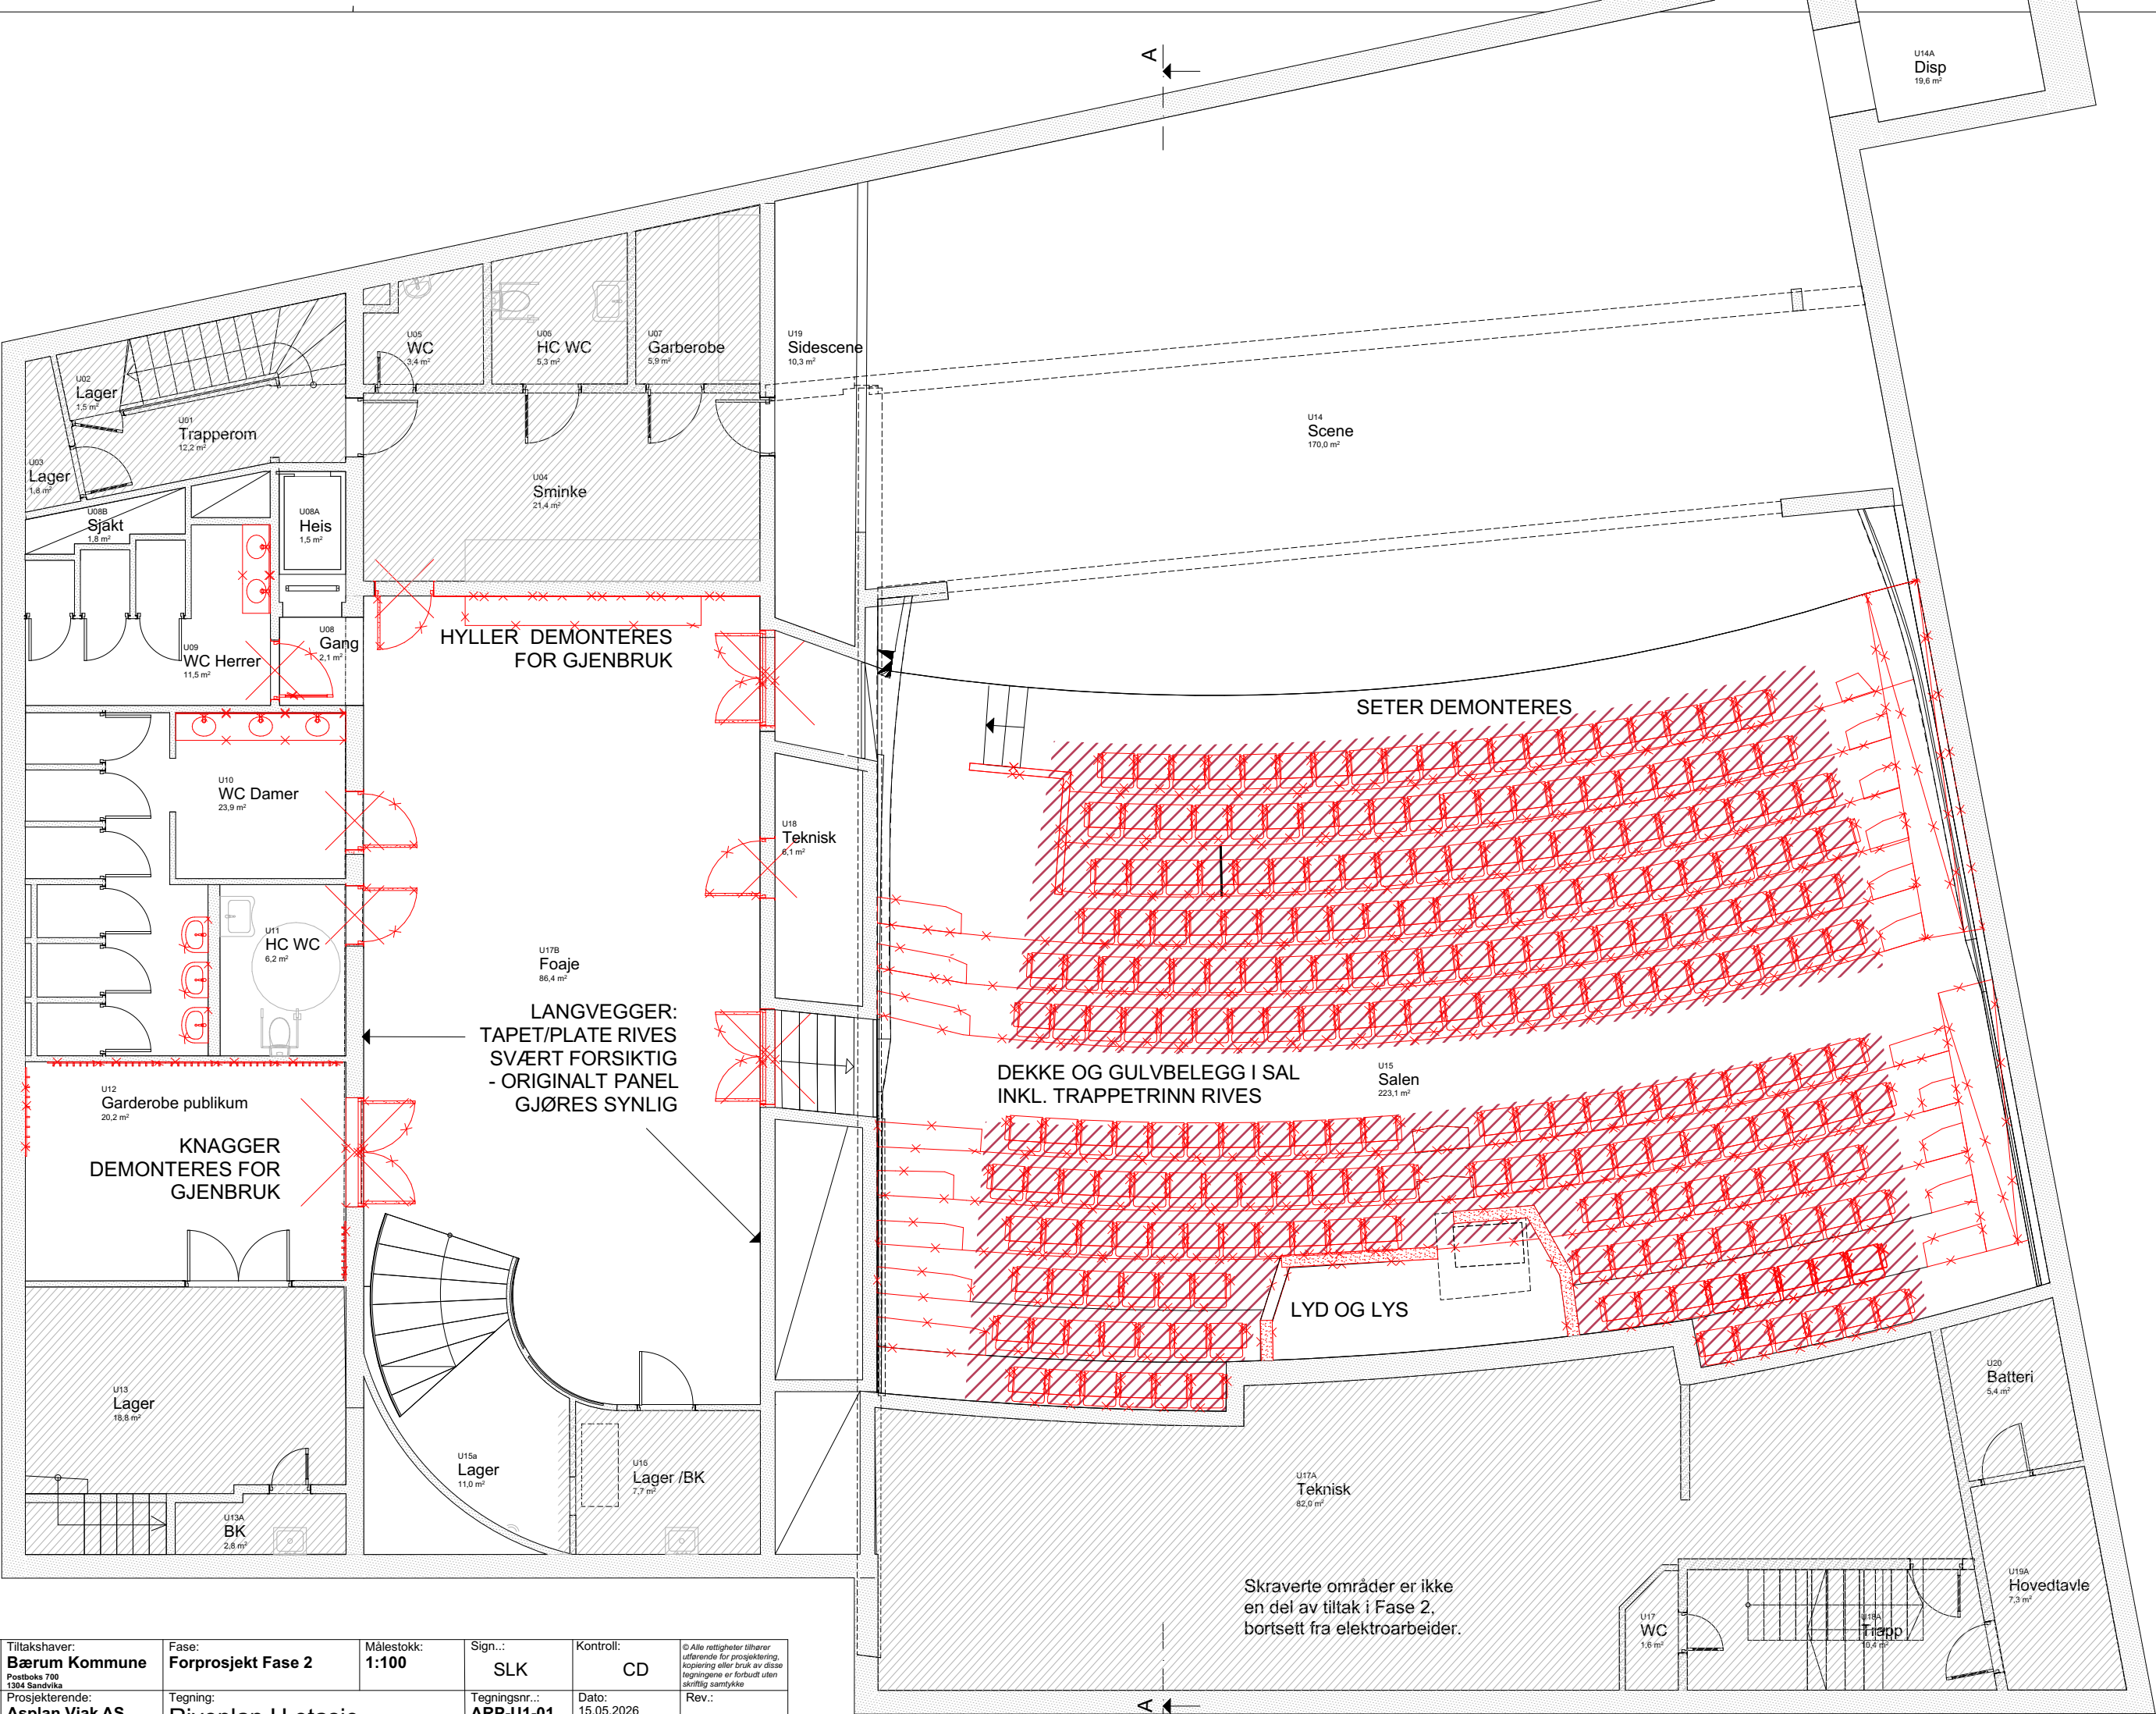


Prosjekt: Sandvika Teater	Tiltakshaver: Bærum Kommune	Fase: Forprosjekt Fase 2	Målestokk: 1:100	Sign.: SLK	Kontroll: CD	© Alle rettigheter tilhører utførende for prosjektering, kopiering eller bruk av disse tegningsene er forbudt uten skriftlig samtykke
Adresse.: Kinoveien 2, 1337 Sandvika	Gnr./Bnr./Festnr.: 3201-7/15	Prosjekterende: Asplan Viak AS <small>Kongens gate 1 0101 Oslo</small>	Tegning: Riveplan U.etasje	Tegningsnr.: ARP-U1-01	Dato: 15.05.2026	Rev.:

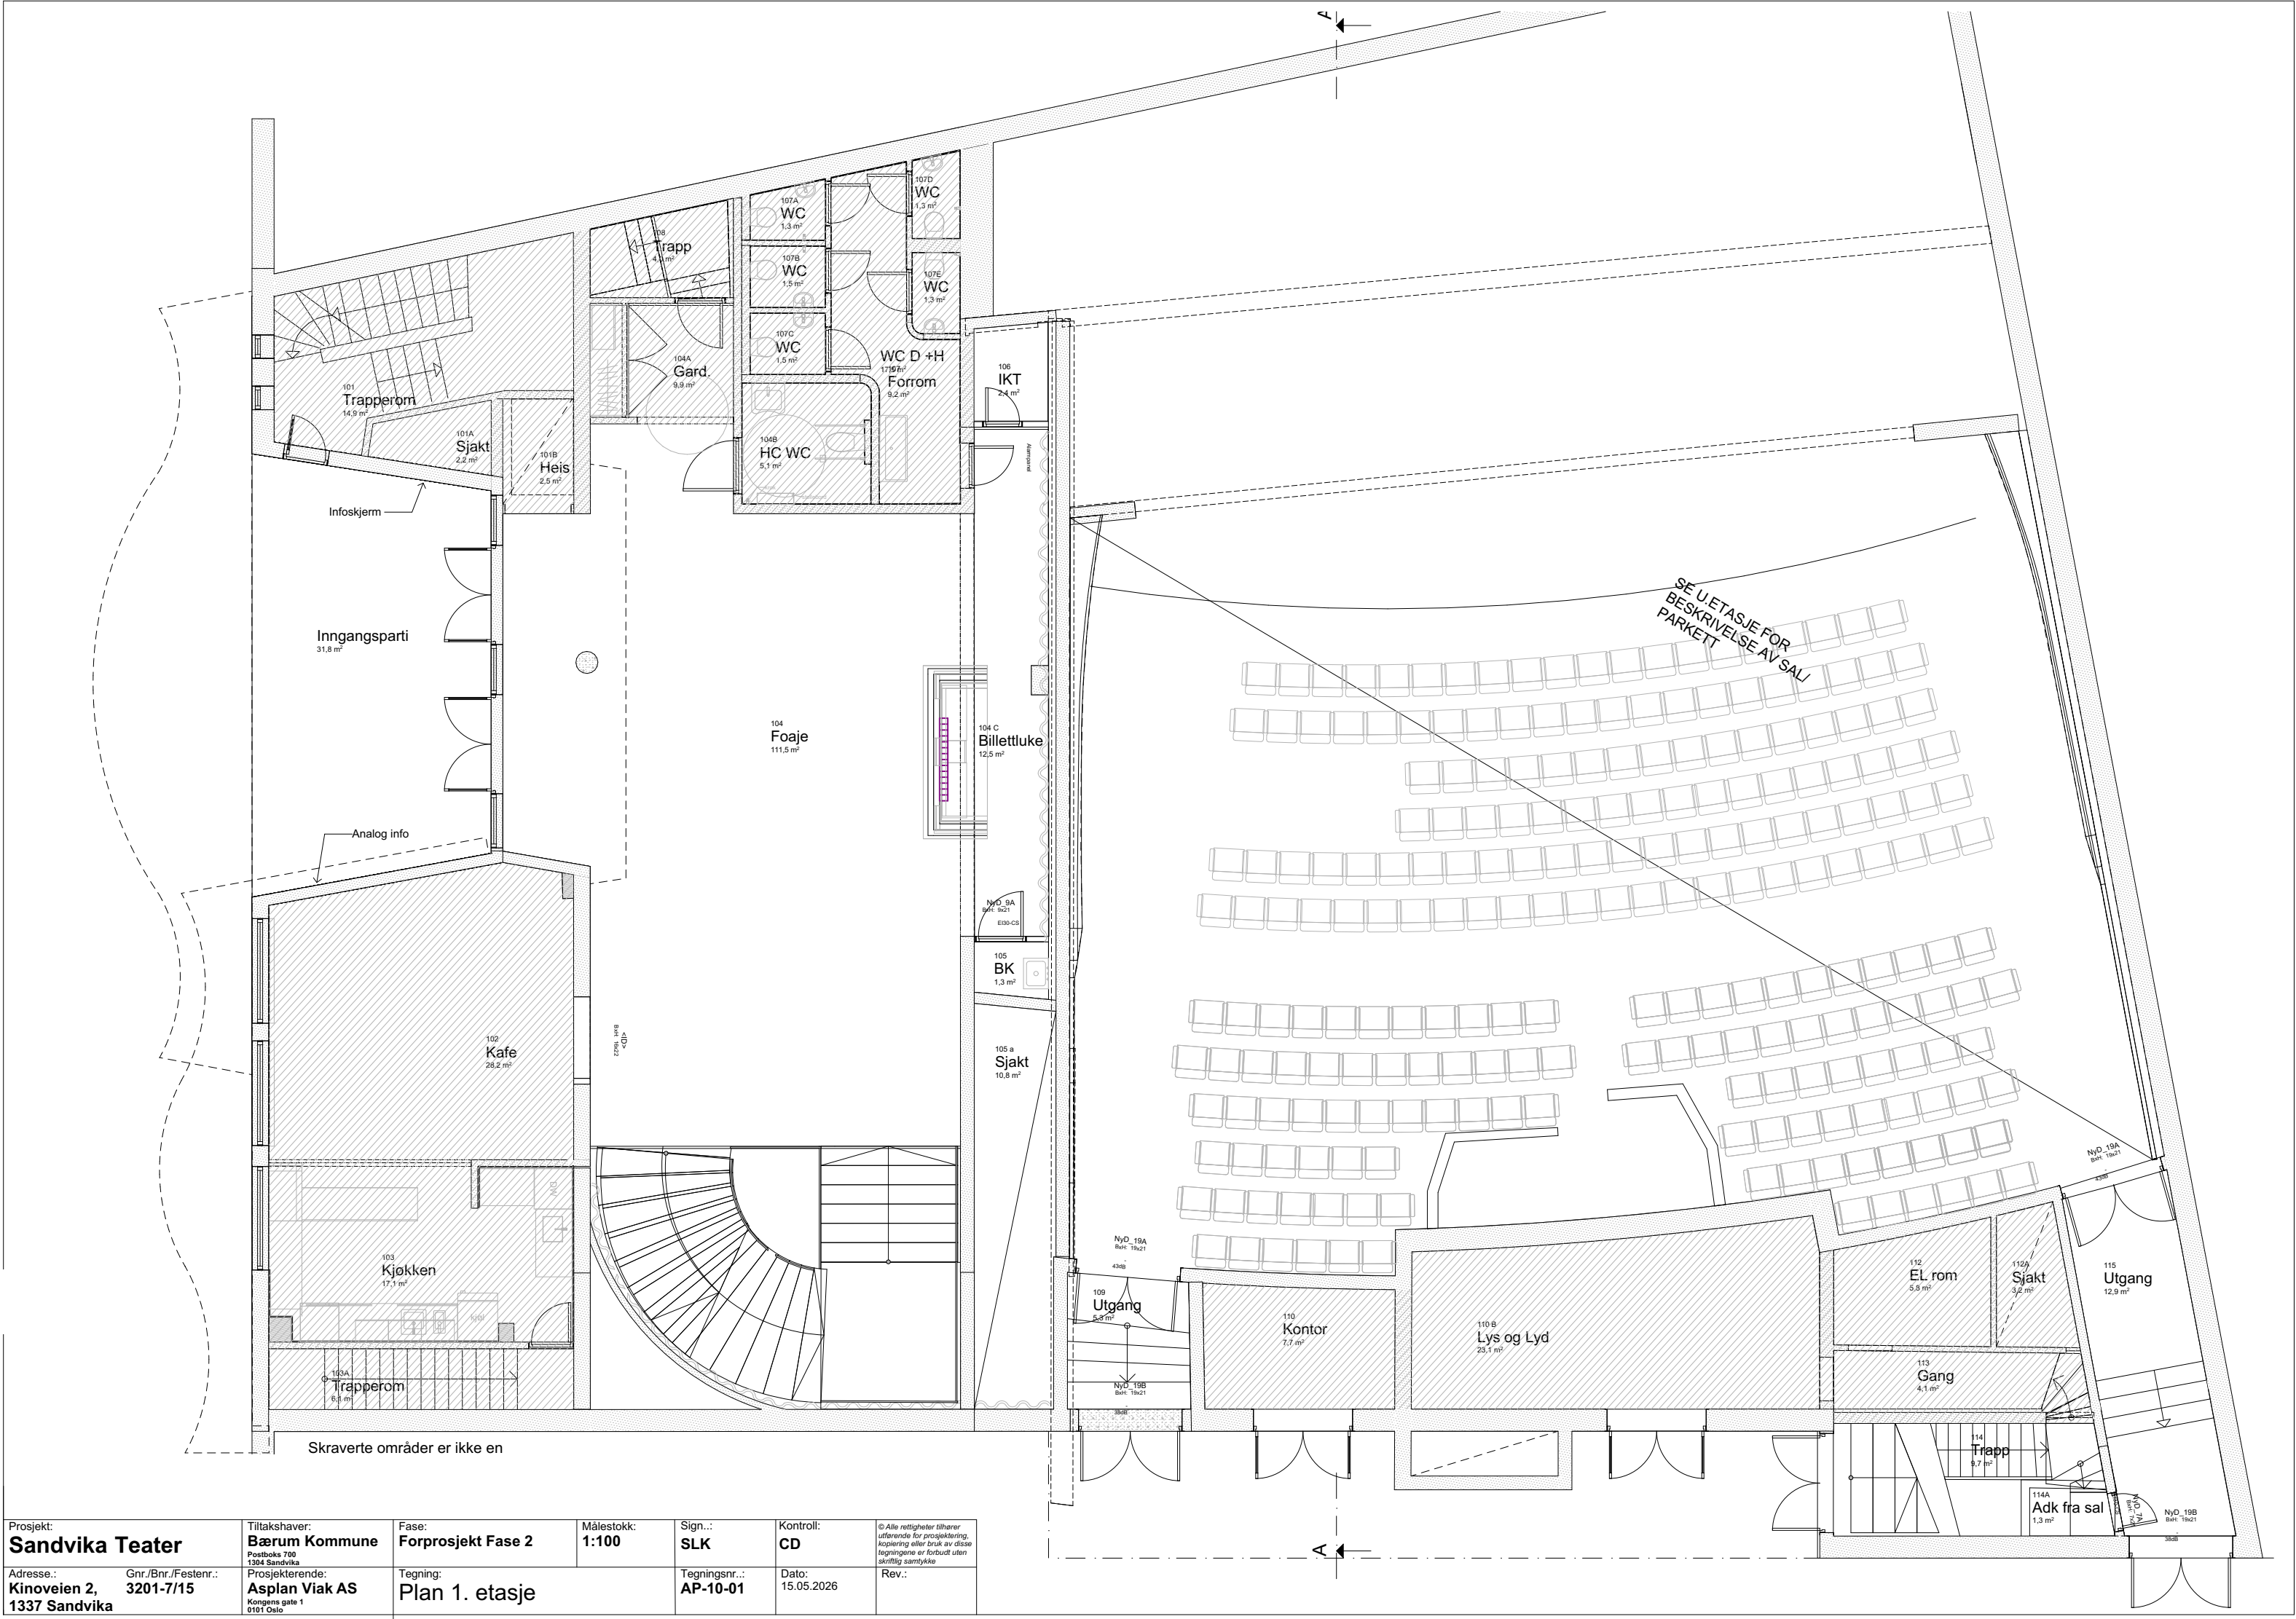

Prosjekt: Sandvika Teater	Tiltakshaver: Bærum Kommune Postboks 700 1304 Sandvika	Fase: Forprosjekt Fase 2	Målestokk: 1:100	Sign.: SLK	Kontroll: CD	© Alle rettigheter tilhører utferende for prosjektering, kopiering eller bruk av disse tegningene er forbudt uten skriftlig samtykke
Adresse.: Kinoveien 2, 1337 Sandvika	Gnr./Bnr./Festnr.: 3201-7/15	Prosjekterende: Asplan Viak AS Kongens gate 1 0101 Oslo	Tegning: Plan 1. etasje	Tegningsnr.: AP-10-01	Dato: 15.05.2026	Rev.:

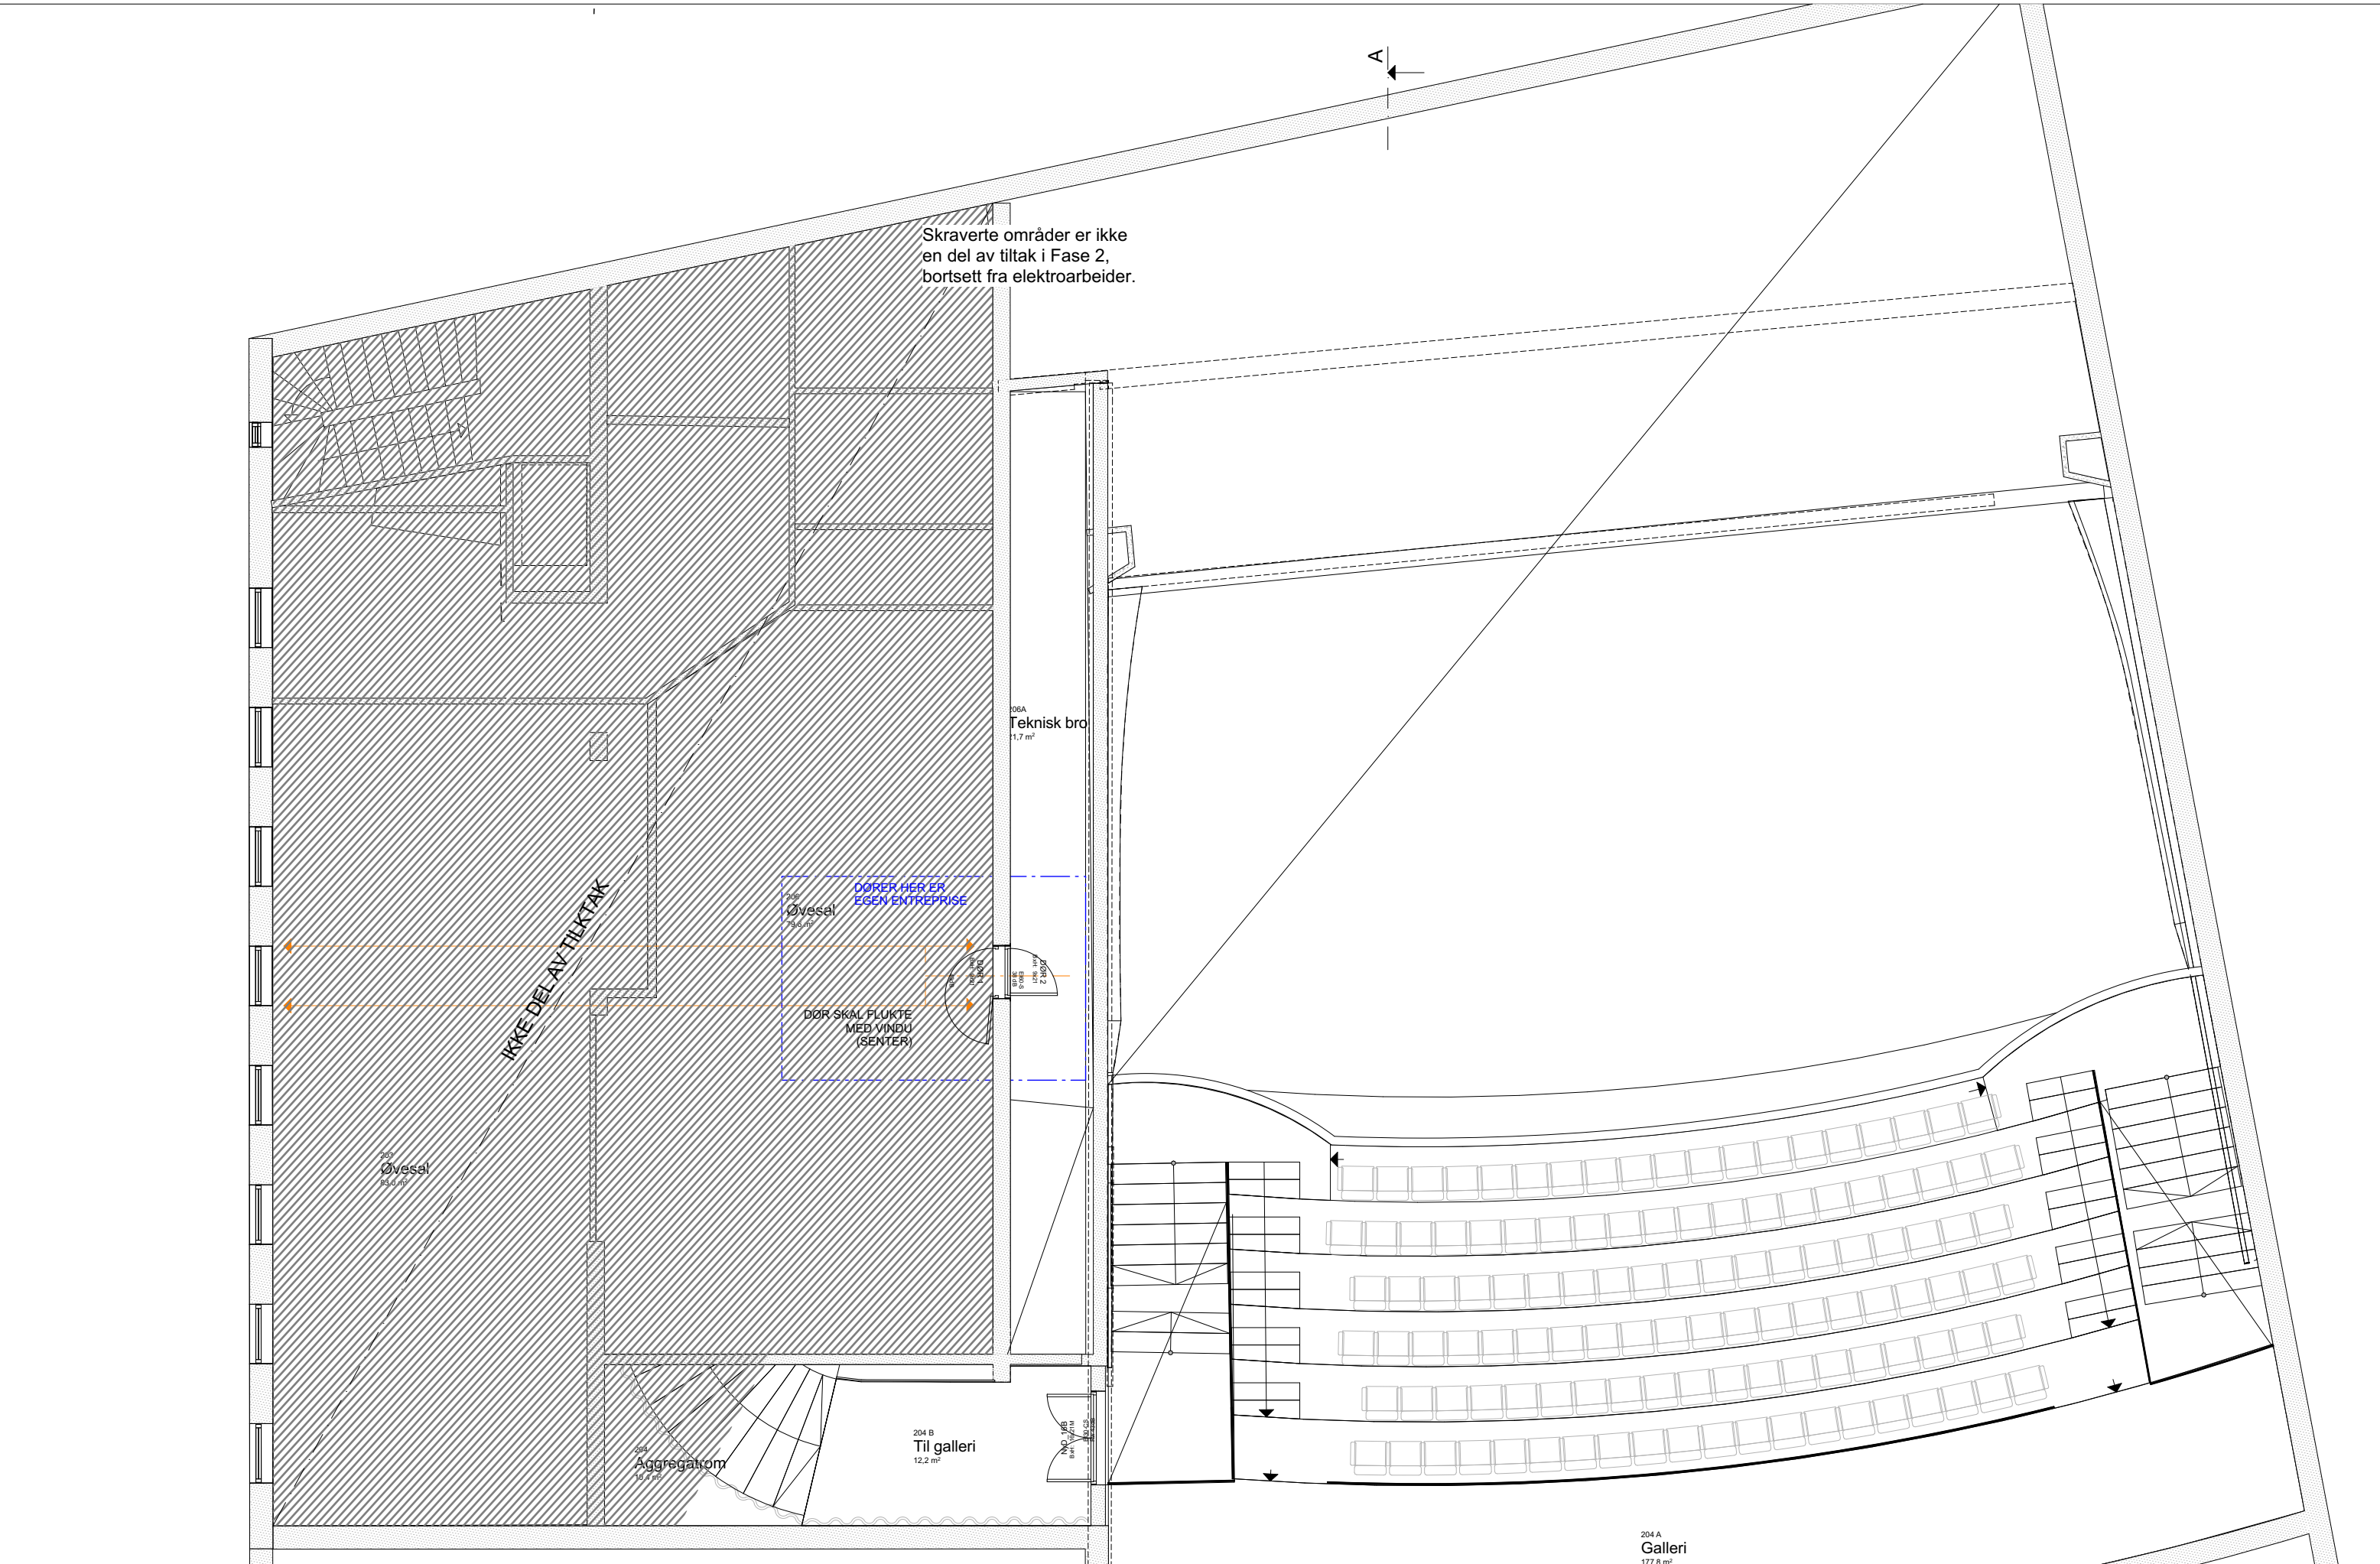

Prosjekt: Sandvika Teater		Tiltakshaver: Bærum Kommune <small>Postboks 700 1304 Sandvika</small>	Fase: Forprosjekt Fase 2	Målestokk: 1:100	Sign.: SLK	Kontroll: CD	© Alle rettigheter tilhører utførende for prosjektering, kopiering eller bruk av disse tegningene er forbudt uten skriftlig samtykke
Adresse.: Kinoveien 2, 1337 Sandvika	Gnr./Bnr./Festenr.: 3201-7/15	Prosjekterende: Asplan Viak AS <small>Kongens gate 1 0101 Oslo</small>	Tegning: Plan Galleri	Tegningsnr.: AP-10-02	Dato: 15.05.2026	Rev.:	

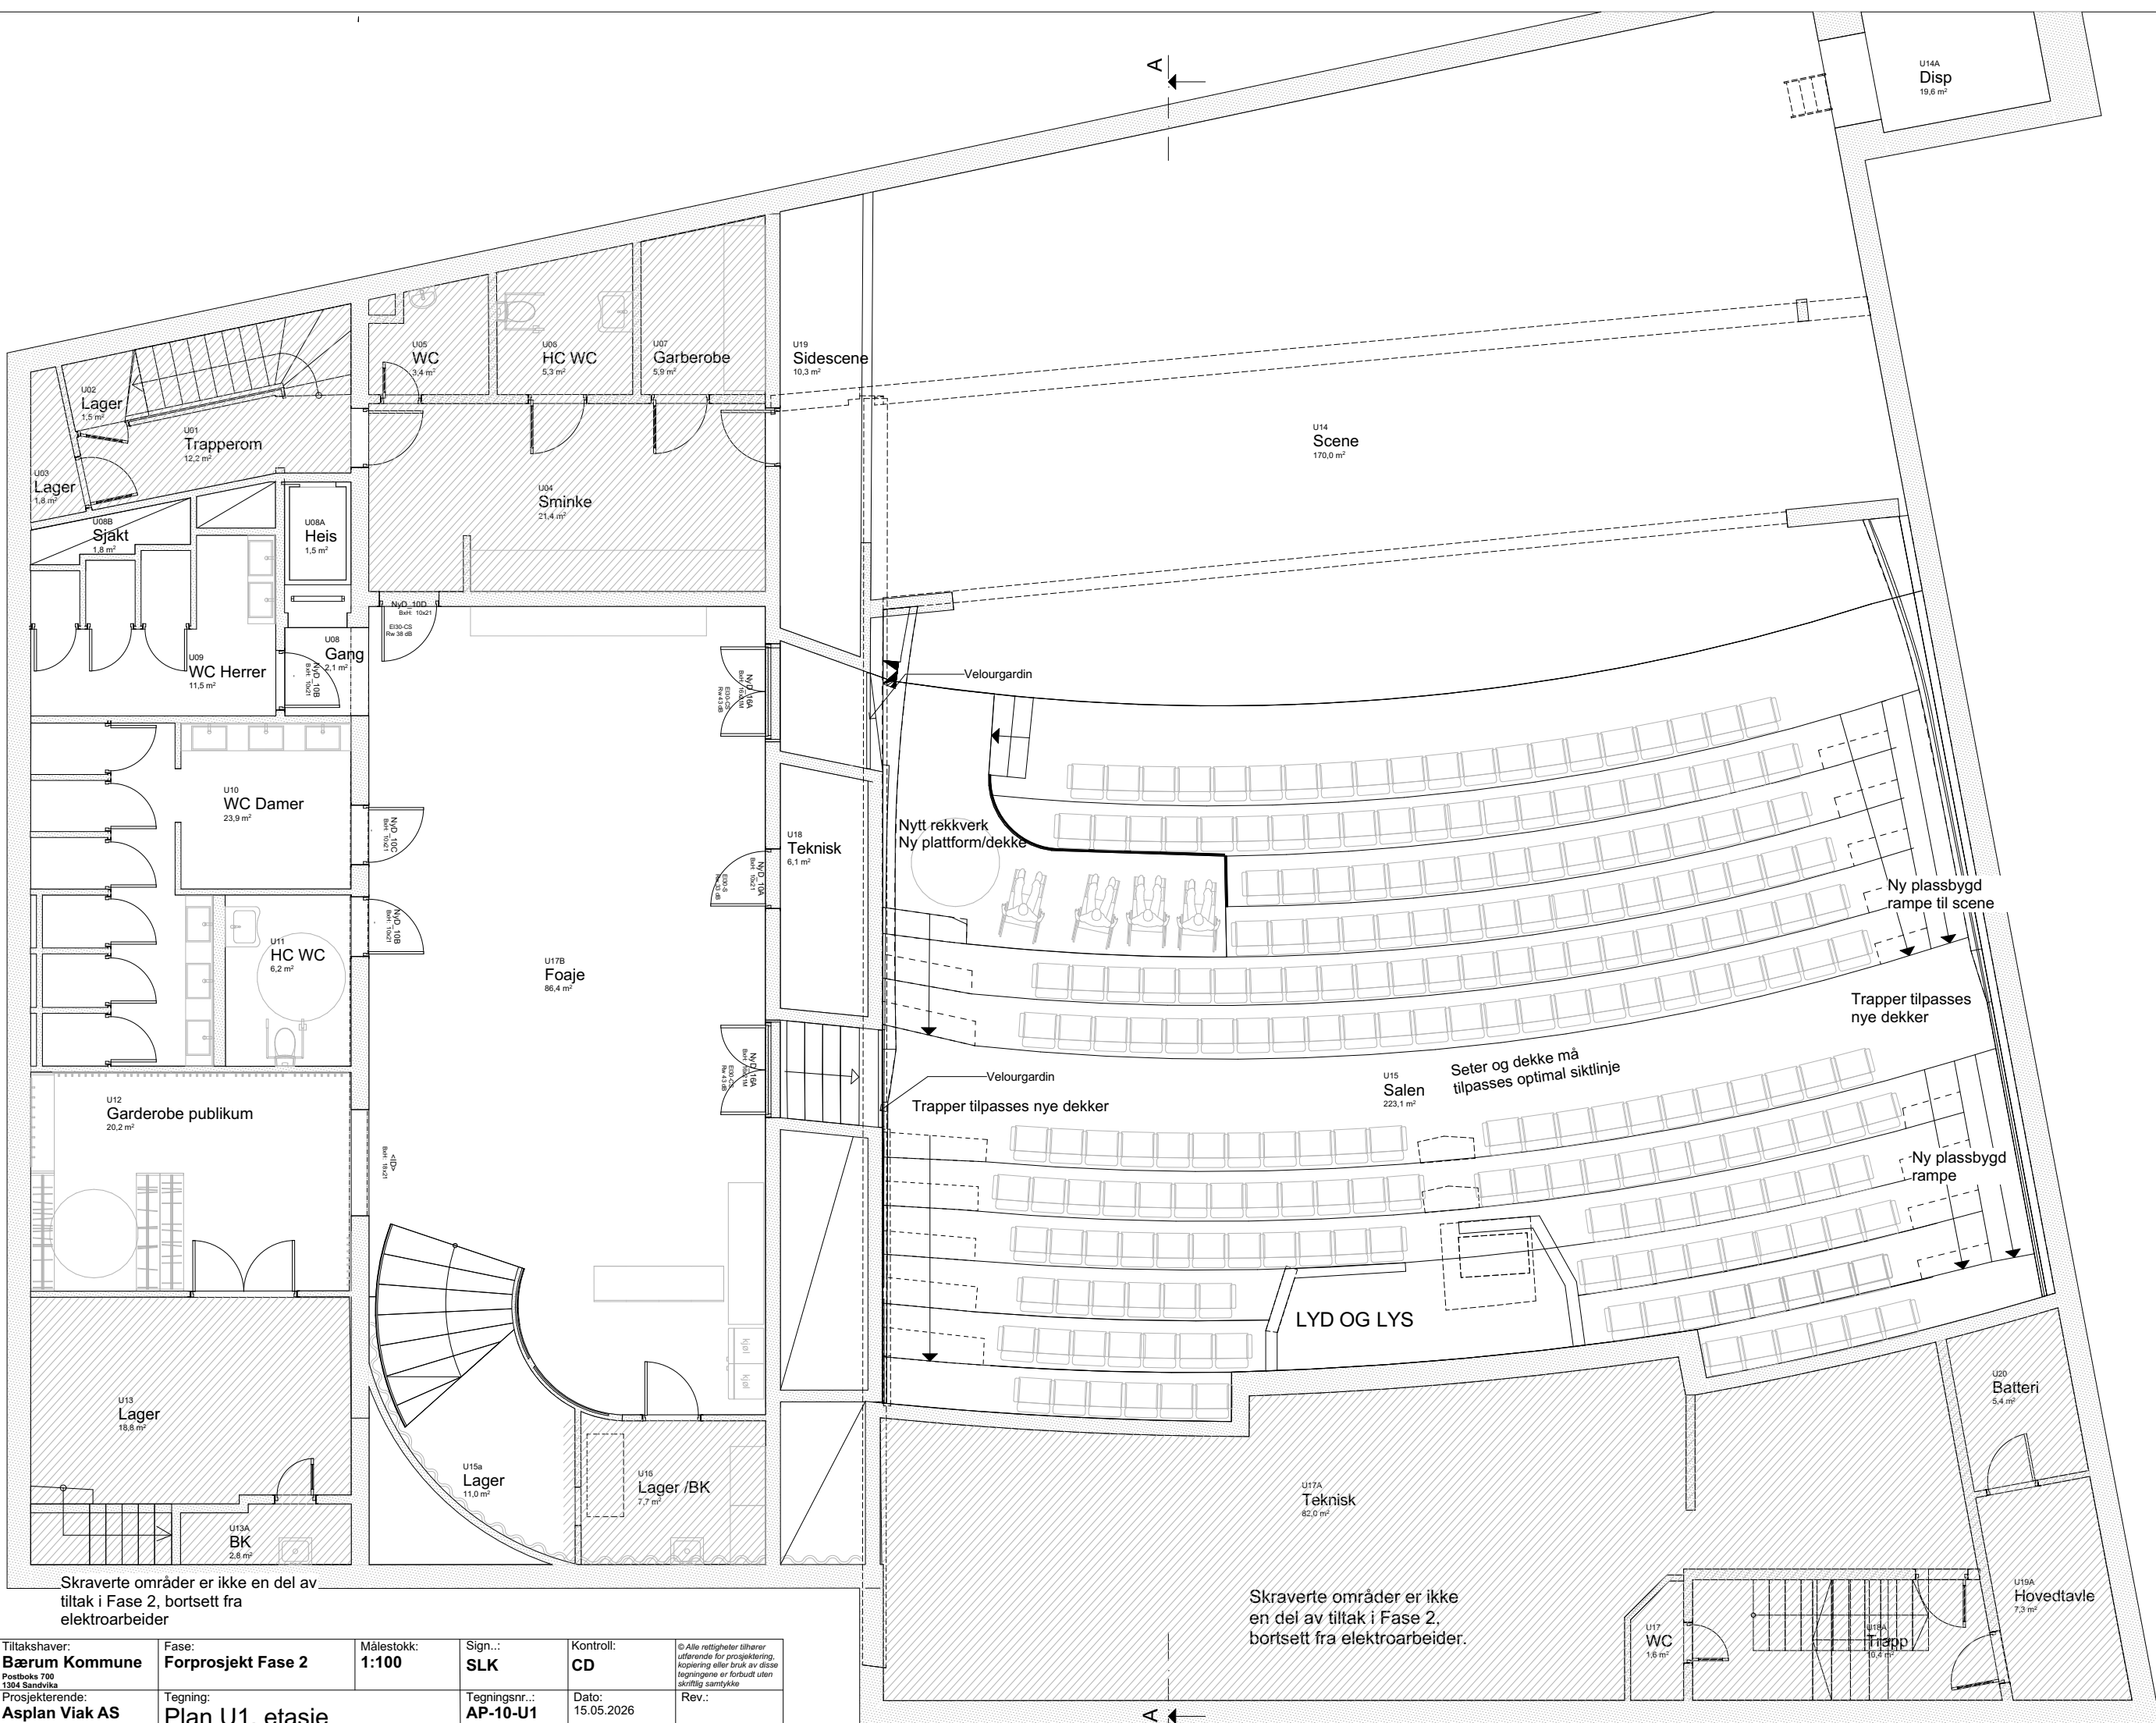

Skraverte områder er ikke en del av tiltak i Fase 2, bortsett fra elektroarbeider

Skraverte områder er ikke en del av tiltak i Fase 2, bortsett fra elektroarbeider.

Prosjekt: Sandvika Teater	Tiltakshaver: Bærum Kommune <small>Postboks 700 1304 Sandvika</small>	Fase: Forprosjekt Fase 2	Målestokk: 1:100	Sign.: SLK	Kontroll: CD	© Alle rettigheter tilhører utførende for prosjektering, kopiering eller bruk av disse tegningene er forbudt uten skriftlig samtykke
Adresse.: Kinoveien 2, 1337 Sandvika	Gnr./Bnr./Festnr.: 3201-7/15	Prosjekterende: Asplan Viak AS <small>Kongens gate 1 0101 Oslo</small>	Tegning: Plan U1. etasje	Tegningsnr.: AP-10-U1	Dato: 15.05.2026	Rev.: