



Infrastruktur utvendig entreprise



Resultat fra prøvegraving samt eksisterende brønner

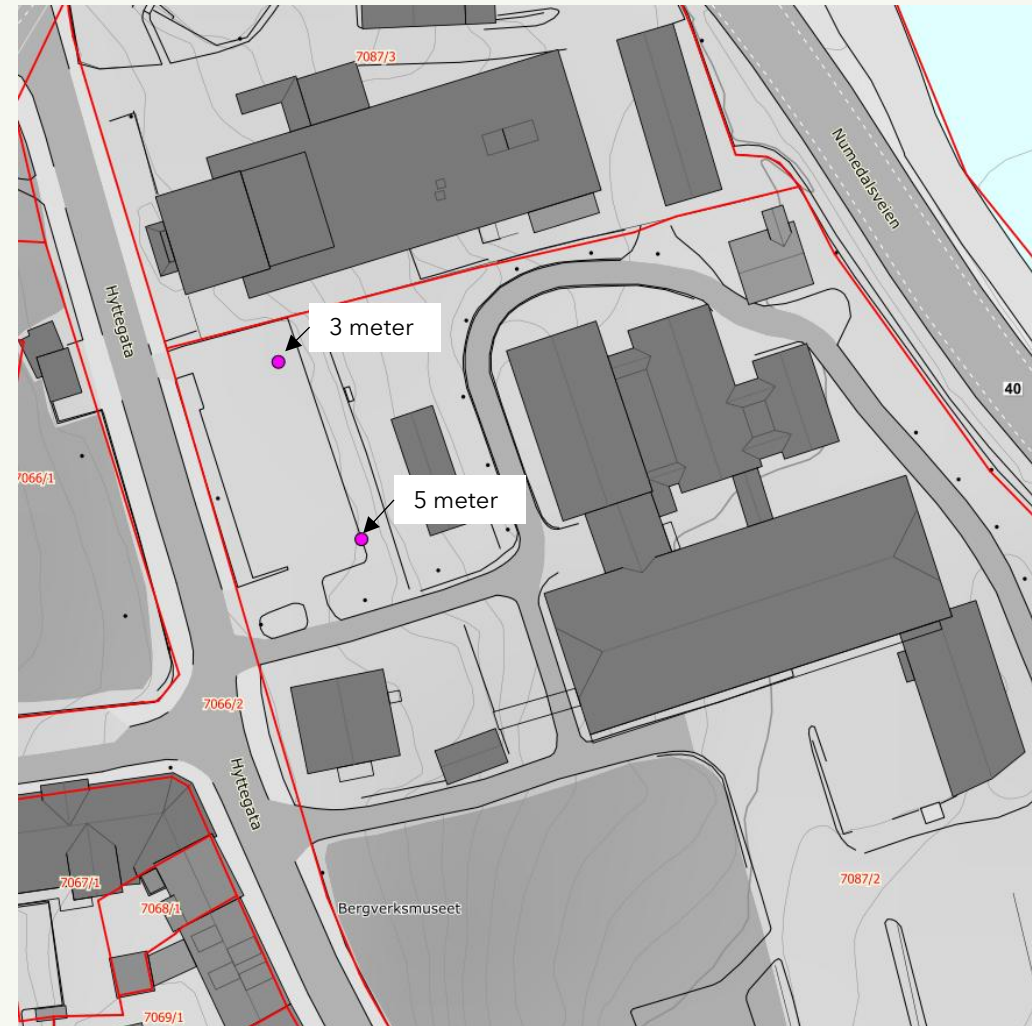


Kabelkart Glitre samt påtegning etter kabelpåvisning.

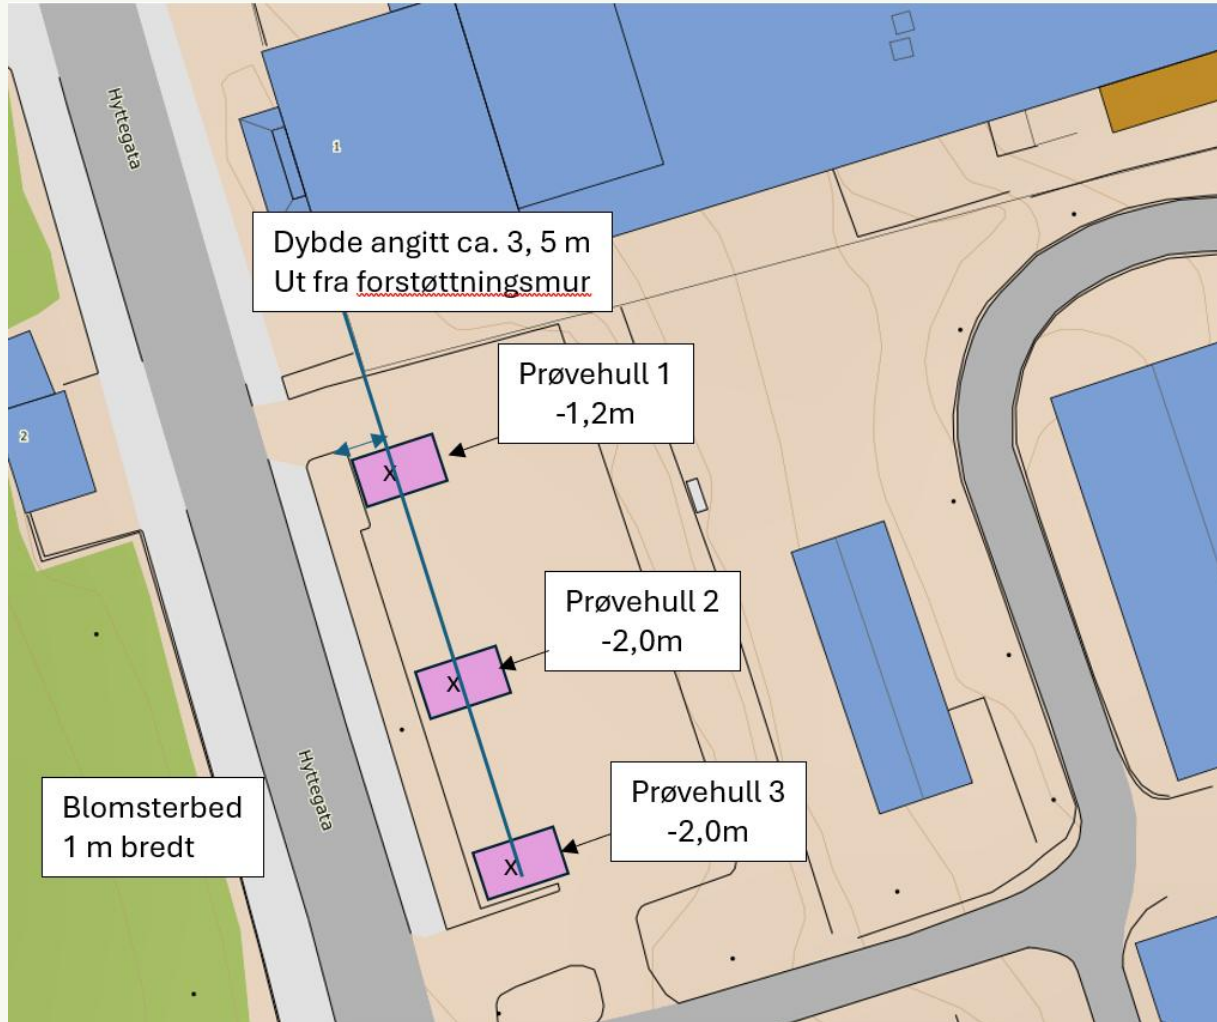

Brønner samt utvendig kabelkart høyspent samt VA

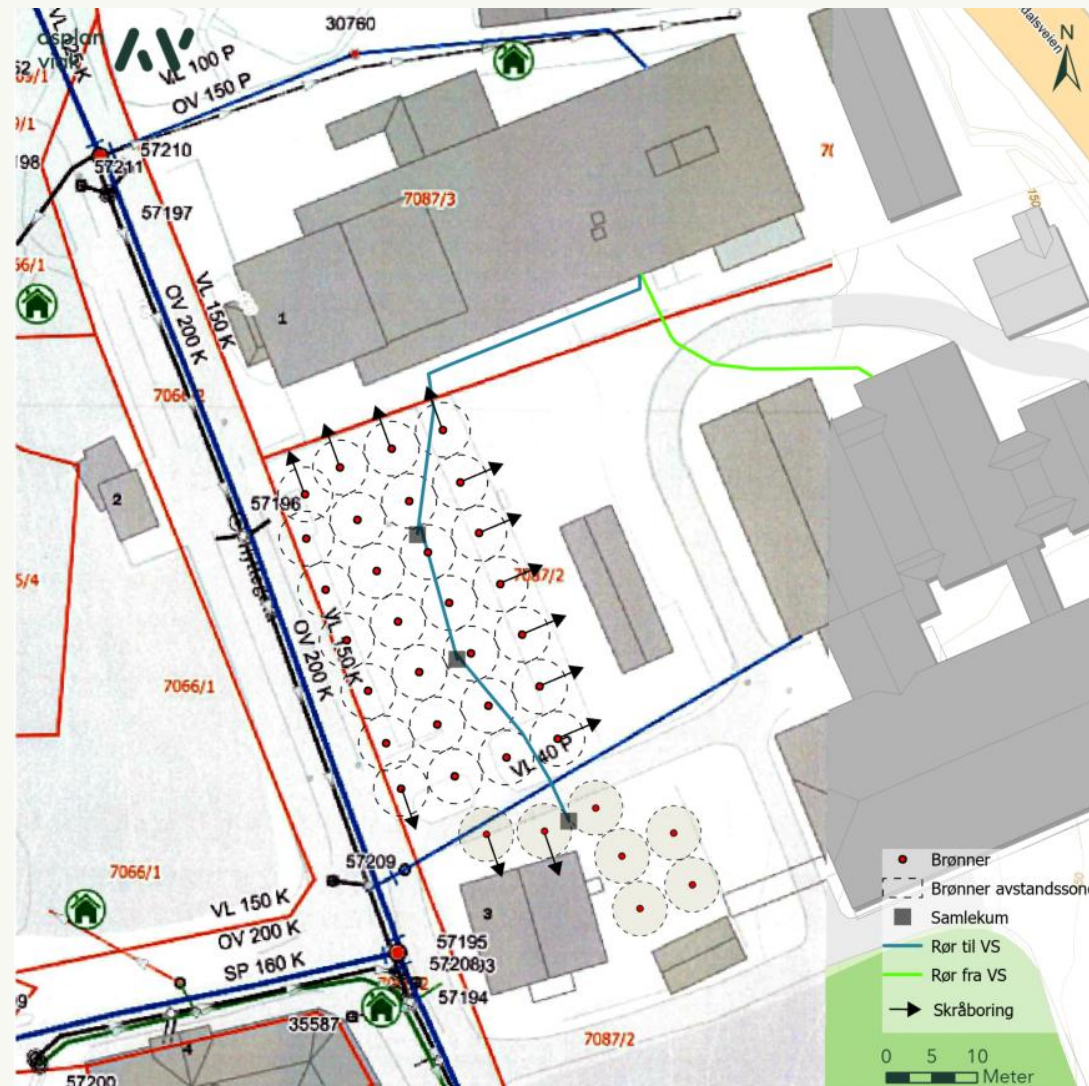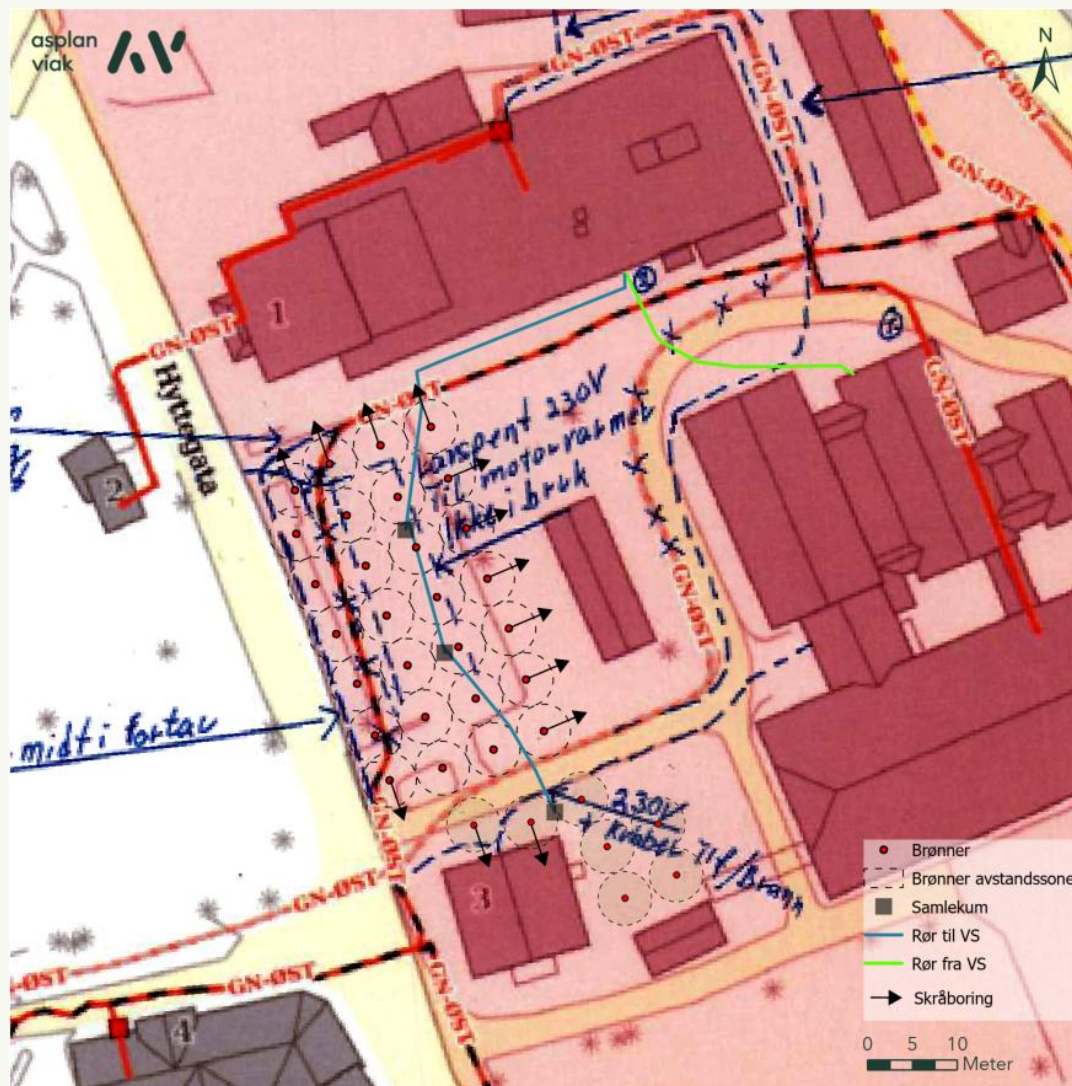

Utvendig kabelkart for Telenor og fiber

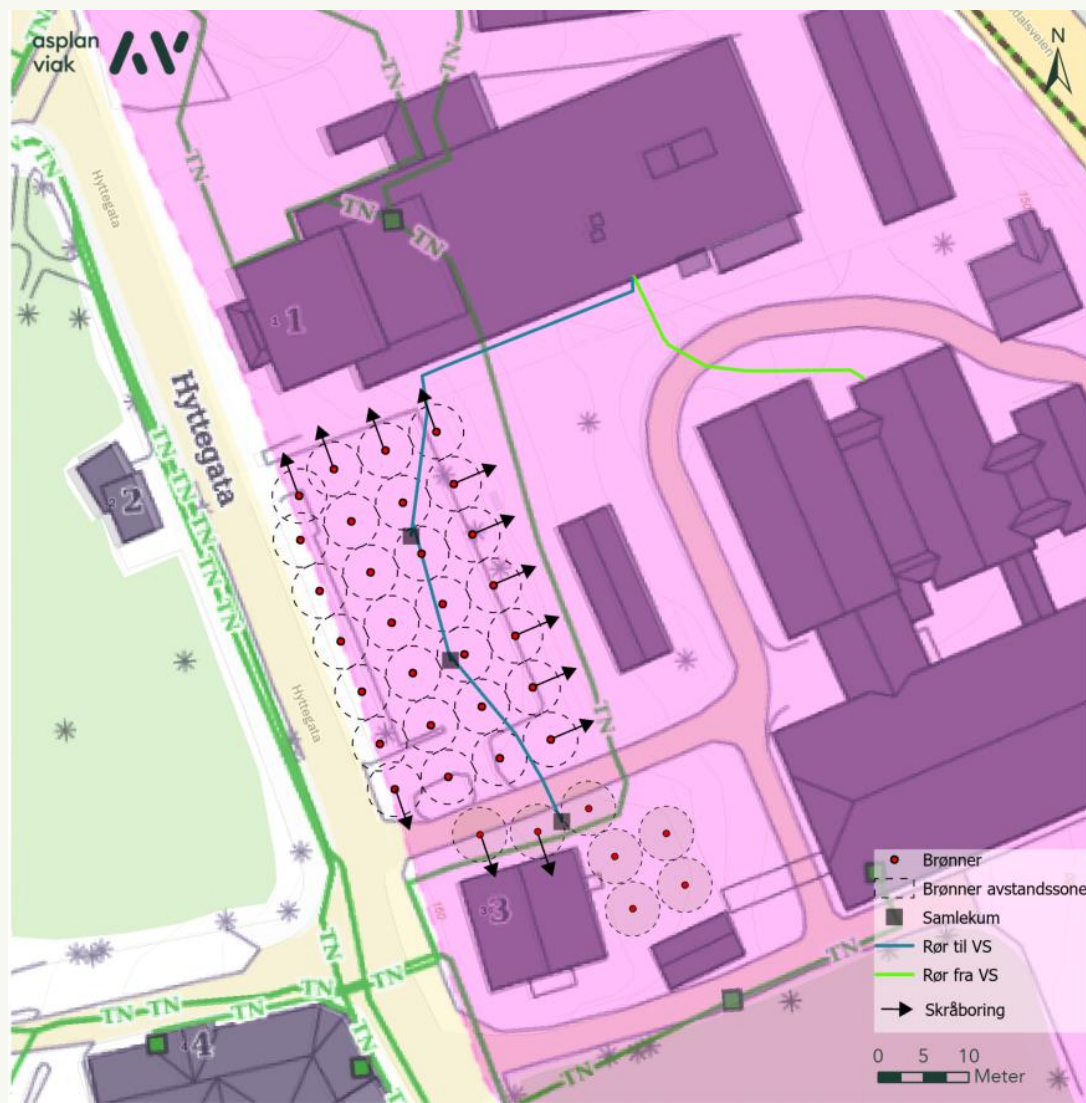










Innføring til produksjonsbygget

Rørtrasee fra brønner skal føres inn til ny varmesentral i rom 015 via rom 014A. Parallelt med eksisterende innføring fra kjølemaskin, samt gulmarkert stiplet trasee i bilde som er kulvertrør mellom produksjonsbygget og industriutstillingen (bygg 10)

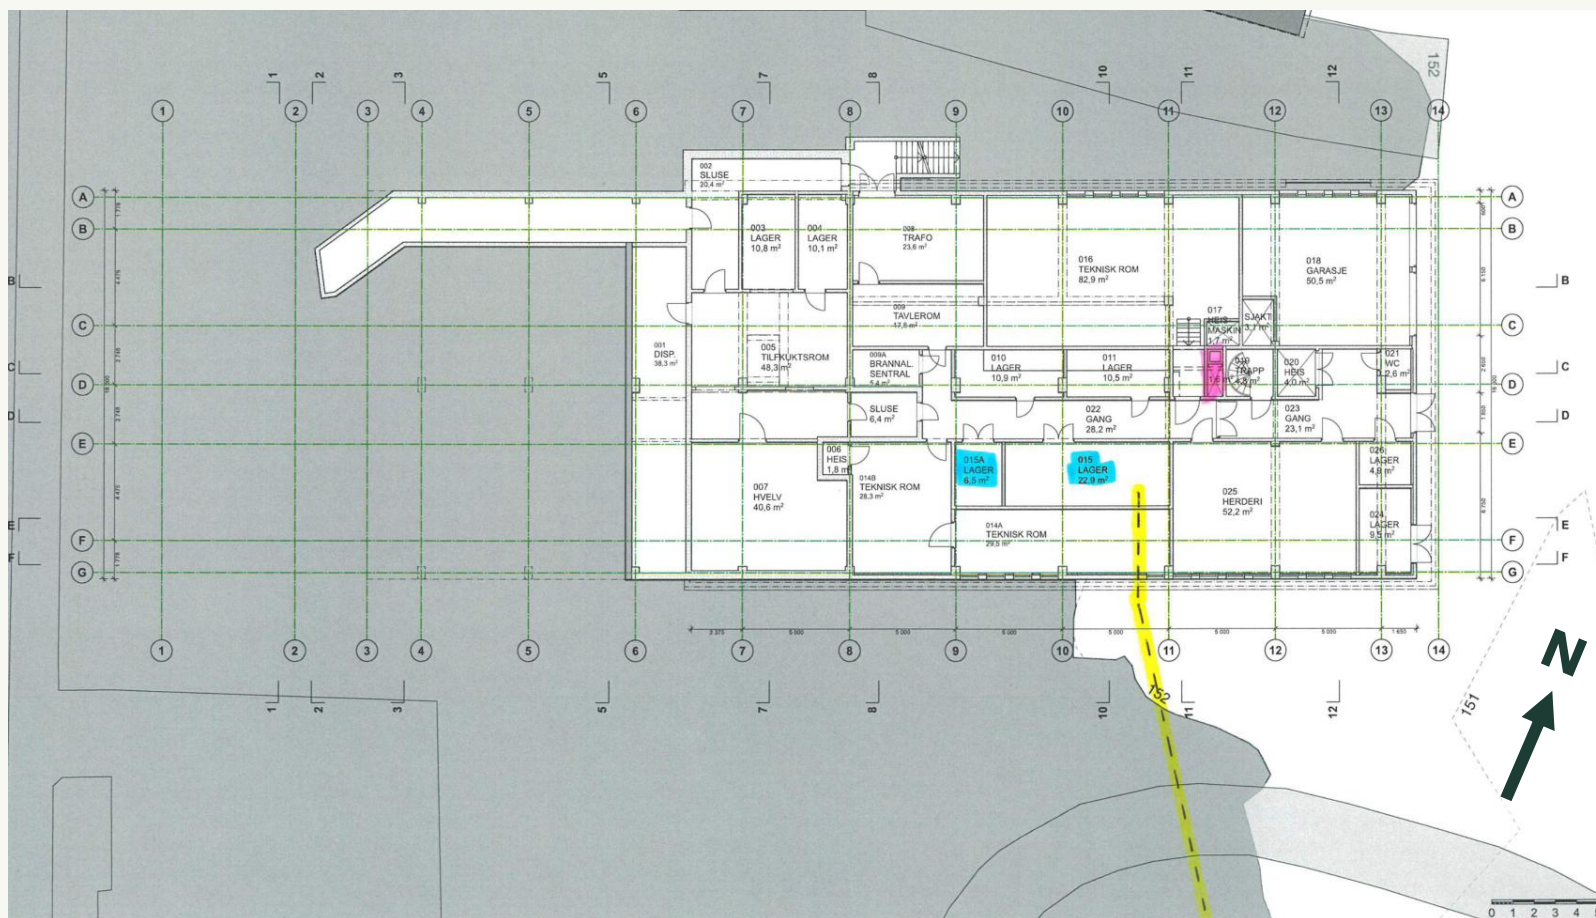

Byggnummer og betegnelse / navn

- 1: Kontordel i produksjonsbygget
- 2: Produksjonsbygg
- 3: Myntmesterbolig
- 4: Smie
- 5: Steinbygget
- 6: Garasje
- 7: Vannhjul
- 8: Bergmannstue
- 9: Slighus
- 10: Industriutstilling
- 11: Foaje og WC
- 12: Resepsjon / vestibyle
- 13: Smeltehytta
- 14: Kvarten
- 15: Vekthus
- 16: Laboratorie

