

# Prinsippskisser til innvendig entreprise

# Smeltehytta (bygg nr. 13), industriutstillingen (bygg nr. 10) og Kvarten (bygg nr. 14)

## Byggnummer og betegnelse / navn

- 1: Kontordel i produksjonsbygget
- 2: Produksjonsbygg**
- 3: Myntmesterbolig**
- 4: Smie
- 5: Steinbygget
- 6: Garasje
- 7: Vannhjul
- 8: Bergmannstue
- 9: Slighus**
- 10: Industriutstilling**
- 11: Foaje og WC**
- 12: Resepsjon / vestibyle**
- 13: Smeltehytta**
- 14: Kvarten**
- 15: Vekthus
- 16: Laboratorie**



10kW varmebatteri

10kW varmebatteri

Kulvert inn

Opp

Opp

Opp

Avsatt 30kW fremtidig oppvarming

Eksisterende gulvvarme

Viftekonvektor

Radiator

N

- 1: Kontordel i produksjonsbygget
- 2: **Produksjonsbygg**
- 3: **Myntmesterbolig**
- 4: Smie
- 5: Steinbygget
- 6: Garasje
- 7: Vannhjul
- 8: Bergmannstue
- 9: **Slighus**
- 10: **Industriutstilling**
- 11: **Foaje og WC**
- 12: **Repsjon / vestibyle**
- 13: **Smeltehytta**
- 14: **Kvarten**
- 15: Vekthus
- 16: **Laboratorie**



# 1. etasje




## Byggnummer og betegnelse / navn

- 1: Kontordel i produksjonsbygget
- 2: Produksjonsbygg**
- 3: Myntmesterbolig**
- 4: Smie
- 5: Steinbygget
- 6: Garasje
- 7: Vannhjul
- 8: Bergmannstue
- 9: Slighus**
- 10: Industriutstilling**
- 11: Foaje og WC**
- 12: Resepsjon / vestibyle**
- 13: Smeltehytta**
- 14: Kvarten**
- 15: Vekthus
- 16: Laboratorie**





# Loft

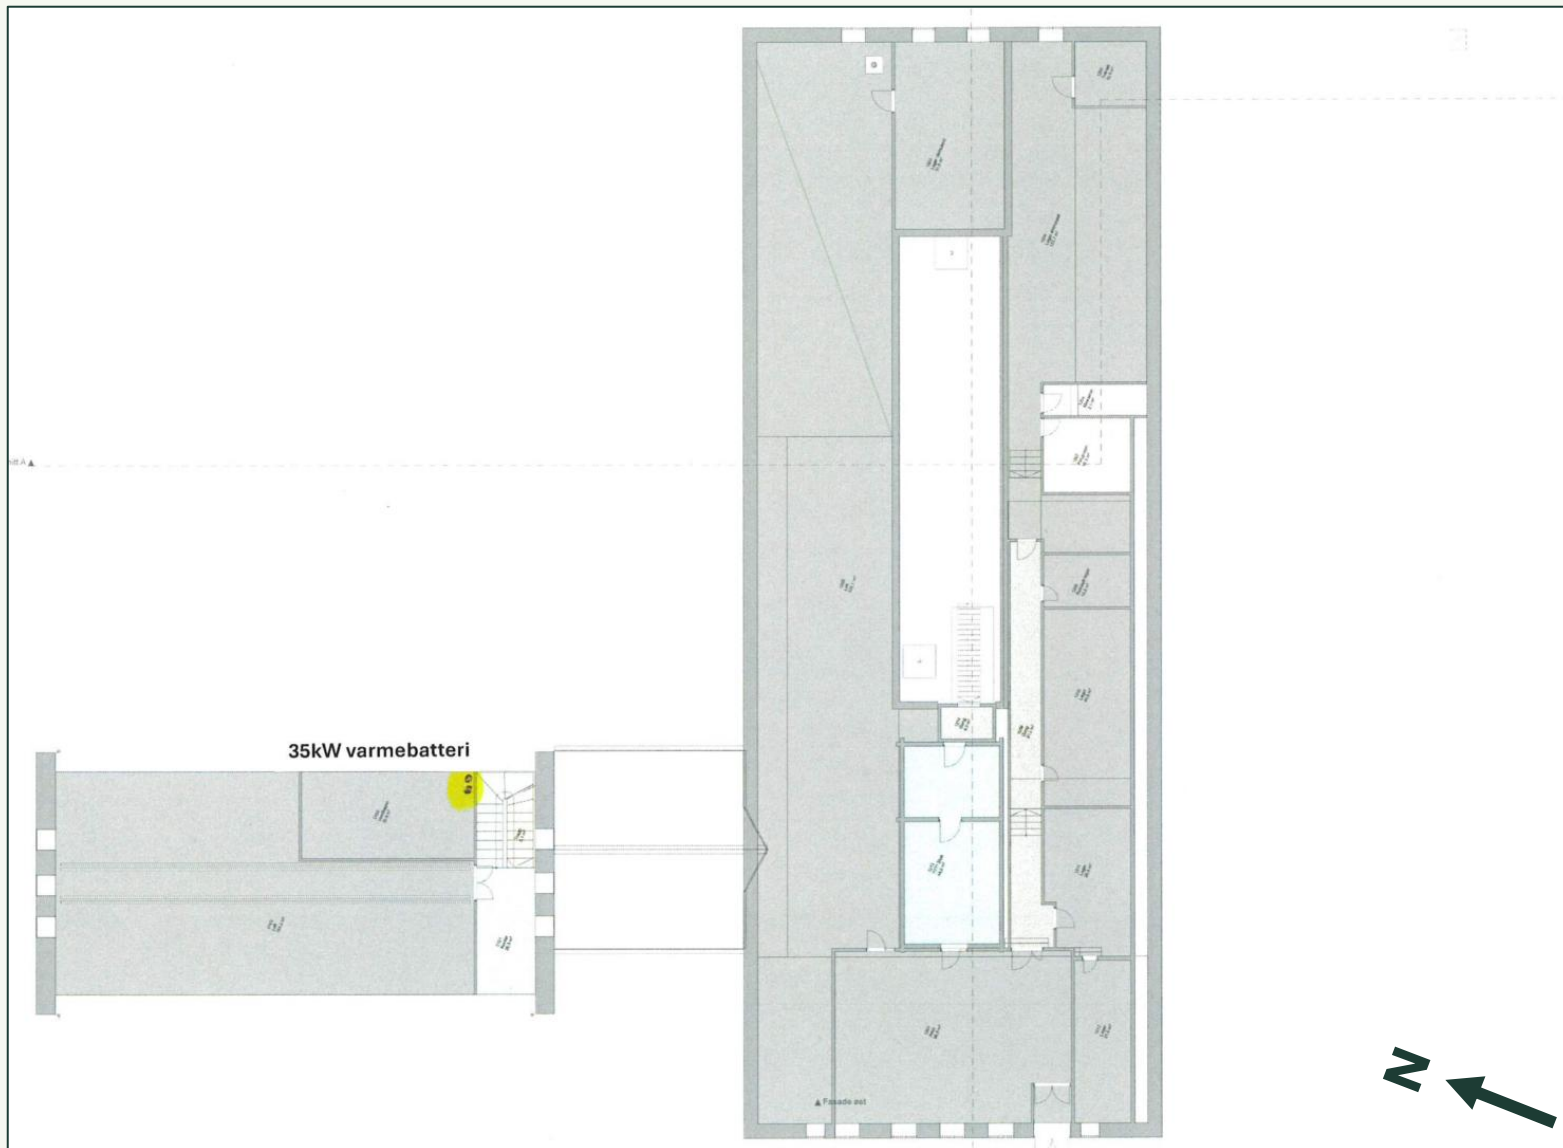

## Byggnummer og betegnelse / navn

- 1: Kontordel i produksjonsbygget
- 2: Produksjonsbygg**
- 3: Myntmesterbolig**
- 4: Smie
- 5: Steinbygget
- 6: Garasje
- 7: Vannhjul
- 8: Bergmannstue
- 9: Slighus**
- 10: Industriutstilling**
- 11: Foaje og WC**
- 12: Resepsjon / vestibyle**
- 13: Smeltehytta**
- 14: Kvarten**
- 15: Vekthus
- 16: Laboratorie**




# Produksjonsbygget (bygg nr. 2)

## Byggnummer og betegnelse / navn

- 1: Kontordel i produksjonsbygget
- 2: Produksjonsbygg**
- 3: Myntmesterbolig**
- 4: Smie
- 5: Steinbygget
- 6: Garasje
- 7: Vannhjul
- 8: Bergmannstue
- 9: Slighus**
- 10: Industriutstilling**
- 11: Foaje og WC**
- 12: Resepsjon / vestibyle**
- 13: Smeltehytta**
- 14: Kvarten**
- 15: Vekthus
- 16: Laboratorie**



# Produksjonsbygget (bygg nr. 2), underetasjen

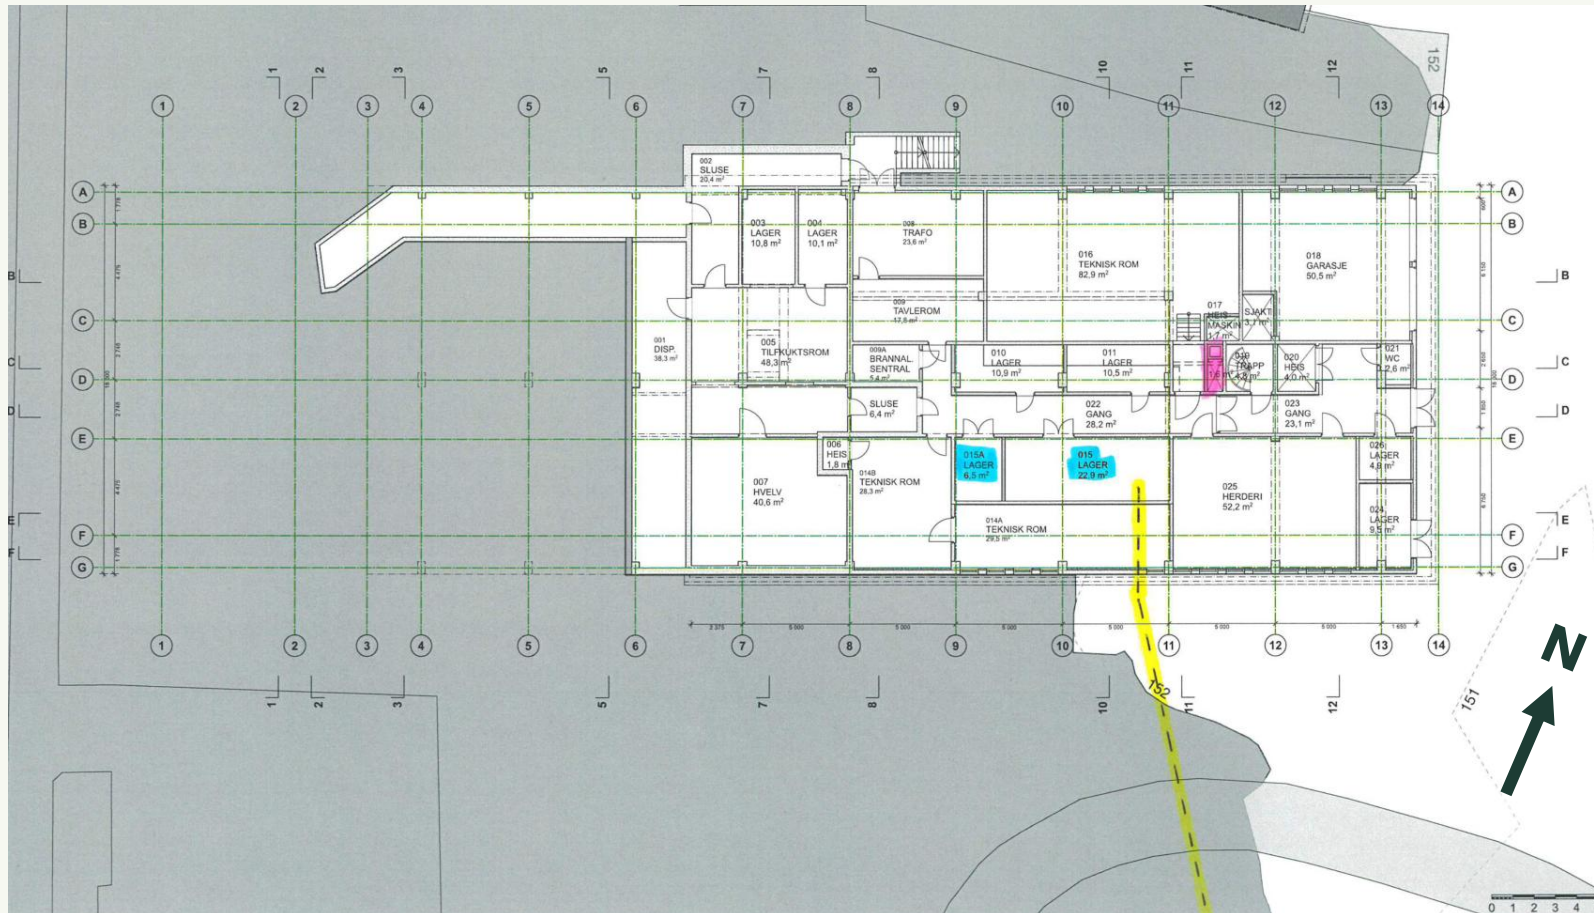

## Byggnummer og betegnelse / navn

- 1: Kontordel i produksjonsbygget
- 2: Produksjonsbygg**
- 3: Myntmesterbolig**
- 4: Smie
- 5: Steinbygget
- 6: Garasje
- 7: Vannhjul
- 8: Bergmannstue
- 9: Slighus**
- 10: Industriutstilling**
- 11: Foaje og WC**
- 12: Resepsjon / vestibyle**
- 13: Smeltehytta**
- 14: Kvarten**
- 15: Vekthus
- 16: Laboratorie**





# Myntmesterboligen (bygg nr. 3)


## Byggnummer og betegnelse / navn

- 1: Kontordel i produksjonsbygget
- 2: Produksjonsbygg**
- 3: Myntmesterbolig**
- 4: Smie
- 5: Steinbygget
- 6: Garasje
- 7: Vannhjul
- 8: Bergmannstue
- 9: Slighus**
- 10: Industriutstilling**
- 11: Foaje og WC**
- 12: Resepsjon / vestibyle**
- 13: Smeltehytta**
- 14: Kvarter**
- 15: Vekthus
- 16: Laboratorie**







# Myntmesterboligen (bygg nr. 3)

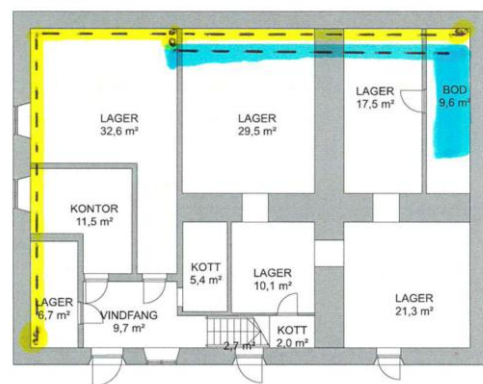


MYNTMESTERBOLIGEN  
UNDERETASJE

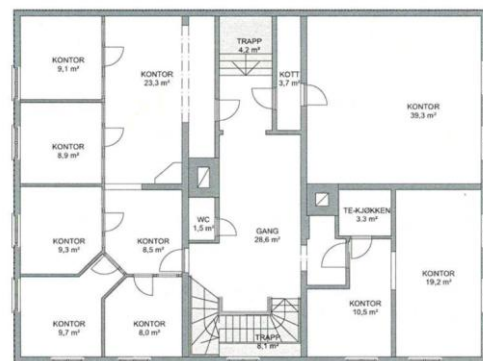

MYNTMESTERBOLIGEN  
1. ETASJE

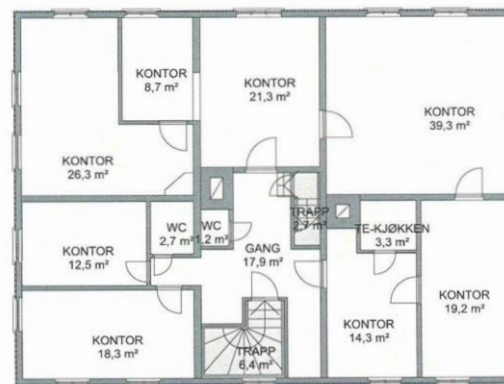

MYNTMESTERBOLIGEN  
2. ETASJE

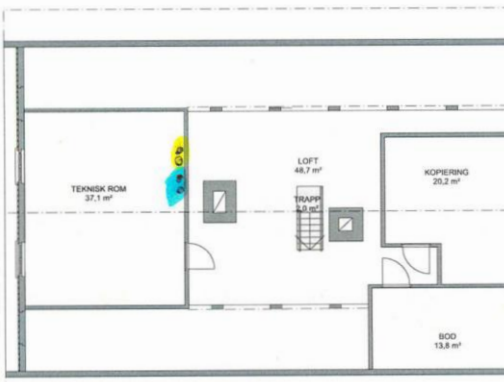

MYNTMESTERBOLIGEN  
LOFT



## Byggnummer og betegnelse / navn


- 1: Kontordel i produksjonsbygget
- 2: Produksjonsbygg
- 3: Myntmesterbolig
- 4: Smie
- 5: Steinbygget
- 6: Garasje
- 7: Vannhjul
- 8: Bergmannstue
- 9: Slighus
- 10: Industriutstilling
- 11: Foaje og WC
- 12: Resepsjon / vestibyle
- 13: Smeltehytta
- 14: Kvarten
- 15: Vekthus
- 16: Laboratorie





# Laboratorie (bygg nr. 16)

## Byggsnummer og betegnelse / navn

- 1: Kontordel i produksjonsbygget
- 2: Produksjonsbygg**
- 3: Myntmesterbolig**
- 4: Smie
- 5: Steinbygget
- 6: Garasje
- 7: Vannhjul
- 8: Bergmannstue
- 9: Slighus**
- 10: Industriutstilling**
- 11: Foaie og WC**
- 12: Resepsjon / vestibyle**
- 13: Smeltehytta**
- 14: Kvarten**
- 15: Vekthus
- 16: Laboratorie**

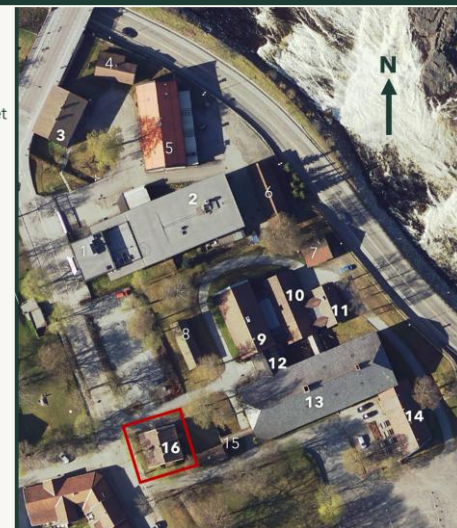

# Laboratorie (bygg nr. 16)

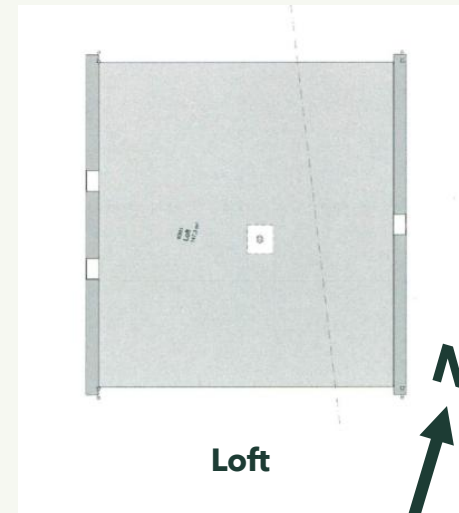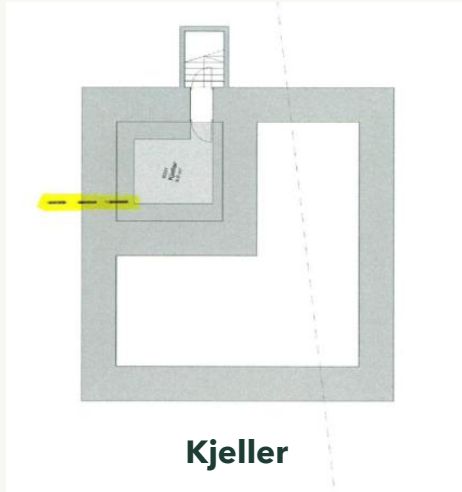

## Byggnummer og betegnelse / navn

- 1: Kontordel i produksjonsbygget
- 2: Produksjonsbygg**
- 3: Myntmesterbolig**
- 4: Smie
- 5: Steinbygget
- 6: Garasje
- 7: Vannhjul
- 8: Bergmannstue
- 9: Slighus**
- 10: Industriutstilling**
- 11: Foaie og WC**
- 12: Resepsjon / vestibyle**
- 13: Smeltehytta**
- 14: Kvarten**
- 15: Vekthus
- 16: Laboratorie**

