



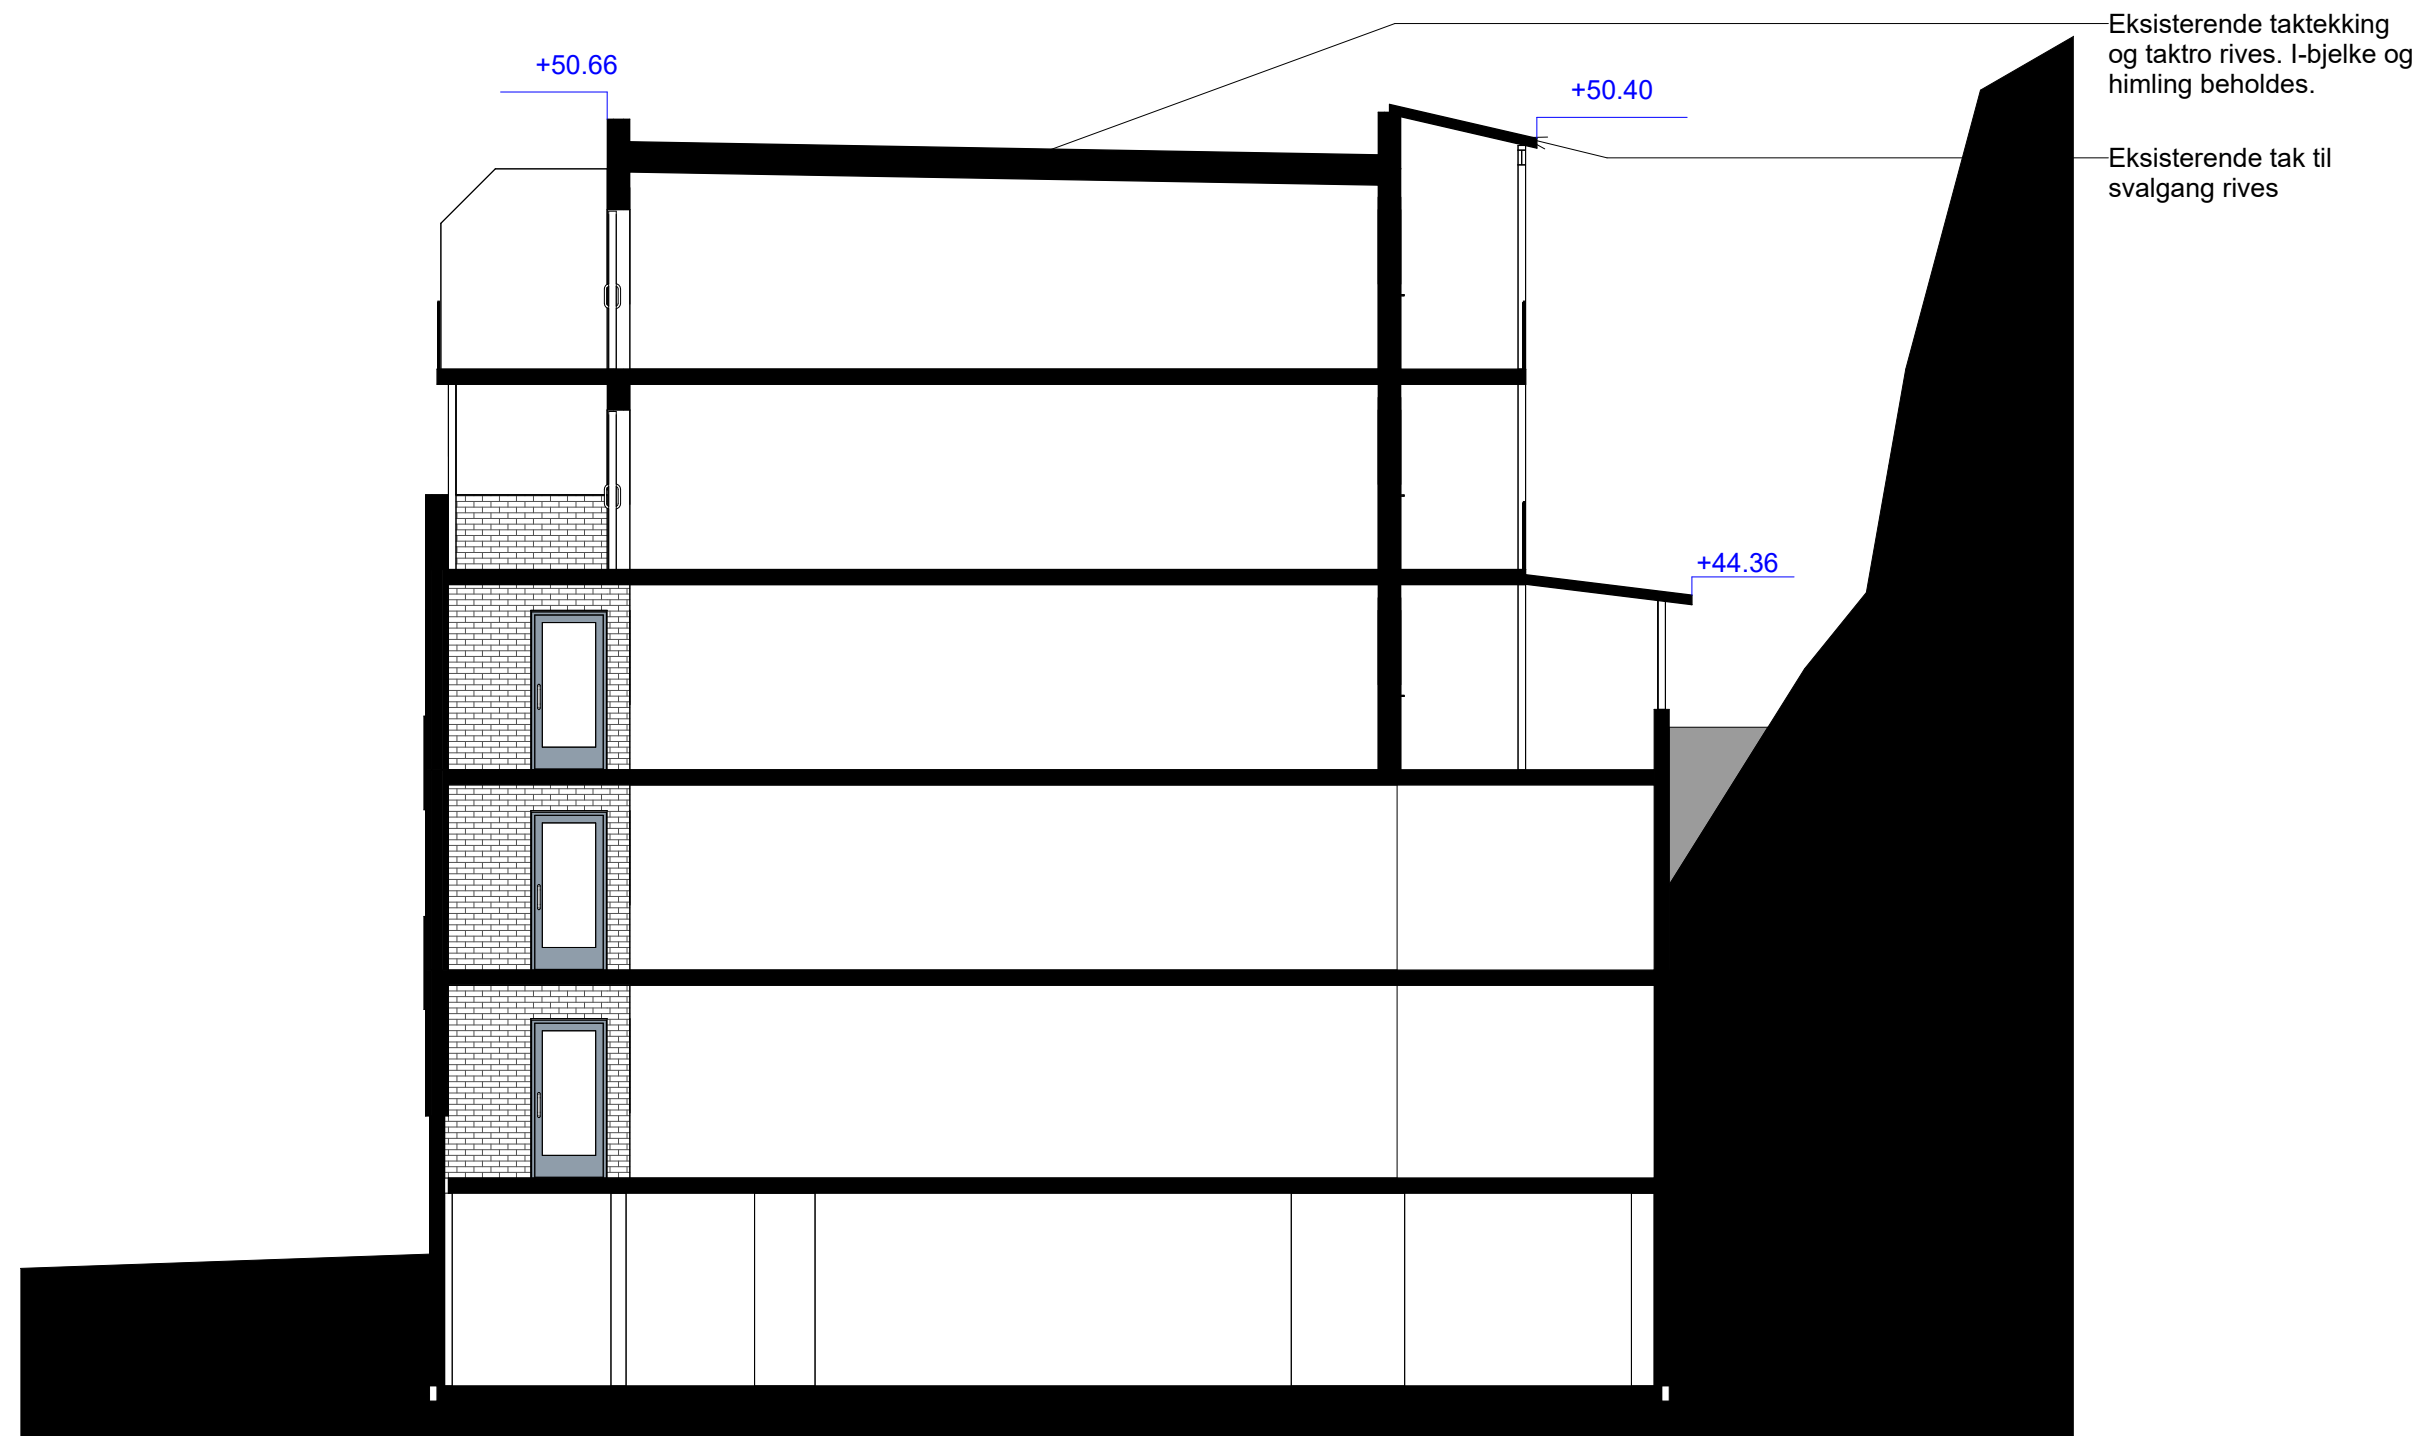

Tversnitt AA Eksisterende
1 : 100

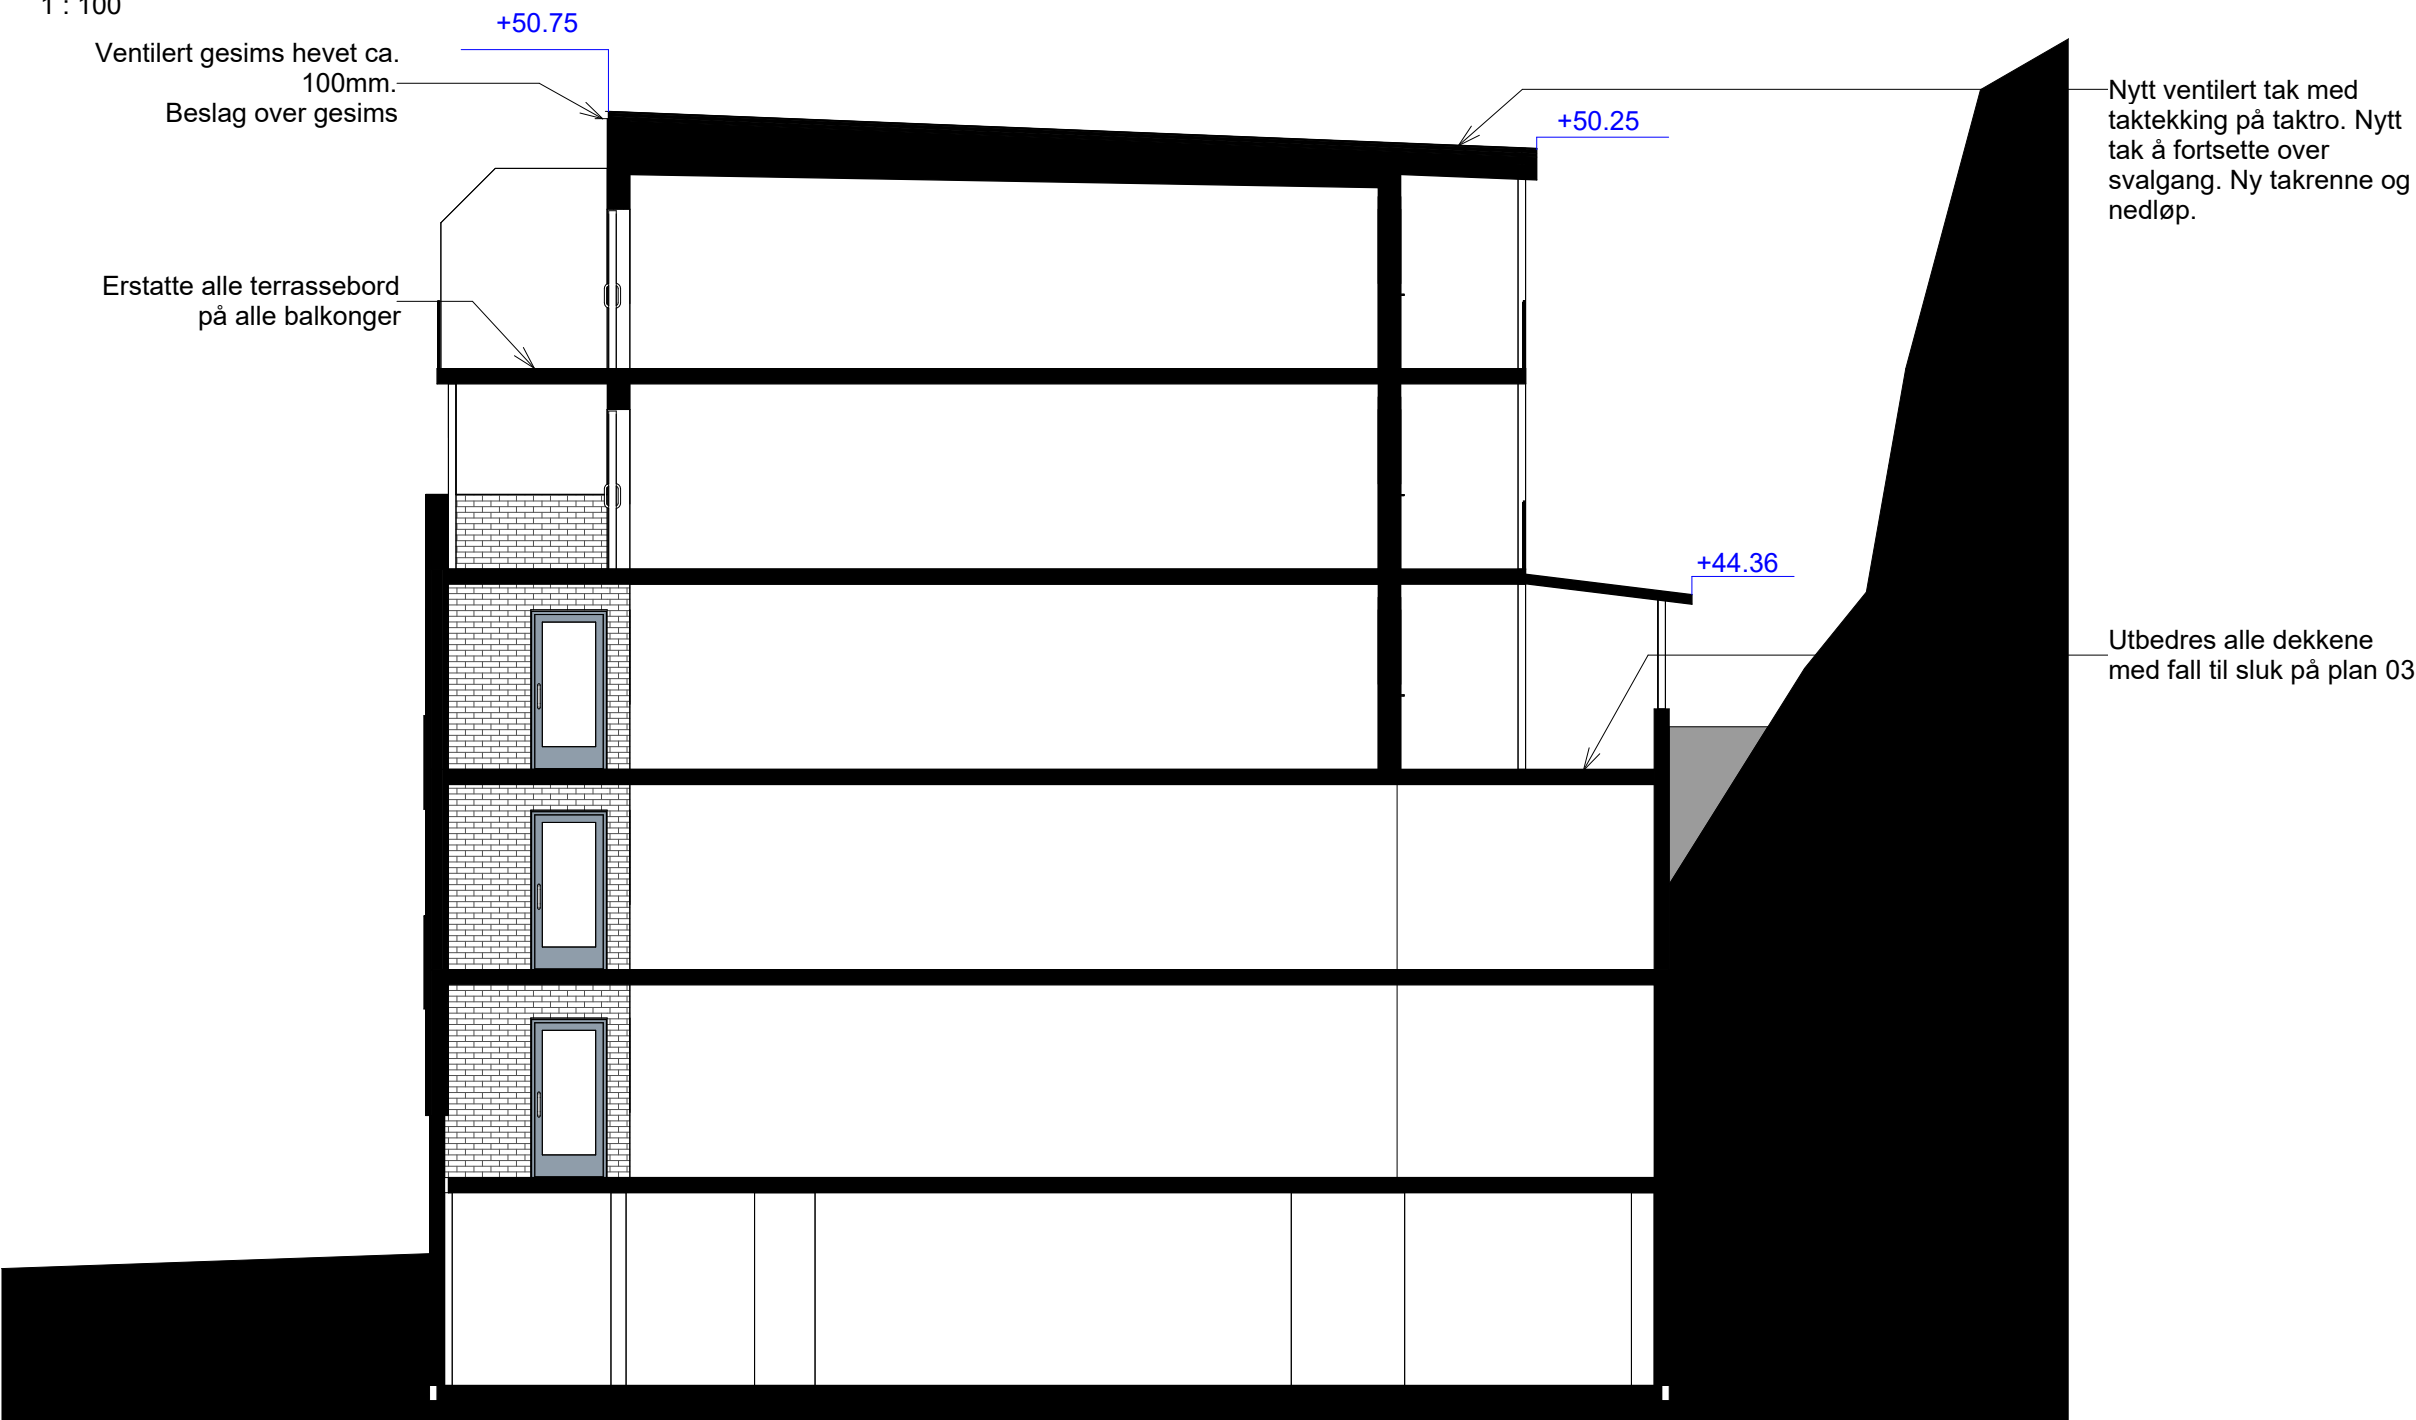

Tversnitt AA nytt
1 : 100

MERK:
Alle mål og arealer er veiledende

[illegible]

