

SYMBOLFORKLARING:

- REI 120-M A2-s1,d0 [A120]
- EI 60 A2-s1,d0 [A60]
- EI 60 [B30]
- E 30 [F30]
- Rømningsretning
- Utgang til det fri
- Hovedangrepsvei
- Angrepsvei
- Rømningsvei

Dørskjema:

- 1 E 30-CS_a [F30S]
- 2 EI₂ 30-S_a [B30]
- 3 EI₂ 30-CS_a [B30S]
- 4 EI₂ 60-S_a [B60]
- 5 E90 [F90]
- 6 EI₂ 120-CS_a [A120S]

Vindusskjema:

- A EI 60 [A60] brannvindu
- B EI 30 [B30] brannvindu

Merknader:



- RKL: 3 (Skole, fellesarealer, bruksrom)
- 2 (ansattområder, lager, teknisk)
- BKL: 2

Røde merknader viser til behov for branntekniske tiltak. Svarte merknader er til informasjon.

Branntegningen skal leses i farger i minimum størrelse A3, sammen med brannkonseptet.

1	1956-delen: Plan 1: Rømn. korr. avvirket. Mindre branntekniske justeringer.	2025-11-03	ALVI	AJES
Rev.	Revisjonstekst	Dato	Tegnet	Kontroll

Prosjektfase				
Brann dokumentasjon				
RAMBOLL				
RAMBOLL NORGE AS - TRONDHEIM Kobbegate 2 Postboks 9420 Sluppen, N-7493 Trondheim T +47 73 84 10 00, trondheim@ramboll.no				
Saltdal kommune		Oppdragsnummer	1350063568	
Rognan barneskole		Tegnet av	ALVI	Dato 2025-10-22
Brannteknikk - Plan 0		Kontroll	AHES	Dato 2025-10-22
		Godkjent	AHES	Dato 2025-10-22
		Utsendt dato	2025-10-22	
		Målestokk	1:400 - A3	
Kompleks	Bygg	Etg	Fag	System
		Type	Løpenummer	Revisjon
		Fase	Status	
		00 F 200 20 100		1

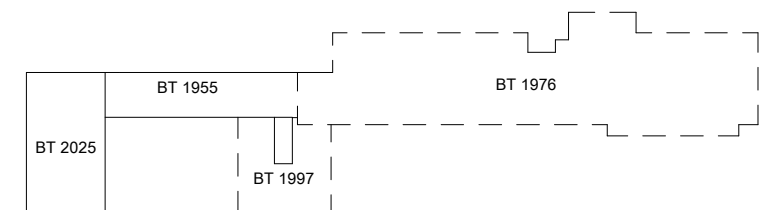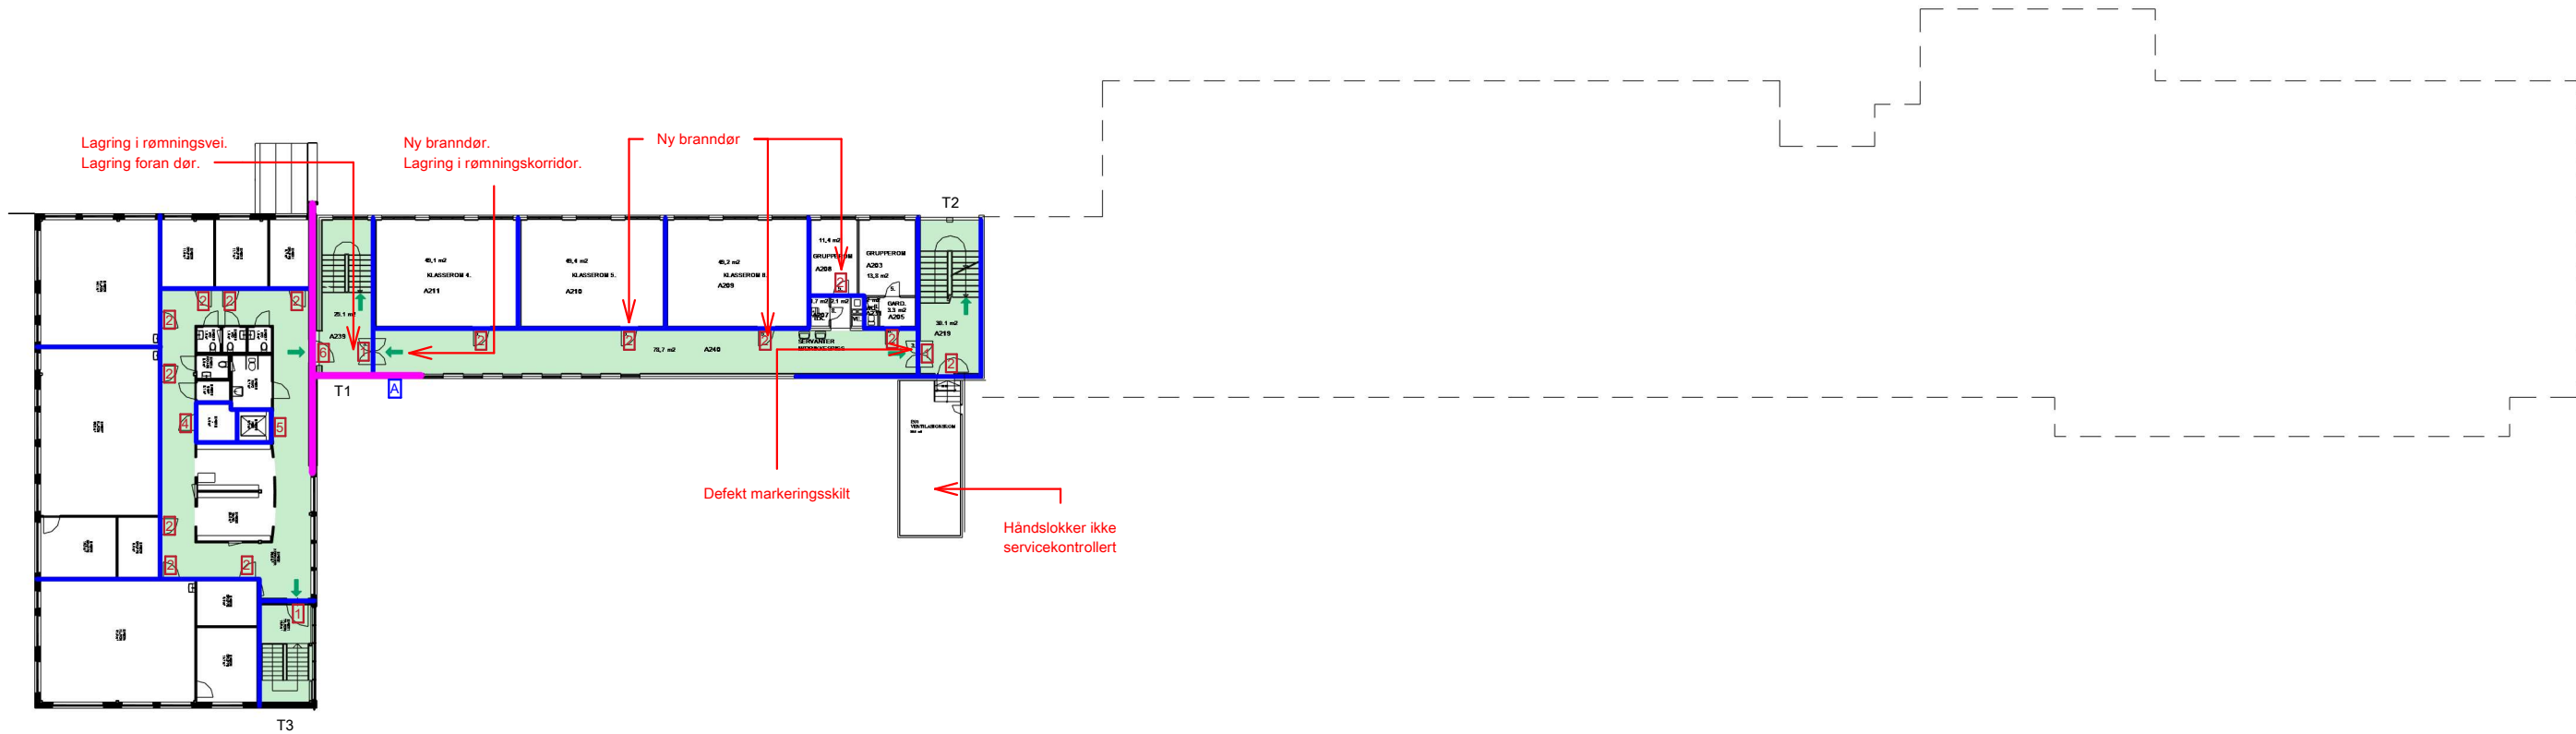

SYMBOLFORKLARING:

- REI 120-M A2-s1,d0 [A120]
- EI 60 A2-s1,d0 [A60]
- EI 60 [B30]
- E 30 [F30]
- Rømningsretning
- Utgang til det fri
- Hovedangrepsvei
- Angrepsvei
- Rømningsvei

Dørskjema:

- E 30-CS_a [F30S]
- E_l 30-S_a [B30]
- E_l 30-CS_a [B30S]
- E_l 60-S_a [B60]
- E90 [F90]
- E_l 120-CS_a [A120S]

Vindusskjema:

- EI 60 [A60] brannvindu
- EI 30 [B30] brannvindu

Merknader:

- RKL: 3 (Skole, fellesarealer, bruksrom)
- 2 (ansattområder, lager, teknisk)
- BKL: 2

Røde merknader viser til behov for branntekniske tiltak. Svarte merknader er til informasjon.

Branntegningen skal leses i farger i minimum størrelse A3, sammen med brannkonseptet.

1	1956-delen: Plan 1: Rømn. korr. avvirket. Mindre branntekniske justeringer.	2025-11-03	ALVI	AJES
Rev.	Revisjonstekst	Dato	Tegnet	Kontroll
Prosjektfase				
Brannokumentasjon				
RAMBOLL NORGE AS - TRONDHEIM Kobbegate 2 Postboks 9420 Sluppen, N-7493 Trondheim T +47 73 84 10 00, trondheim@ramboll.no				
Saltdal kommune		Oppdragsnummer	1350063568	
Rognan barneskole		Tegnet av	ALVI	Dato 2025-10-22
Brannteknikk - Plan 2		Kontroll	AHES	Dato 2025-10-22
		Godkjent	AHES	Dato 2025-10-22
		Utsendt dato	2025-10-22	
		Målestokk	1:400 - A3	
Kompleks	Bygg	Etg	Fag	System
		Type	Løpnummer	Revisjon
		Fase	Status	
		02 F 200 20 100		1