


Se A.40.01.001

1 Snitt konstruksjon amfi Sal 1


1 : 20

Mangler avklaring på løsning med perforering av betongdekket

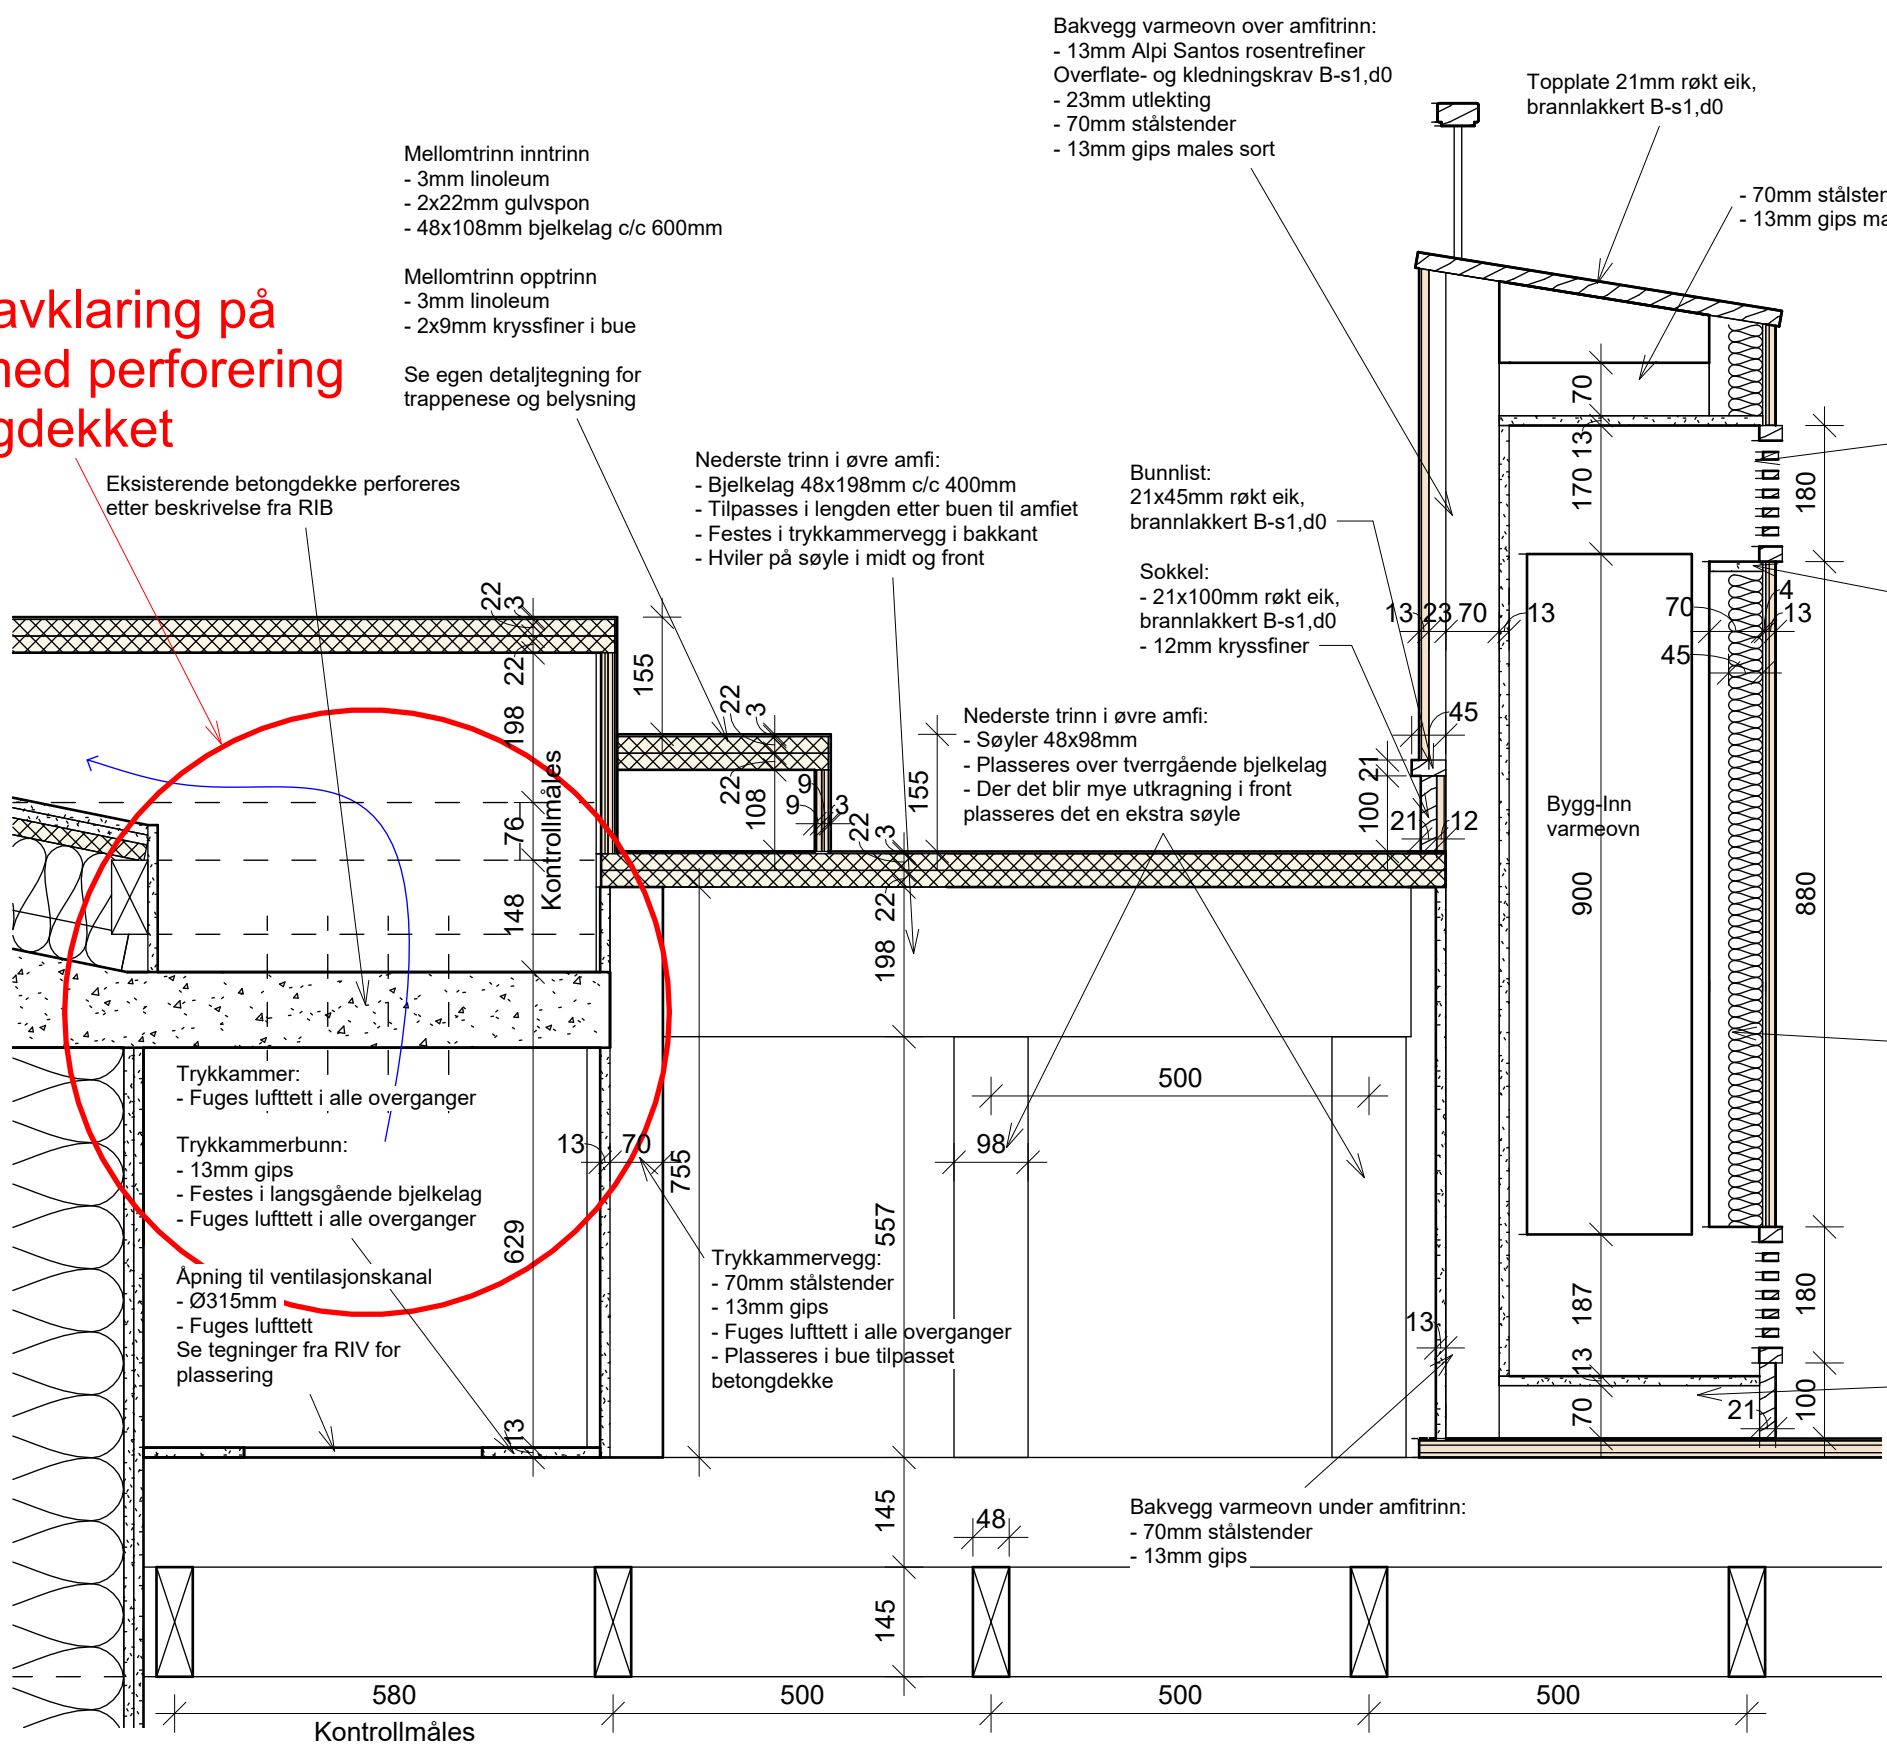

2 Snitt konstruksjon trykkammer og varmeovn Sal 1


1 : 10

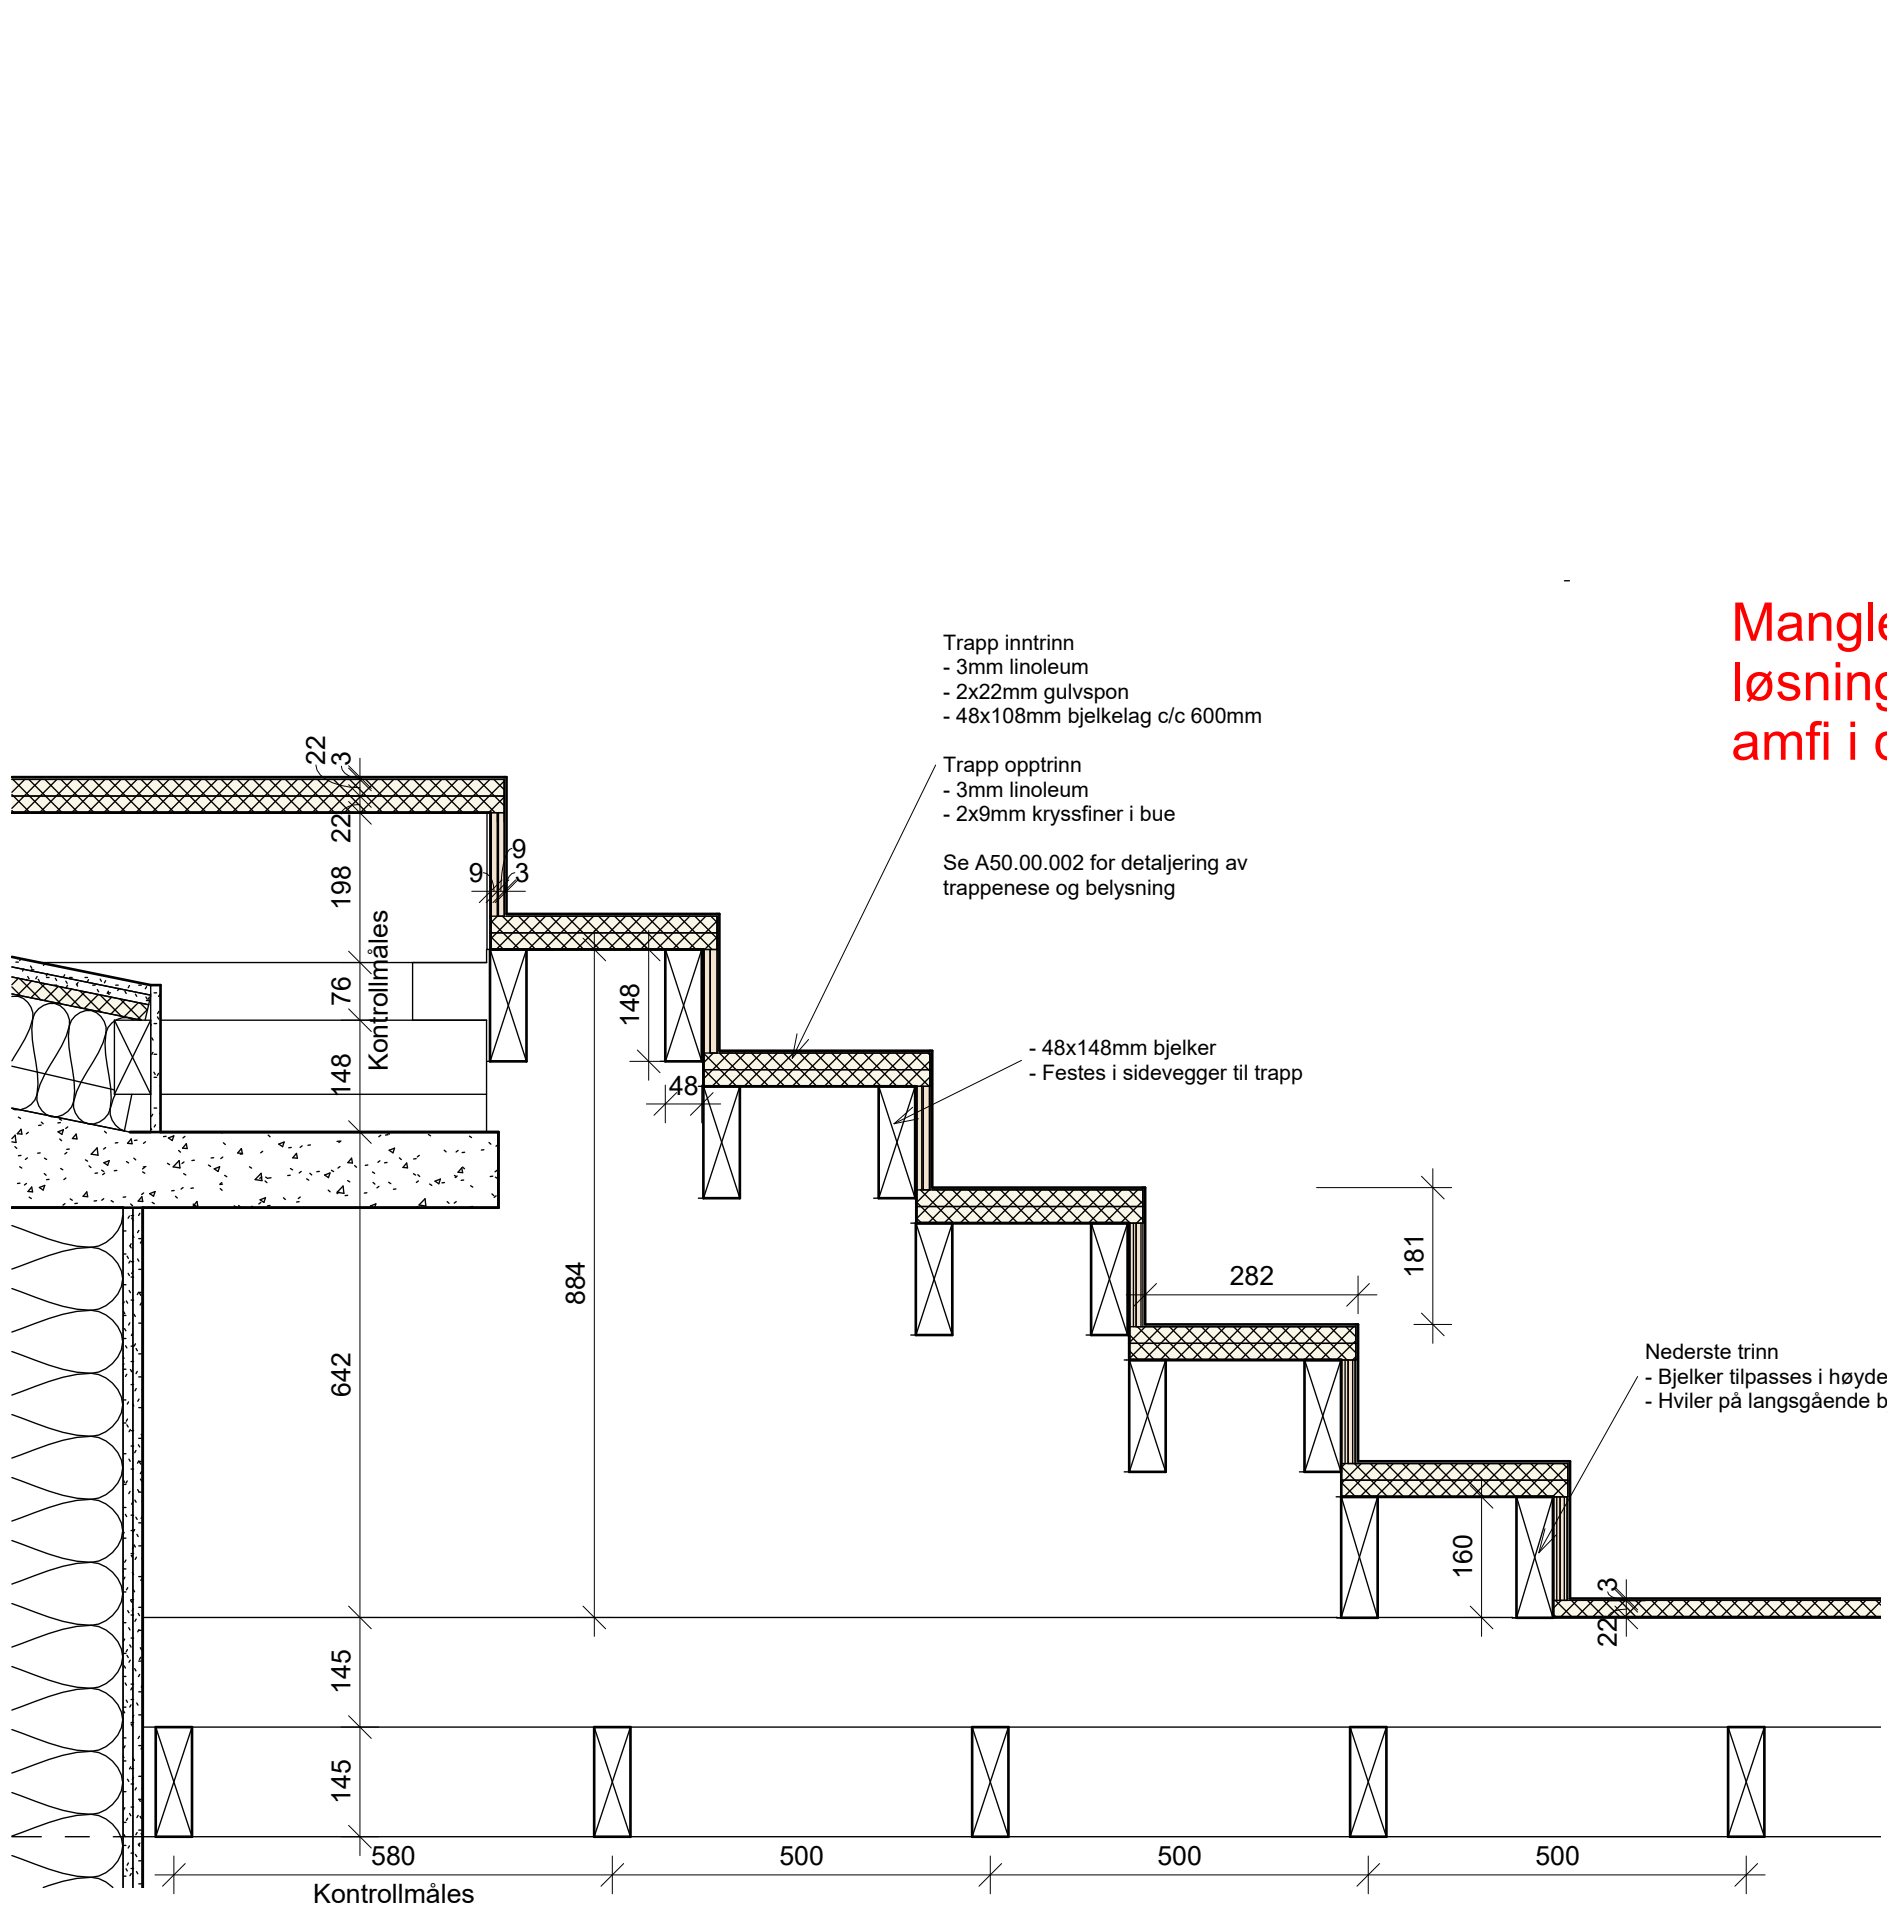

3 Snitt konstruksjon trapp Sal 1

1 : 10


Mangler avklaring på løsning for luft til øvre amfi i dette området

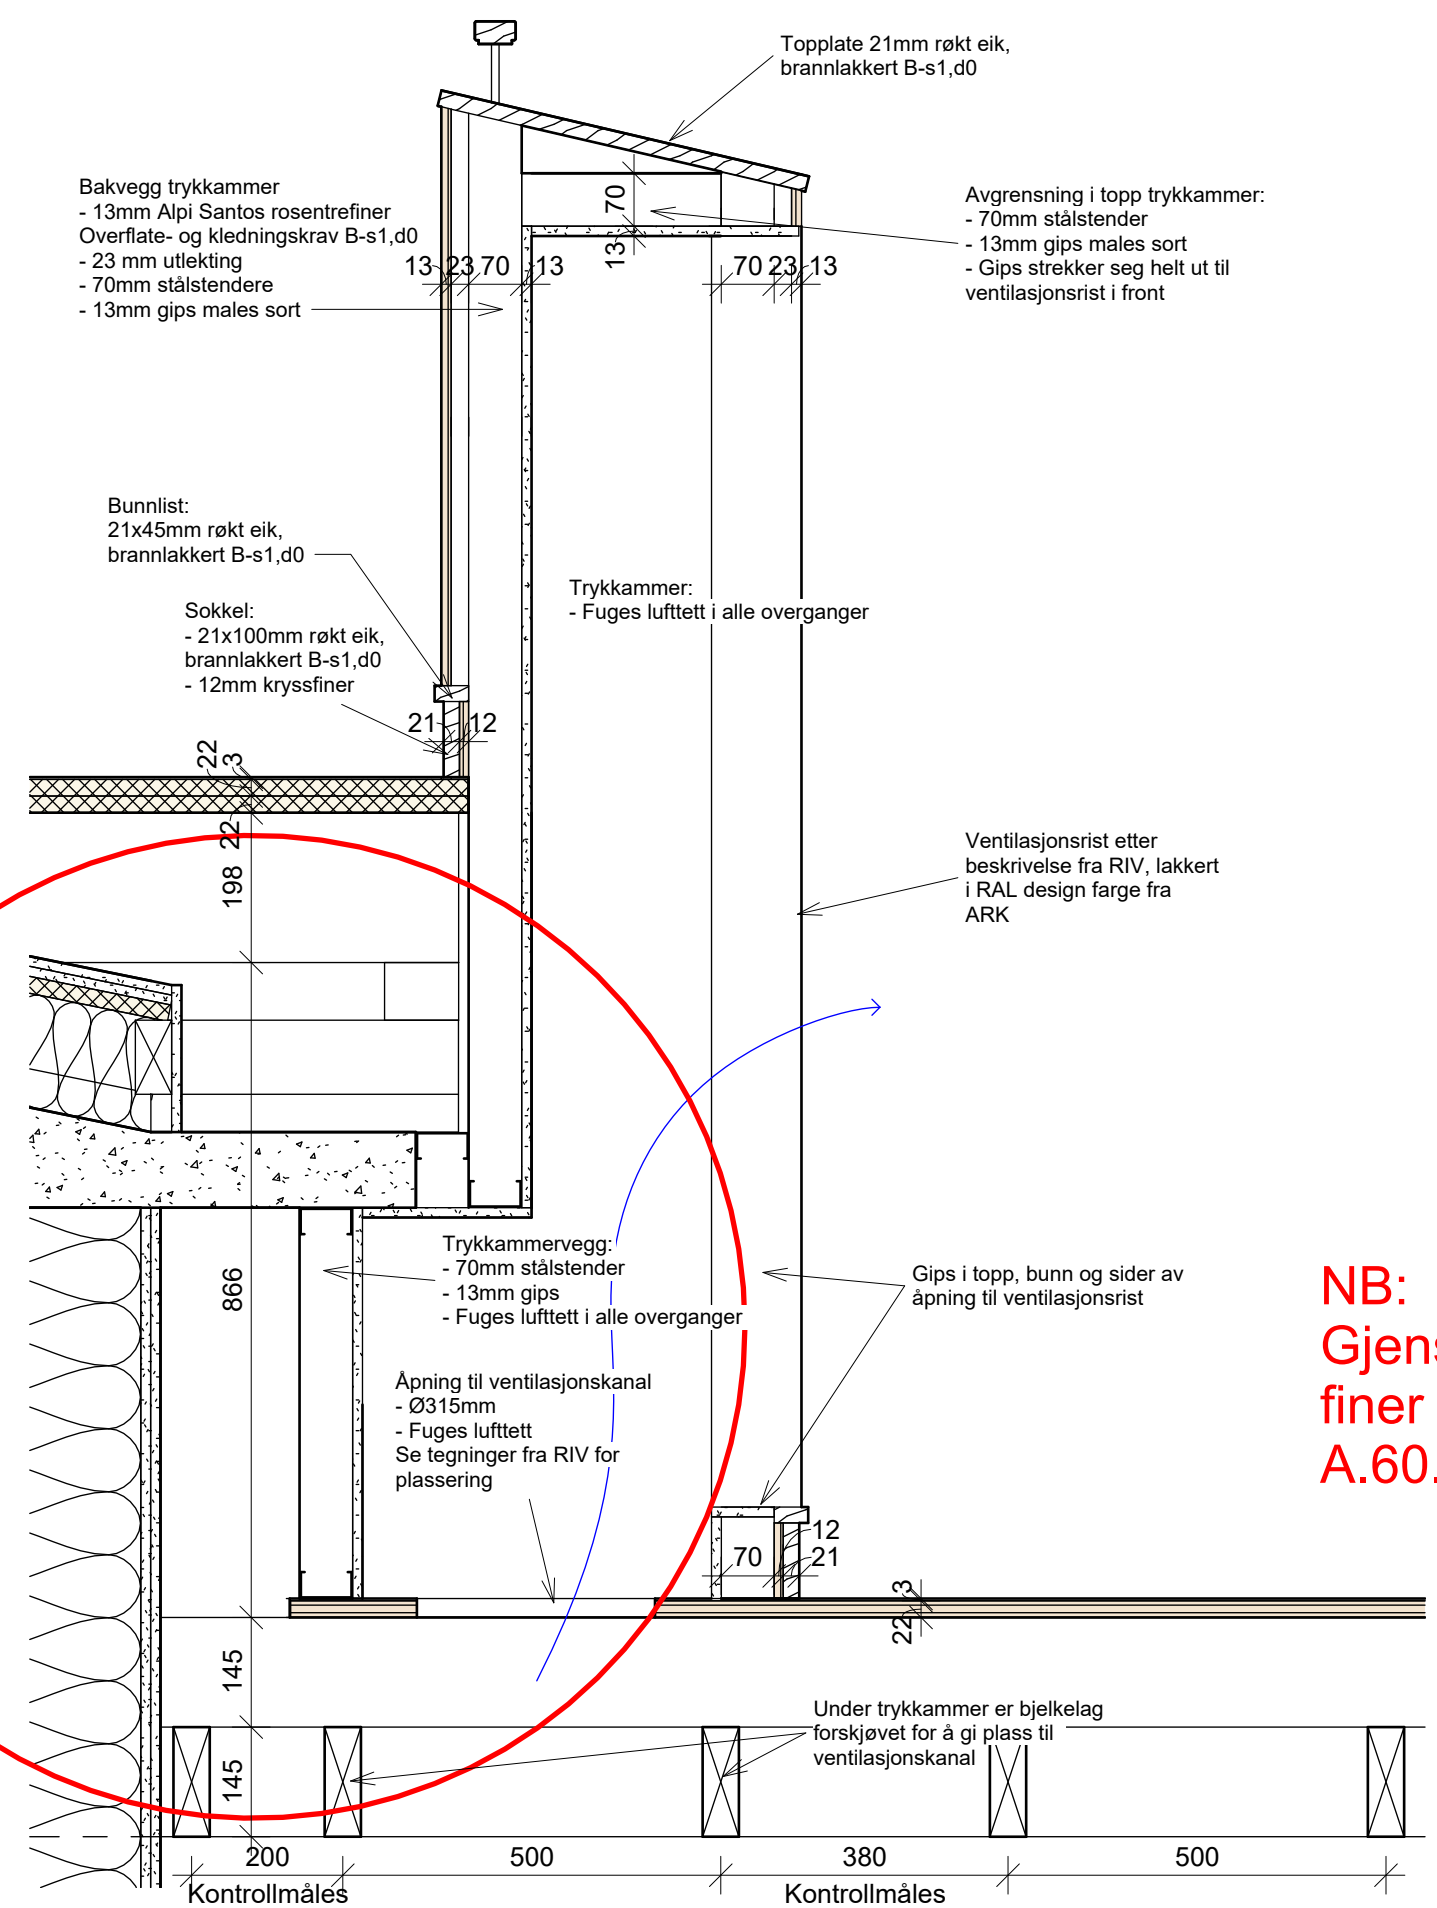


4 Snitt konstruksjon trykkammer Sal 1

1 : 10

NB: Gjenstående avklaring kan påvirke skjema for finer halvvegger mellom øvre og nedre amfi, A.60.02.015

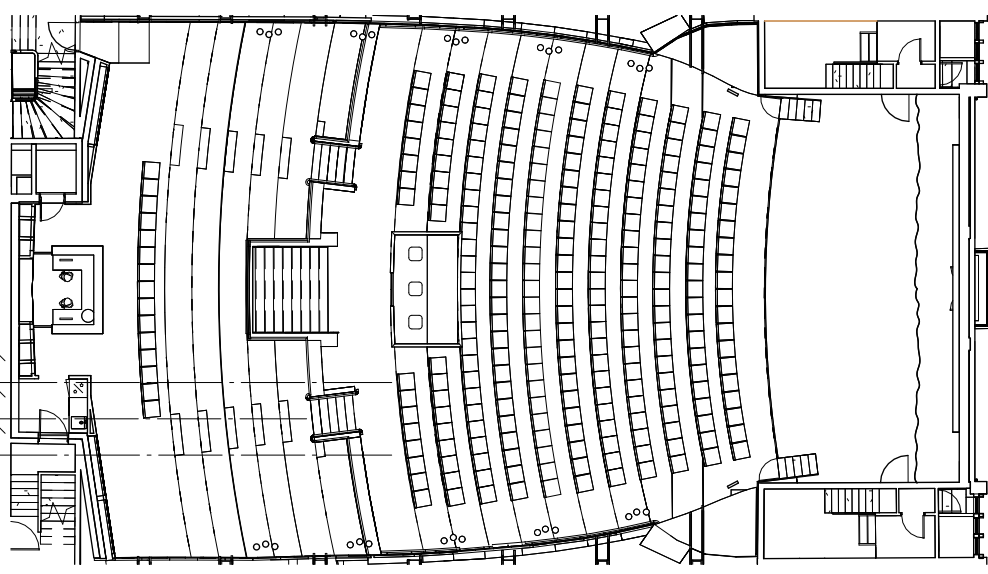


Rev.	Dato	Forfatter	Tekst	Sign.	Kontroll.
1	19.12.2025	NB	KE	A0	001

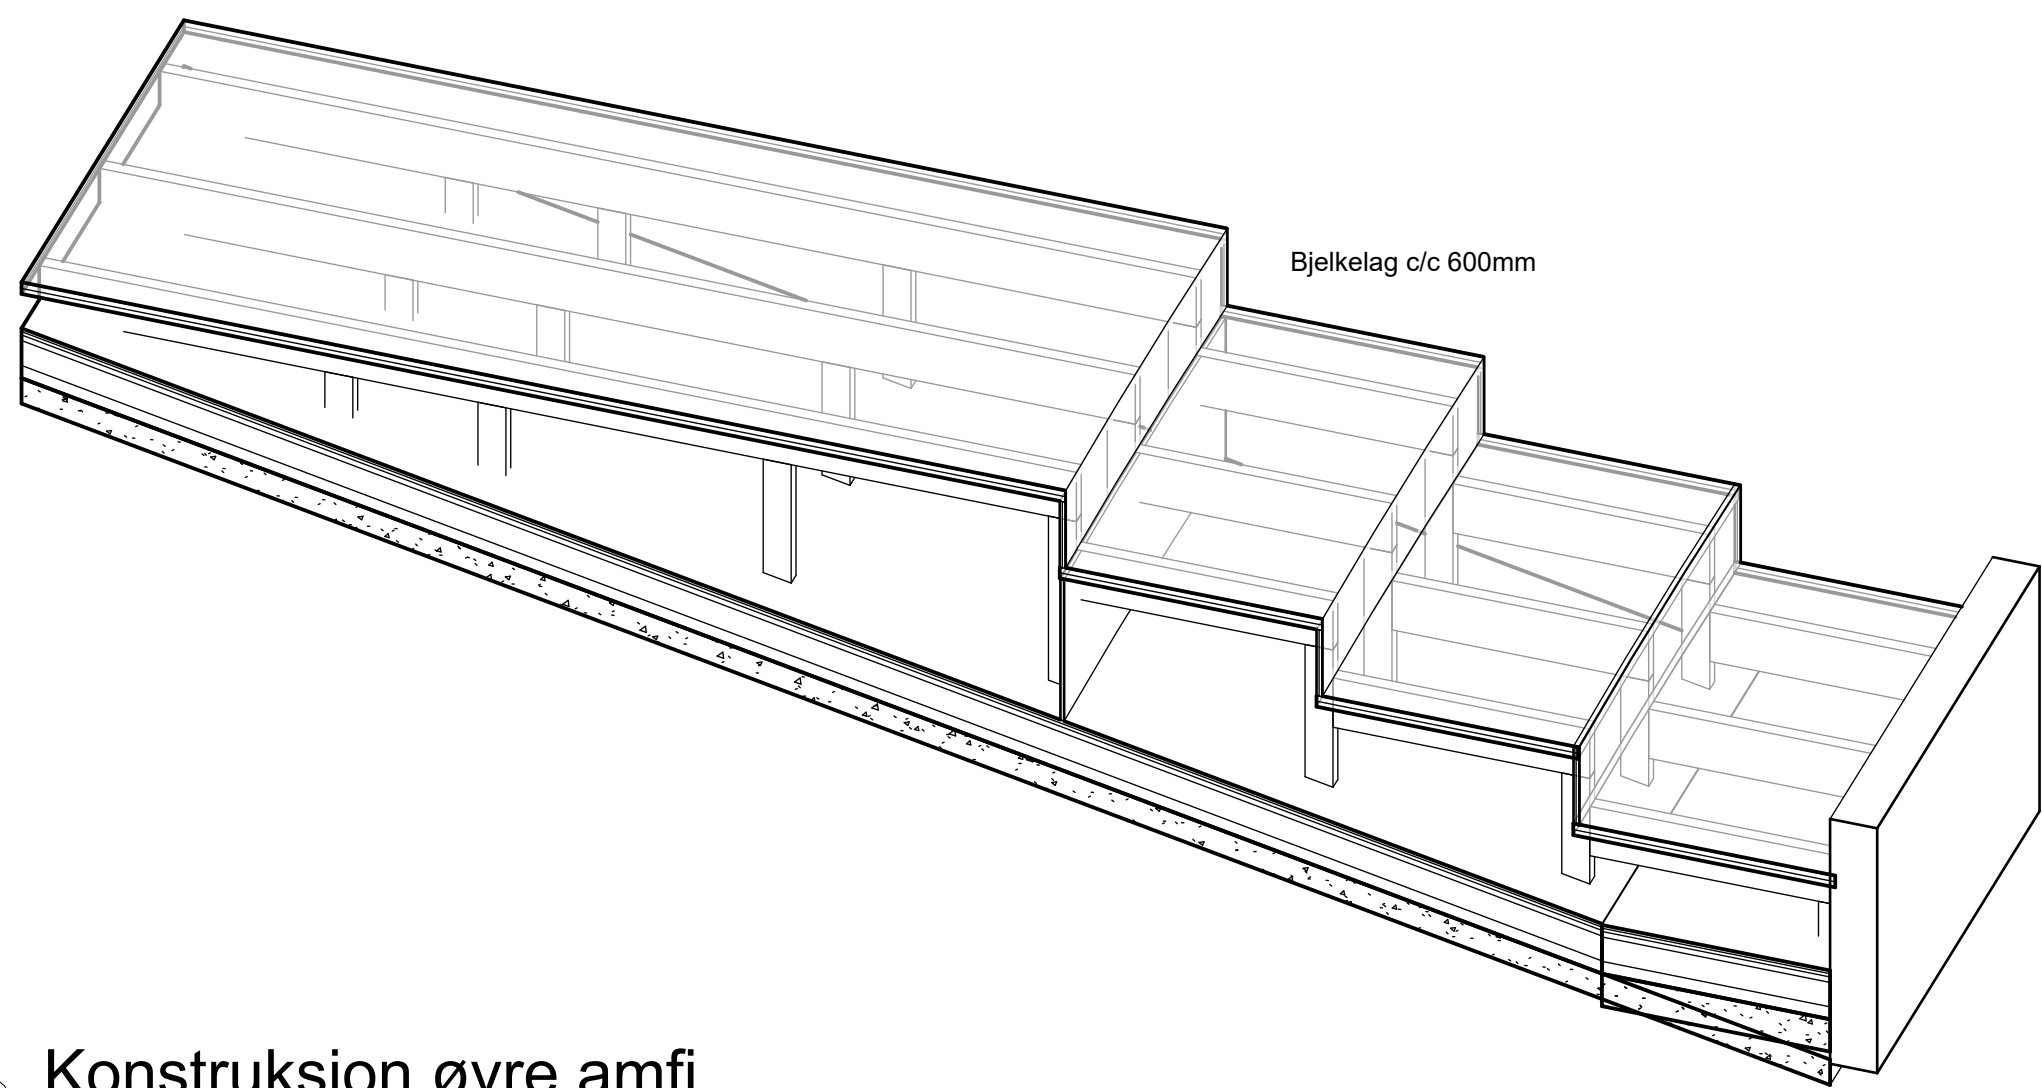

5 Konstruksjon øvre amfi

1 : 10

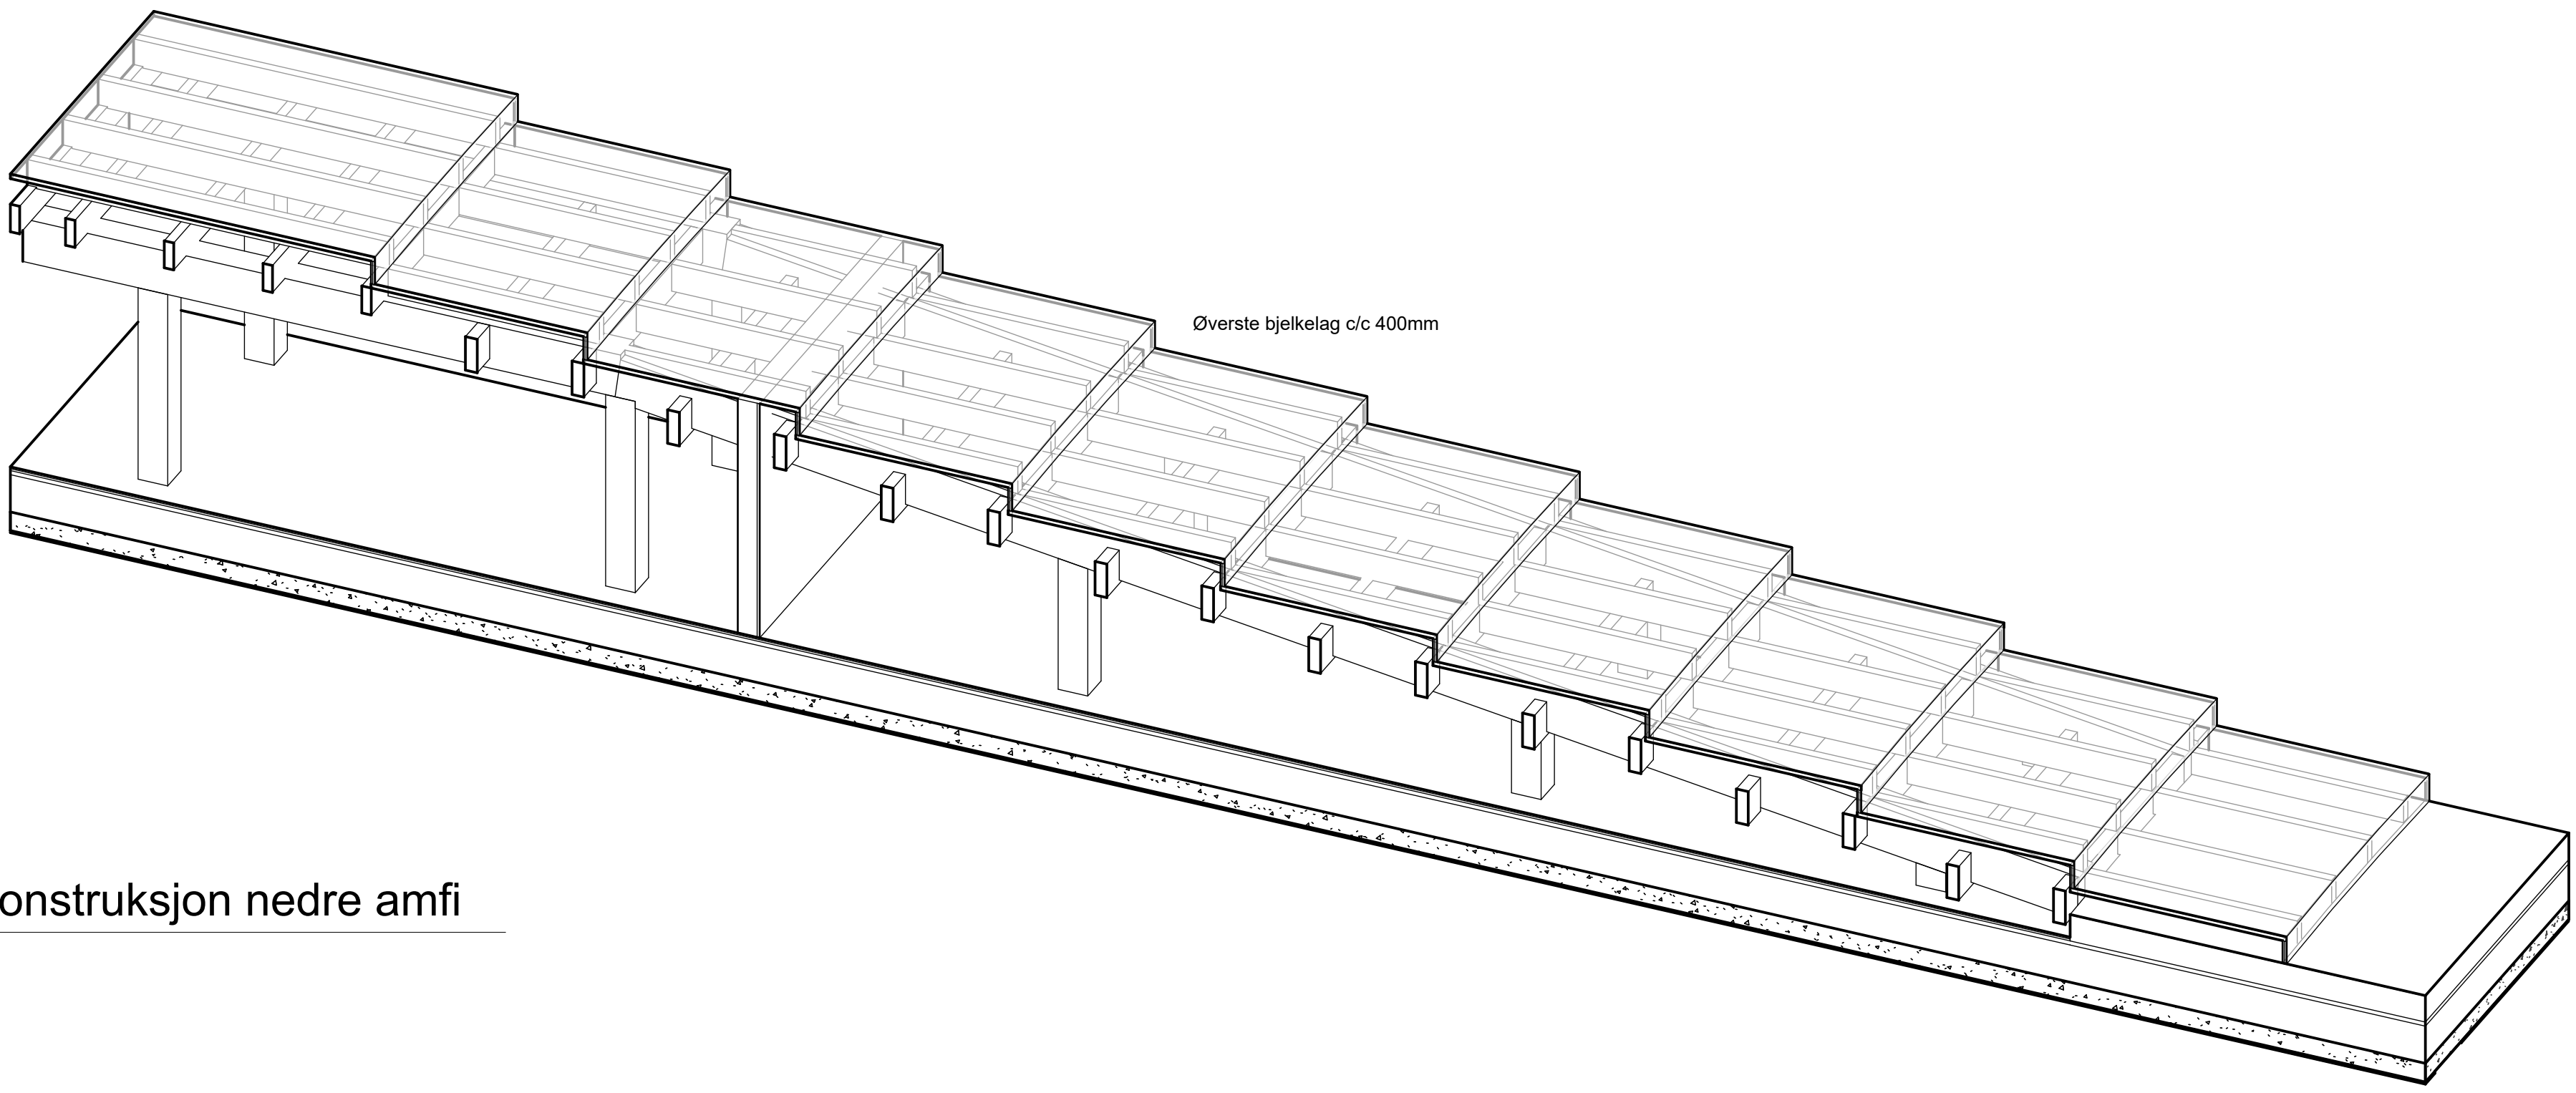

6 Konstruksjon nedre amfi

1 : 10