

12X

17

15

10
Y

5Y

Y

0

17Y


15

10
Y

5Y

Y

0

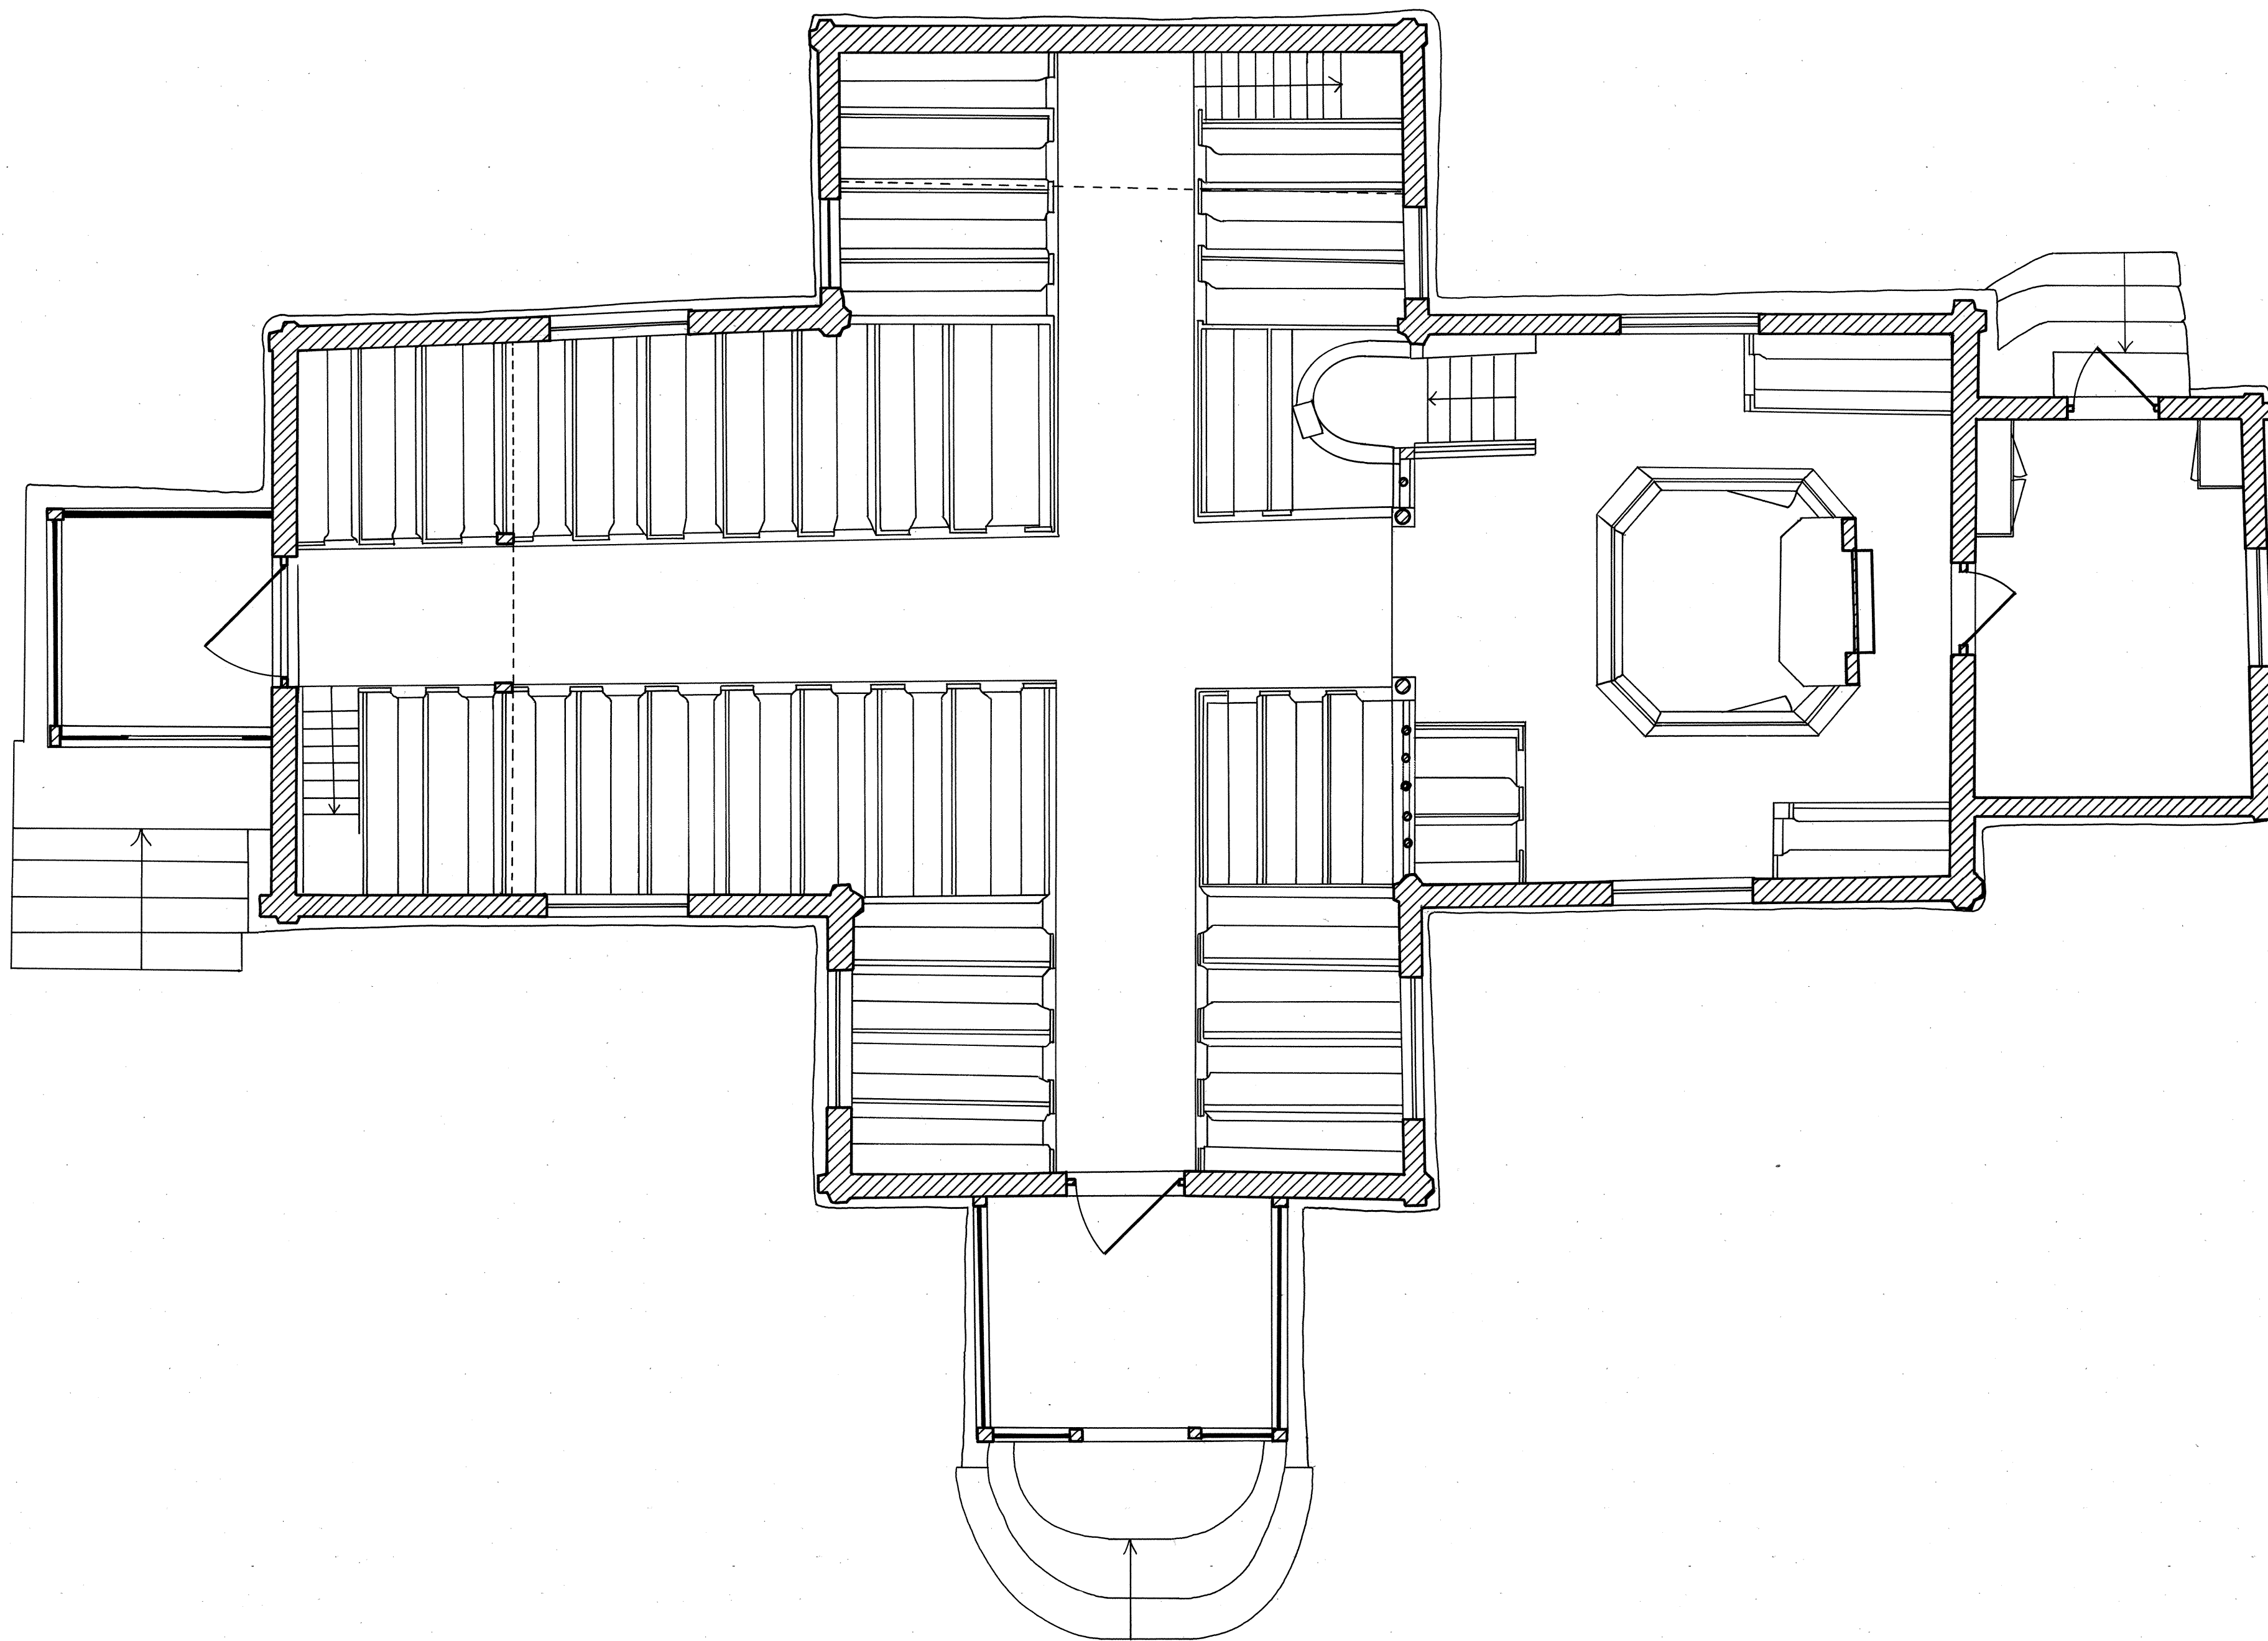

0

X

5X

10X

12X

15X

20X

25X

A 126 KVIKNE KIRKE

PLAN MÅL 1:50

OPPMÅLT 1977, OPPTRUKKET 1981 AV J. JENSENIUS