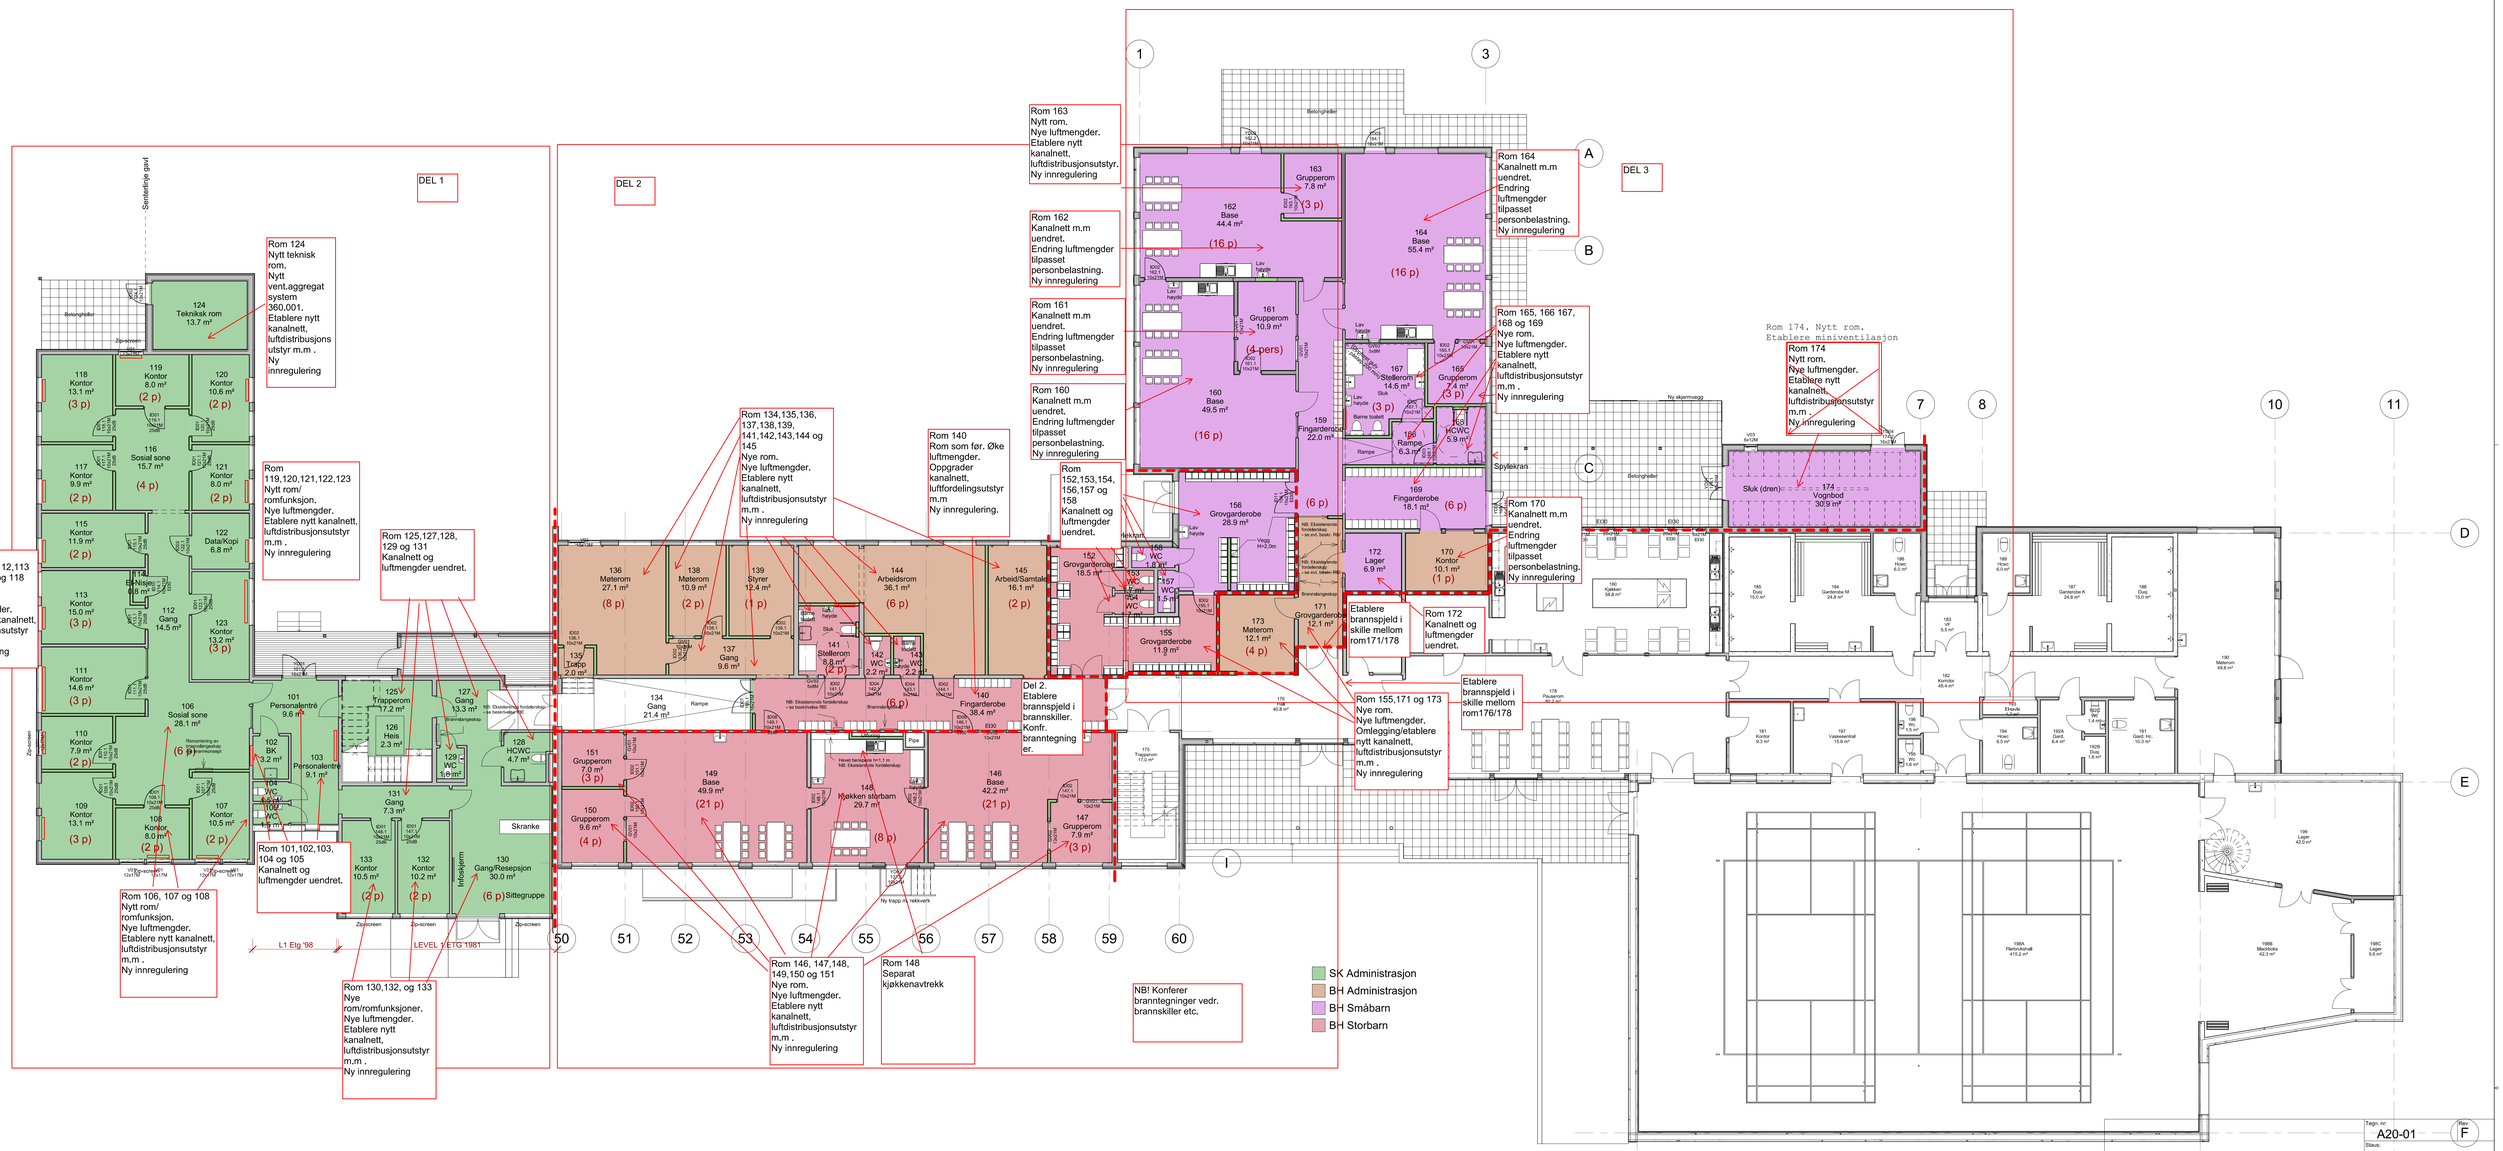

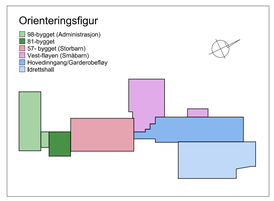

Tegn. nr: A20-01 Rev: F
Status: Anbudsgrunnlag

Revisjon:	Rettig:	Dato:	Sign:	Klr:

ARCON
ARCON PROSJEKT AS
ARKITEKTER OG RÅDGIVENDE INGENIØRER
NARVISÖS 1 VERDAL | TRONDHEIM
Telefon: 74 89 58 00
Epost: arcon@arcon.no
Web: www.arcon.no

Sømna Kommune
Berg Skole
Plan 1. Etasje

Tegn: EM
Kontr: EM
Godkj: - -
Dato: Uke 21

FORELØPIG 22.05.2026 15:10:44

Prosjektnr: 4336-102
Tegn.nr: A20-01
Rev:
Format: A0
Målestokk: 1:1000, 1:100
22.05.2026 15:10:44

TEGNINGEN TILHØRER ARCON. PROSJEKT AS OG MÅ IKKE BENYTTES UTEN TILATELSE