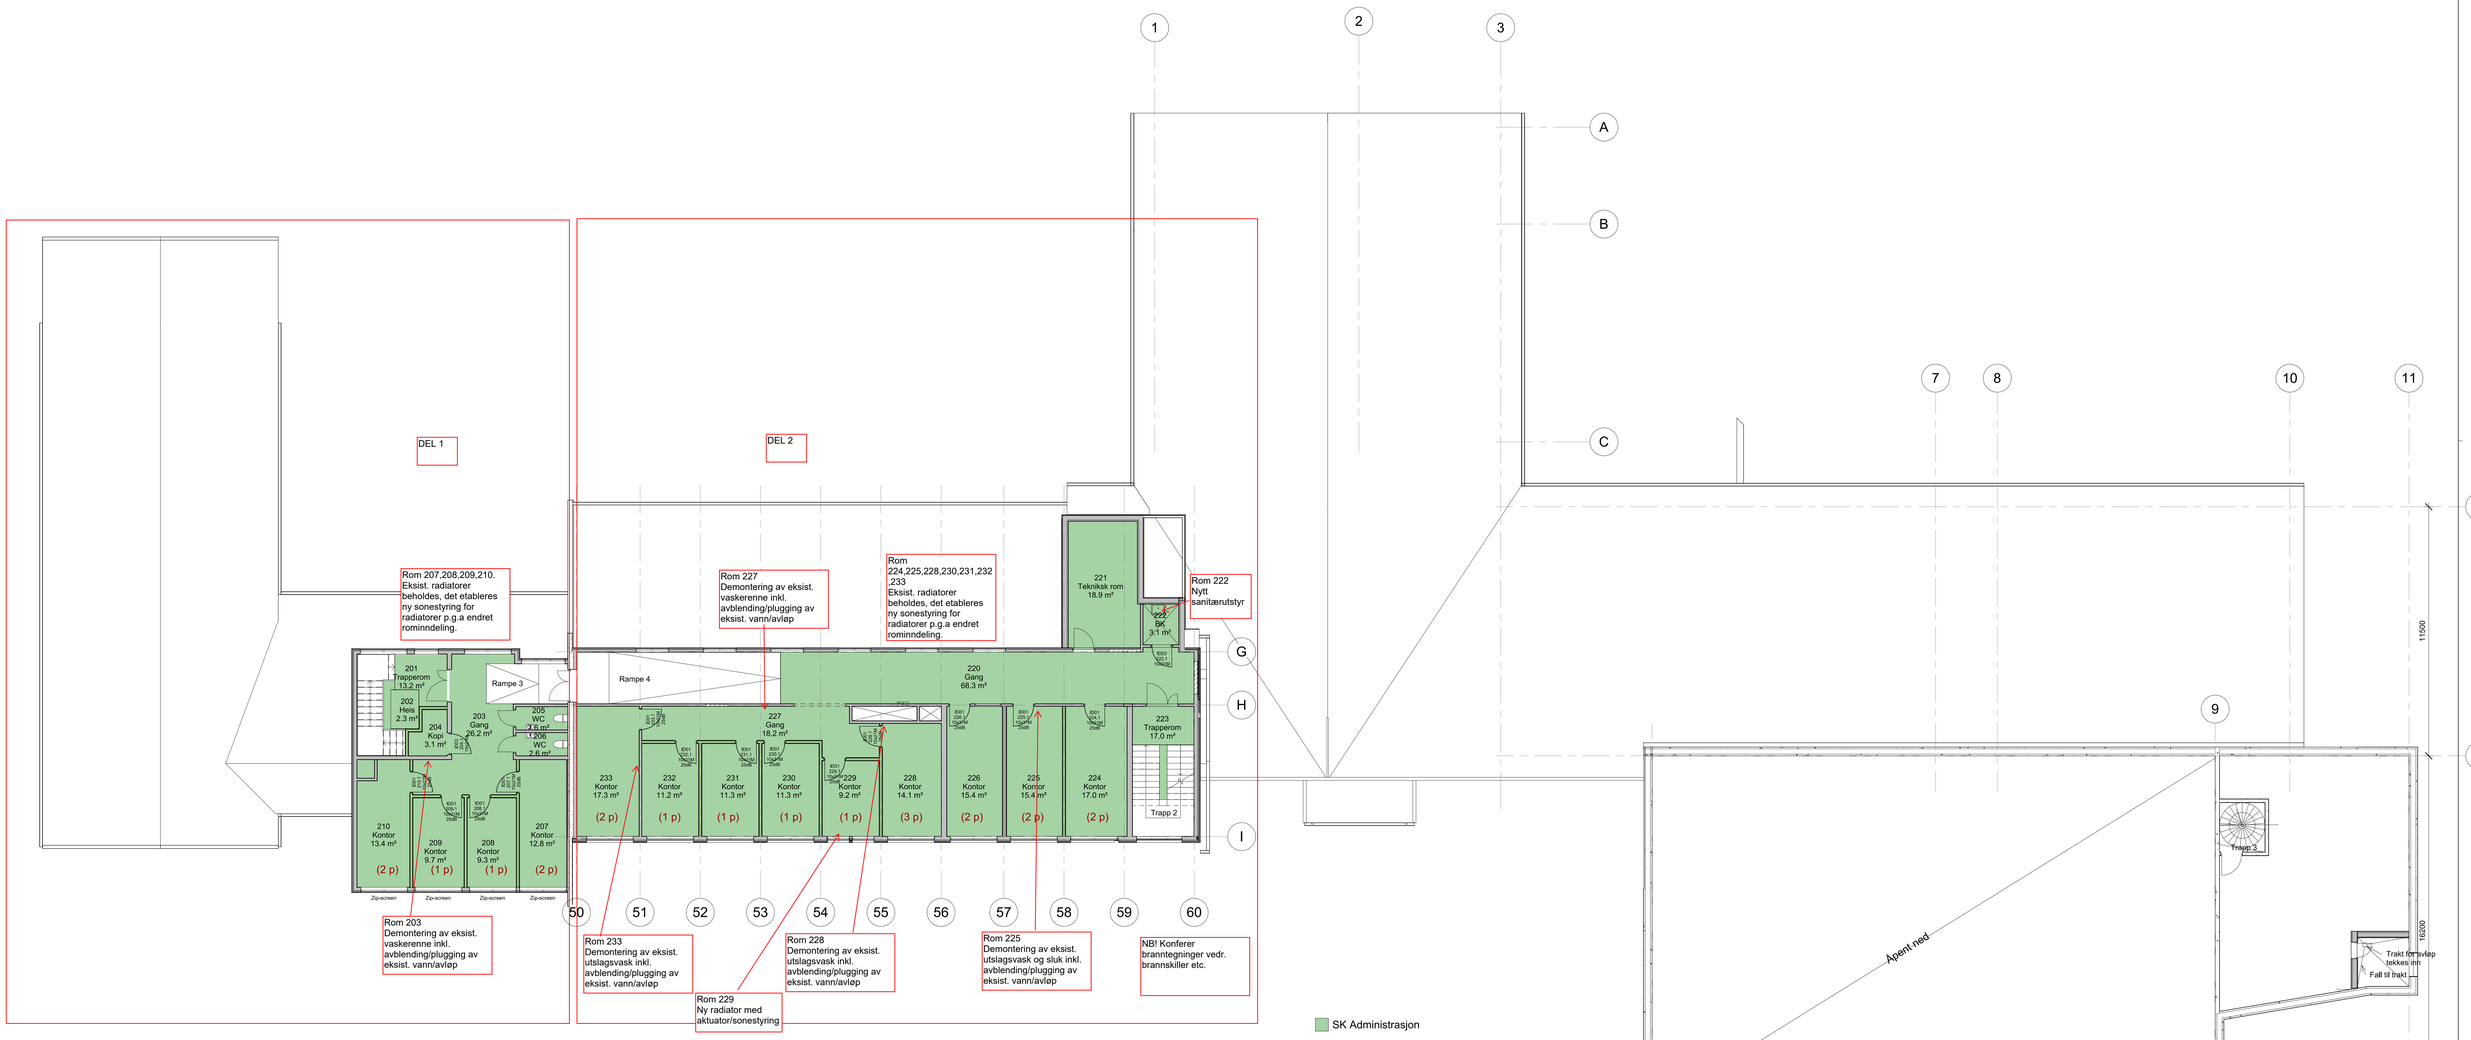

Tegn. nr: A20-02
Rev:
Status: Anbudsgrunnlag

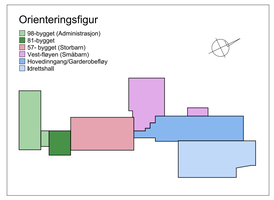

Revisjon:	Retting:	Dato:	Sign:	Kfr:

ARCON

ARCON PROSJEKT AS

ARKITEKTER OG RÅDGIVENDE INGENIØRER
NAMSOS I VERDAL I TRONDHEIM
Telefon: 74 21 65 65
Epost: arcon@arcon.no
Web: www.arcon.no

Sømna Kommune
Berg Skole
Plan 2. Etasje

Tegnet: EM
Kontr: BMI
Godkj: ..
Dato: Uke 21

FORELØPIG 22.05.2026 15:10:46

Prosjektnr: 4336-102
Tegn.nr: A20-02
Rev:
Format: A0
Målestokk: 1:1000, 1:100

22.05.2026 15:10:46

TEGNINGEN TILHØRER ARCON PROSJEKT AS OG MÅ IKKE BENYTTES UTEN TILATELSE