

Medialab


=320.01

Varmesentral Medialab

Dimensjonerende effekt: XXX kW

Ombygging

- Linje- og fargeforklaring
- Eksisterende varmerør - Tur
 - Eksisterende varmerør - Retur
 - Foreslåtte nye rørforinger
 - Rives

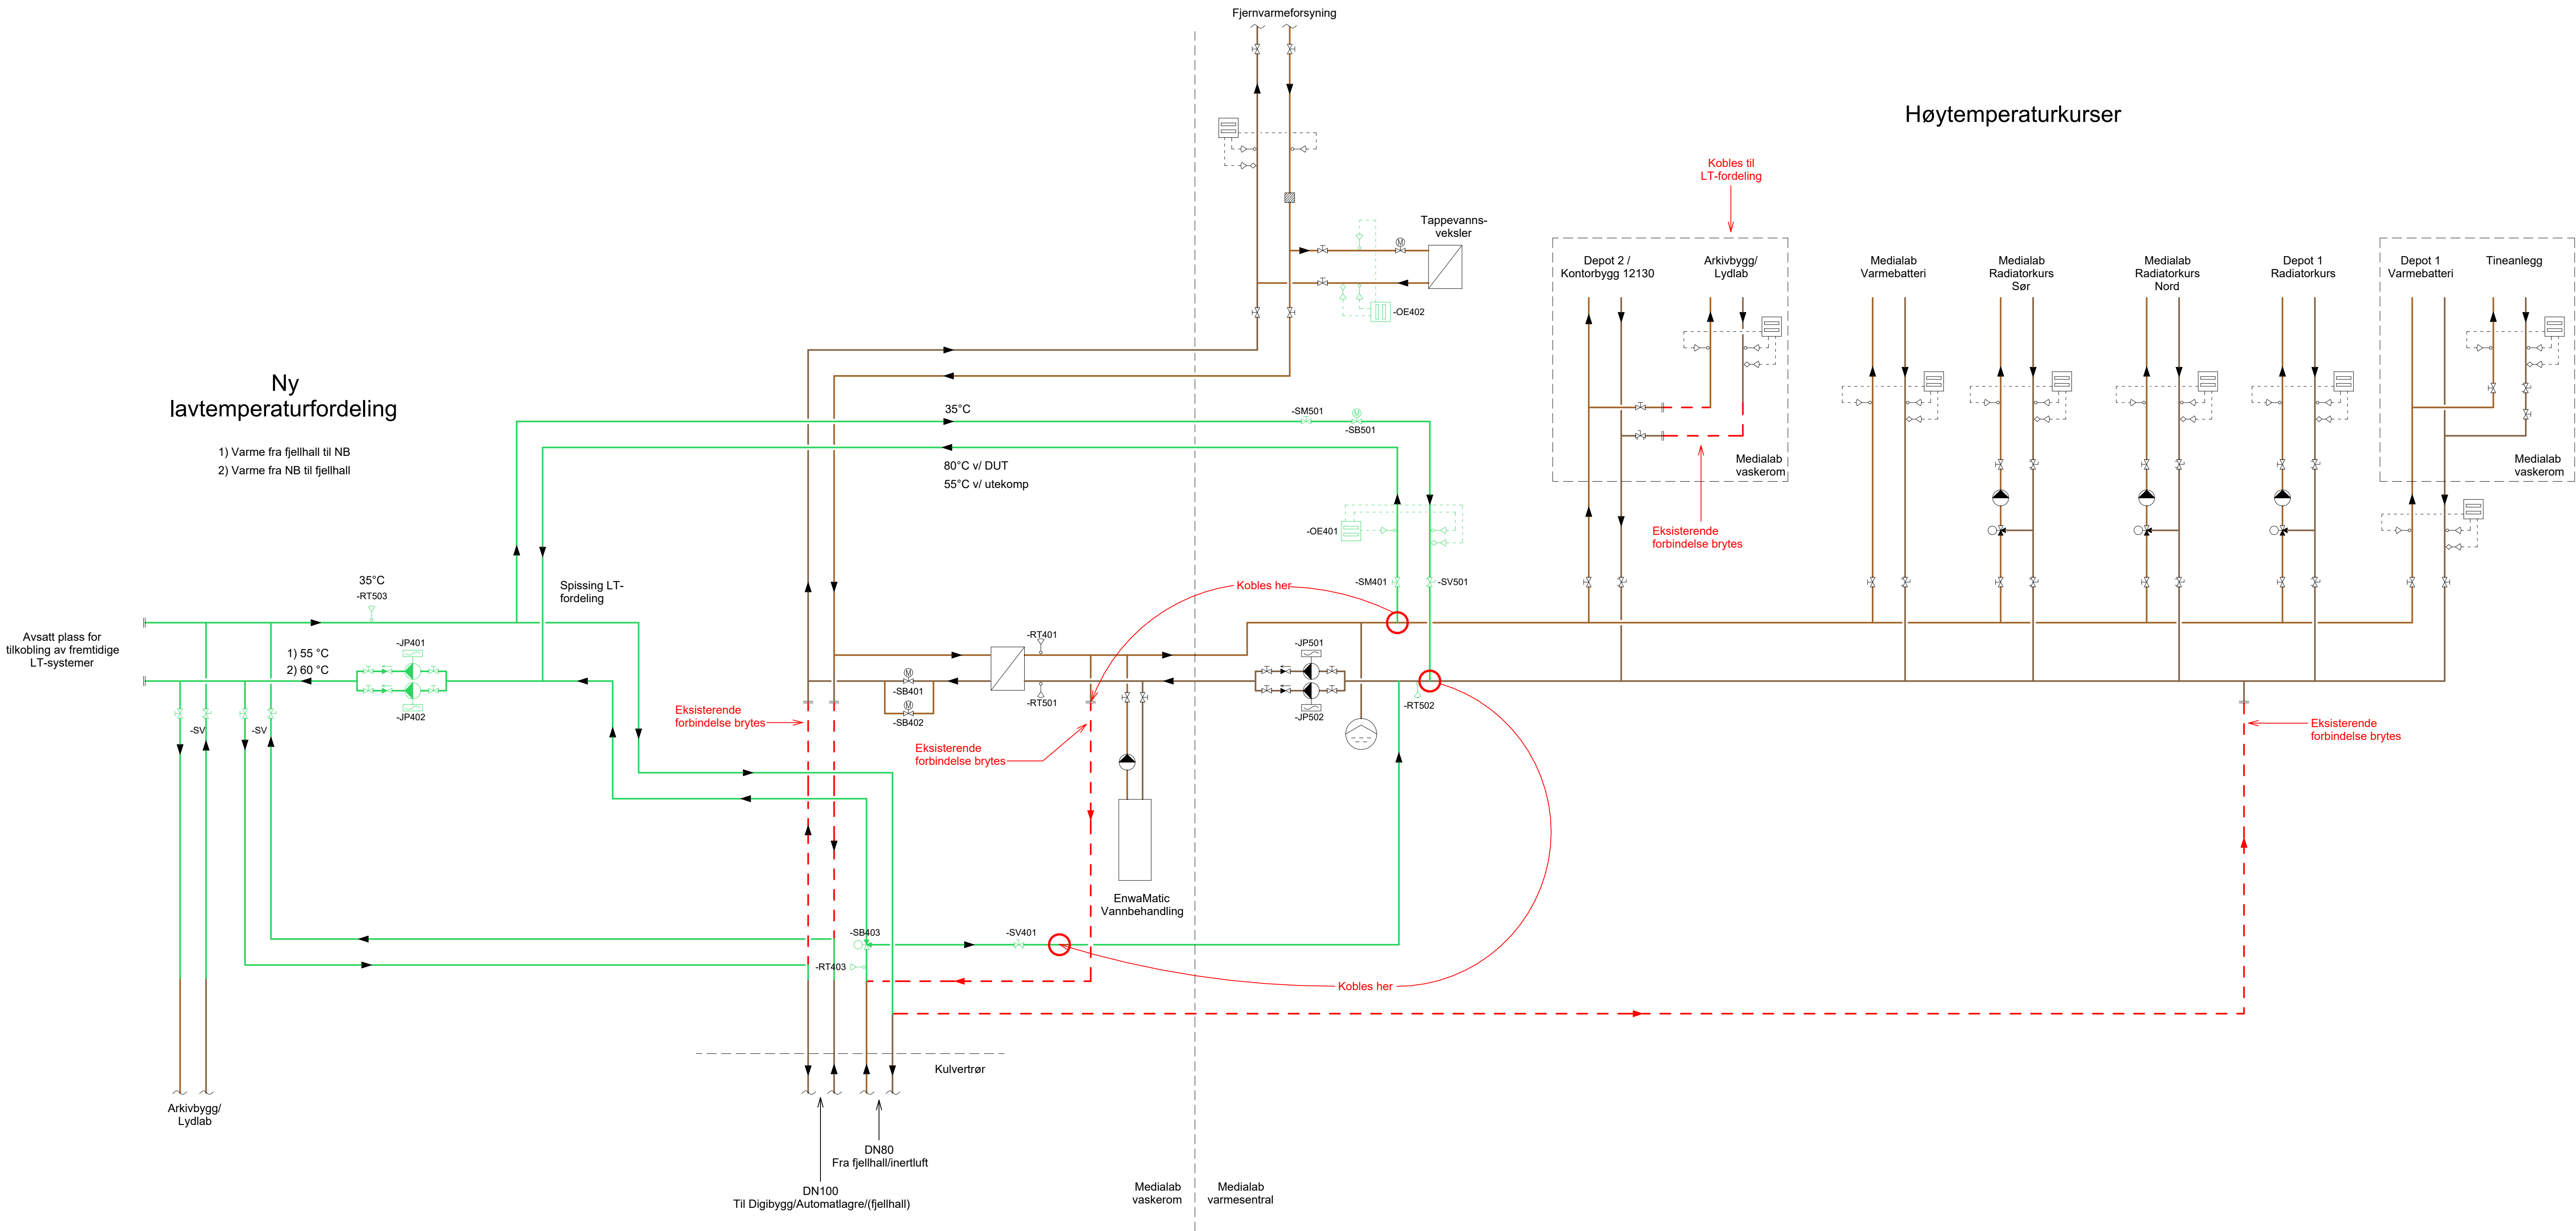

Rev	Dato	Tilbakemelding	Rev	IB
01	2025-02-05			

SB Tegnenummer: 00796 101926 xx V 320 70 001 01

Prosjekteringsgruppen:

- ARK: NORCONSULT AS
- RB: NORCONSULT AS
- RE: NORCONSULT AS
- RV: NORCONSULT AS

Lokaliseringsskisse:

Fase:

STATSBYGG

PROSJEKTNR. SB-1180801

Titel:

Nasjonalbiblioteket Mo

Digitaliseringsbygg/Kulvert

Systemskjema 320.001

Ombygging lavtemperatur

SB Tegnenummer: 00796 101926 xx V 320 70 001 01

Prosjekt: SB-1180801


