

[illegible]

1	2	3	4	5	6	7	8
---	---	---	---	---	---	---	---



D

N.bl. Side 2

	1	2	3	4	5	6	7	8
kort nr.2								
750-430 Digital inn								
<div><div>1 <input type="radio"/></div><div>2 <input type="radio"/></div><div>3 <input type="radio"/></div><div>4 <input type="radio"/></div><div>5 <input type="radio"/></div><div>6 <input type="radio"/></div><div>7 <input type="radio"/></div><div>8 <input type="radio"/></div></div>								
<div><div>1</div><div>2</div><div>3</div><div>4</div><div>5</div><div>6</div><div>7</div><div>8</div></div>								
<div><div>1</div><div>2</div><div>3</div><div>4</div><div>5</div><div>6</div><div>7</div><div>8</div></div>								
<div><div>Dato</div><div>08.08.2016</div><div>molde kulturskole del 2</div><div>Digital inn</div><div>enoco</div><div>Prosjekt nr. 563.013-OU001</div><div>Utg.</div><div>rev2</div><div>Utg.</div><div>Utg. Ending</div><div>1</div><div>2</div><div>3</div><div>4</div><div>5</div><div>6</div><div>7</div><div>8</div></div>								

A

750-1500
kort nr.3

24VDC

0 VOLT

1 2 3 4 5 6 7 8

9 10 11 12 13 14 15 16

B

1 2 3 4 5 6 7 8 9 10 11 12 13 14 15 16

C

Fra egen 24V tråo
24VDC

0 volt

563.013.1-1-8

563.013.2.8-16

Digital Ut

enoco

Prosjekt nr.
563.013-OU001


Malesøkk
1:1 A3

Tegn.nr.
3

Utg.
rev2
Blad Side 3
N.bl. Side 4

XF108-K101 lys l. og ledet mellom lys og fellesemaal
XF109-K102 lys fellesemaal Rød stue
XF116-K103 utelys

XF108-K101
XF109-K102
XF116-K103

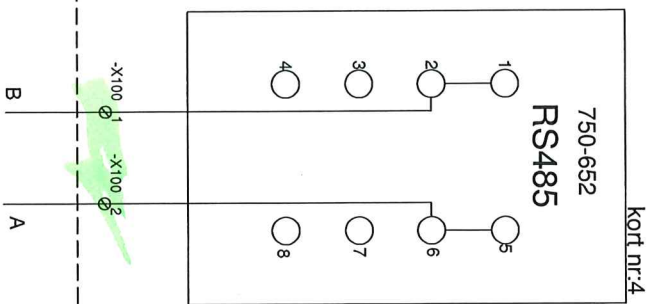



Kommunikasjon til varmpumper over modbus RS485, tilkobles her


Dernæ er aktiv - verbiar temp hus/rektur vann og kald
side tatt inn over modbus VP
Manglet trykke, og se står det en energimåler her. Sikkert VHSO-A45-00
Temp-akumulatør?
Måler - skive
Cortier
2 stk sidepumper (Magne3) vann side av akkumulatortank - kan styres

	1	2	3	4	5	6	7	8	
A									A
B									B
C									C
D									D

Utg.	Endring	1	2	3	4	5	6	7	8
</									

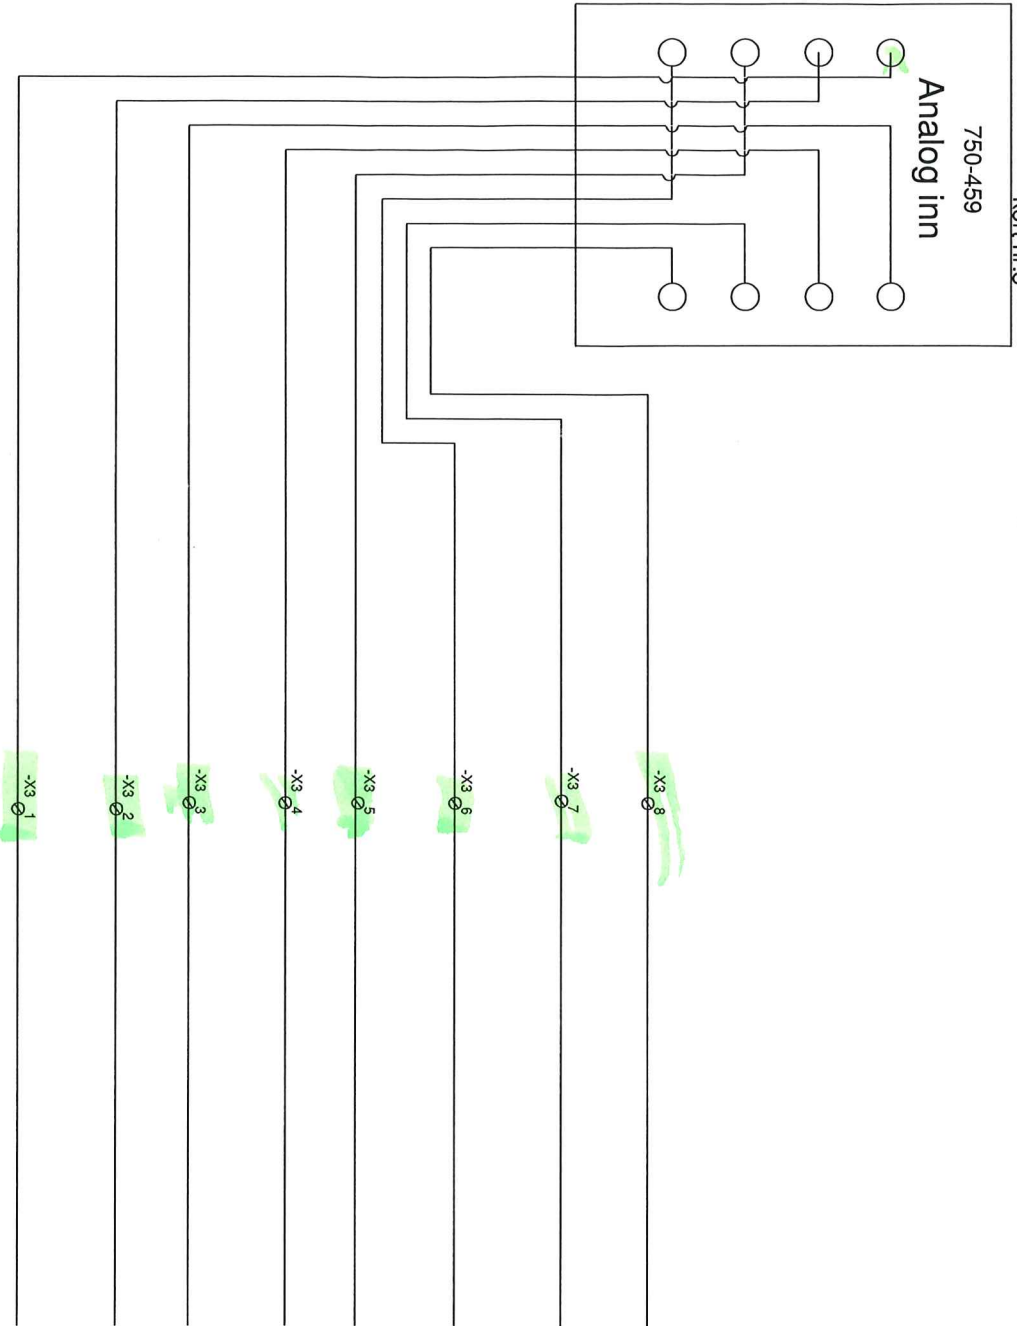	1	2	3	4	5	6	7	8	
A	<div>750-459</div> <div>Analog inn</div>  <div>X3 1 X3 2 X3 3 X3 4 X3 5 X3 6 X3 7 X3 8</div>								A	
B									B	
C									C	
D	<div>24V</div> <div>0 volt</div>								D	
<table><tr><td colspan="2"></td><td colspan="2">Dato</td><td colspan="2">08.08.2016</td><td colspan="2">modle kulturskole del 2</td><td colspan="2">Analog inn</td><td colspan="2">enoco</td><td colspan="2">Prosjekt nr. 563.013-OU001</td><td colspan="2">Utg.</td></tr><tr><td colspan="2"></td><td colspan="2">Utdart</td><td colspan="2">AH</td><td colspan="2"></td><td colspan="2"></td><td colspan="2"></td><td colspan="2">Målestokk 1:1 A3</td><td colspan="2">Tegn.nr. 5</td><td colspan="2">rev2</td></tr><tr><td colspan="2"></td><td colspan="2">Godkj.</td><td colspan="2">URA</td><td colspan="2"></td><td colspan="2"></td><td colspan="2"></td><td colspan="2"></td><td colspan="2"></td><td colspan="2">Blad Side 5</td></tr><tr><td colspan="2">Utg. Endring</td><td colspan="2">Dato</td><td colspan="2">Signatur</td><td colspan="2">Norm</td><td colspan="2">NEK400</td><td colspan="2">Oppr. tegn.</td><td colspan="2">Erst. for</td><td colspan="2">Erst. av</td><td colspan="2">N.bl. Side 6</td></tr><tr><td colspan="2">1</td><td colspan="2">2</td><td colspan="2">3</td><td colspan="2">4</td><td colspan="2">5</td><td colspan="2">6</td><td colspan="2">7</td><td colspan="2">8</td><td colspan="2"></td></tr>

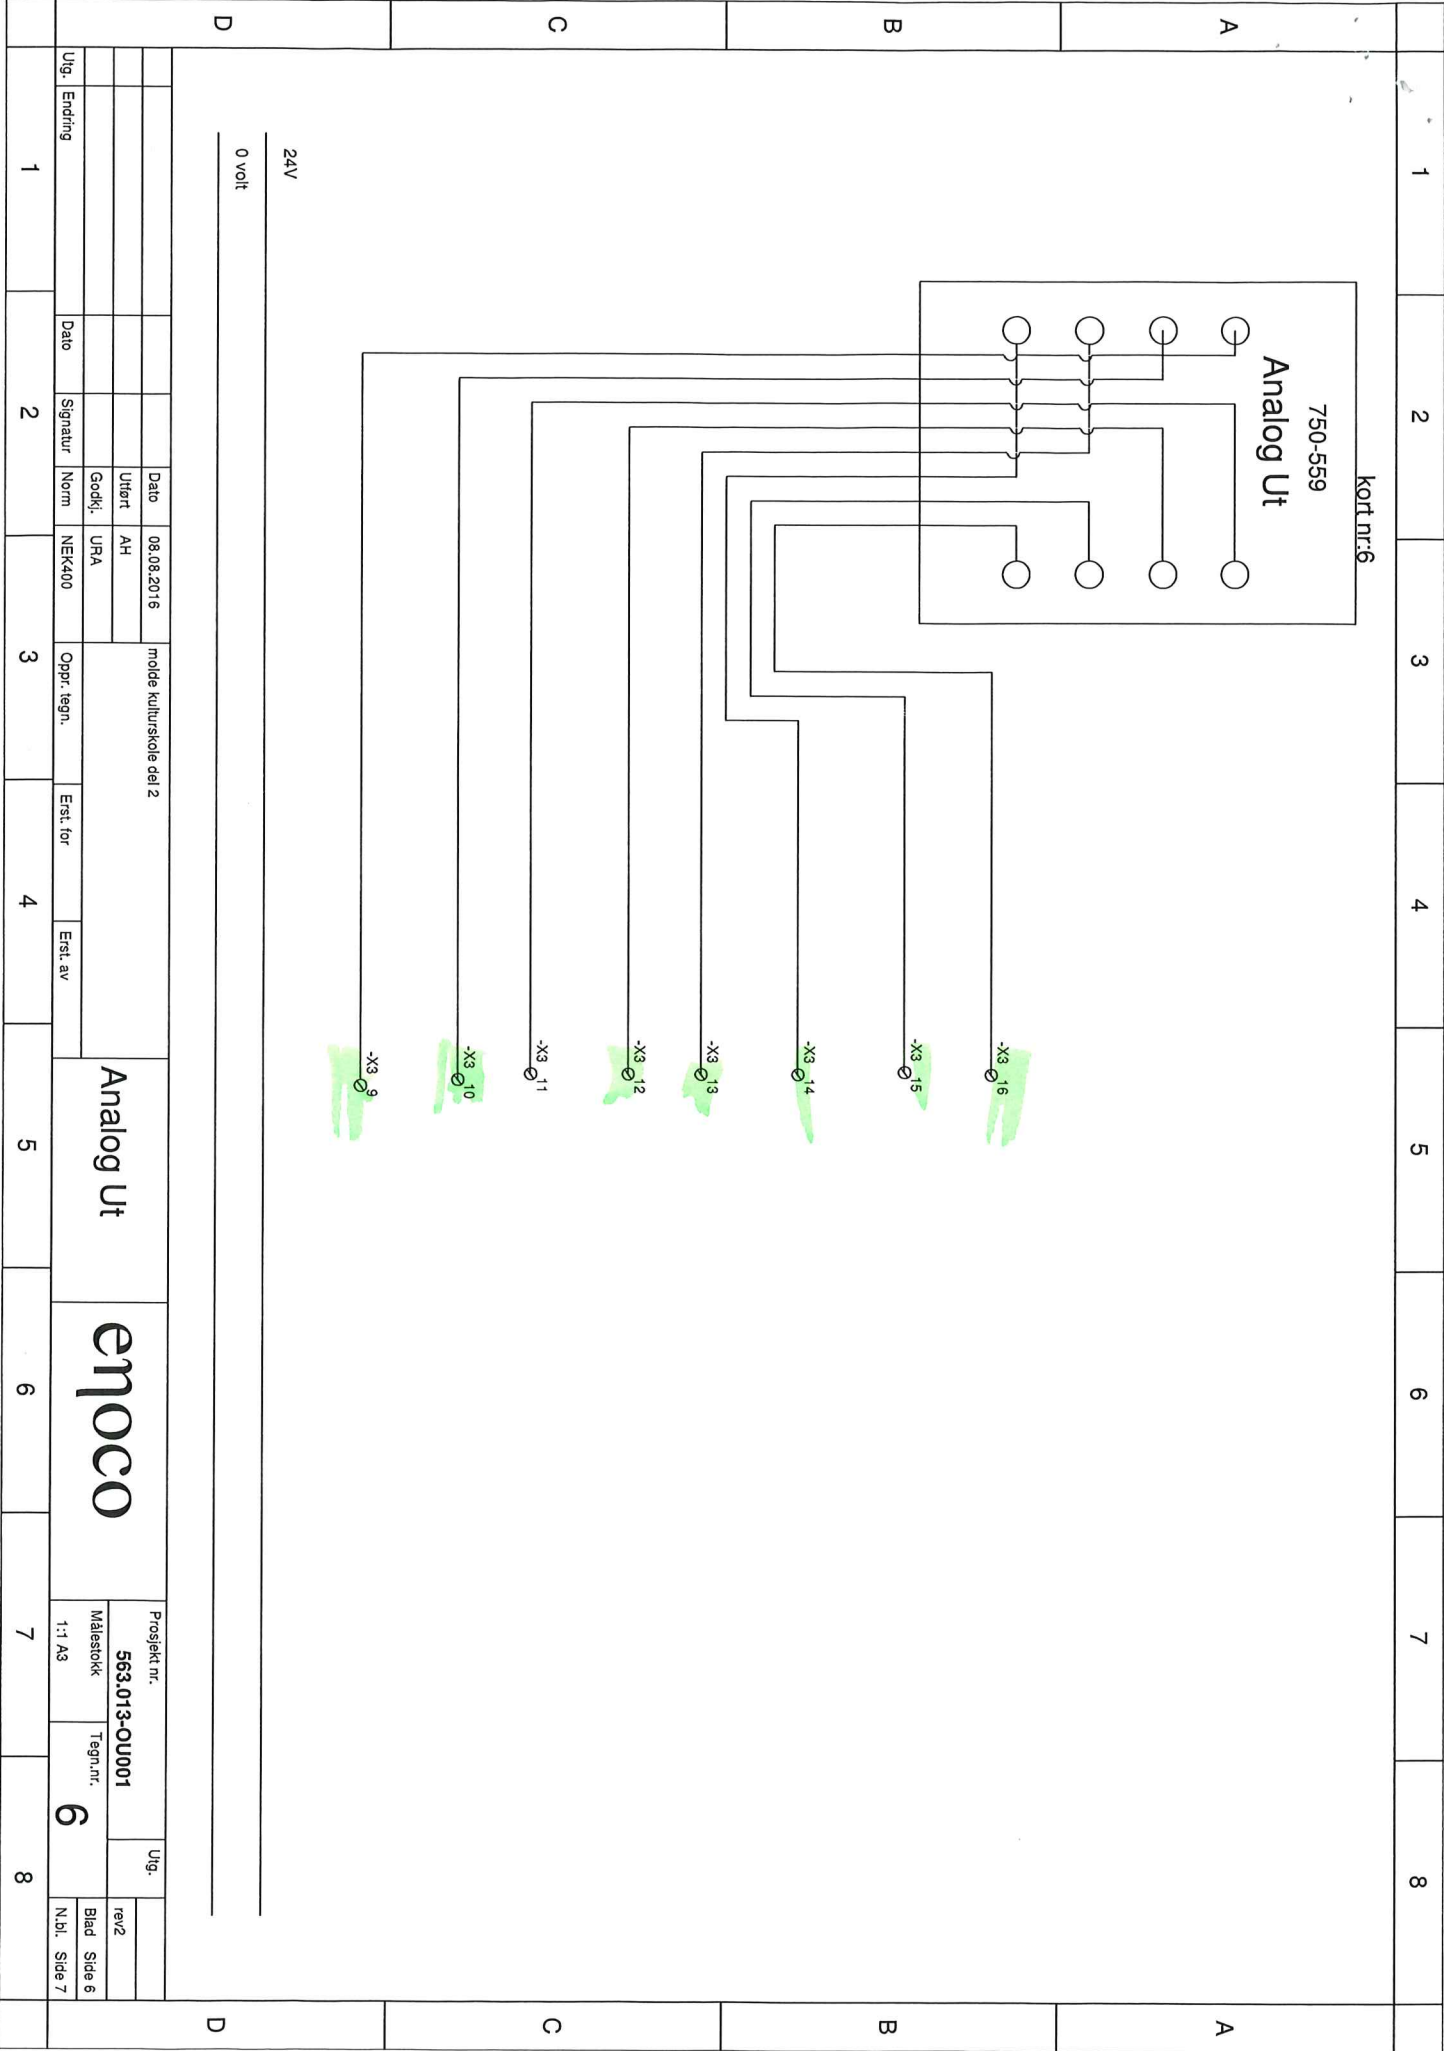

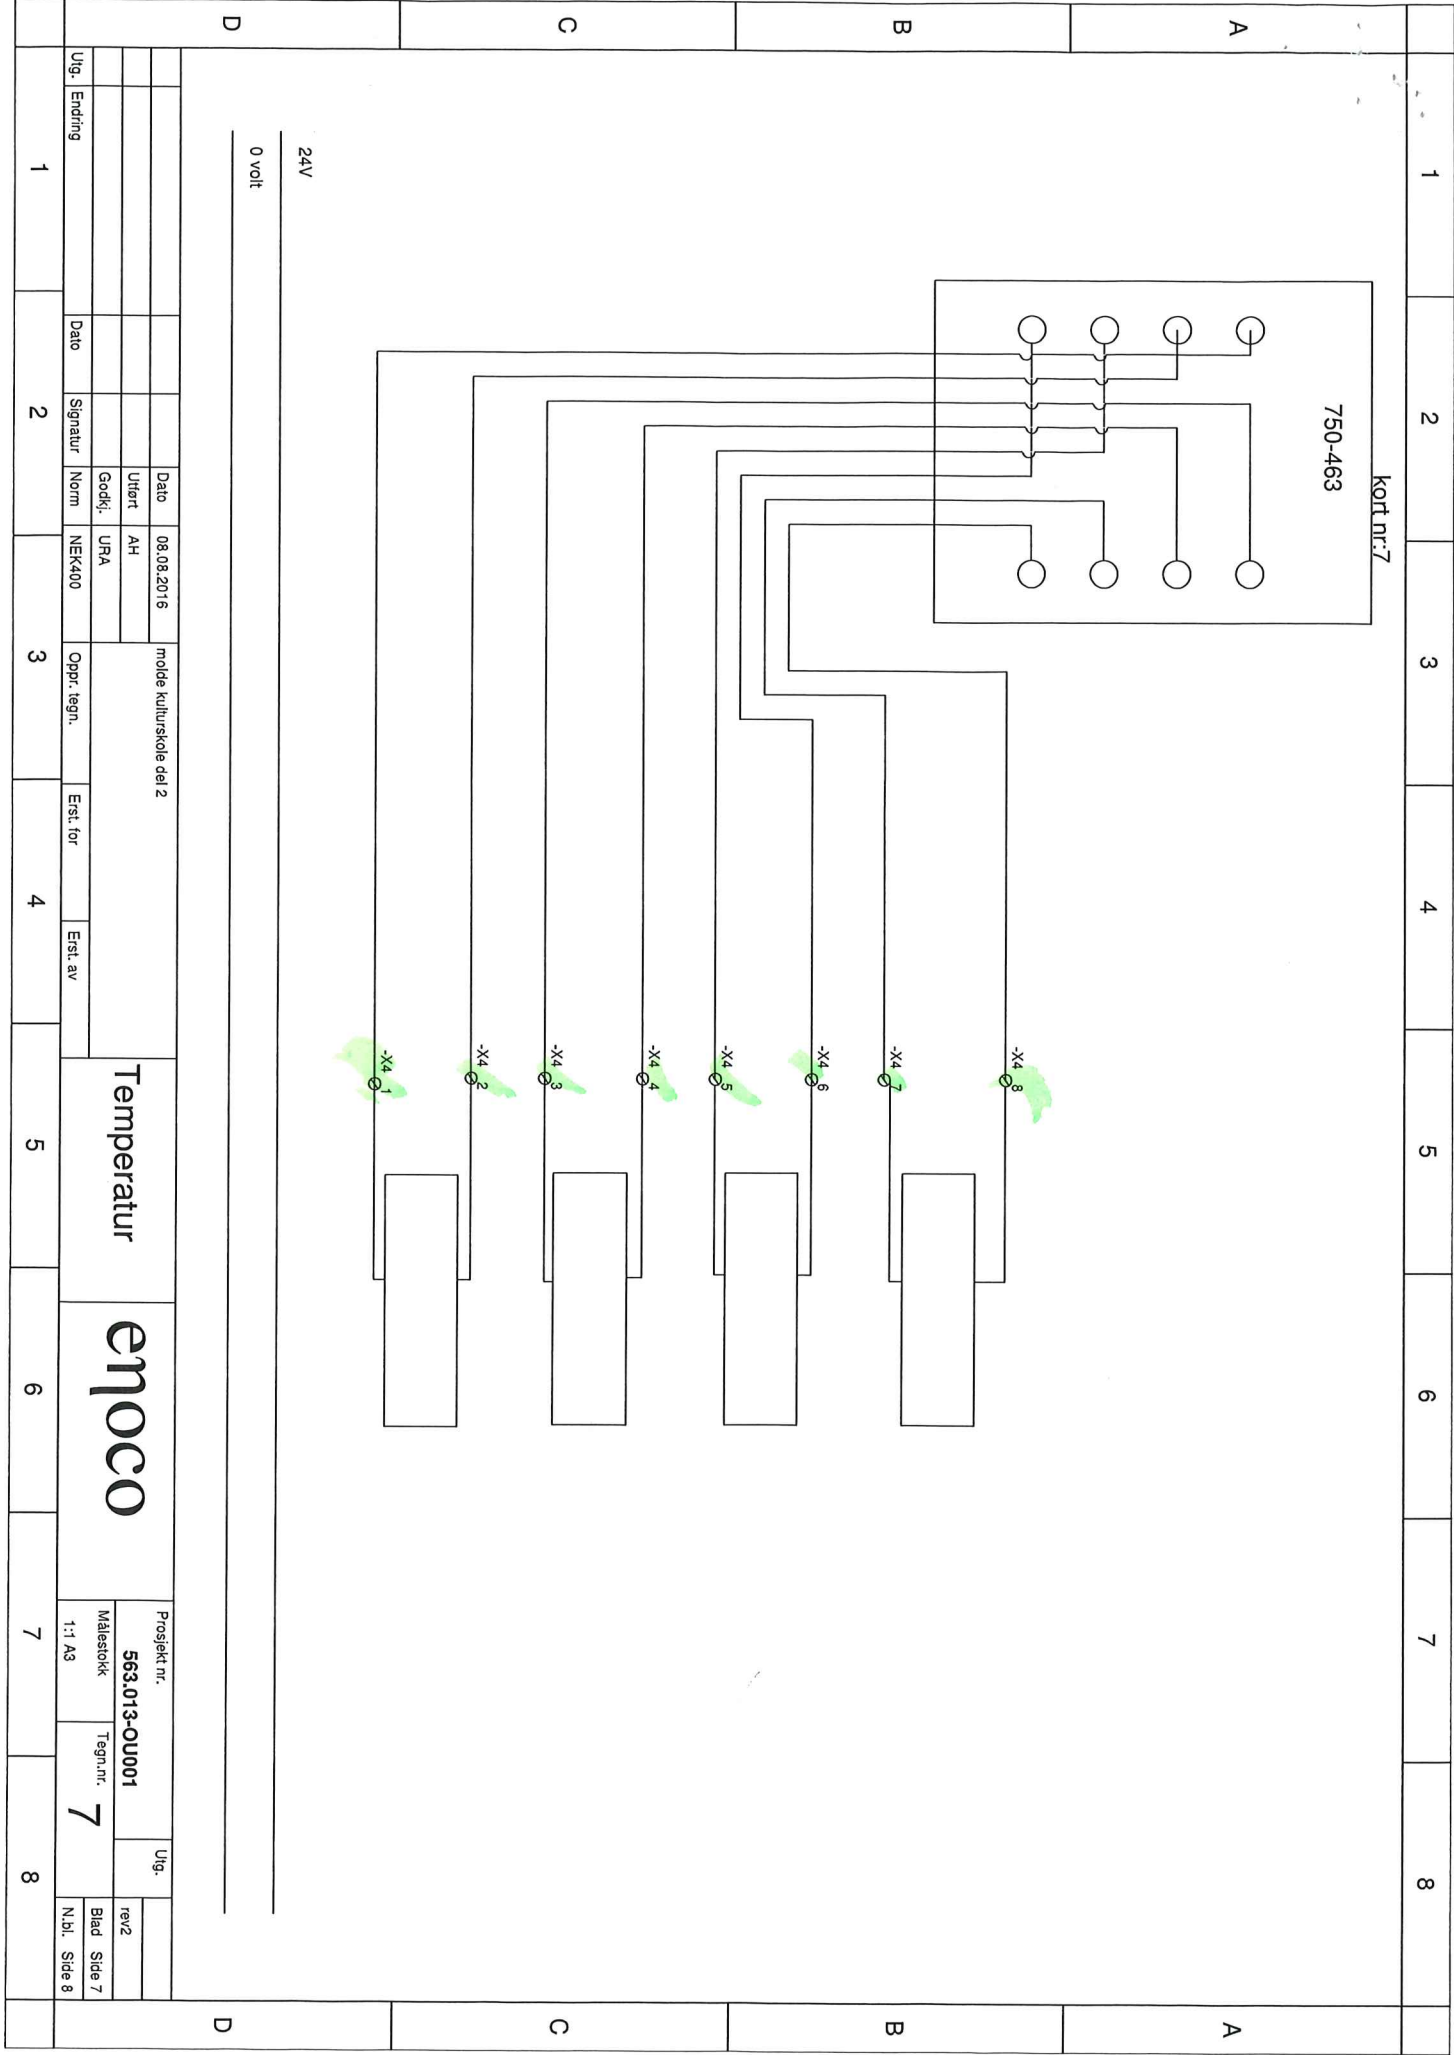

[illegible]