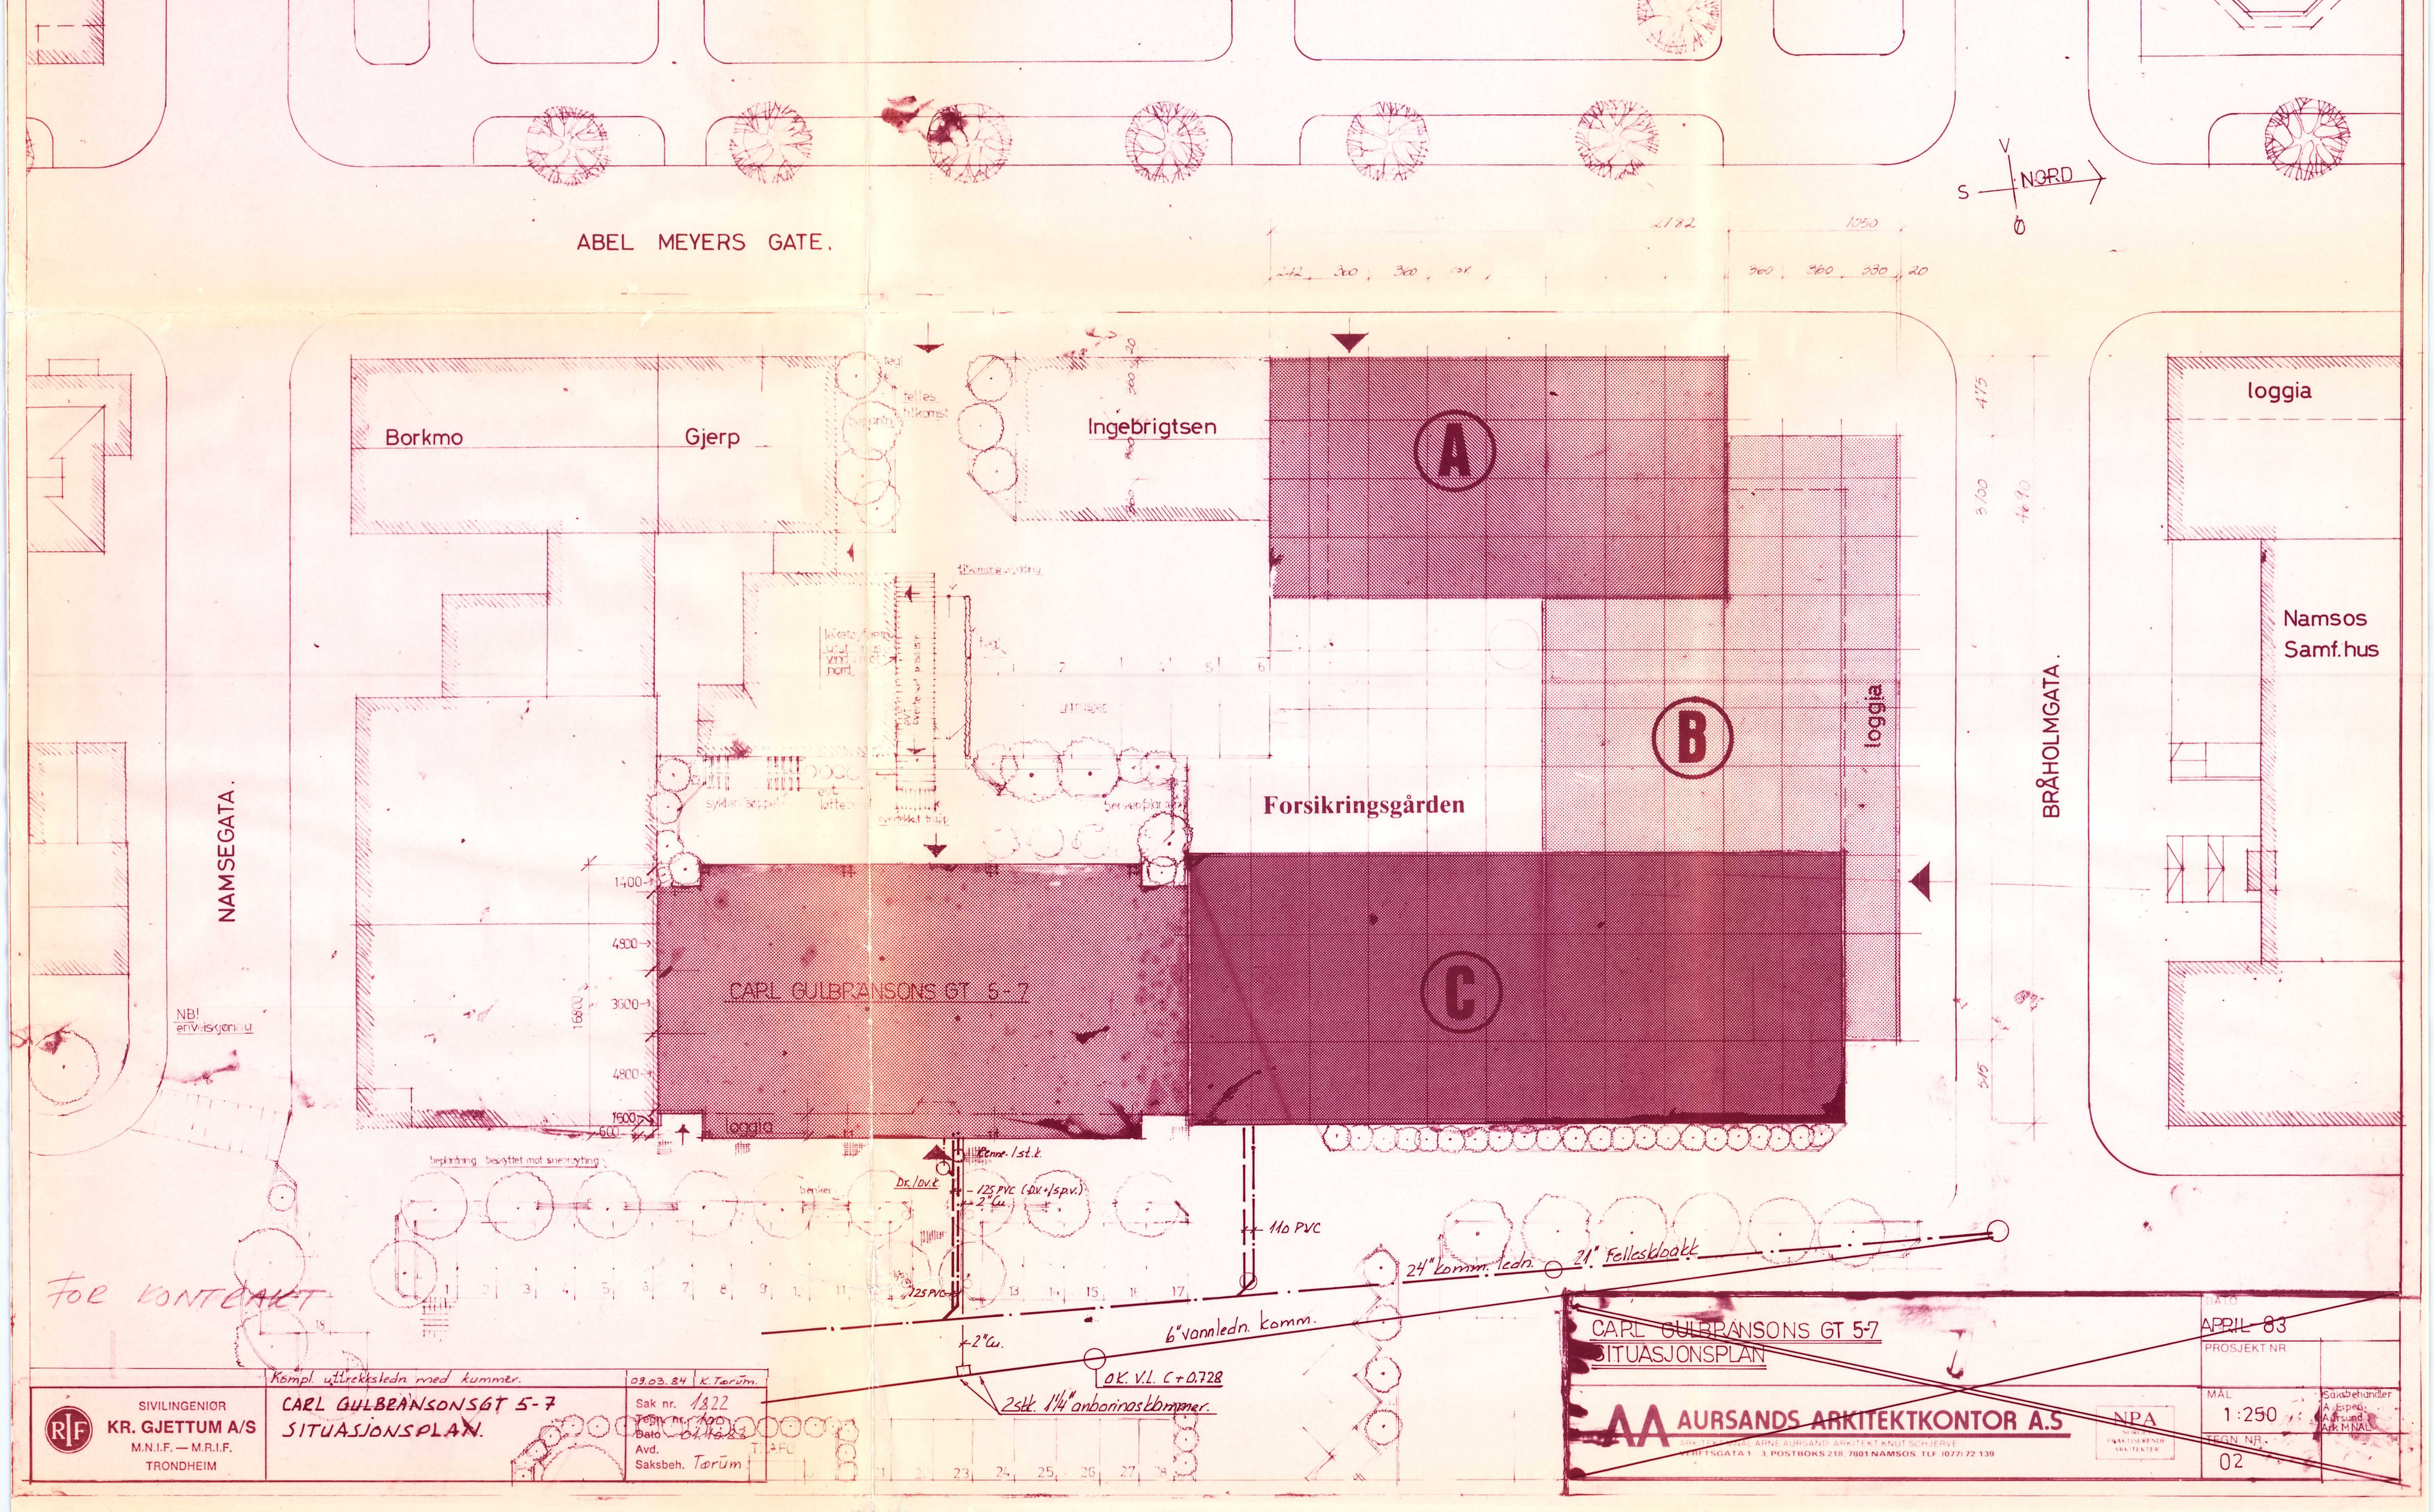

SIVILINGENIØR KR. GJETTUM A/S M.N.I.F. — M.R.I.F. TRONDHEIM	Kompl. uttrekksledn. med kummer. CARL GULBRANSONSGT 5-7 SITUASJONSPLAN.	09.03.84 K. Tørum. Sak nr. 1822 Tegn. nr. 100 Dato 01.10.83 Avd. Saksbeh. Tørum	

CARL GULBRANSONS GT 5-7
SITUASJONSPLAN

AURSANDS ARKITEKTKONTOR A.S
ARKITEKT MNAL ARNE AURSAND ARKITEKT KNUT SCHJERVE
VERFTSGATA 1 - 3, POSTBOKS 218, 7801 NAMSOS, TLF. (077) 72 139

NPA NORSK PRAKTISERENDE ARKITEKTER

DATO APRIL 83
PROSJEKT NR.
MÅL 1:250
TEGN. NR. 02
Saksbehandler A. Espen Aursand Ark. MNAL