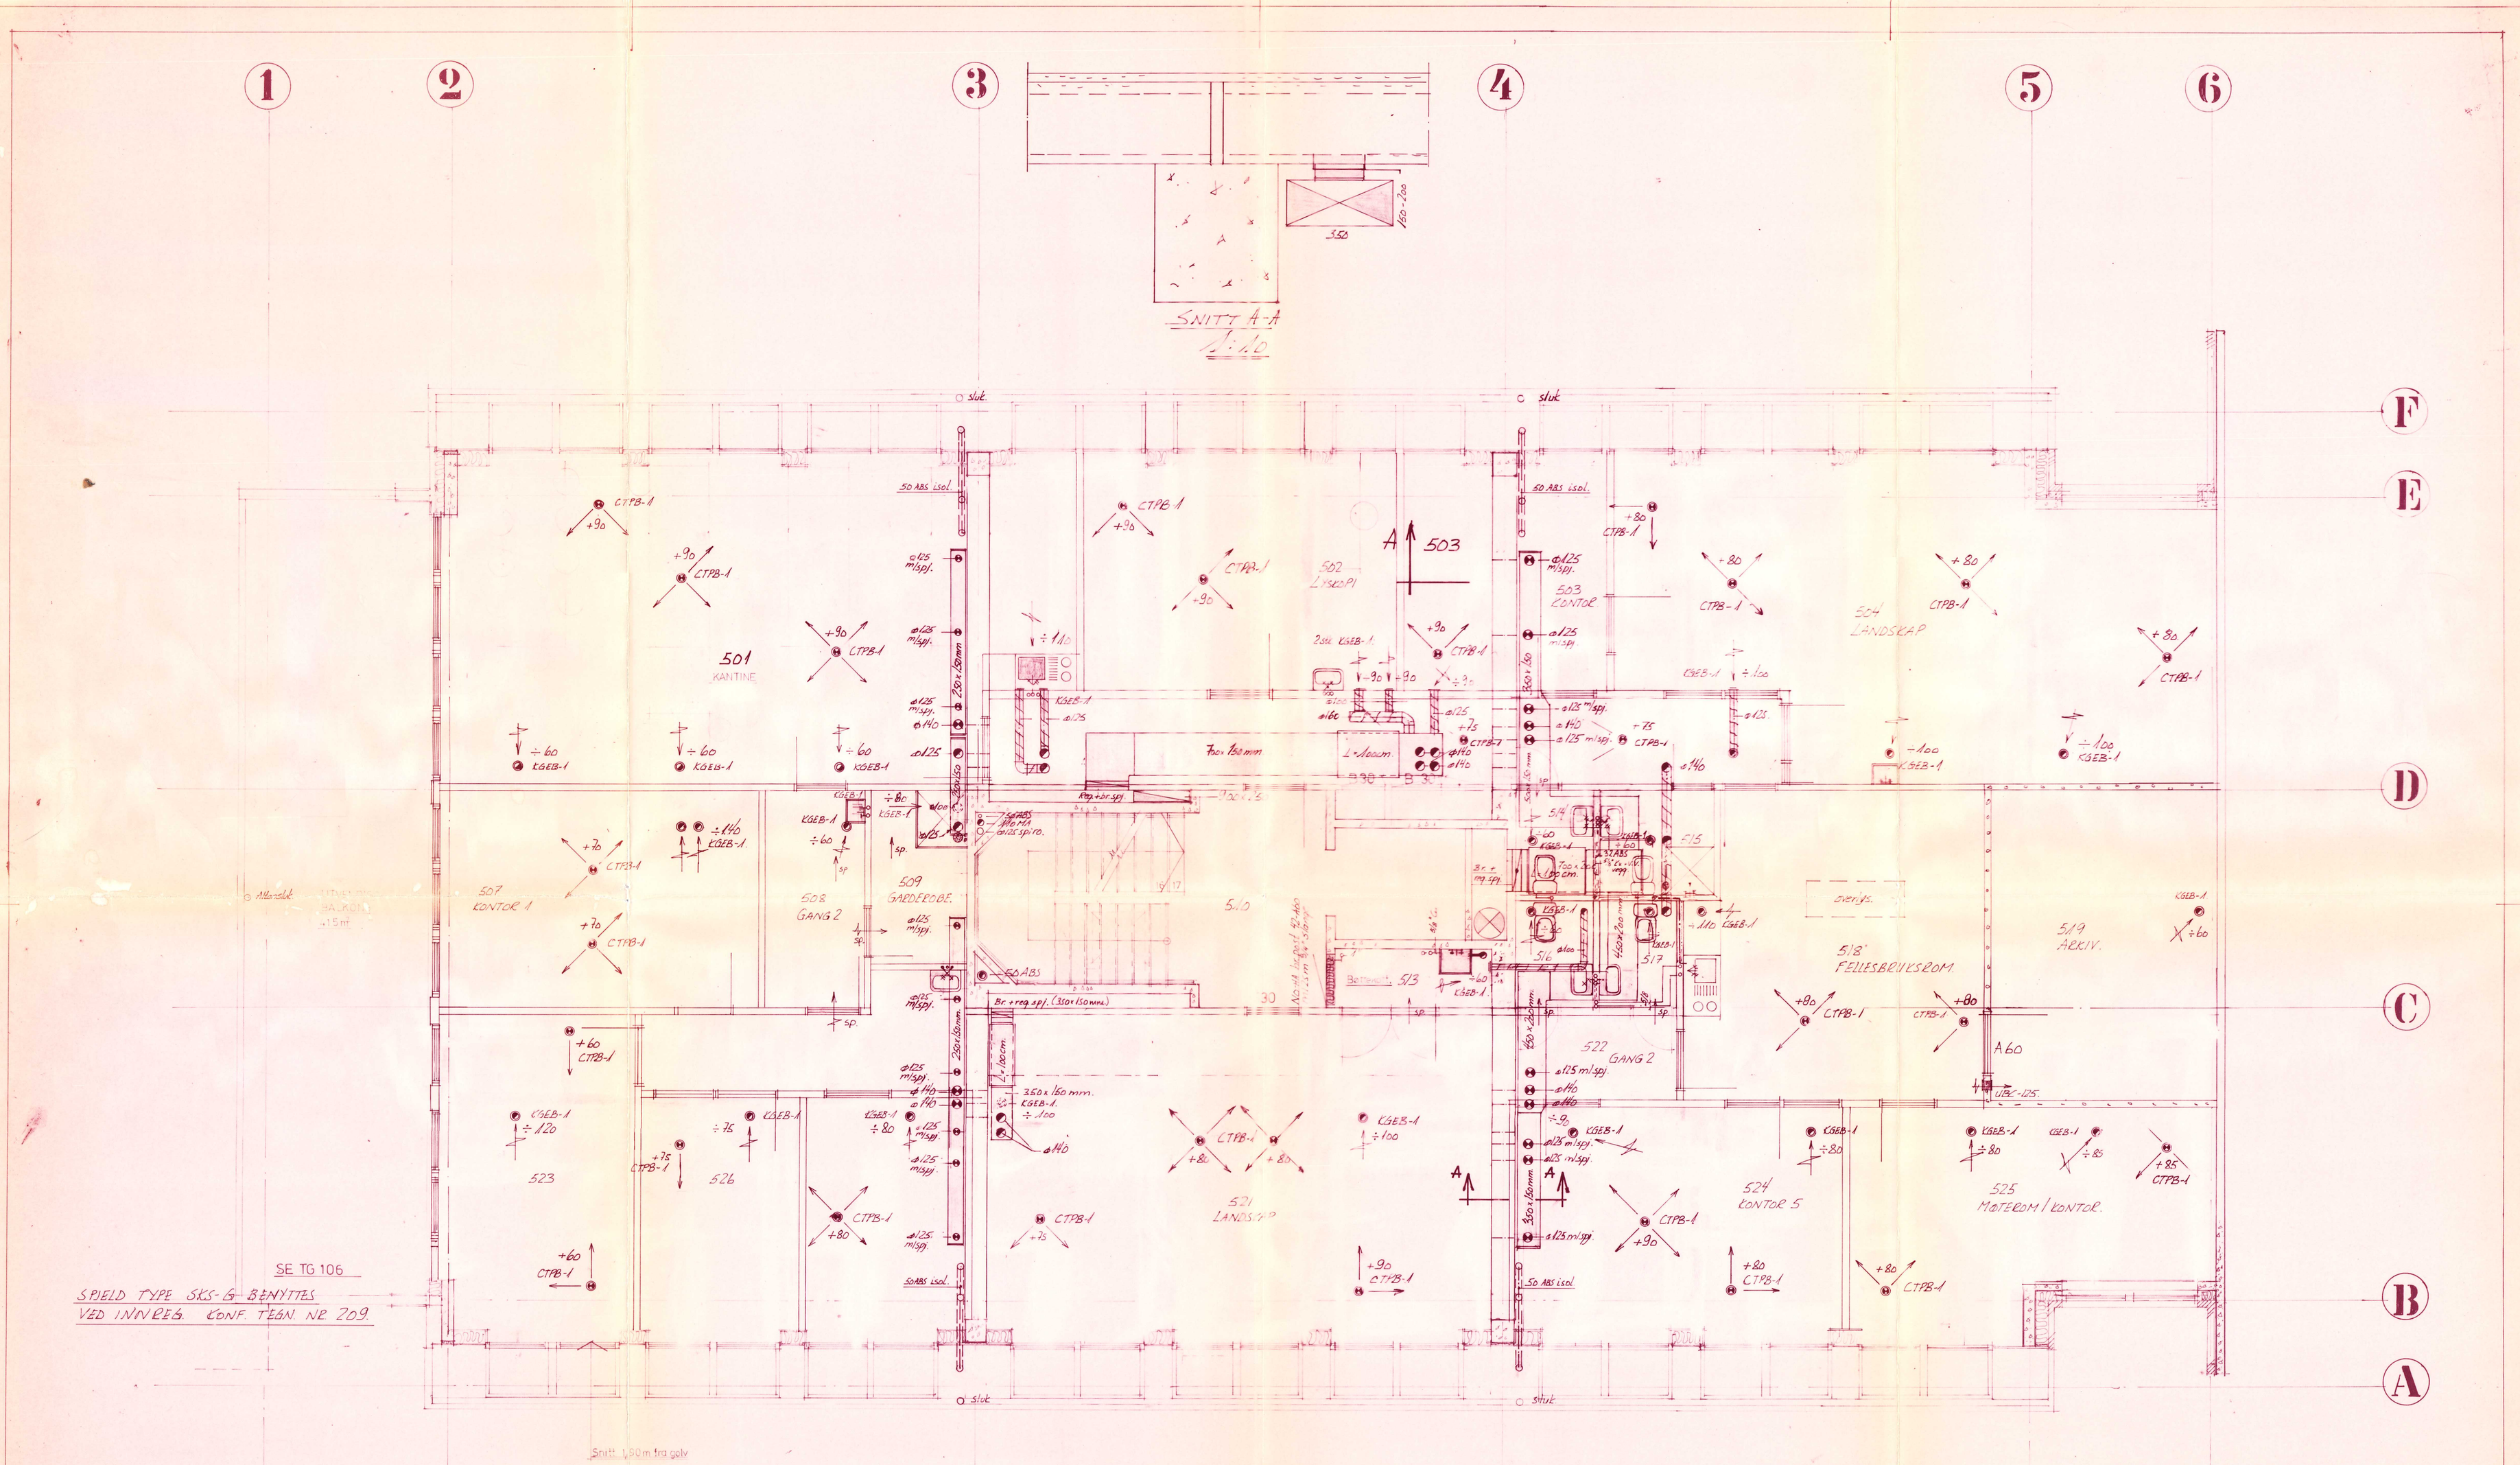

REV.	ANT.	REV. GJELDER	DATO	SIGN.
D		Nye "collektontor". Endringer luftmengder innkl. lautr.	23.10.84	K. Tørum.
C.		Bygningsmessige endringer, dusjkab. 515, endr. vent.	19.10.83	K. Tørum.
B		Diverse	01.06.84	K. Tørum.
A		Div. endringer på kanaler, ventiler, snitt. m.m.	10.01.84	K. Tørum.

CARL GULBRANSONSGT. 5-7
NAMSOS

Plan 5. etasje.
VVS-anlegg

MÅLESTOKK 1:50
MÅLENHET
DATO 01.10.83
SIGN. K. Tørum
GODKJ. Ing. Jemmons
SAKSBEH. K. Tørum
SAK NR. 1822
TEGN. NR. 205
REV. D

SIVILINGENIØR KR. GJETTUM A/S
RÅDGIVENDE INGENIØRER MRIF
VVS- OG KLIMATEKNIKK
VAR- OG RENSETEKNIKK
SPRINKLER OG RØRTEKNIKK
ENERGI- OG KJØLETEKNIKK

KONTROLLMÅL TAES PÅ STEDET!

REV.	DATO	REVISJONER	SIGN.

CARL GULBRANSONS GT 5-7
NAMSOS

5 ETASJE/KOPIANSTALT/
ARKITEKTKONTOR/KANTINE

AURSANDS ARKITEKTKONTOR A.S
ARKITEKTENE ARNE AURSAND, ARKITEKT KNUT SCHJERVE
VERFTSGATA 1 - 3, POSTBOKS 218, 7801 NAMSOS, TLF. (077) 72 139

NPA
NORGES PRAKTISERENDE ARKITEKTER

DATO MAI-83
PROSJEKT NR. 3013
MÅL 1:50
SIGN AEA
TEGN. NR. 105
REV.