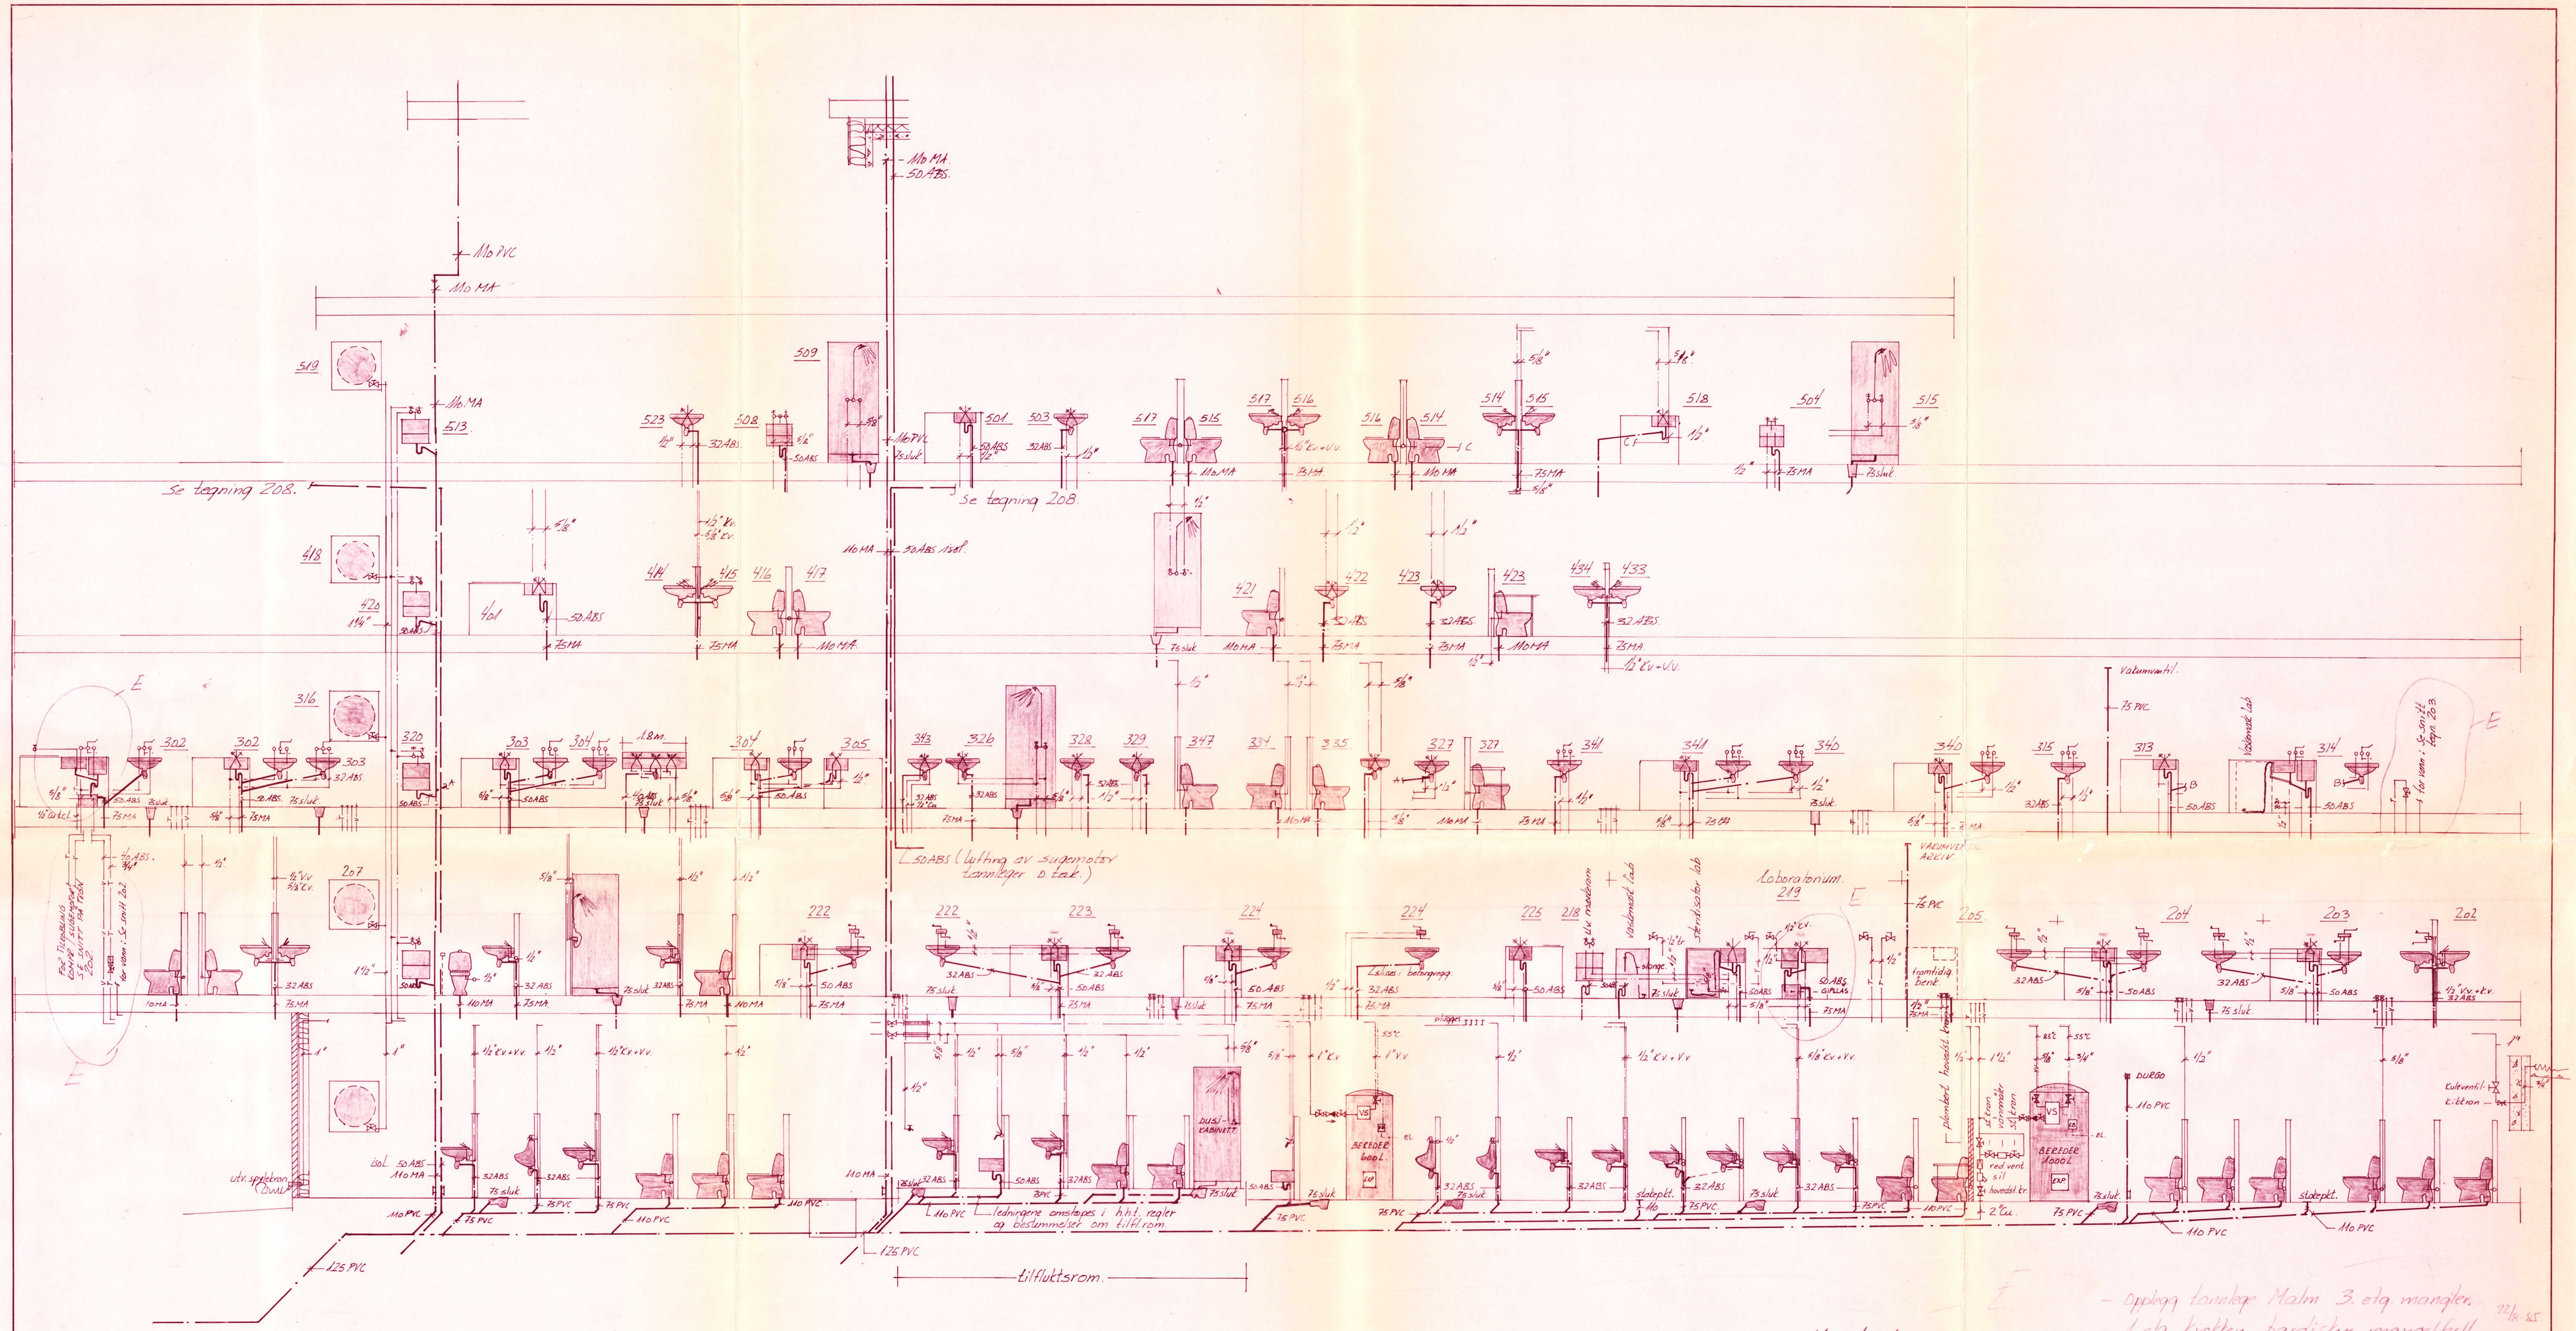

- Oppleggtannlege Malm 3. etg. mangler.
- 1. etg. kjøkken bardisker mangelfull.

22/8-85

REV.	ANT.	REV. GJELDER	DATO	SIGN.
E.		Endringer mrk. E.	07.11.84	K. Tørum.
D.		Dusjkab. u.vask 5.etg. Servant. sluk. 3.etg. Sluker, 2.etg.	19.10.84	K. Tørum.
C.		Luftinger o.tak. 4.etg. endringer. Dusjkab. 4.etg.	27.09.84	K. Tørum.
B.		Fullstendig omtegning.	06.08.84	K. Tørum.
A.		Komplettert dimensionering, etc.	10.01.84	K. Tørum.

CARL GULBRANSONSGT. 5-7
NAMSOS

Oppleggsskjema
Sanitæranlegg

MÅLESTOKK	DATO 01.10.83
	SIGN. K. Tørum.
MÅLENHET	GODKJ.
	SAKSBEH. K. Tørum.
SAK NR.	1822
TEGN. NR.	210
REV.	E.

SIVILINGENIØR KR. GJETTUM A/S
RÅDGIVENDE INGENIØRER MRIF
VVS- OG KLIMATEKNIKK
VAR- OG RENSETEKNIKK
SPRINKLER OG RØRTEKNIKK
ENERGI- OG KJØLETEKNIKK