


Format: A1 Filnavn: C:\Users\VES\Documents\A253540 - Gildeskål kommune - Finnansbldg_Våp - Documents\A253540 - Gildeskål kommune - Finnansbldg_Våp - Plan_101.dwg Xref: Plan_101.dwg

Plot: VES 15.01.2025 11:37:08

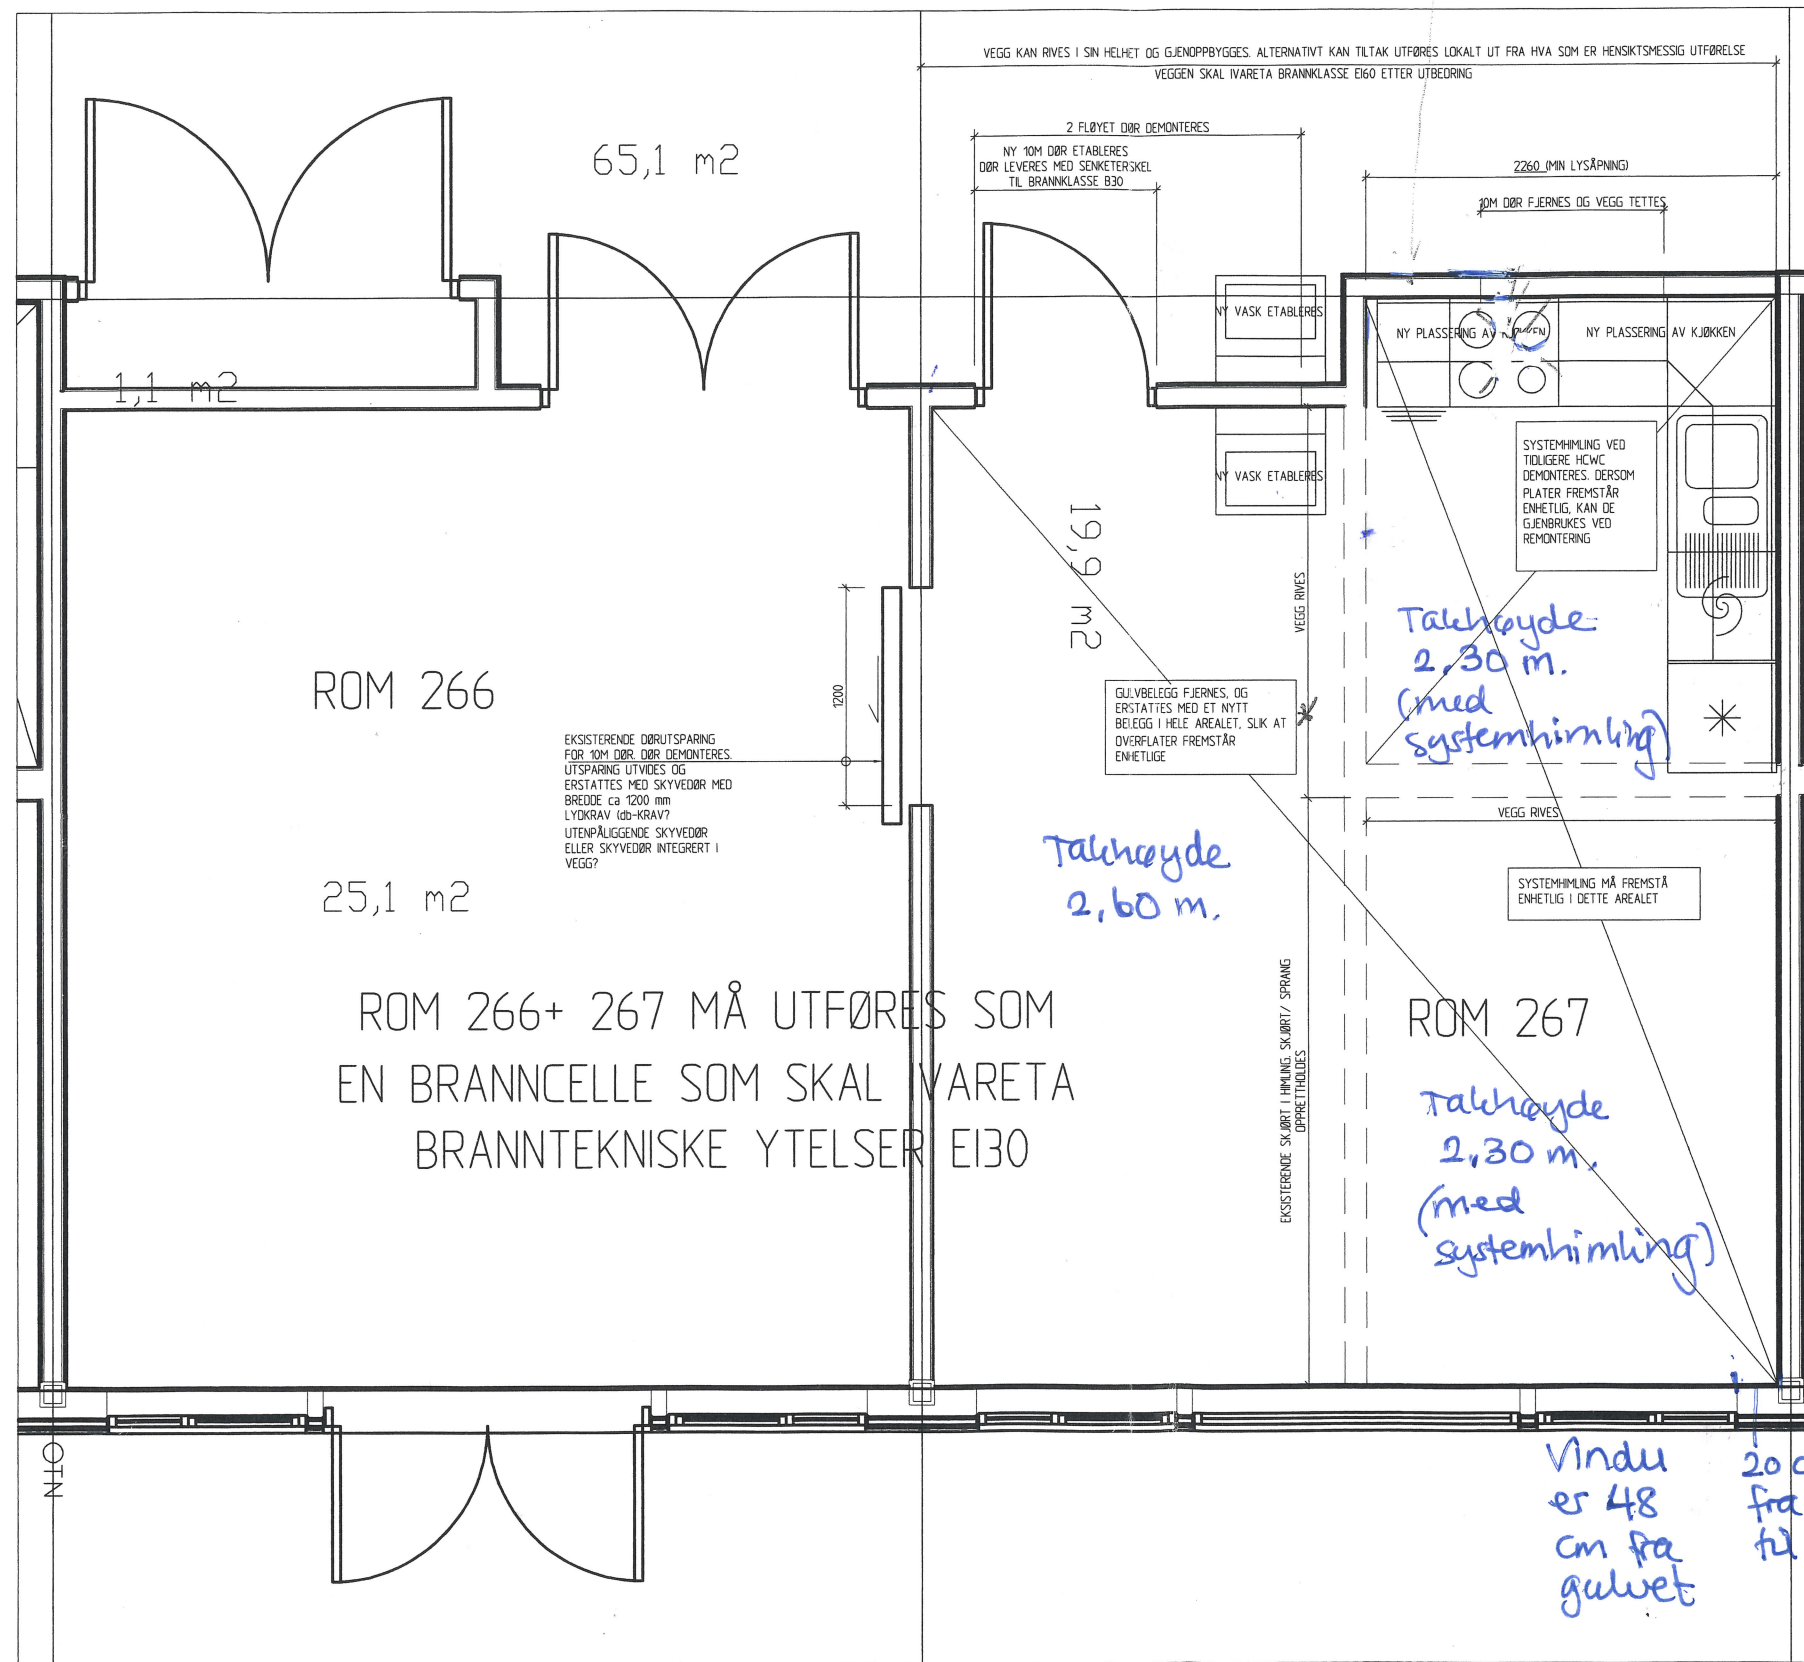


MERKNADER

HENVISNINGER

Ny romløsning
Obs! Kjøkkeninnredningen som er tegnet inn her er kun kopiert fra gammel romløsning for kjøkken og flyttet på. Det vil være behov for mer innredning i ny løsning.

Rom 266, 267 og 268 Planutsnitt. P1. Ombygging- ny situasjon	Tegning nr.	B-J-01-02	Rev.	-
	Status	FORELØPIG		

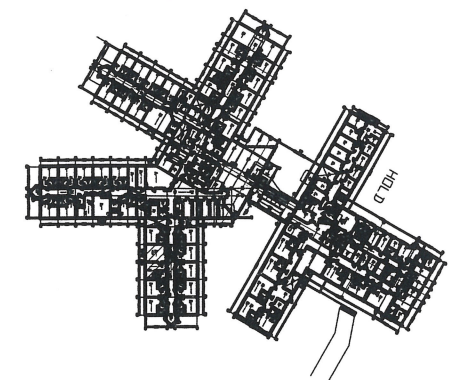

Rev.	Dato	Revideringen gjelder	Nr.	Saksb.	Sidem.k.	Oppdr.a.
-	-	-	-	-	-	-
Gildeskål kommune			Tegnet av	VES	Saksbehandler	-
Sjømyra 7. Ombygging av eksisterende arealer			Sidemannskont.	-	Oppdragsansvarlig	-
Rom 266, 267 og 268			Fag	ARK	Målestokk	1:20
Planutsnitt. P1. Ombygging- ny situasjon			Dato	15.01.25		
Oppdragsgiver: A253540			Status	FORELØPIG		
Tegning nr.			B-J-01-02		Rev.	-

COWI



B-J-01-02