


Foreløpig

Dør må være 1,16 m

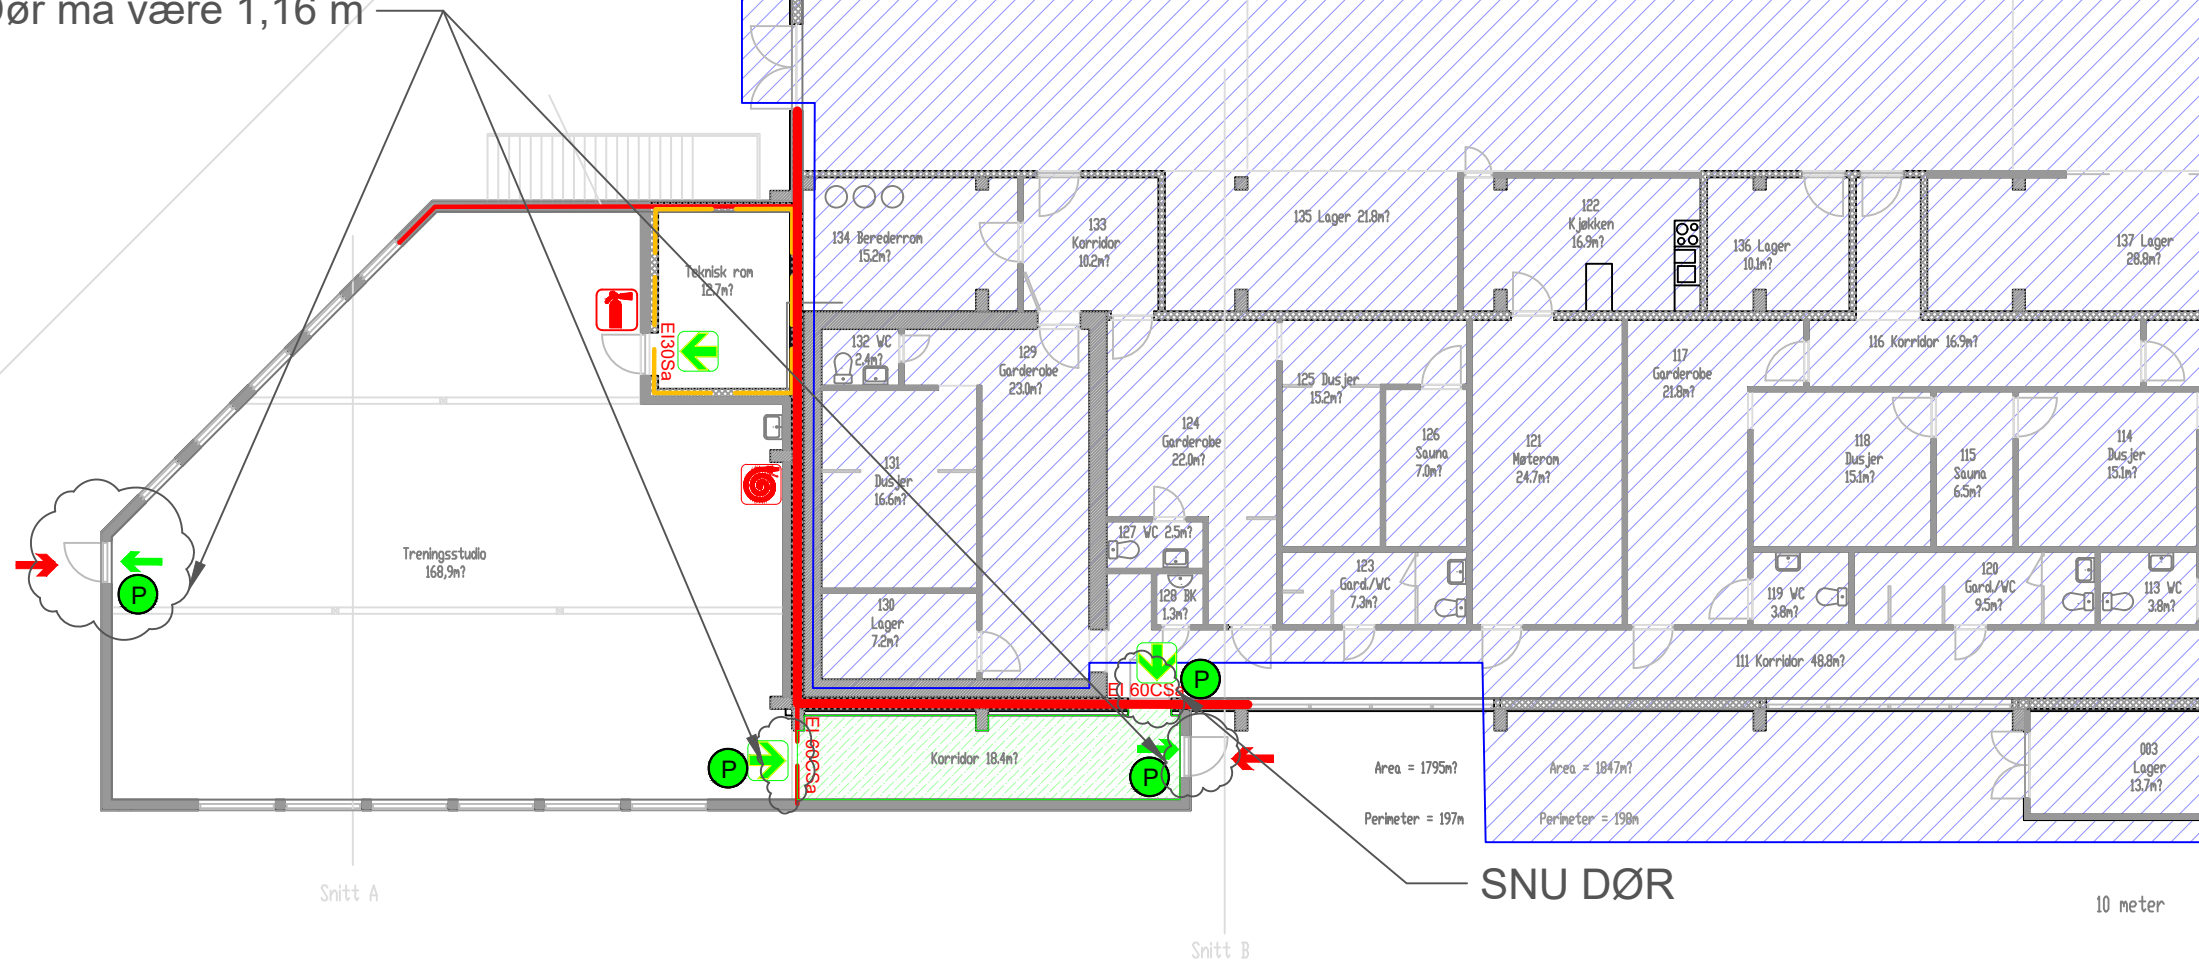

Tegningsnr.:  
**01 F 200 20 001**

Type tegning  
**Branntegning Plan 1**

REI-M 120 A2-s1,d0 [A 120]

REI-M 90 A2-s1,d0 [A 90]

EI 60 [B 60]

EI 30 [B 30] -  
Branncellebegrensning i tak

Angrepsvei for brannvesenet

Håndslukkeapparat

Brannslange

Rømningsretning

Utgang til det fri

Panikkbeslag

Ikke en del av tiltaket

Rømningsvei

**Dørmiljø**

EI 120 Sa Brannklassifisert dør  
EI 120 Sa [A 120]

EI 60CSa Brannklassifisert dør  
EI 60CSa [A60S]

EI 60Sa Brannklassifisert dør  
EI 60CSa [B60]

EI30Sa Brannklassifisert dør  
EI 30Sa [B30]

RevID	SIGN	KS	Revisjonsnavn	Dato
00	JIF	GHL	Branntegning nivå IG	30.04.2026

Prosjekteringsgruppen

☐ ARK: ARK FIRMA

☐ LARK: LARK FIRMA

☐ IARK: IARK FIRMA

☐ RIB: RIB FIRMA

☒ RIBr: HRP

☐ RIE: RIE FIRMA

☐ RIV: RIV FIRMA

RIBr JON-INGE FÆSTER  
RIBr 957 94 645  
RIBr jonfae@hrpas.no

© Alle rettigheter tilhører utførende for prosjektering. Kopiering eller bruk av disse tegningene er forbudt uten stiftlig samtykke.

Tiltakshaver:  
**Lebesby Kommune**

Prosjekt:  
Lebesby kommune - Treningssenter Kjøllefjord

Adresse:  
Kirkevegen 60, 9790 Kjøllefjord

Fase: <b>Nivå IG</b>	Dato: <b>30.04.2026</b>	Status: <b>G</b>
Gnr./Bnr./Festnr <b>36/1/150/0</b>	Målestokk <b>1:175</b>	Format: <b>A3</b>
Prosjektnr.: <b>2514497</b>	Sign. <b>JONFAE</b>	Kontroll <b>GHL</b>

Type tegning  
**Branntegning Plan 1**

Tegningsnr.:  
**01 F 200 20 001**

**Branntekniske forutsetninger**

Risikoklasse: 2, 5  
Brannklasse: 1  
Brannalarmlegge kategori 1

Bæresystem: R 90 A2-s1,d0 [A 90],  
R 60 [B 60]


BRANNKRAV I RAPPORT GJELDER FORAN  
TEGNING.  
TEGNINGEN KAN IKKE BRUKES SOM  
ARBEIDSTEGNING.

**Areal**

Areal for tiltaket er:  
~200 m²

**HRP**  
Dronning Eufemias Gate 16, 0191 Oslo  
Tlf.: 46 80 55 55  
Epost: post@hrprosjekt.no

Foreløpig

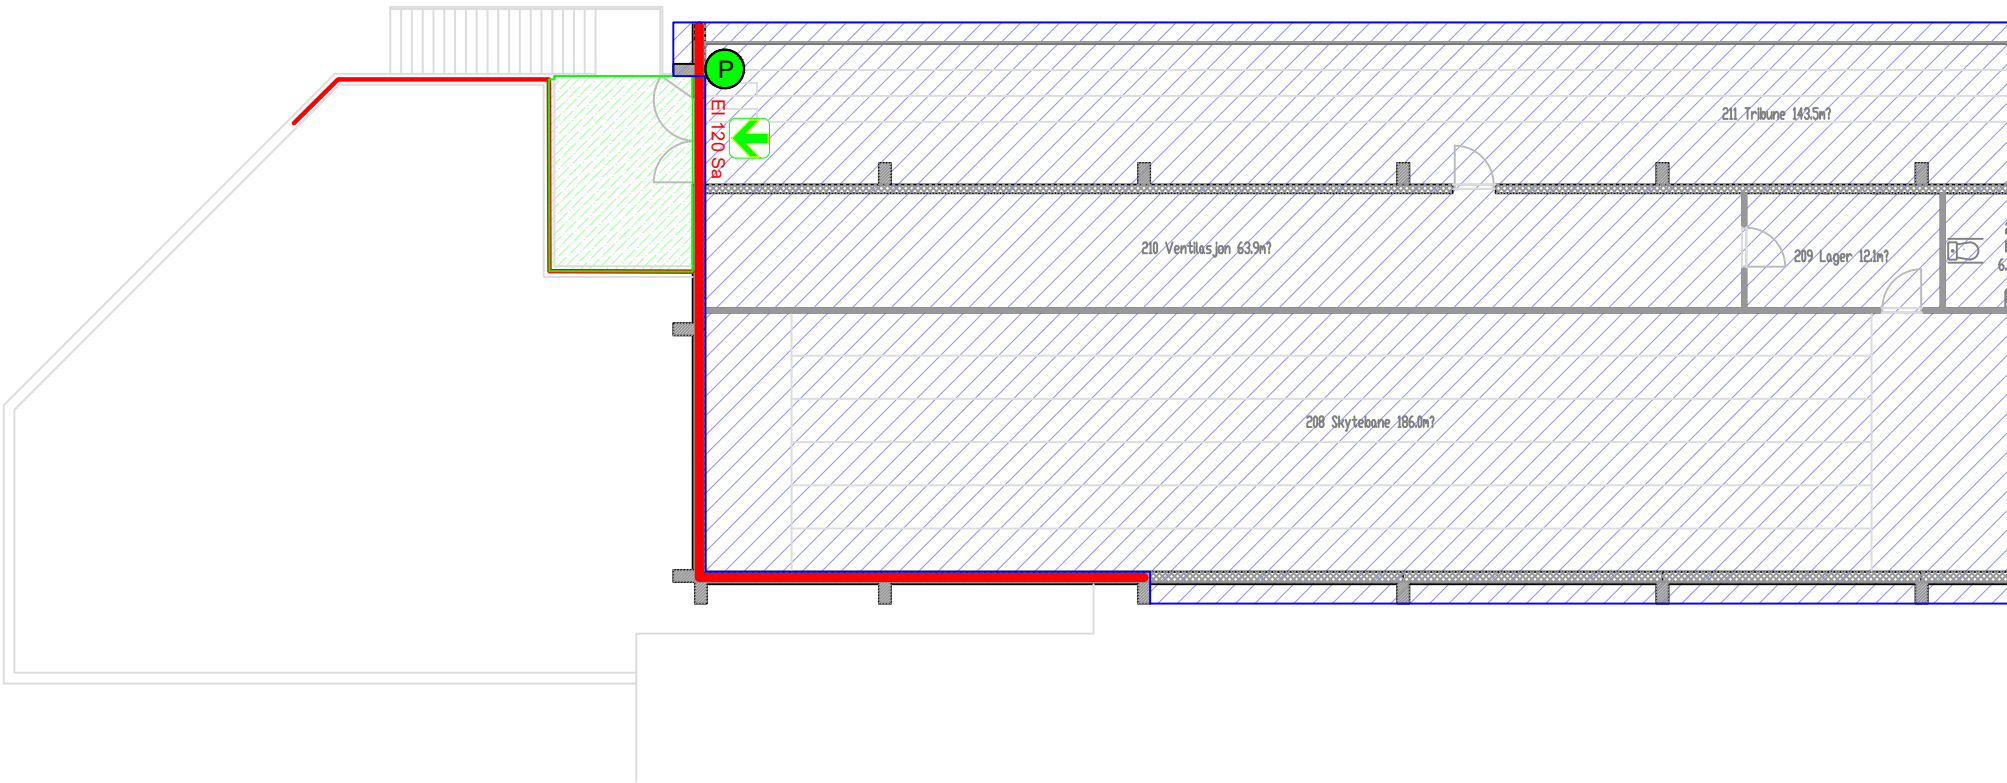

Tegningsnr.:  
02 F 200 20 001

Type tegning  
Branntegning Plan 2

REI-M 120 A2-s1,d0 [A 120]

REI-M 90 A2-s1,d0 [A 90]

EI 60 [B 60]

Ikke en del av tiltaket

Rømningsvei

EI 30 [B 30] -  
Branncellebegrensning i tak

Angrepsvei for brannvesenet

Håndslukkeapparat

Brannslange

Rømningsretning

Utgang til det fri

Panikkbeslag

EI 120 Sa

EI 60CSa

EI 60Sa

EI30Sa

Brannklassifisert dør  
EI 120 Sa [A 120]

Brannklassifisert dør  
EI 60CSa [A60S]

Brannklassifisert dør  
EI 60CSa [B60]

Brannklassifisert dør  
EI 30Sa [B30]

RevID	SIGN	KS	Revisjonsnavn	Dato
00	JIF	GHL	Branntegning nivå IG	30.04.2026

Prosjekteringsgruppen

☐ ARK:

ARK FIRMA

☐ LARK:

LARK FIRMA

☐ IARK:

IARK FIRMA

☐ RIB:

RIB FIRMA

☒ RIBr:

HRP

RIBr JON-INGE FÆSTER  
RIBr 957 94 645  
RIBr jonfae@hrpas.no

☐ RIE:

RIE FIRMA

☐ RIV:

RIV FIRMA

© Alle rettigheter tilhører utførende for prosjektering. Kopiering eller bruk av disse tegningene er forbudt uten stiftlig samtykke.

Tiltakshaver:

Lebesby Kommune

Prosjekt:  
Lebesby kommune - Treningssenter Kjøllefjord

Adresse:  
Kirkevegen 60, 9790 Kjøllefjord

Fase:	Dato:	Status:
Nivå IG	30.04.2026	G
Gnr./Bnr./Festenr	Målestokk	Format:
36/1/150/0	1:175	A3
Prosjektnr:	Sign.	Kontroll
2514497	JONFAE	GHL

Type tegning  
Branntegning Plan 2

Tegningsnr.:  
02 F 200 20 001

HRP

HRP  
Dronning Eufemias Gate 16, 0191 Oslo  
Tlf.: 46 80 55 55  
Epost: post@hrprosjekt.no

Branntekniske forutsetninger

Risikoklasse: 2, 5  
Brannklasse: 1  
Brannalarmanlegg kategori 1

Bæresystem: R 90 A2-s1,d0 [A 90],  
R 60 [B 60]

BRANNKRAV I RAPPORT GJELDER FORAN  
TEGNING.  
TEGNINGEN KAN IKKE BRUKES SOM  
ARBEIDSTEGNING.

Areal

Areal for tiltaket er:  
~200 m²