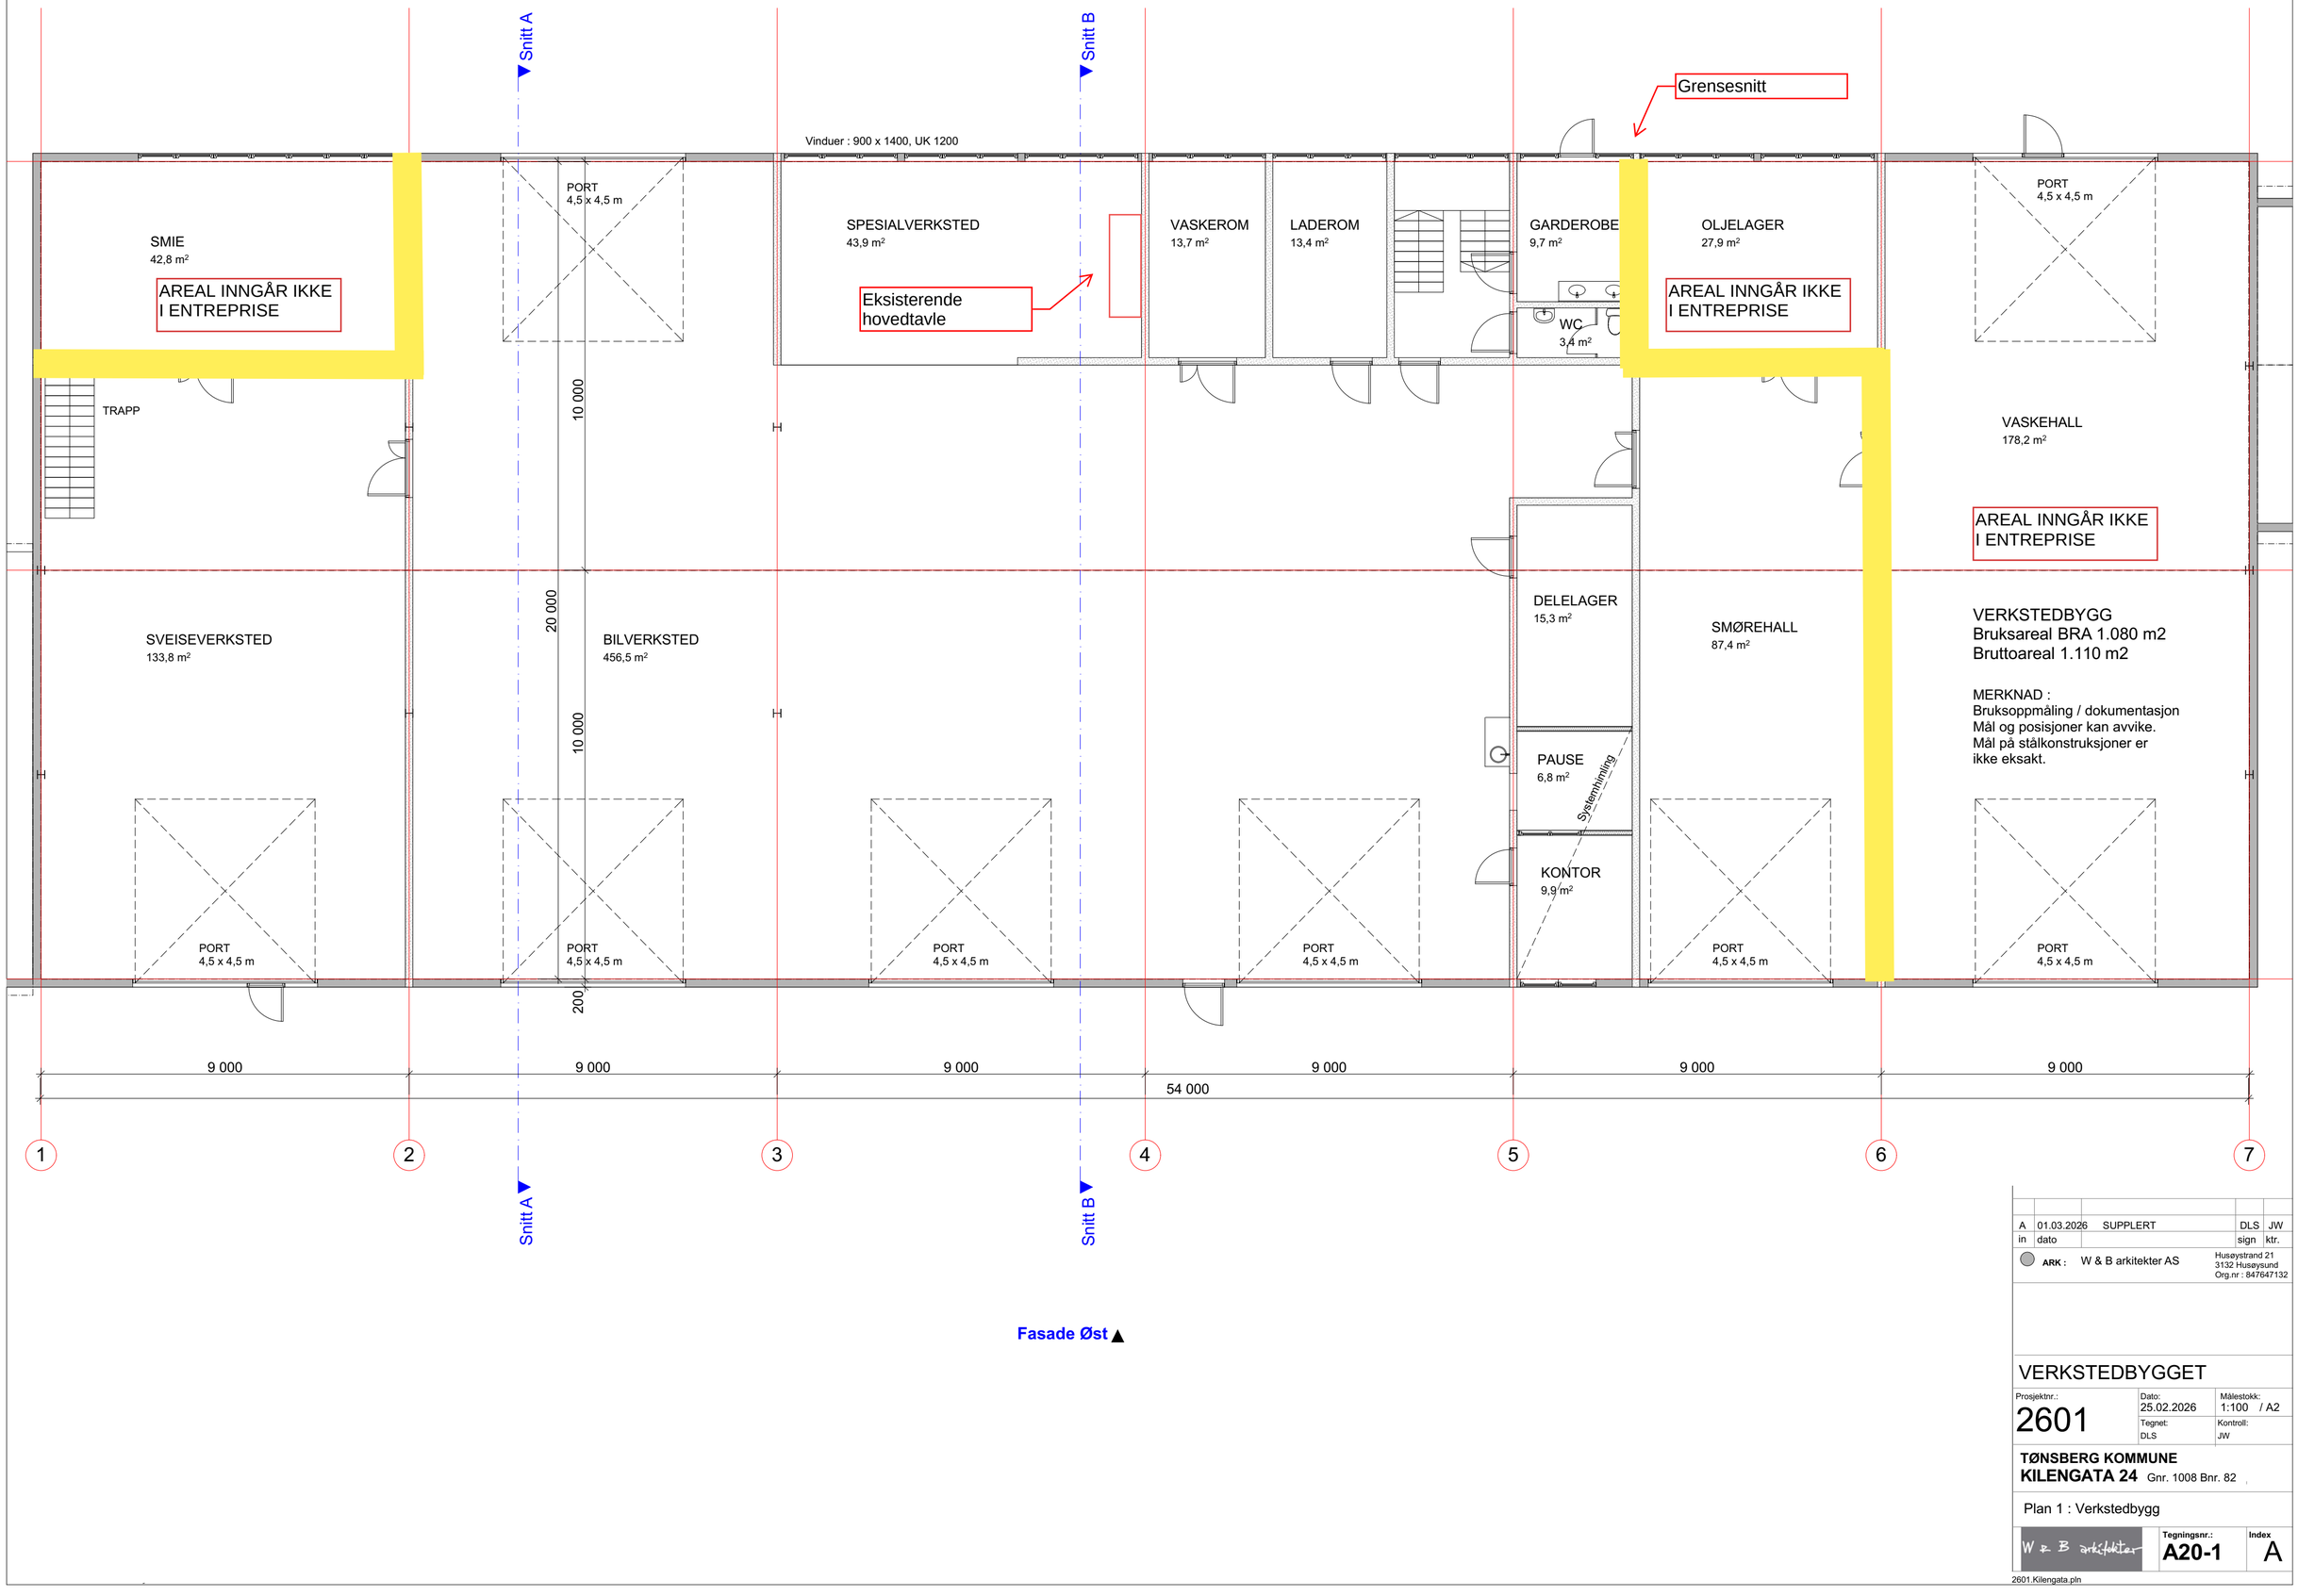

VERKSTEDBYGG
Bruksareal BRA 1.080 m2
Bruttoareal 1.110 m2

MERKNAD :
Bruksoppmåling / dokumentasjon
Mål og posisjoner kan avvike.
Mål på stålkonstruksjoner er ikke eksakt.

Fasade Øst ▲

A	01.03.2026	SUPPLERT	DLS	JW
in	dato		sign	ktr.

ARK : W & B arkitekter AS
Husøystrand 21
3132 Husøysund
Org.nr : 847647132

VERKSTEDBYGGET

Prosjektnr.:	Dato:	Målestokk:
2601	25.02.2026	1:100 / A2
	Tegnet: DLS	Kontroll: JW

TØNSBERG KOMMUNE
KILENGATA 24 Gnr. 1008 Bnr. 82

Plan 1 : Verkstedbygg

W & B arkitekter

Tegningsnr.: **A20-1**

Index: A

2601.Kilengata.pln