


MERKNAD :
Bruksoppmåling / dokumentasjon
Mål og posisjoner kan avvike.
Mål på stålkonstruksjoner er
ikke eksakt.
Gittertakstol er tegnet som prinsipp.

SNITT AKSE 2-3

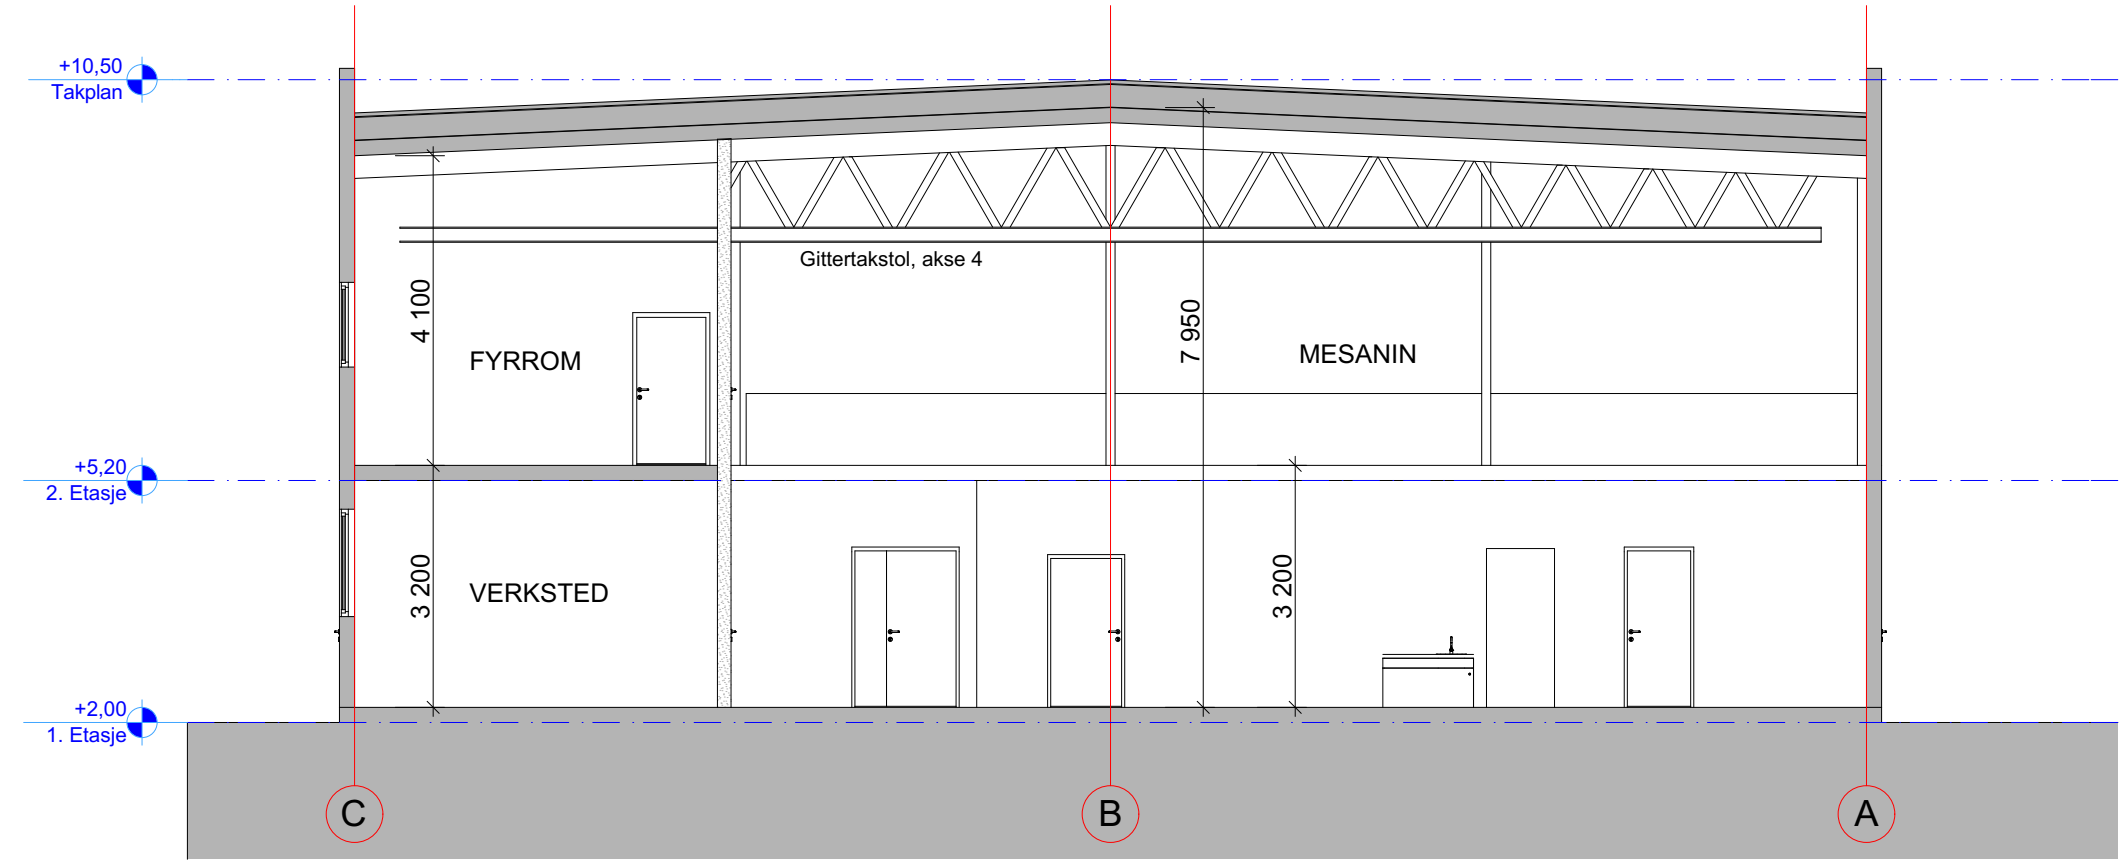

SNITT AKSE 3-4

A	01.03.2026	SUPLERT	DLS	JW
in	dato		sign	ktr.
	ARK : W & B arkitekter AS		Husøystrand 21 3132 Husøysund Org.nr : 847647132	
</				