




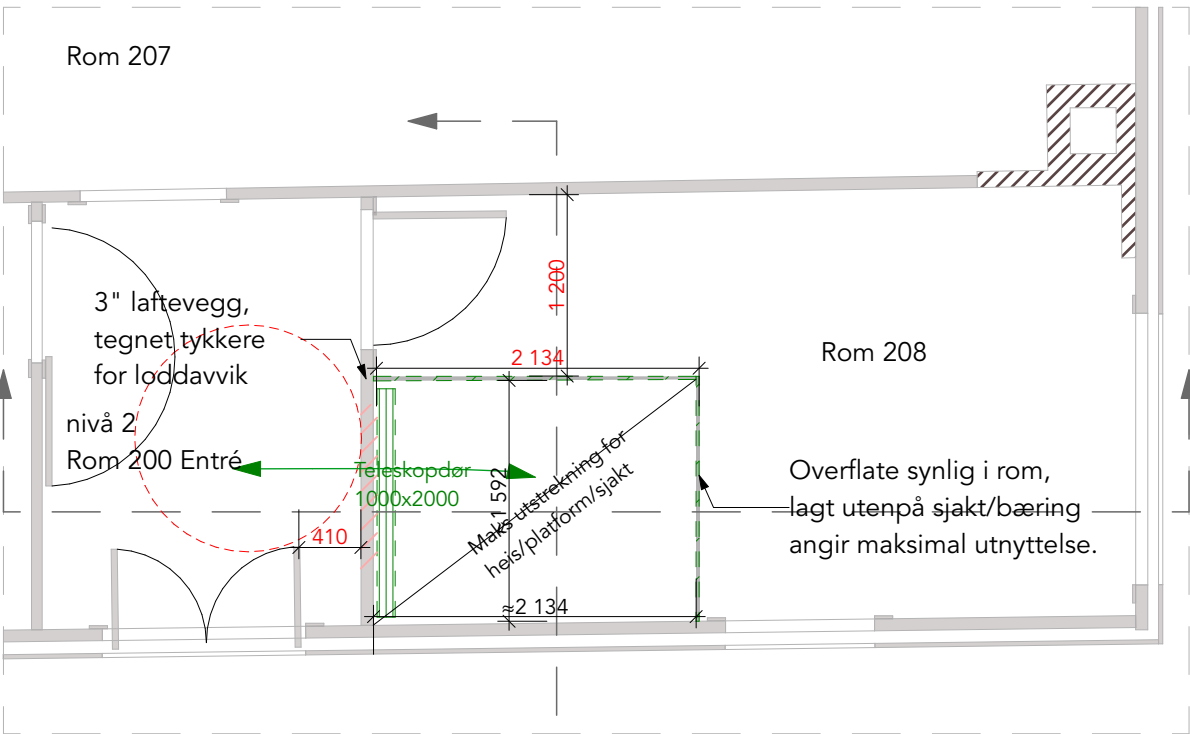


Alternativ med teleskopdører

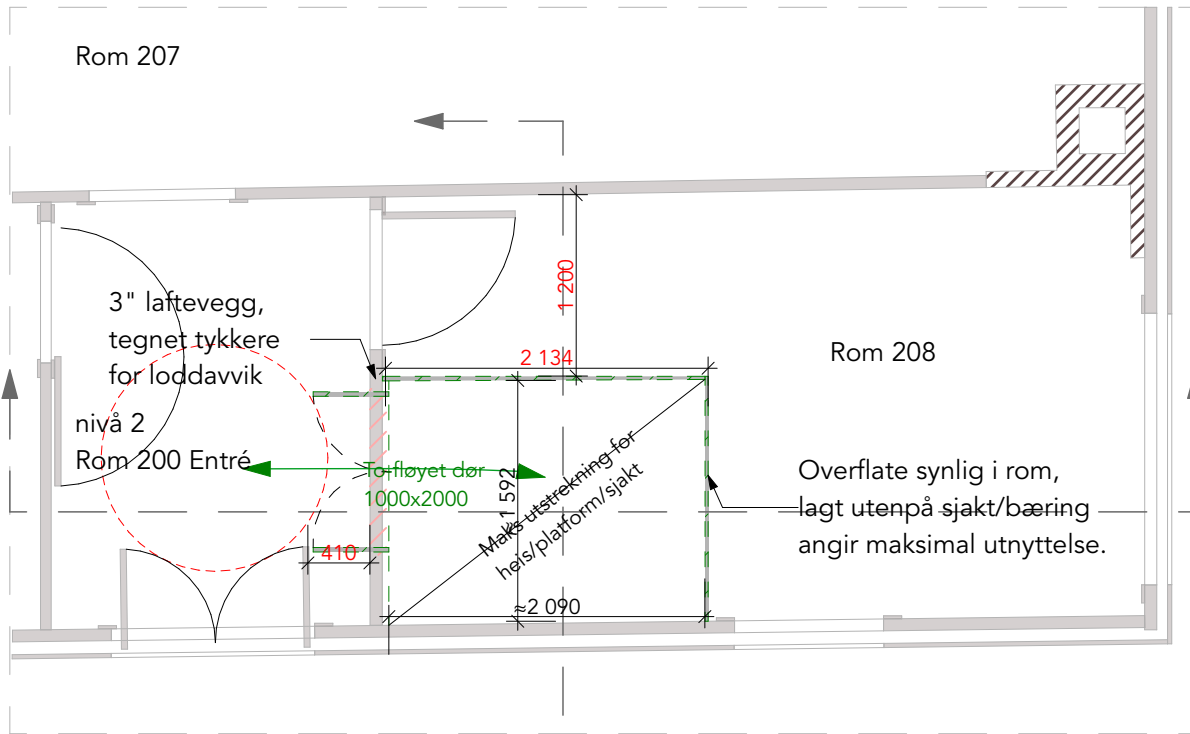


Alternativ med to-fløyet dør

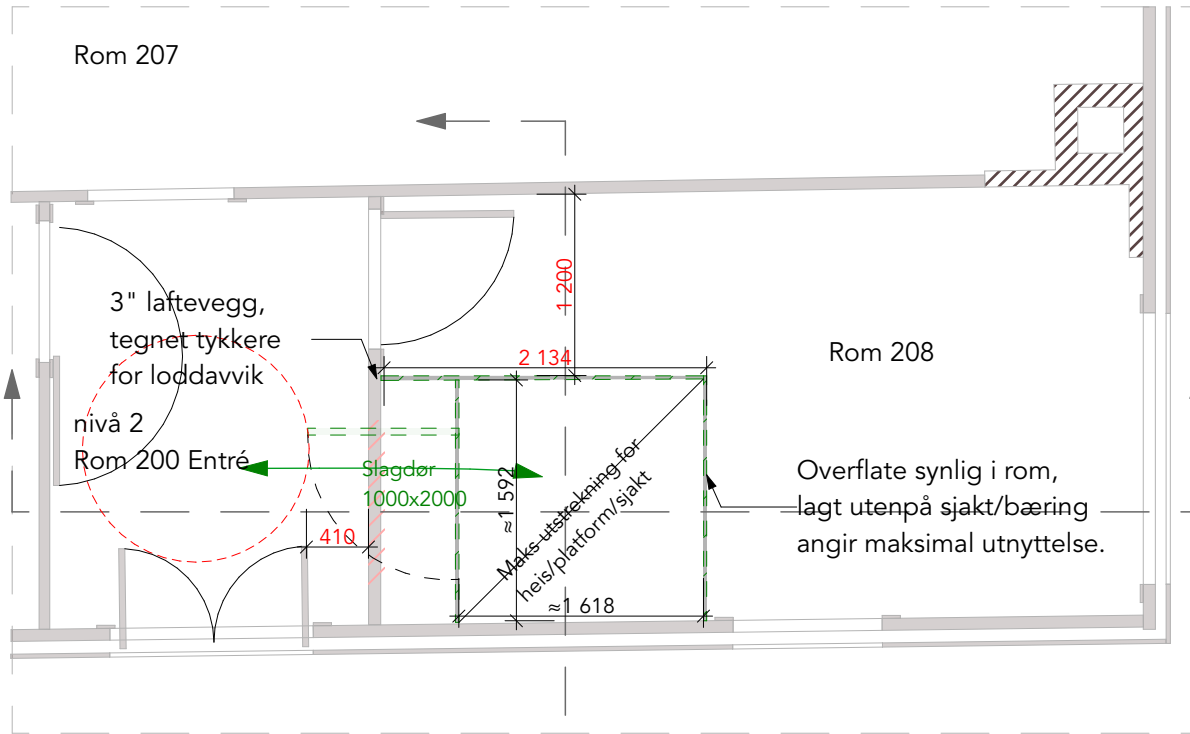


Alternativ med slagdør

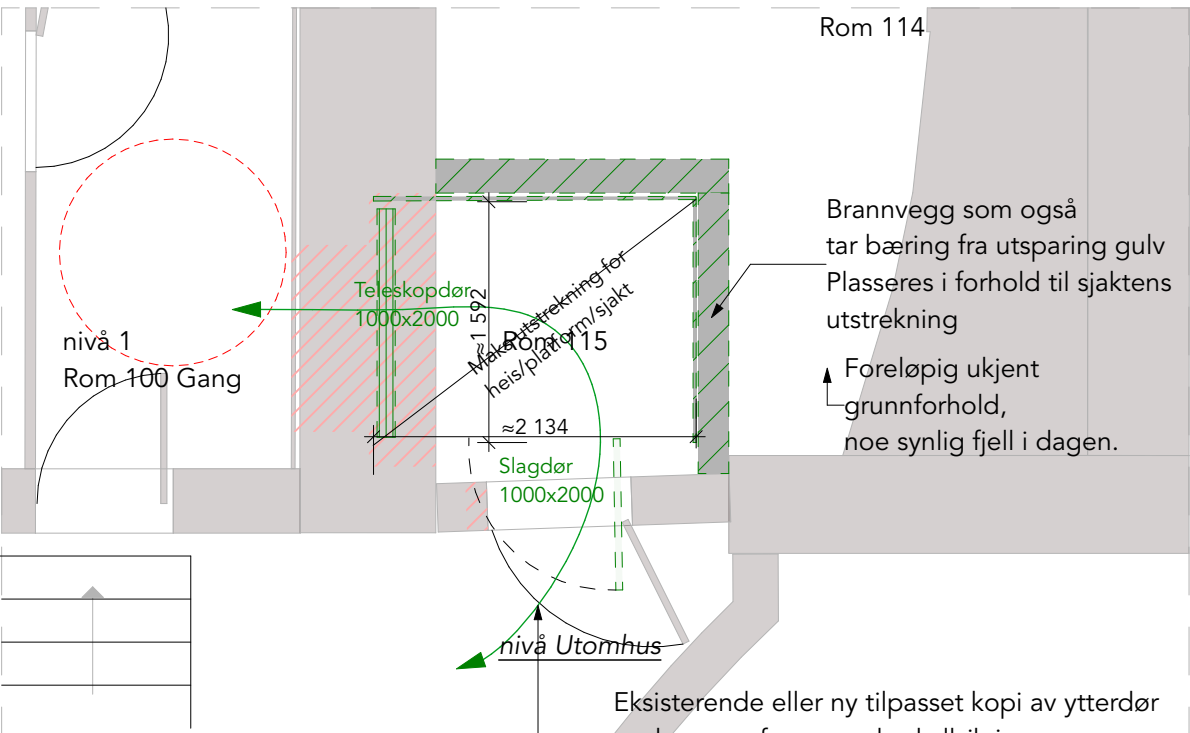


Alternativ med teleskopdører

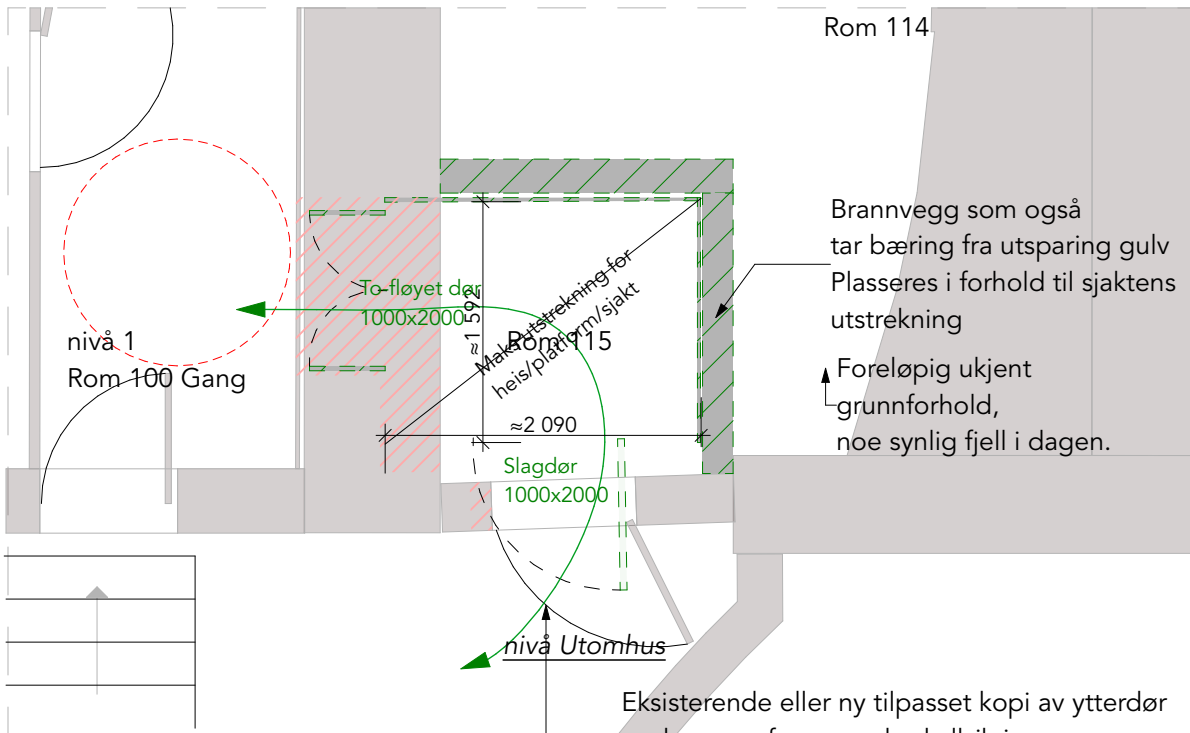


Alternativ med to-fløyet dør

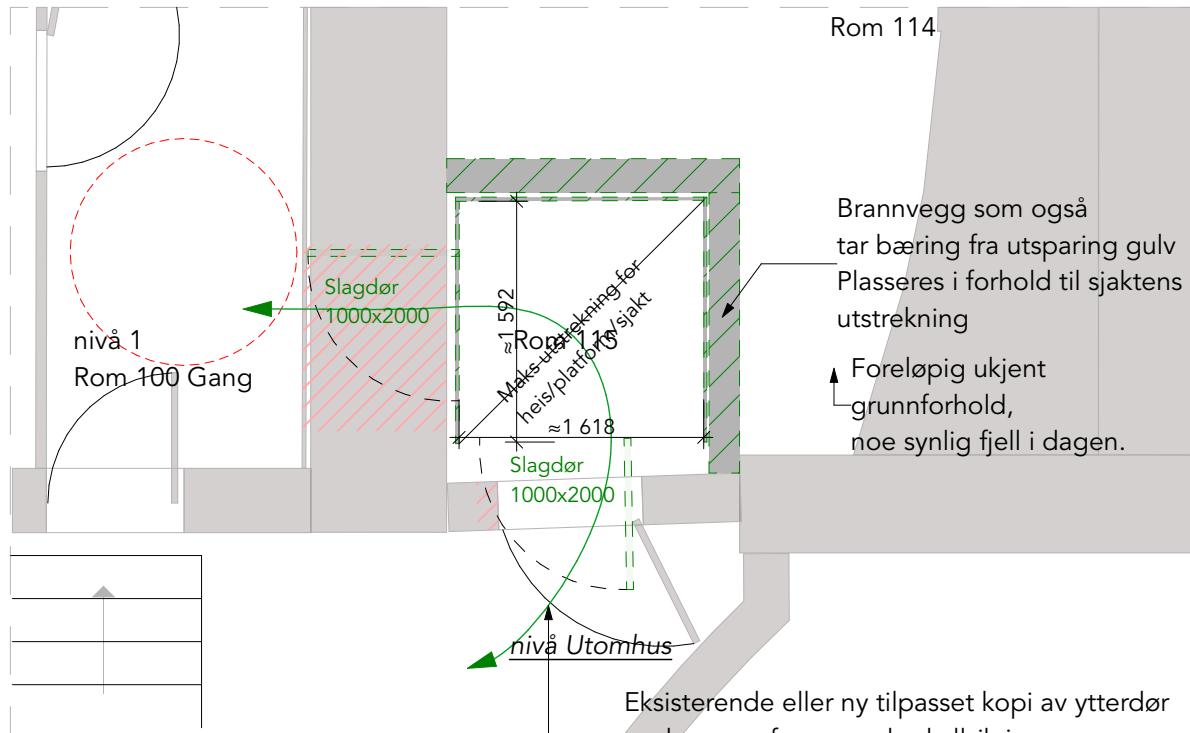


Alternativ med slagdør

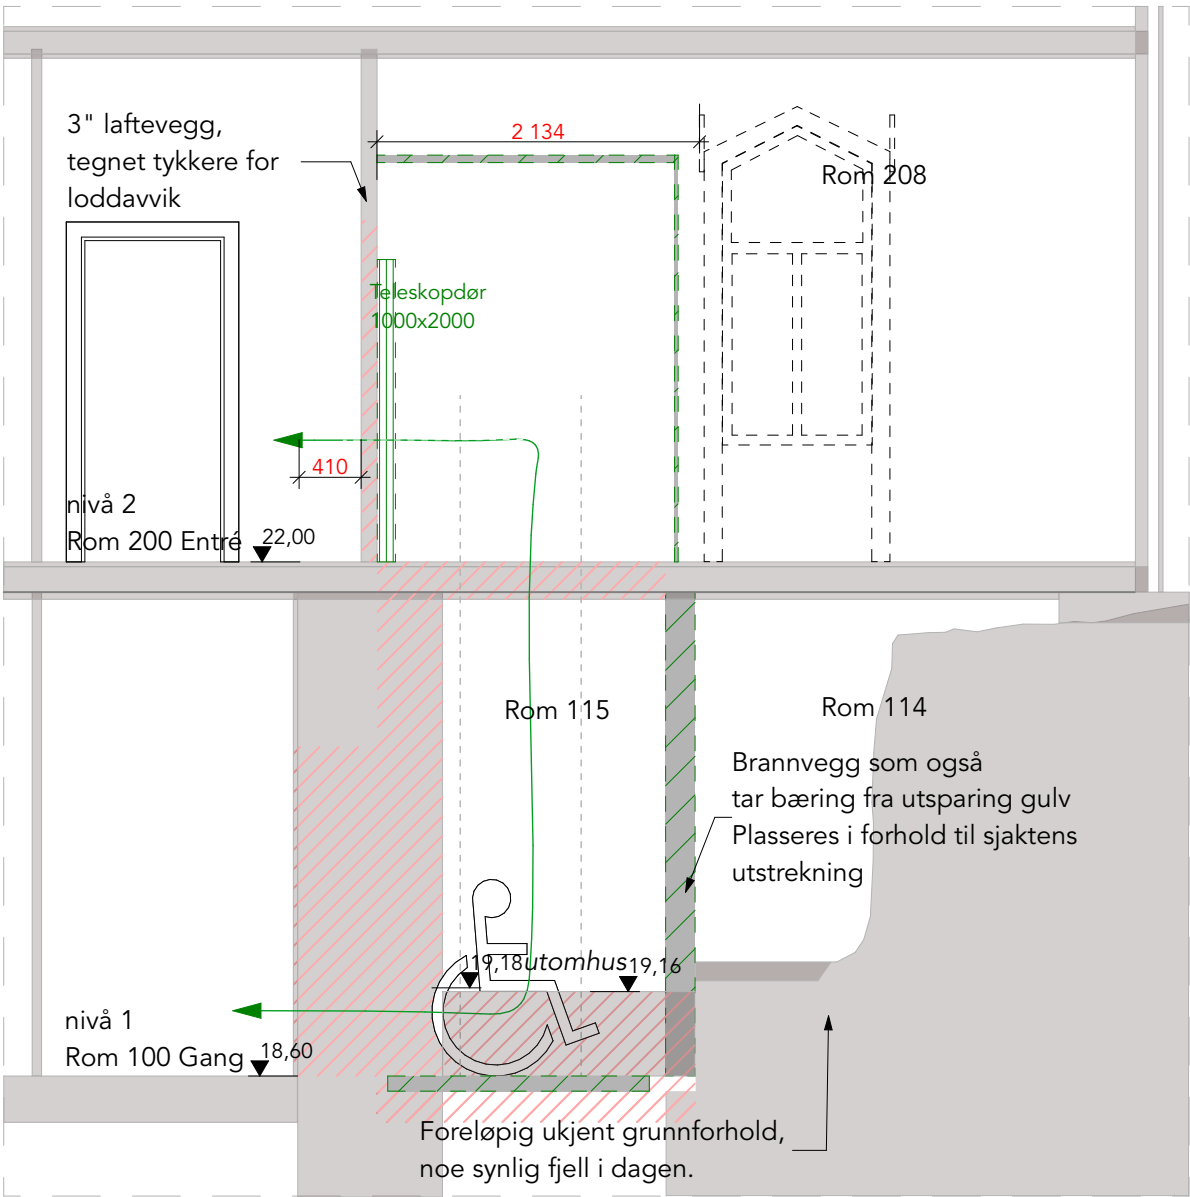

Alternativ med teleskopdører

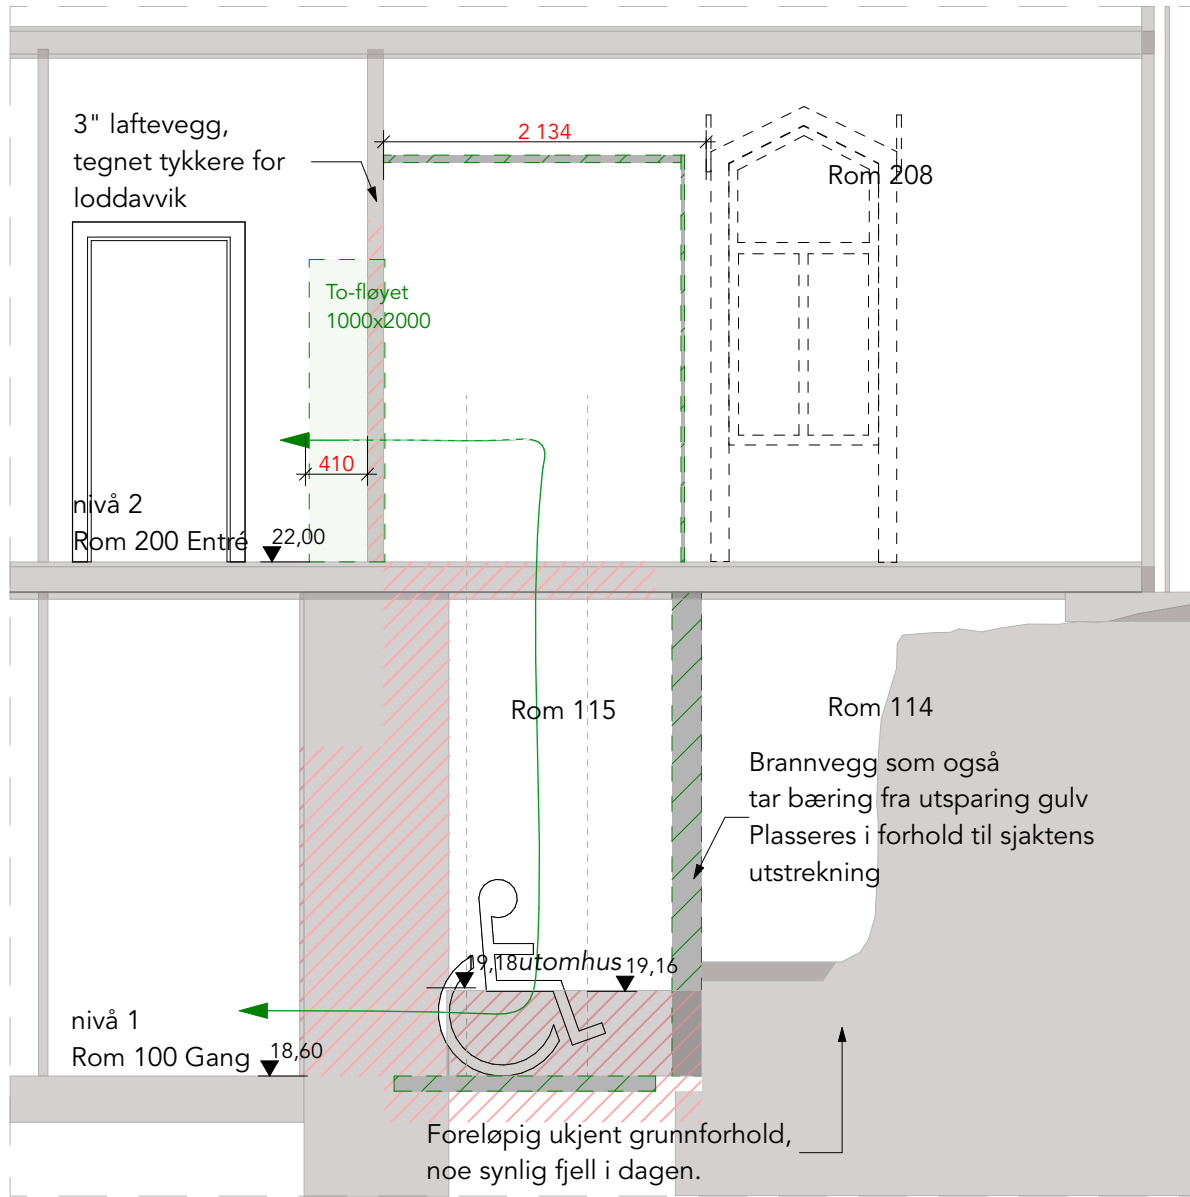


Alternativ med to-fløyet dør

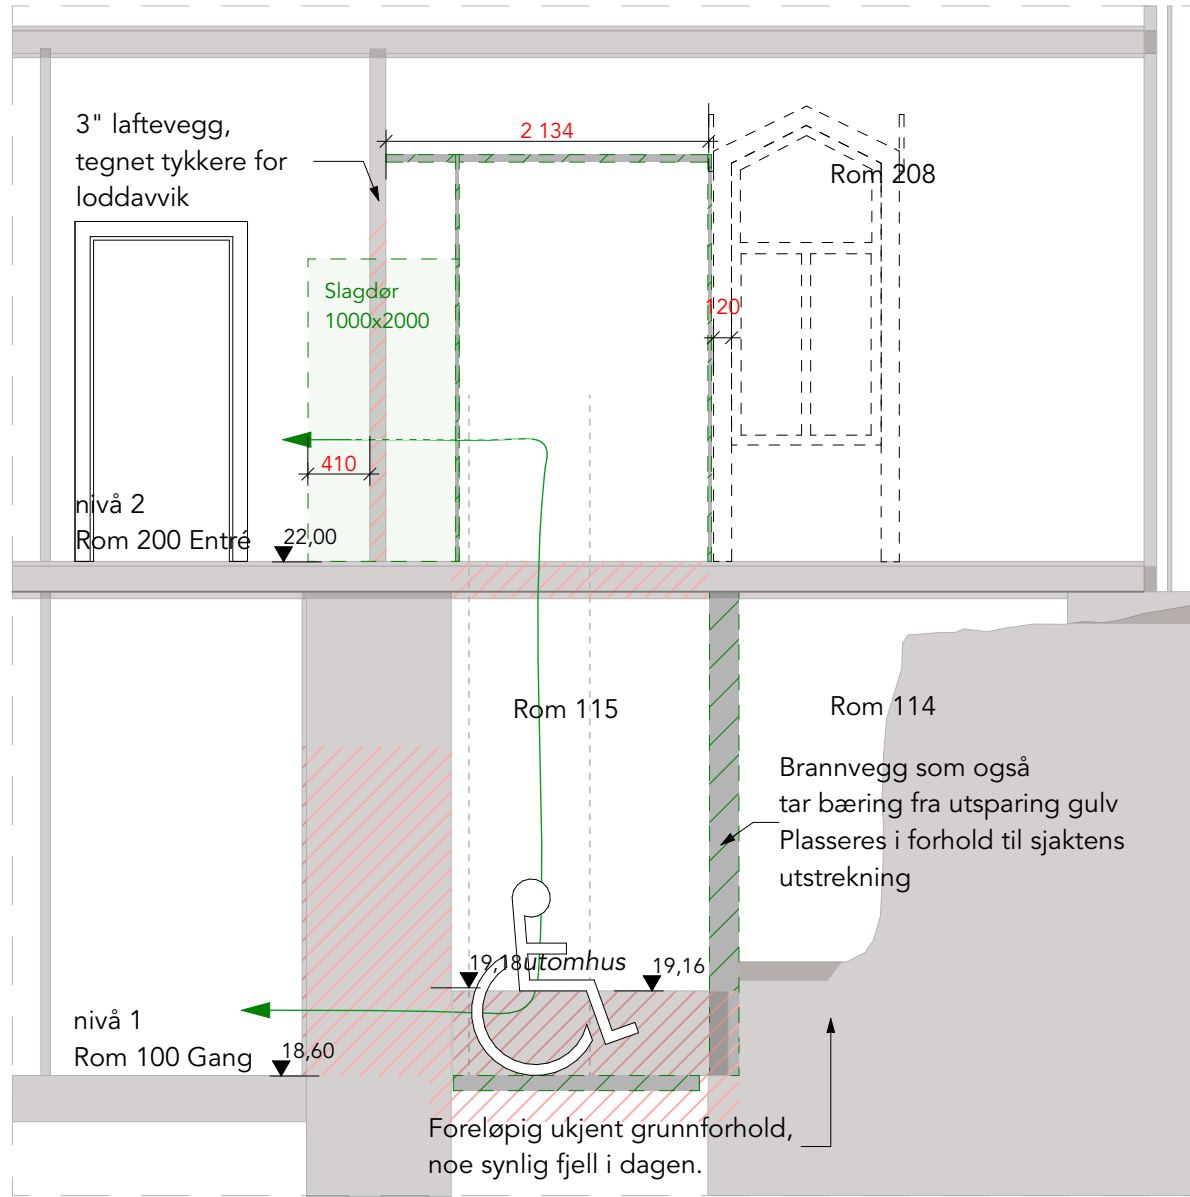

Alternativ med slagdør

GENERELT:
Fredet bygning setter noen begrensninger til utstrekning av løfteanordning.
Nivåforskjeller og grunnforhold forutsetter graving og antatt lav grube.
Om ikke krav til størrelse kan innfris er det likevel ønskelig med en optimalisering av utstrekning.


PLAN 2:
Skjematiske planer for alternative dører og utstrekning av maks utvendig mål sjakt og løfteplattform/heis.
Rom 200 Entré har flere slagdører i rømningsssituasjon. Heis/løfteplattform skal ikke benyttes i rømningsssituasjon, men snusirkel og optimalisert areal må hensyntas.
Rød skravur er antatt eksisterende som må fjernes.
Grønn skravur er antatt plassering av nye elementer.
Rød målsetting er absolutte mål.

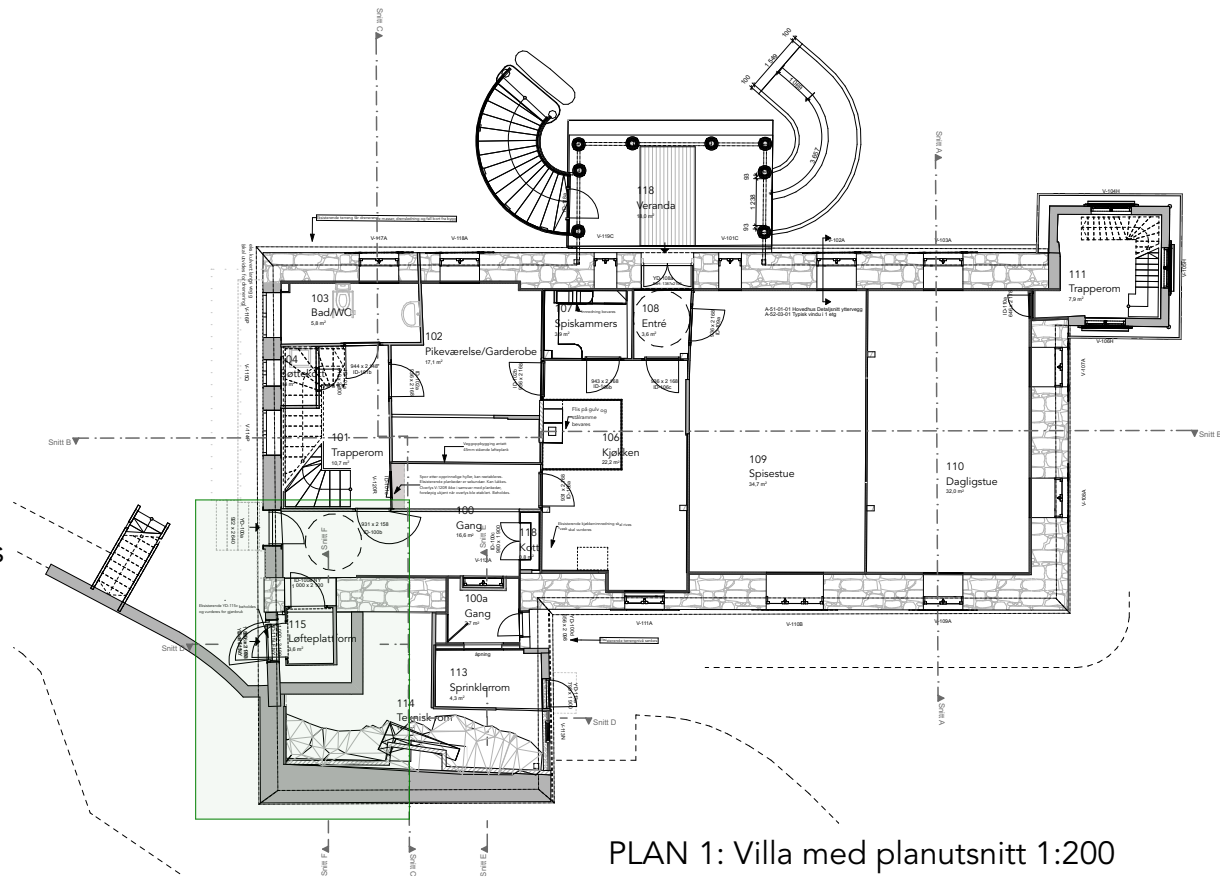

PLAN 1: Villa med planutsnitt 1:200

PLAN 1:
Skjematiske planer for alternative dører og utstrekning av maks utvendig mål sjakt og løfteplattform/heis.
Nivå 1 og nivå utomhus er på forskjellige høyder. Begrenser plassering av kontrollpanel/styringsenhet. Større dører gir bedre svingmulighet til og fra nivå utomhus.
Rød skravur er antatt eksisterende som må fjernes.
Grønn skravur er antatt plassering av nye elementer.
Rød målsetting er absolutte mål.

PRINSIPPSNITT MOT NORD:
Skjematisk snitt for samtlige alternativer.
Rød skravur er antatt eksisterende som må fjernes.
Grønn skravur er antatt plassering av nye elementer.
Rød målsetting er absolutte mål.

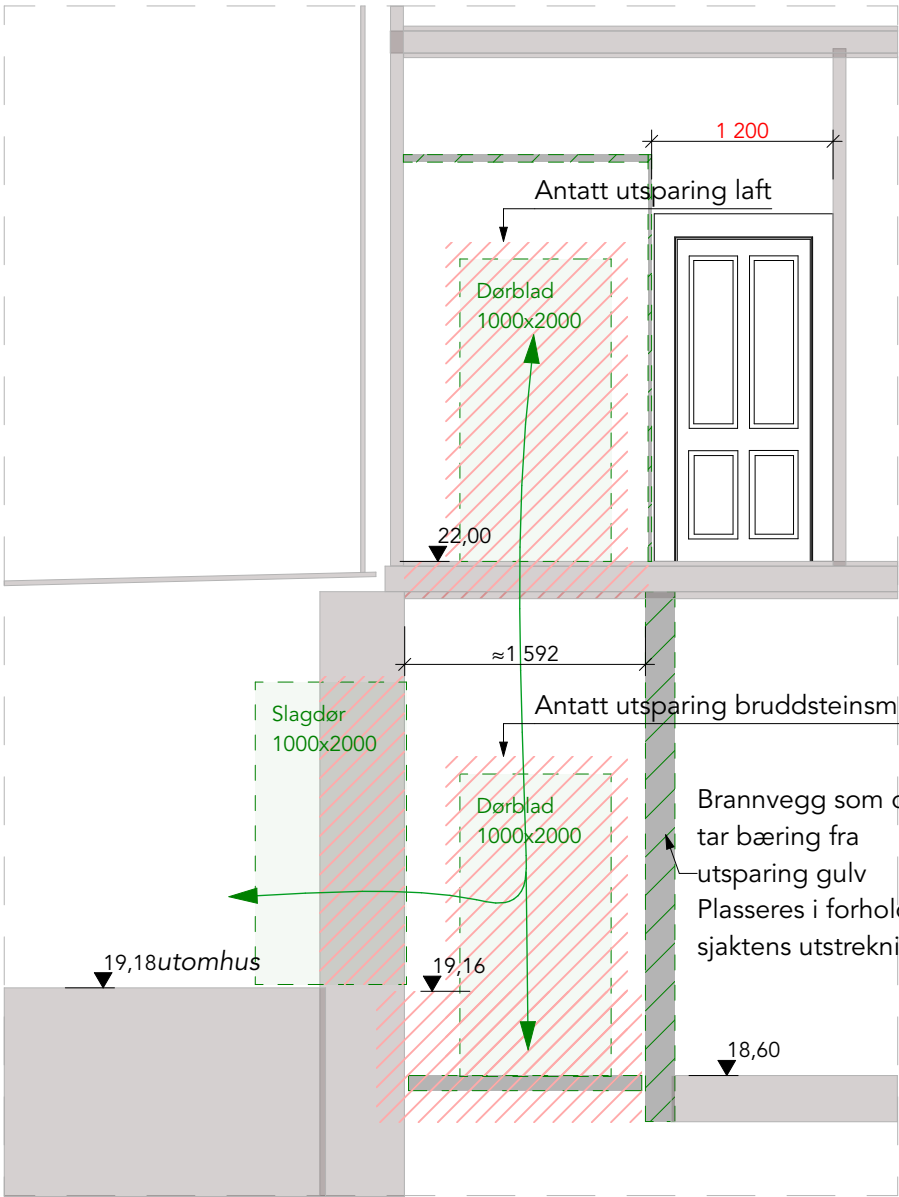


PRINSIPPSNITT MOT ØST:
Skjematiske snitt for alternative dører og utstrekning av maks utvendig mål sjakt og løfteplattform/heis.
Rød skravur er antatt eksisterende som må fjernes.
Grønn skravur er antatt plassering av nye elementer.
Rød målsetting er absolutte mål.

Tegningsnr. 1-A-23-P-100			Revisjon nr.	
Type tegning Løfteanordning				
Rev.nr	Rev. dato	Kommentar		
		Sign	Ktr.	

Merknad:
Tegningsliste

Status:
Den enkelte tegnings bokstav i statusfeltet angir viktig informasjon.
Det er kun tegninger med **G-status** som er godkjent for produksjon/arbeidstegning.
F = Foreløpig tegning
D = Dokumentasjonstegning
T = Tilbudstegning
I = For kommentar, iverklegg kontroll
C = For godkjenning (Byggherre, myndighet, etc.)
G = Godkjent (Godkjent som arbeidstegning)
U = Utgått (Ike lenger gyldig tegning)

Tegningsnummerering:
Byggsnr. - Fagkode - Type tegn. - Tegnr.kode - Leppnr.
eksempel: 1 - A - 20 - E - 300
leses: Villa - Arkitekt - Plan - Eksisterende - 3. etasje

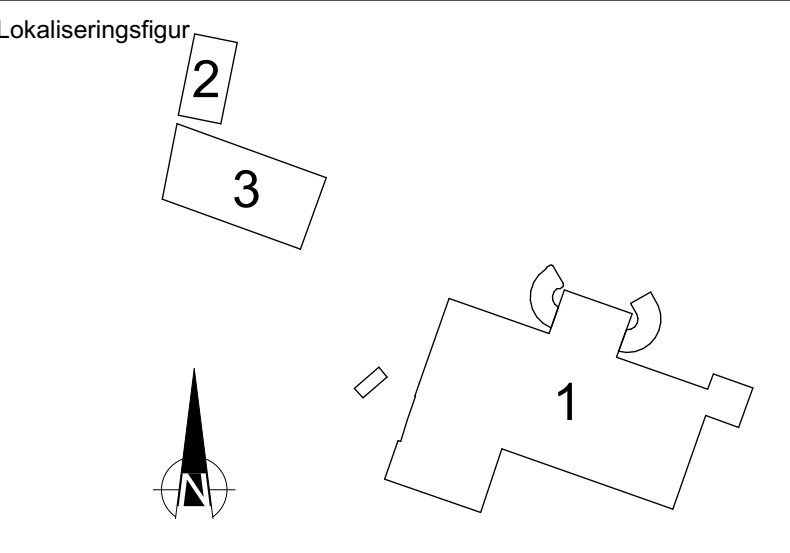

Prosjekteringsgruppen:

⊗ **ARK :** b+b arkitekter AS
Strandgaten 18
5013 Bergen
Tlf.: +47 55 90 74 40
post@bbark.no

○ **RI :** Sweco Norge AS
Fantoftevegen 14P
5072 Bergen
Tlf. +47 55 27 50 00

Tittel: Løfteanordning		Tegningsdato 21.04.2026	Prosjekt LYSØEN Gnr./Bnr./Festn.: 4624-16/1
Tegningsnr. 1-A-23-P-100		Målestokk v/ A1 1:50, 1:200	
Prosj.fase Detaljprosjekt		Revisjon:	Tiltakshaver KODE Prosjektadresse: Søviksvegen 15 5215 Lysekloster
Status: T		Revisjonsdato:	
Kontroll prosjekt: Sign.: AH Kontroll: ALL		Prosjektnr: 823 (for B+B)	
Kontroll utførende: Sign.: Kontroll:			