


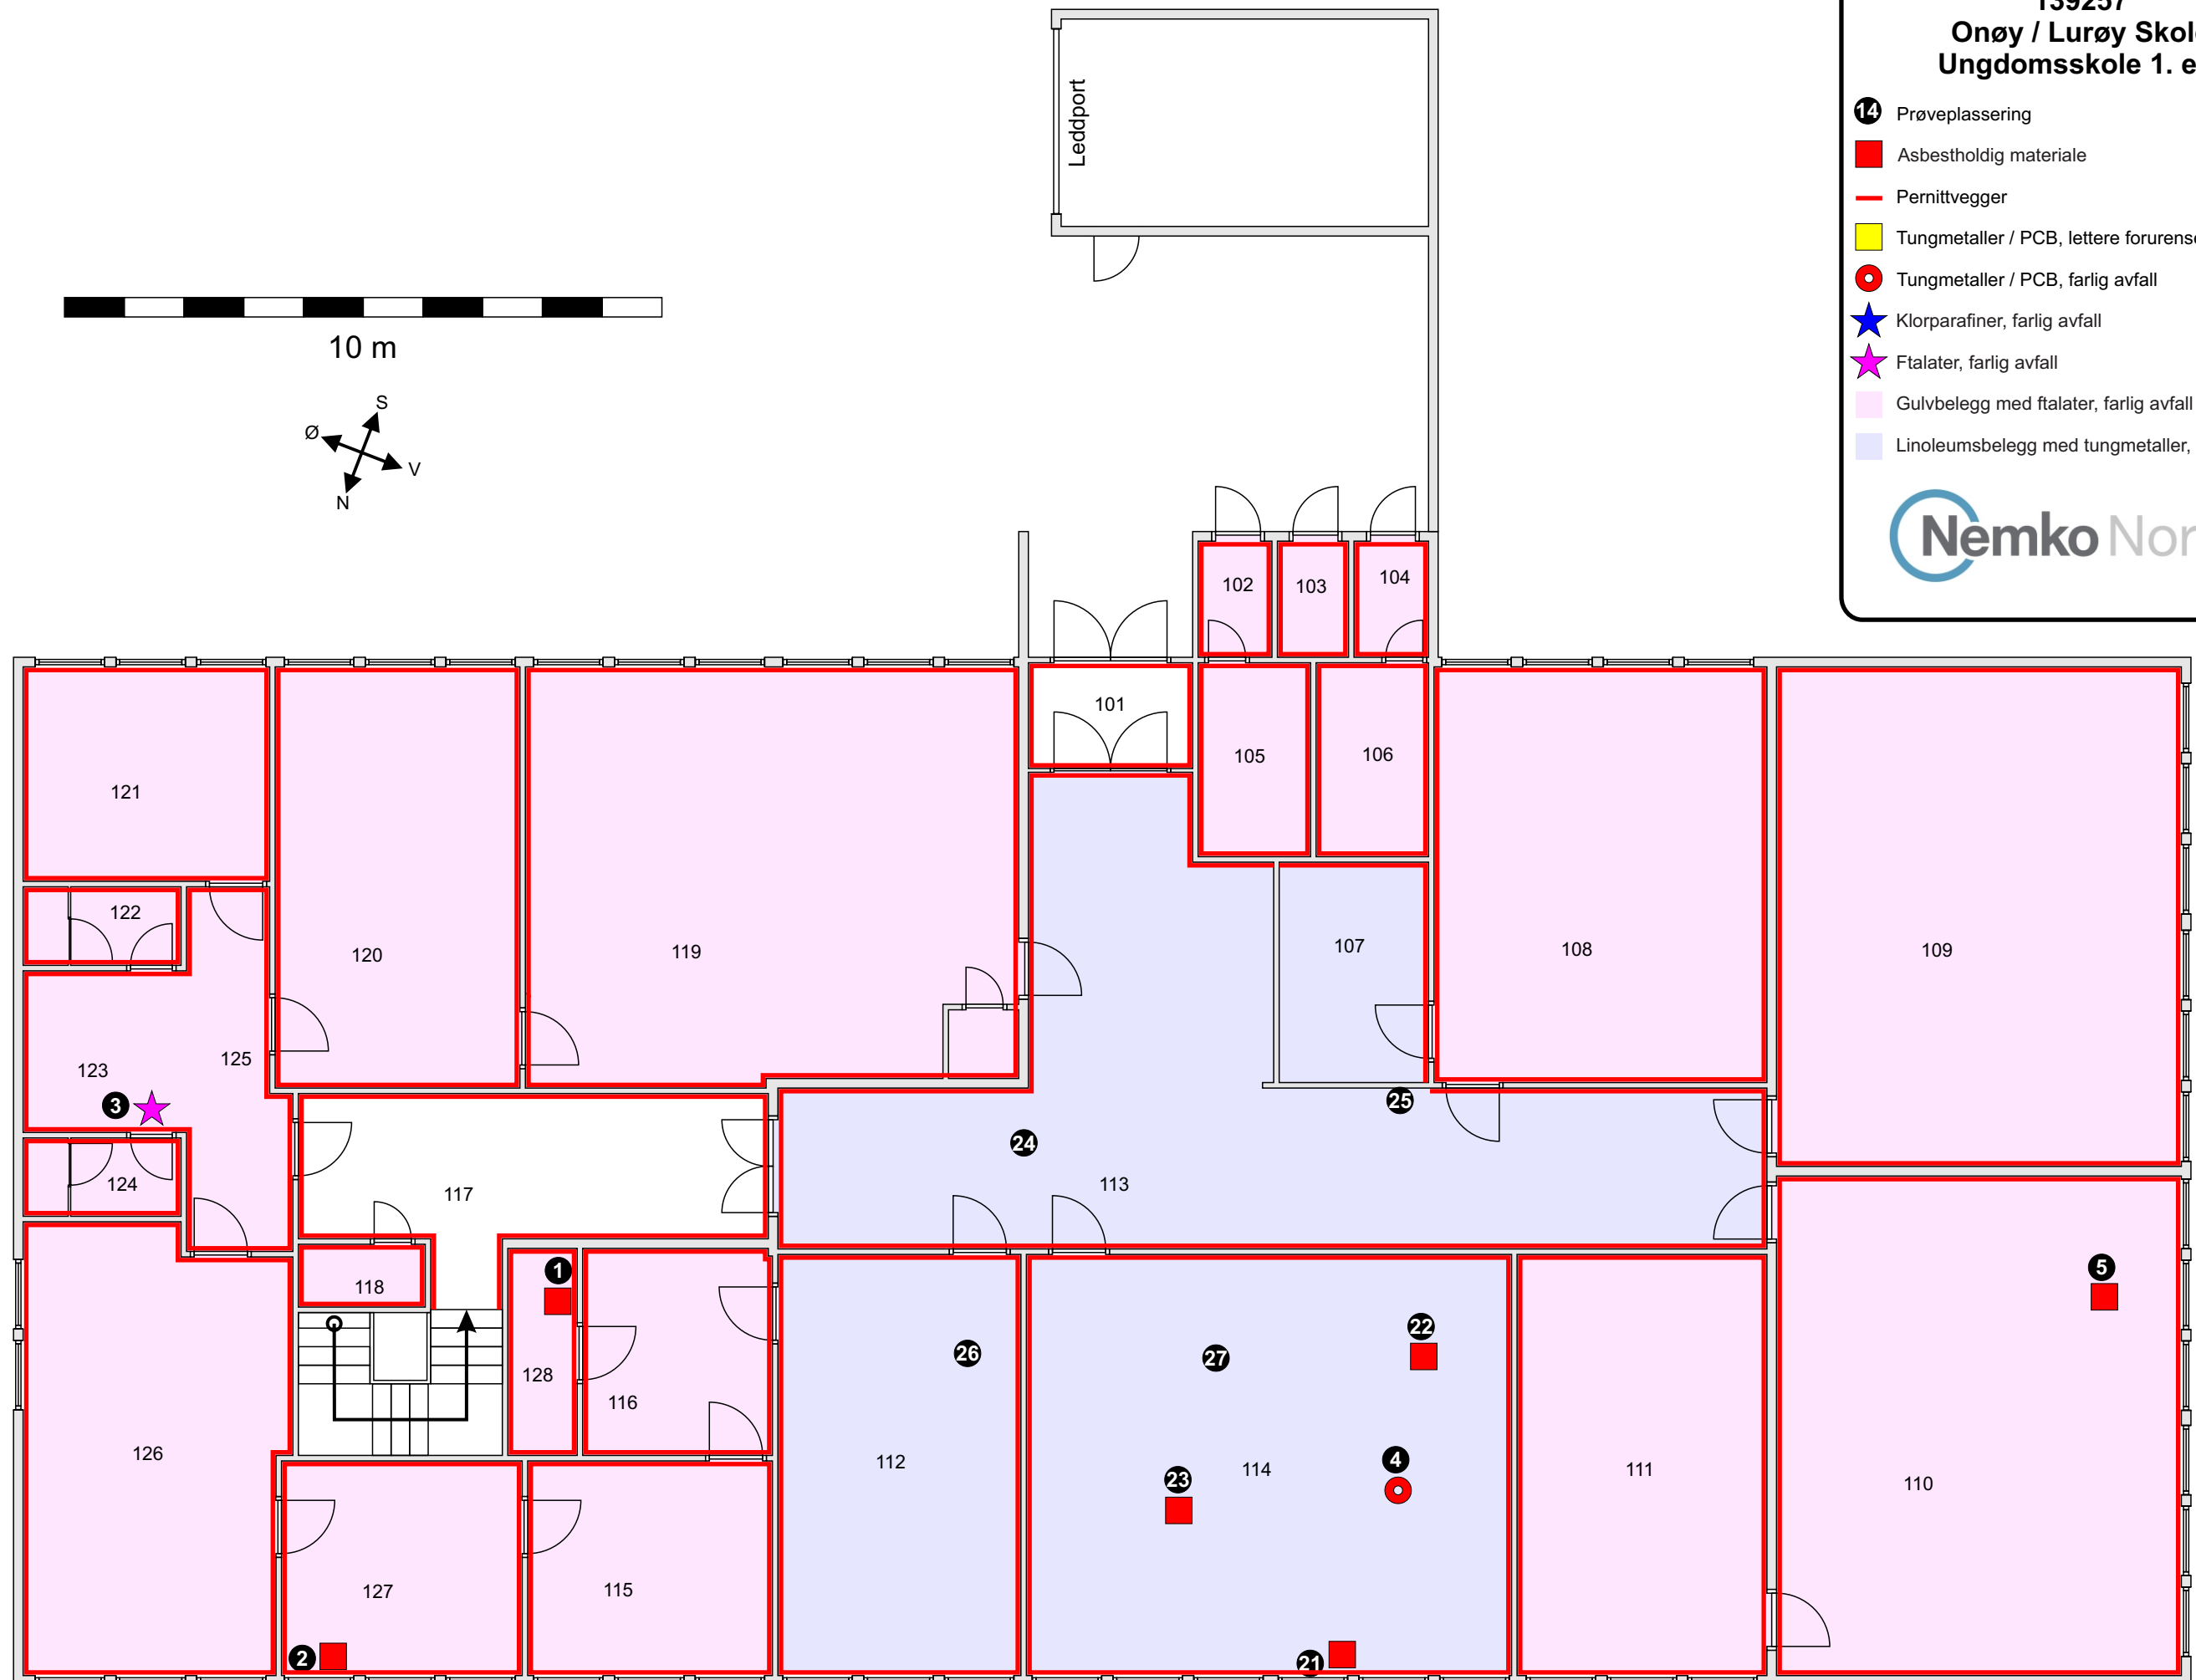


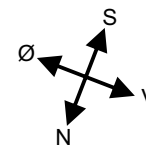

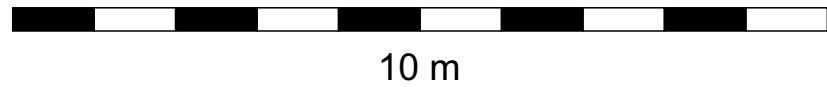


- 14 Prøveplassering
- Asbestholdig materiale
- Pernittvegger
- Tungmetaller / PCB, lettere forurenset
- Tungmetaller / PCB, farlig avfall
- Klorparafiner, farlig avfall
- Ftalater, farlig avfall
- Gulvbelegg med ftalater, farlig avfall
- Linoleumsbelegg med tungmetaller, farlig avfall




 **Nemko** Norlab

 



- 14 Prøveplassering
-  Asbestholdig materiale
-  Pernittvegger
-  Tungmetaller / PCB, lettere forurenset
-  Tungmetaller / PCB, farlig avfall
-  Ftalater, farlig avfall
-  Gulvbelegg med ftalater, farlig avfall



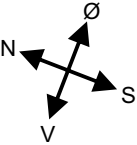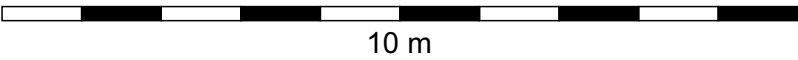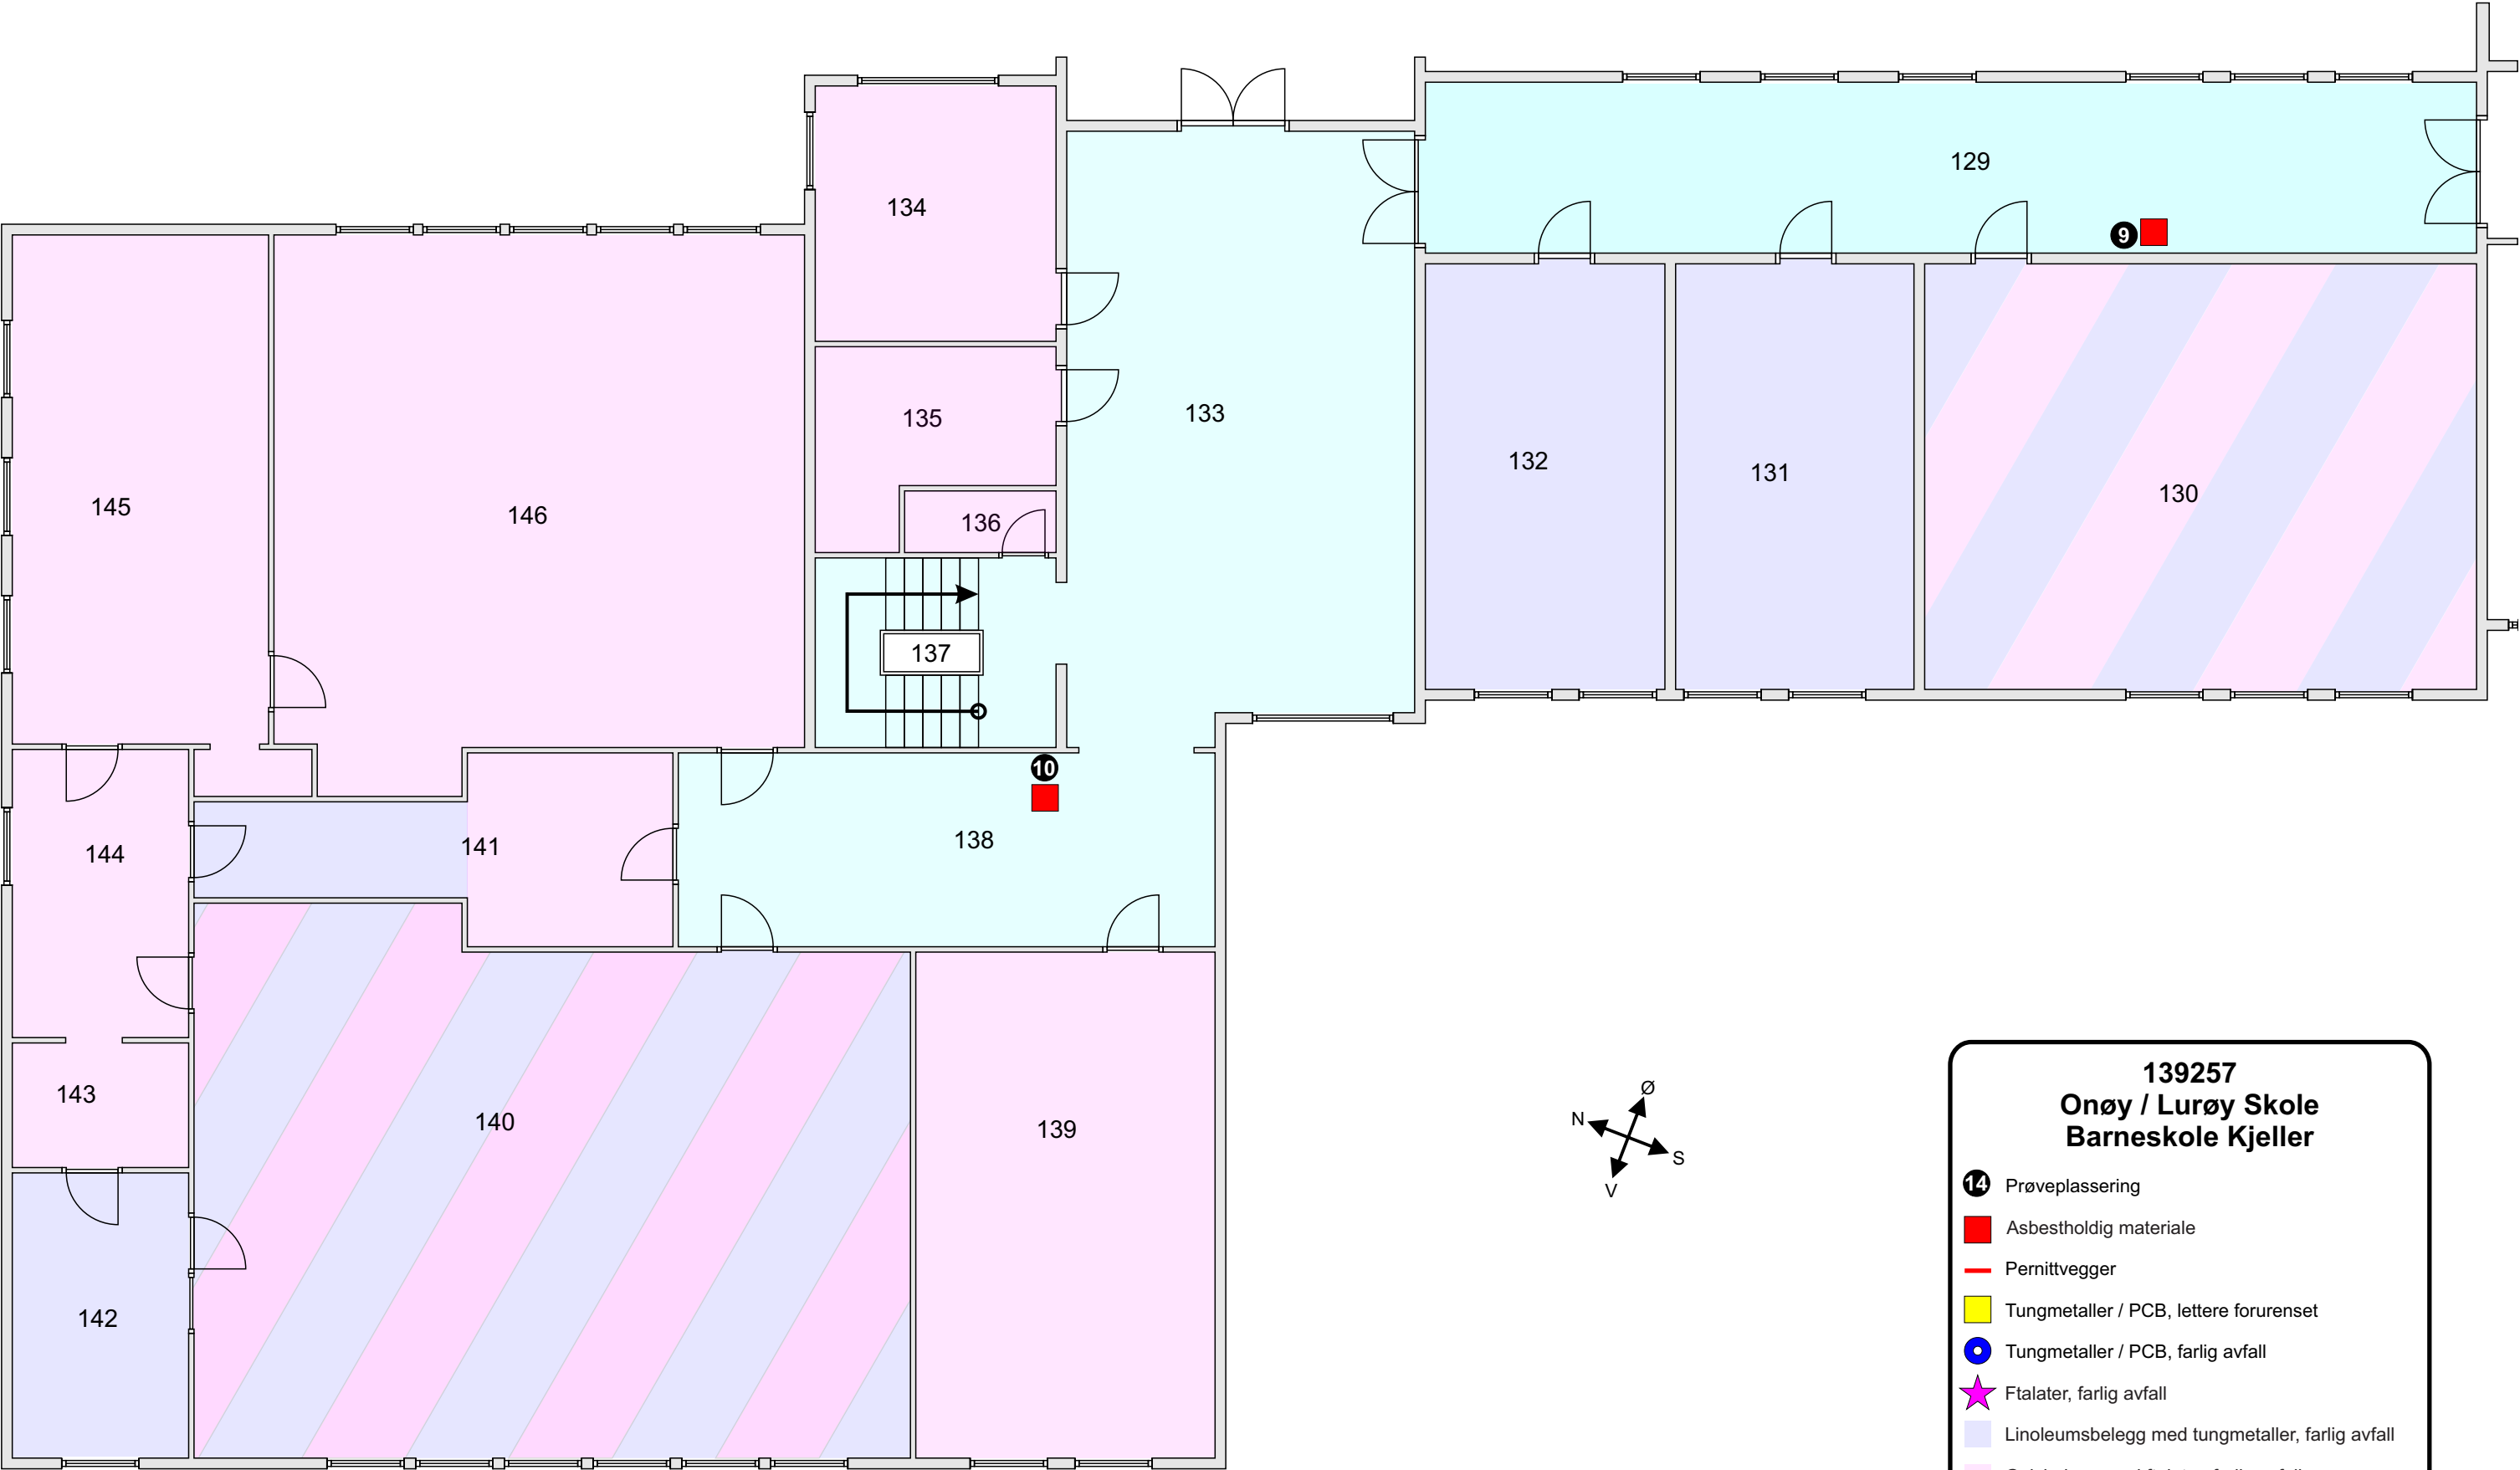

139257
Onøy / Lurøy Skole
Barneskole Kjeller

- 14** Prøveplassering
- Asbestholdig materiale
- Pernittvegger
- Tungmetaller / PCB, lettere forurenset
- Tungmetaller / PCB, farlig avfall
- Ftalater, farlig avfall
- Linoleumsbelegg med tungmetaller, farlig avfall
- Gulvbelegg med ftalater, farlig avfall
- Asbestholdige rikettfliser, gulv

Nemko Norlab



