
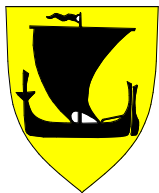


Rom merket med rødt skal ha romstyring over BachNet KNX.  
Oppgradering av ventilaktuatorer og temperaturfølere.  
Se også eks. I/O lister

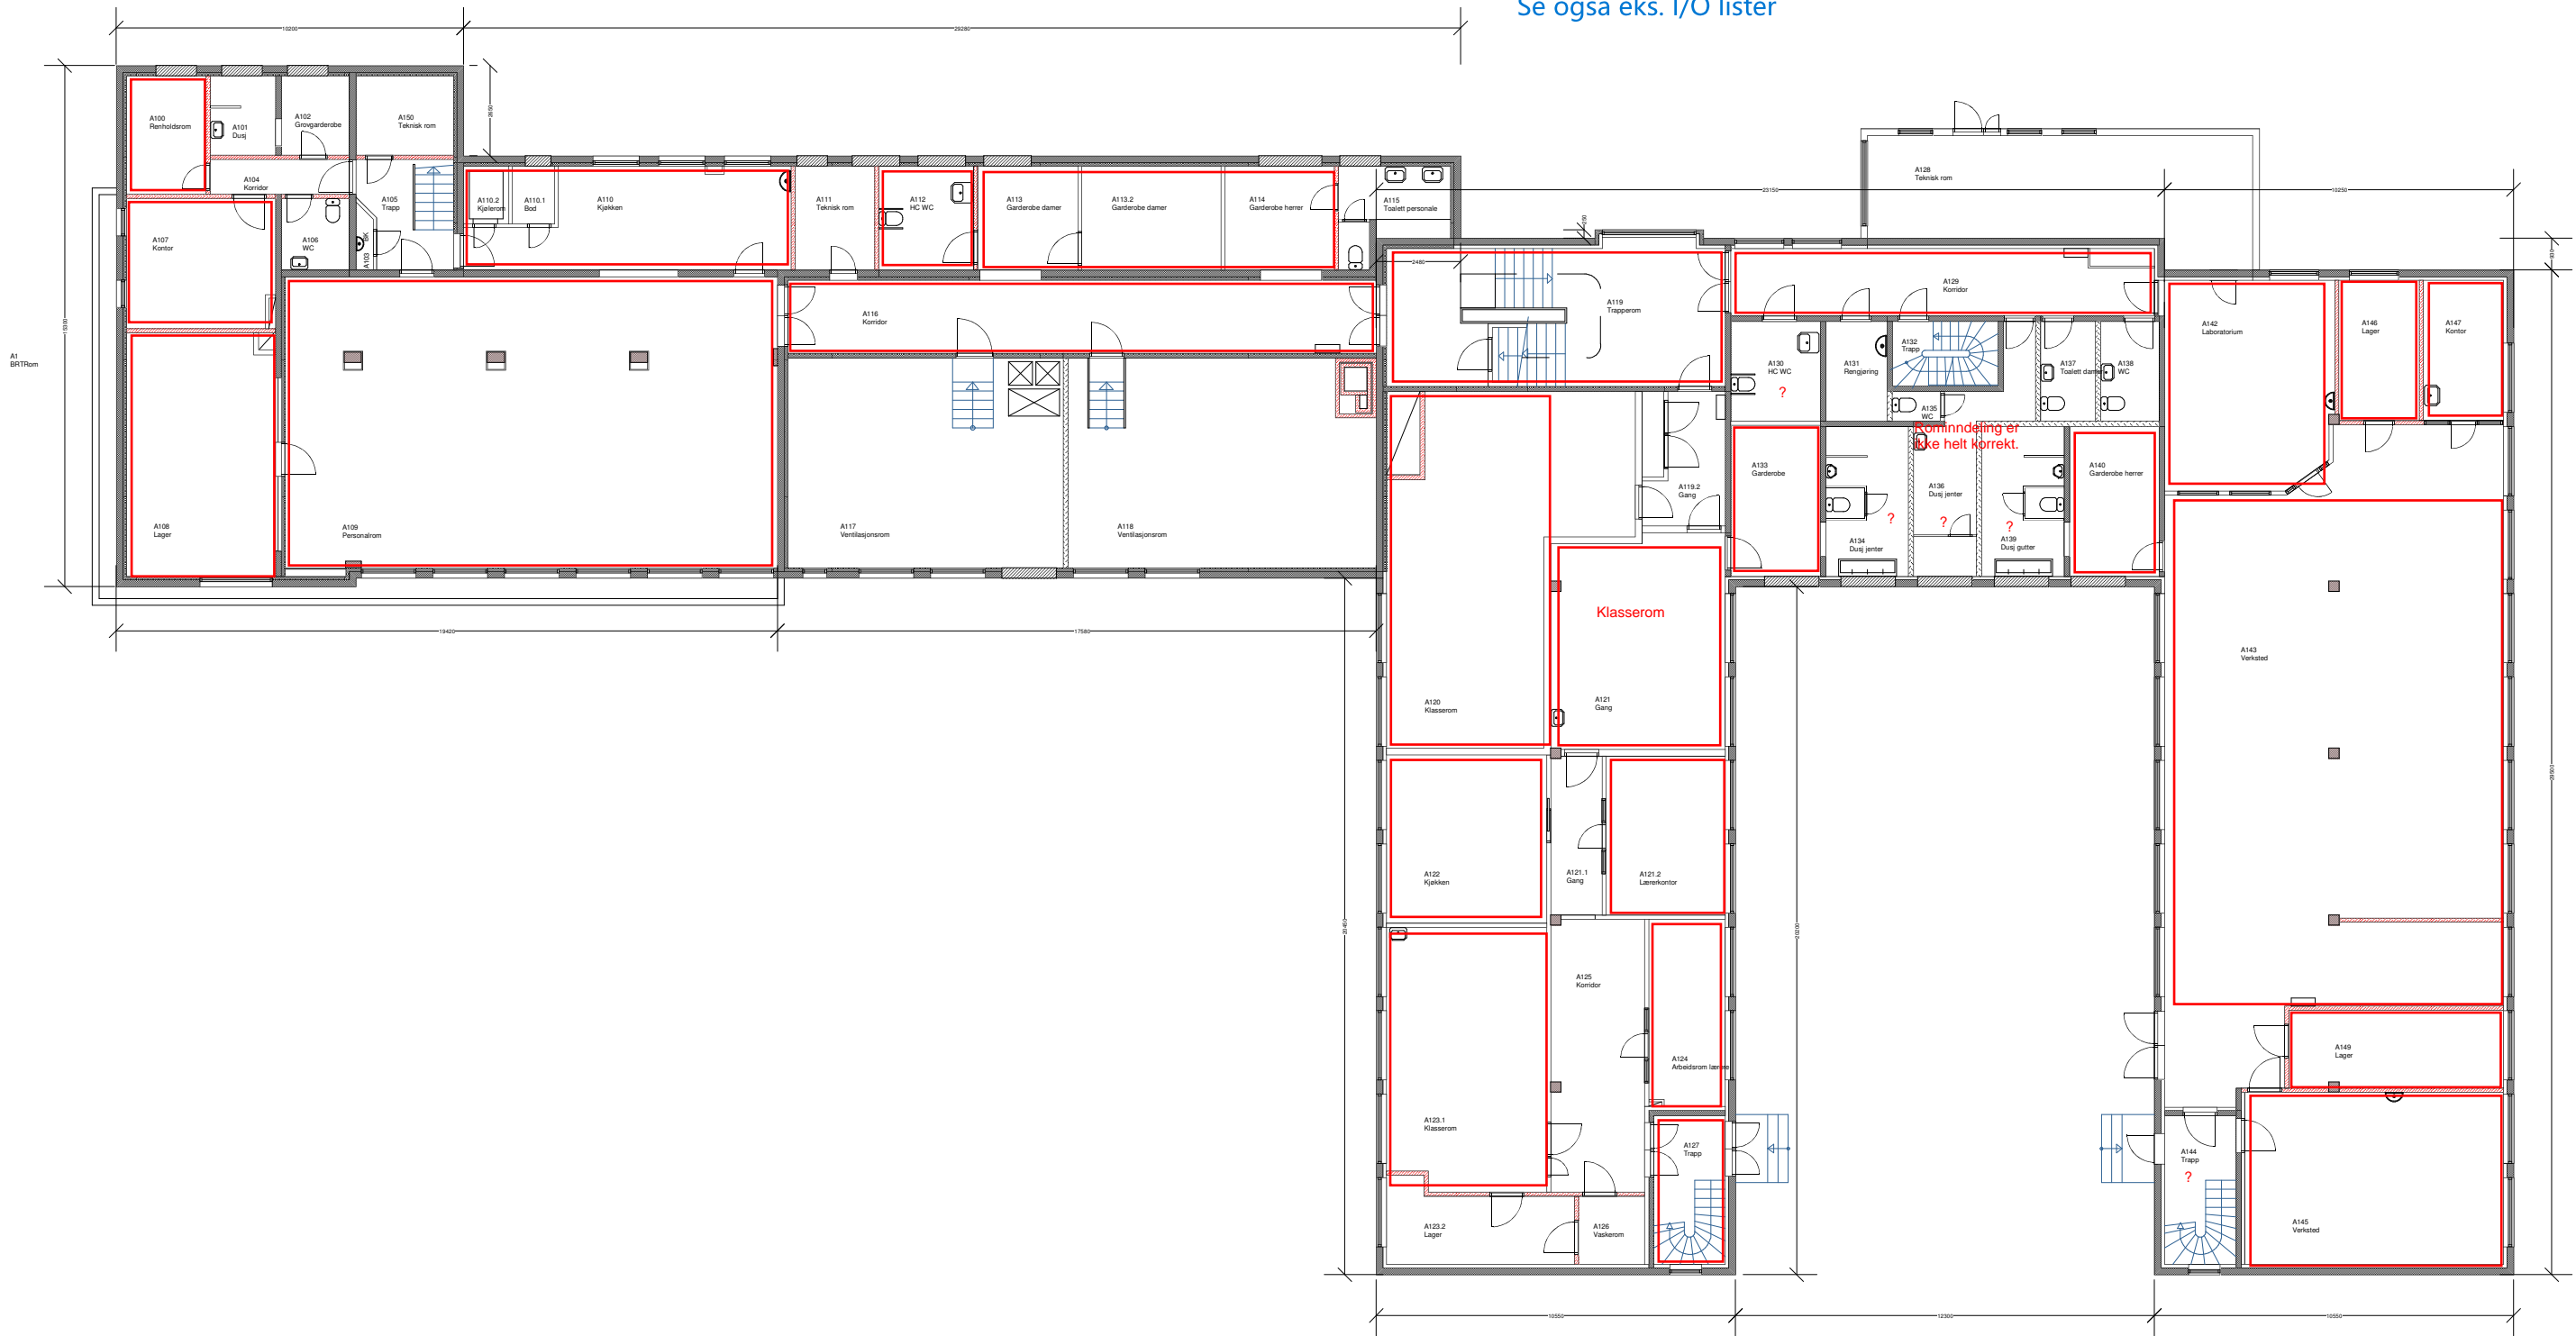

Plan 1		TEGN.NR. (000) 000
Bygg A (adm/teori/bibliotek/formg./mek)	Plantegning	MÅL 1:200
Hadsel vgs - Melbu	Nordland fylkeskommune Eiendomsseksjonen Fylkeshuset 8048 BODØ TLF. 75 65 01 80 - FAX. 75 65 01 81	DATO 18.11.2014
		SIGN NN
		JONATHAN FDV