


Tegningen skal ikke benyttes som brantegning.

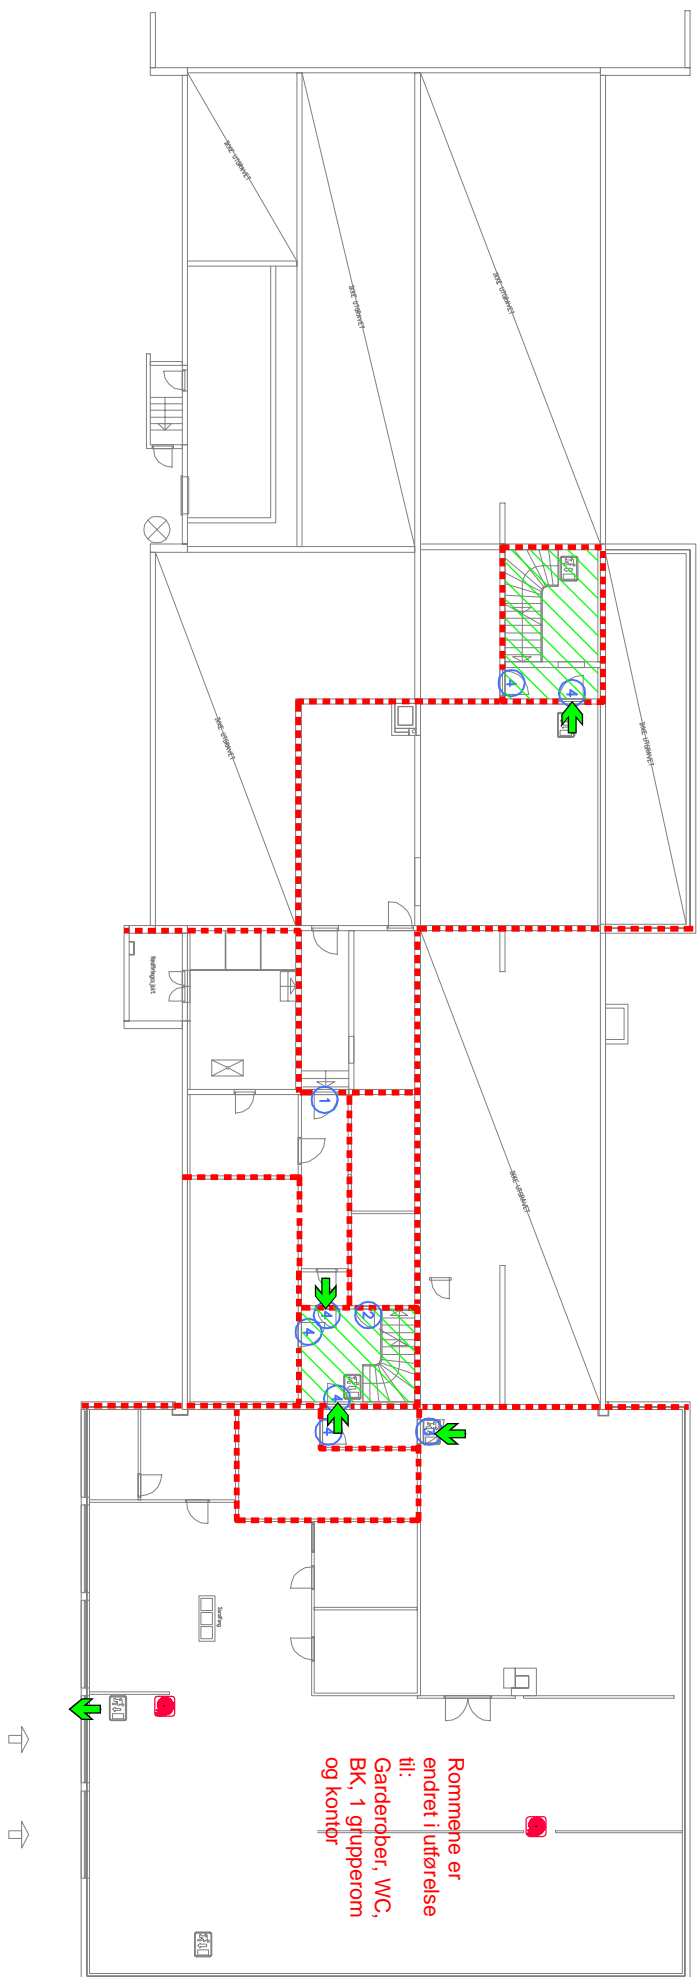

B	AS-BUILT	2015-06-22	MMM	MST	MMI
A	Brannetekstille rundt kompressor	2014-01-31	MMM	BHG	MMI
0	BRANNDOKUMENTASJON	2013-01-17	MMM	BHG	MA

BRANDDOKUMENTASJON



Rambøll Norge AS - Region Nord

Postboks 1363, Terminalveien 10 - 8001 Bodø - Tel 7555 1300 - Fax 7555 1310

NORDLAND FYLKESKOMMUNE

HADSSEL VGS. BYGG E

E	00K F	20	110					B	