Tegningen skal ikke benyttes som branntegning.

Rom merket med gult har romstyring i dag.

Resten av rommene inngår ikke denne utførelse.
Se beskrivelse for unntak av utstyr som skal tilknyttes SD-anlegg.

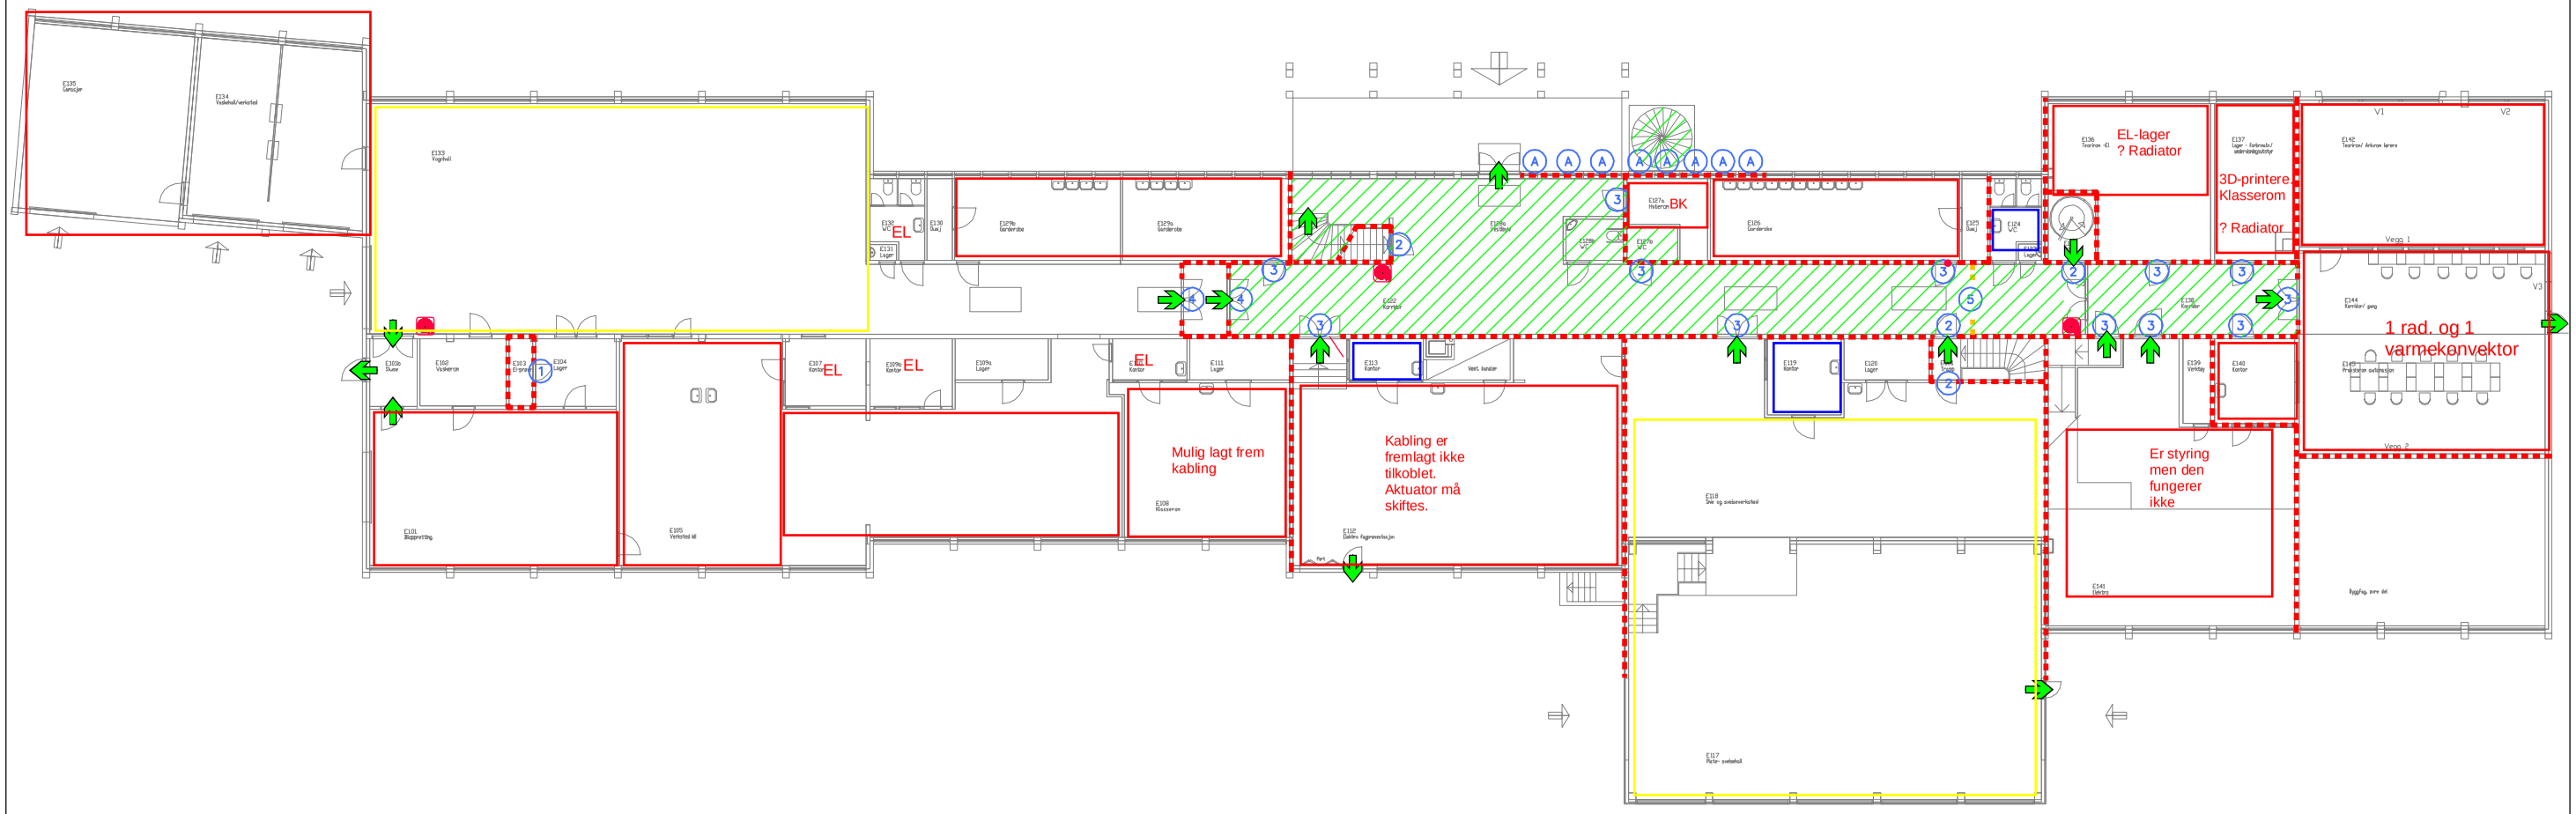

SYMBOLFORKLARING:

BRANNCELLEVEGG EI 60 [B60]	1 DØR EI 60–S [A60 M/TERSKEL]
RØYKSKILLE E 30 [F30]	2 DØR EI 30–CS [B30S M/TERSKEL]
RØMNINGSRETNING	3 DØR EI 30–S [EI30 M/TERSKEL]
ALTERNATIV RØMNINGSRETNING	4 DØR EI 60–CS [A60S M/TERSKEL]
RØMNINGSVEI	5 DØR E 30–CS [F30S M/TERSKEL]
BRANNSLANGE	A VINDU EI 30 [B30]

MERKNADER:

RISIKOKLASSE: 3

BRANNKLASSE: 2

HOVED– OG SEKUNDÆRBÆRESYSTEM R 60 [B 60]

HELDEKKENDE BRANNALARMANLEGG

TEGNINGENE SKAL LESES I FARGER I STØRRELSE A3

TEGNINGEN MÅ LESES I SAMMENHENG MED BRANNNOTAT DATERT 27.01.2013

Revisjon	Rettelse	Dato	Tegnet	Kontrollert	Godkjer
C	AS-BUILT	2015-06-22	MAM	MST	MAI
B	Skille mot ny utv. rømningstrapp	2014-01-31	MAM	BHG	MAI
A	Plassering av ny utv. rømningstrapp	2013-05-02	MAM	BHG	MAI
0	BRANNDOKUMENTASJON	2013-01-17	MAM	BHG	MA

Fase
BRANNDOKUMENTASJON

RAMBØLL

Rambøll Norge AS - Region Nord
Postboks 1363, Terminalveien 10 - 8001 Bodø - Tel 7555 1300 - Fax 7555 1310

NORDLAND FYLKESKOMMUNE
HADSEL VGS. BYGG E

RIBR

PLAN 1
BRANNTEKNIKK

Oppdragsnummer 7120840
Dokumentansvarlig MAM
Filnavn Brann E.dwg
Målestokk -

Kompleks	Bygg	Etasje	Fag	System	Type	Løpenummer	Prosjektfase	Revisjon	Status
	E	001	F		20	111		C	