


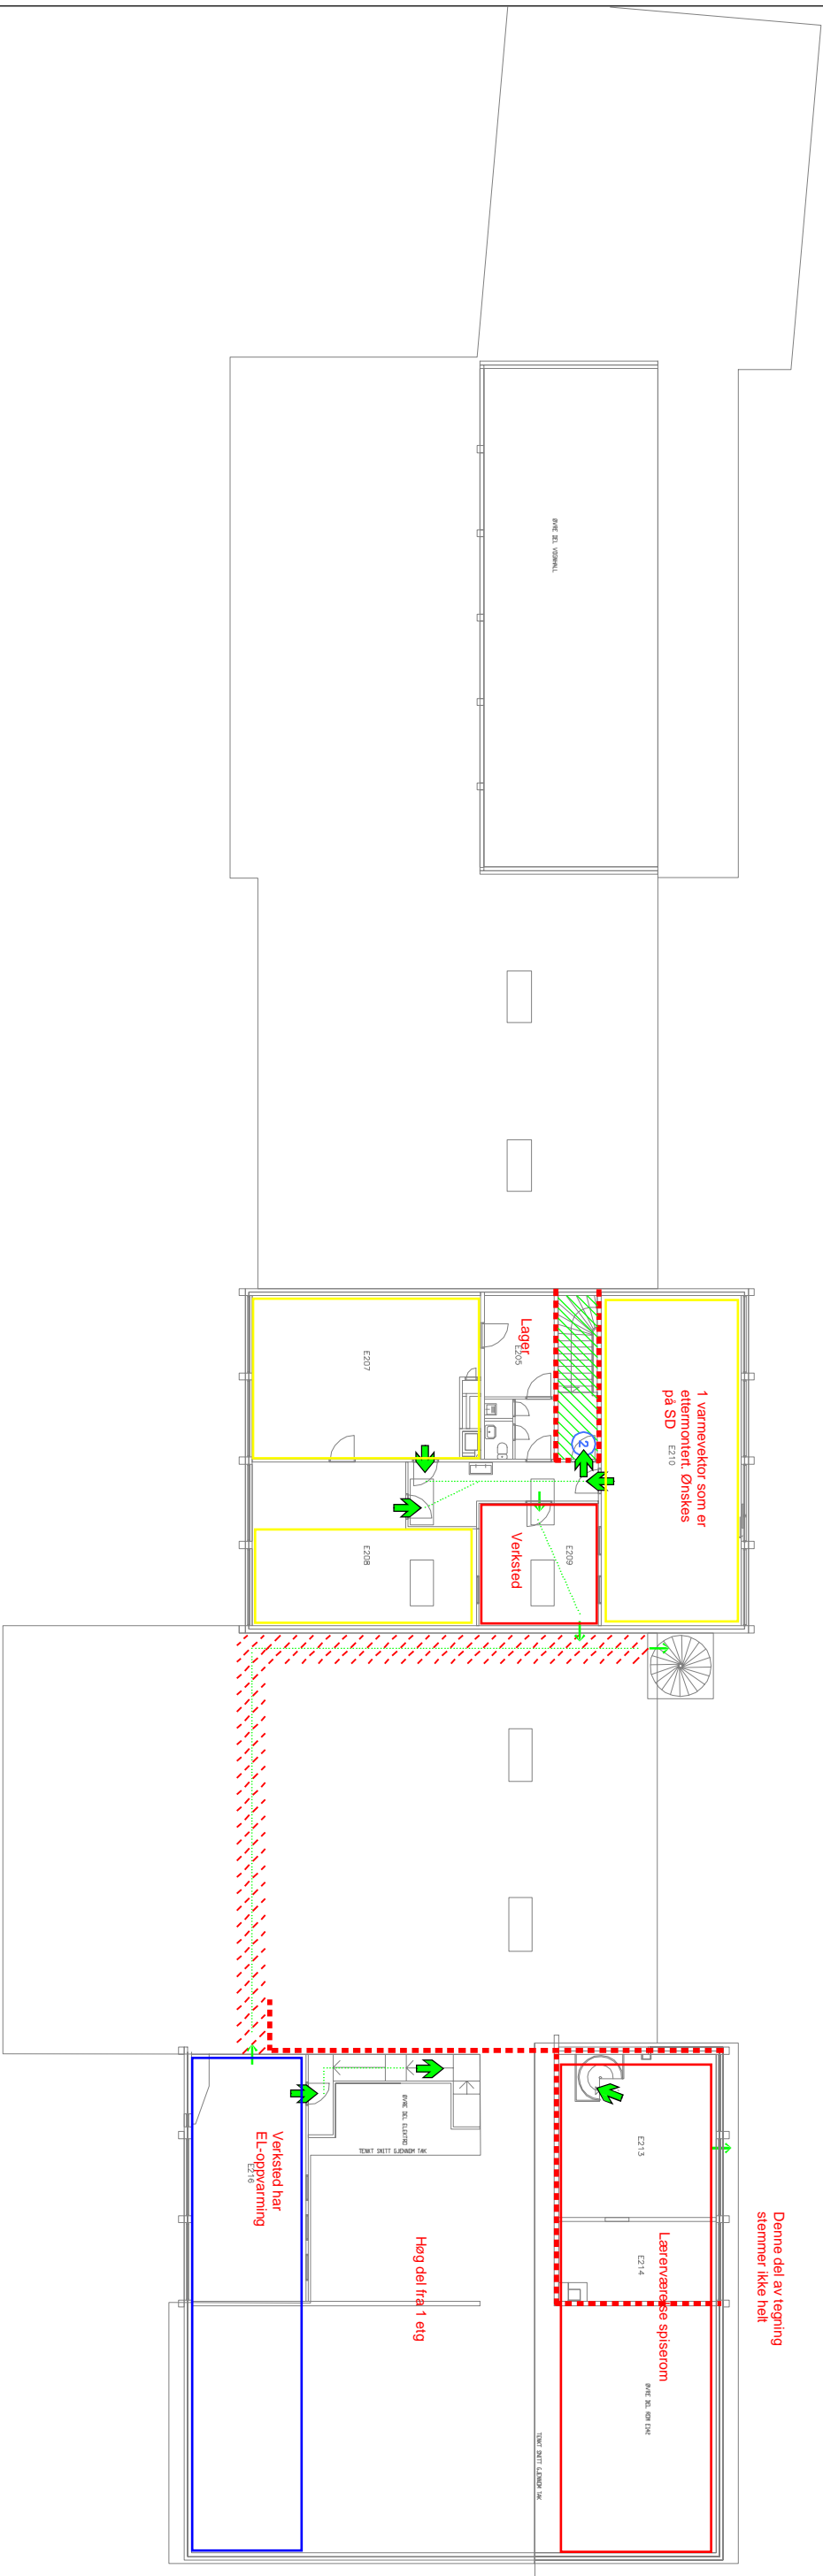


Tegningen skal ikke benyttes som brantegning.

Rom merket med gult har romstyring i dag.

Resten av rommene inngår ikke denne utførelse. Se beskrivelse for unntak av utstyr som skal tilknyttes SD-anlegg.



SYMBOLFORKLARING:

- | | | | |
|---|-----------------------------|---|-------------------------------|
|  | BRANNCELLEVEGG EI 60 [B60] |  | DØR EI 60-S [A60 M/TERSKEI] |
|  | RØYKSKILLE E 30 [F30] |  | DØR EI 30-CS [B30S M/TERSKEI] |
|  | RØMNINGSPRETNING |  | DØR EI 30-S [E30 M/TERSKEI] |
|  | ALTERNATIV RØMNINGSPRETNING |  | DØR EI 60-CS [A60S M/TERSKEI] |
|  | RØMNINGSGVEI |  | DØR E 30-CS [F30S M/TERSKEI] |
|  | BRANNSLANGE |  | VINDU EI 30 [B30] |

MERKNADER:

RISIKOKLASSE: 3

BRANNKLASSE: 2

HOVED – OG SEKUNDAERBÆRESYSTEM R 60 [B 60]

HELDEKKEKKEDE BRANNALARMANLEGG

TEGNINGENE SKAL LESES I FARGER I STØRRELSE A3

TEGNINGEN MÅ LESES I SAMMENHENG MED
BRANNNOTAT DATERT 27.01.2013

C	AS-BUILT		MAM	MST	MAI
B			MAM	BHG	MAI
C	Krav til merking av romningsveit over tak		MAM		
A	Plussing av ny utv.-romningsstrapp		MAM	BHG	MAI
0	BRANDKOKUMENTASJON		MAM	BHG	MA

BRANDDOKUMENTASJON



Rambøll Norge AS - Region Nord

Postboks 1363, Terminalveien 10 - 8001 Bodø - Tel 7555 1300 - Fax 7555 1310

NORDLAND FYLKESKOMMUNE

HADSSEL VGS. BYGG E

PLAN 2

E		002	F		20	112		C	