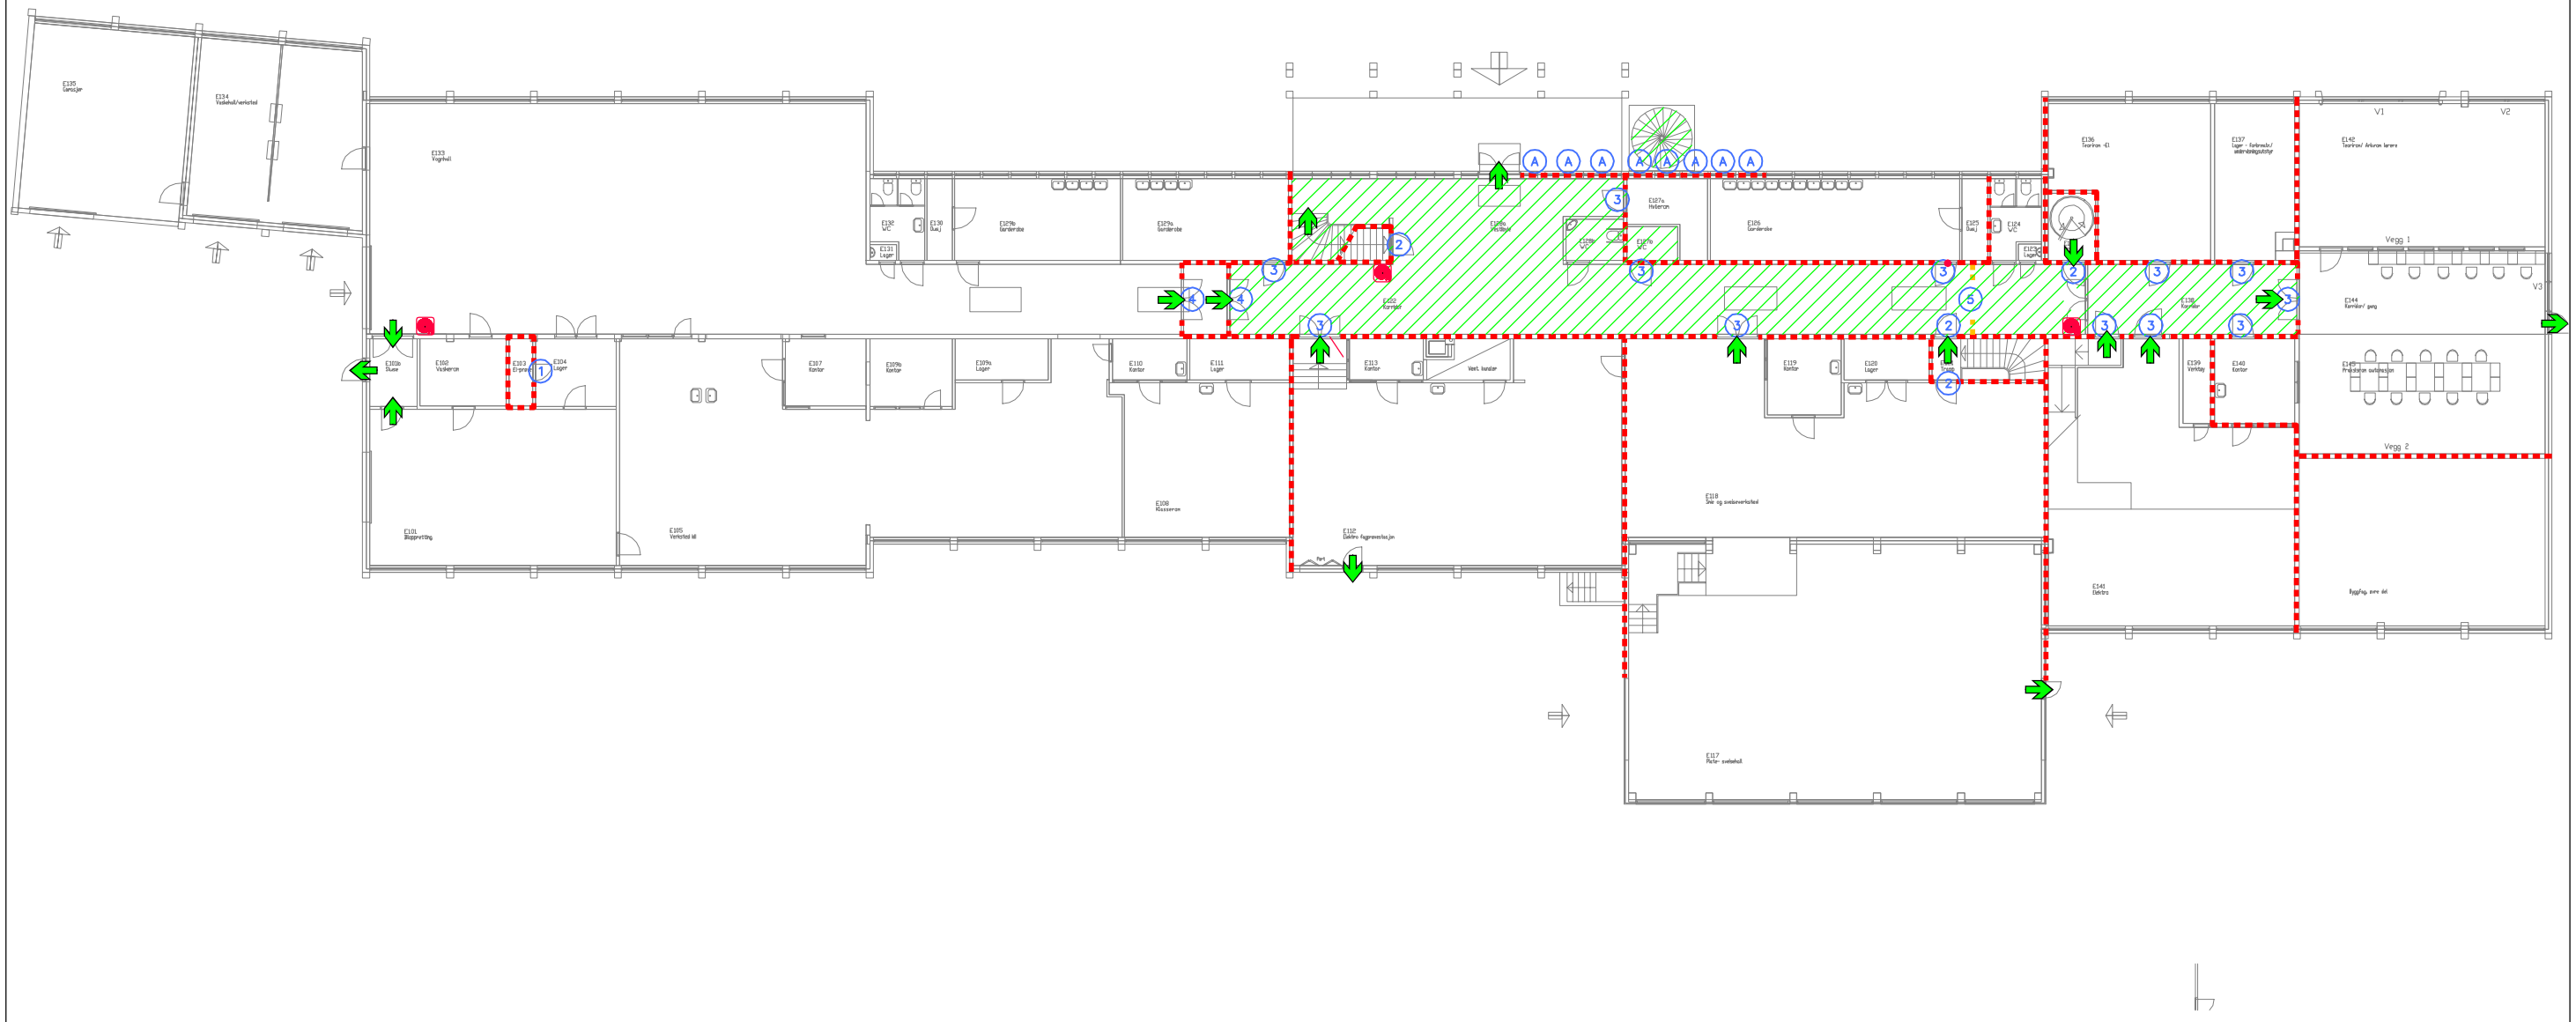

SYMBOLFORKLARING:

BRANNCELLEVEGG EI 60 [B60]	1	DØR EI 60–S [A60 M/TERSKEL]
RØYKSKILLE E 30 [F30]	2	DØR EI 30–CS [B30S M/TERSKEL]
RØMNINGSRETNING	3	DØR EI 30–S [EI30 M/TERSKEL]
ALTERNATIV RØMNINGSRETNING	4	DØR EI 60–CS [A60S M/TERSKEL]
RØMNINGSVEI	5	DØR E 30–CS [F30S M/TERSKEL]
BRANNSLANGE	A	VINDU EI 30 [B30]

MERKNADER:

RISIKOKLASSE: 3

BRANNKLASSE: 2

HOVED– OG SEKUNDÆRBÆRESYSTEM R 60 [B 60]

HELDEKKENDE BRANNALARMANLEGG

TEGNINGENE SKAL LESES I FARGER I STØRRELSE A3

TEGNINGEN MÅ LESES I SAMMENHENG MED BRANNNOTAT DATERT 27.01.2013

Revisjon	Rettelse	Dato	Tegnet	Kontrollert	Godkjer
C	AS-BUILT	2015-06-22	MAM	MST	MAI
B	Skille mot ny utv. rømningstrapp	2014-01-31	MAM	BHG	MAI
A	Plassering av ny utv. rømningstrapp	2013-05-02	MAM	BHG	MAI
0	BRANNDOKUMENTASJON	2013-01-17	MAM	BHG	MA

Fase

BRANNDOKUMENTASJON

Rambøll Norge AS - Region Nord
Postboks 1363, Terminalveien 10 - 8001 Bodø - Tel 7555 1300 - Fax 7555 1310

NORDLAND FYLKESKOMMUNE
HADSEL VGS. BYGG E

RIBR

PLAN 1
BRANNTEKNIKK

Oppdragsnummer	Dokumentansvarlig	Filnavn	Målestokk
7120840	MAM	Brann E.dwg	-

Kompleks	Bygg	Etasje	Fag	System	Type	Løpenummer	Prosjektfase	Revisjon	Status
	E	001	F		20	111		C	