


ORIENTERINGSPLAN / RØMMNINGSVEI

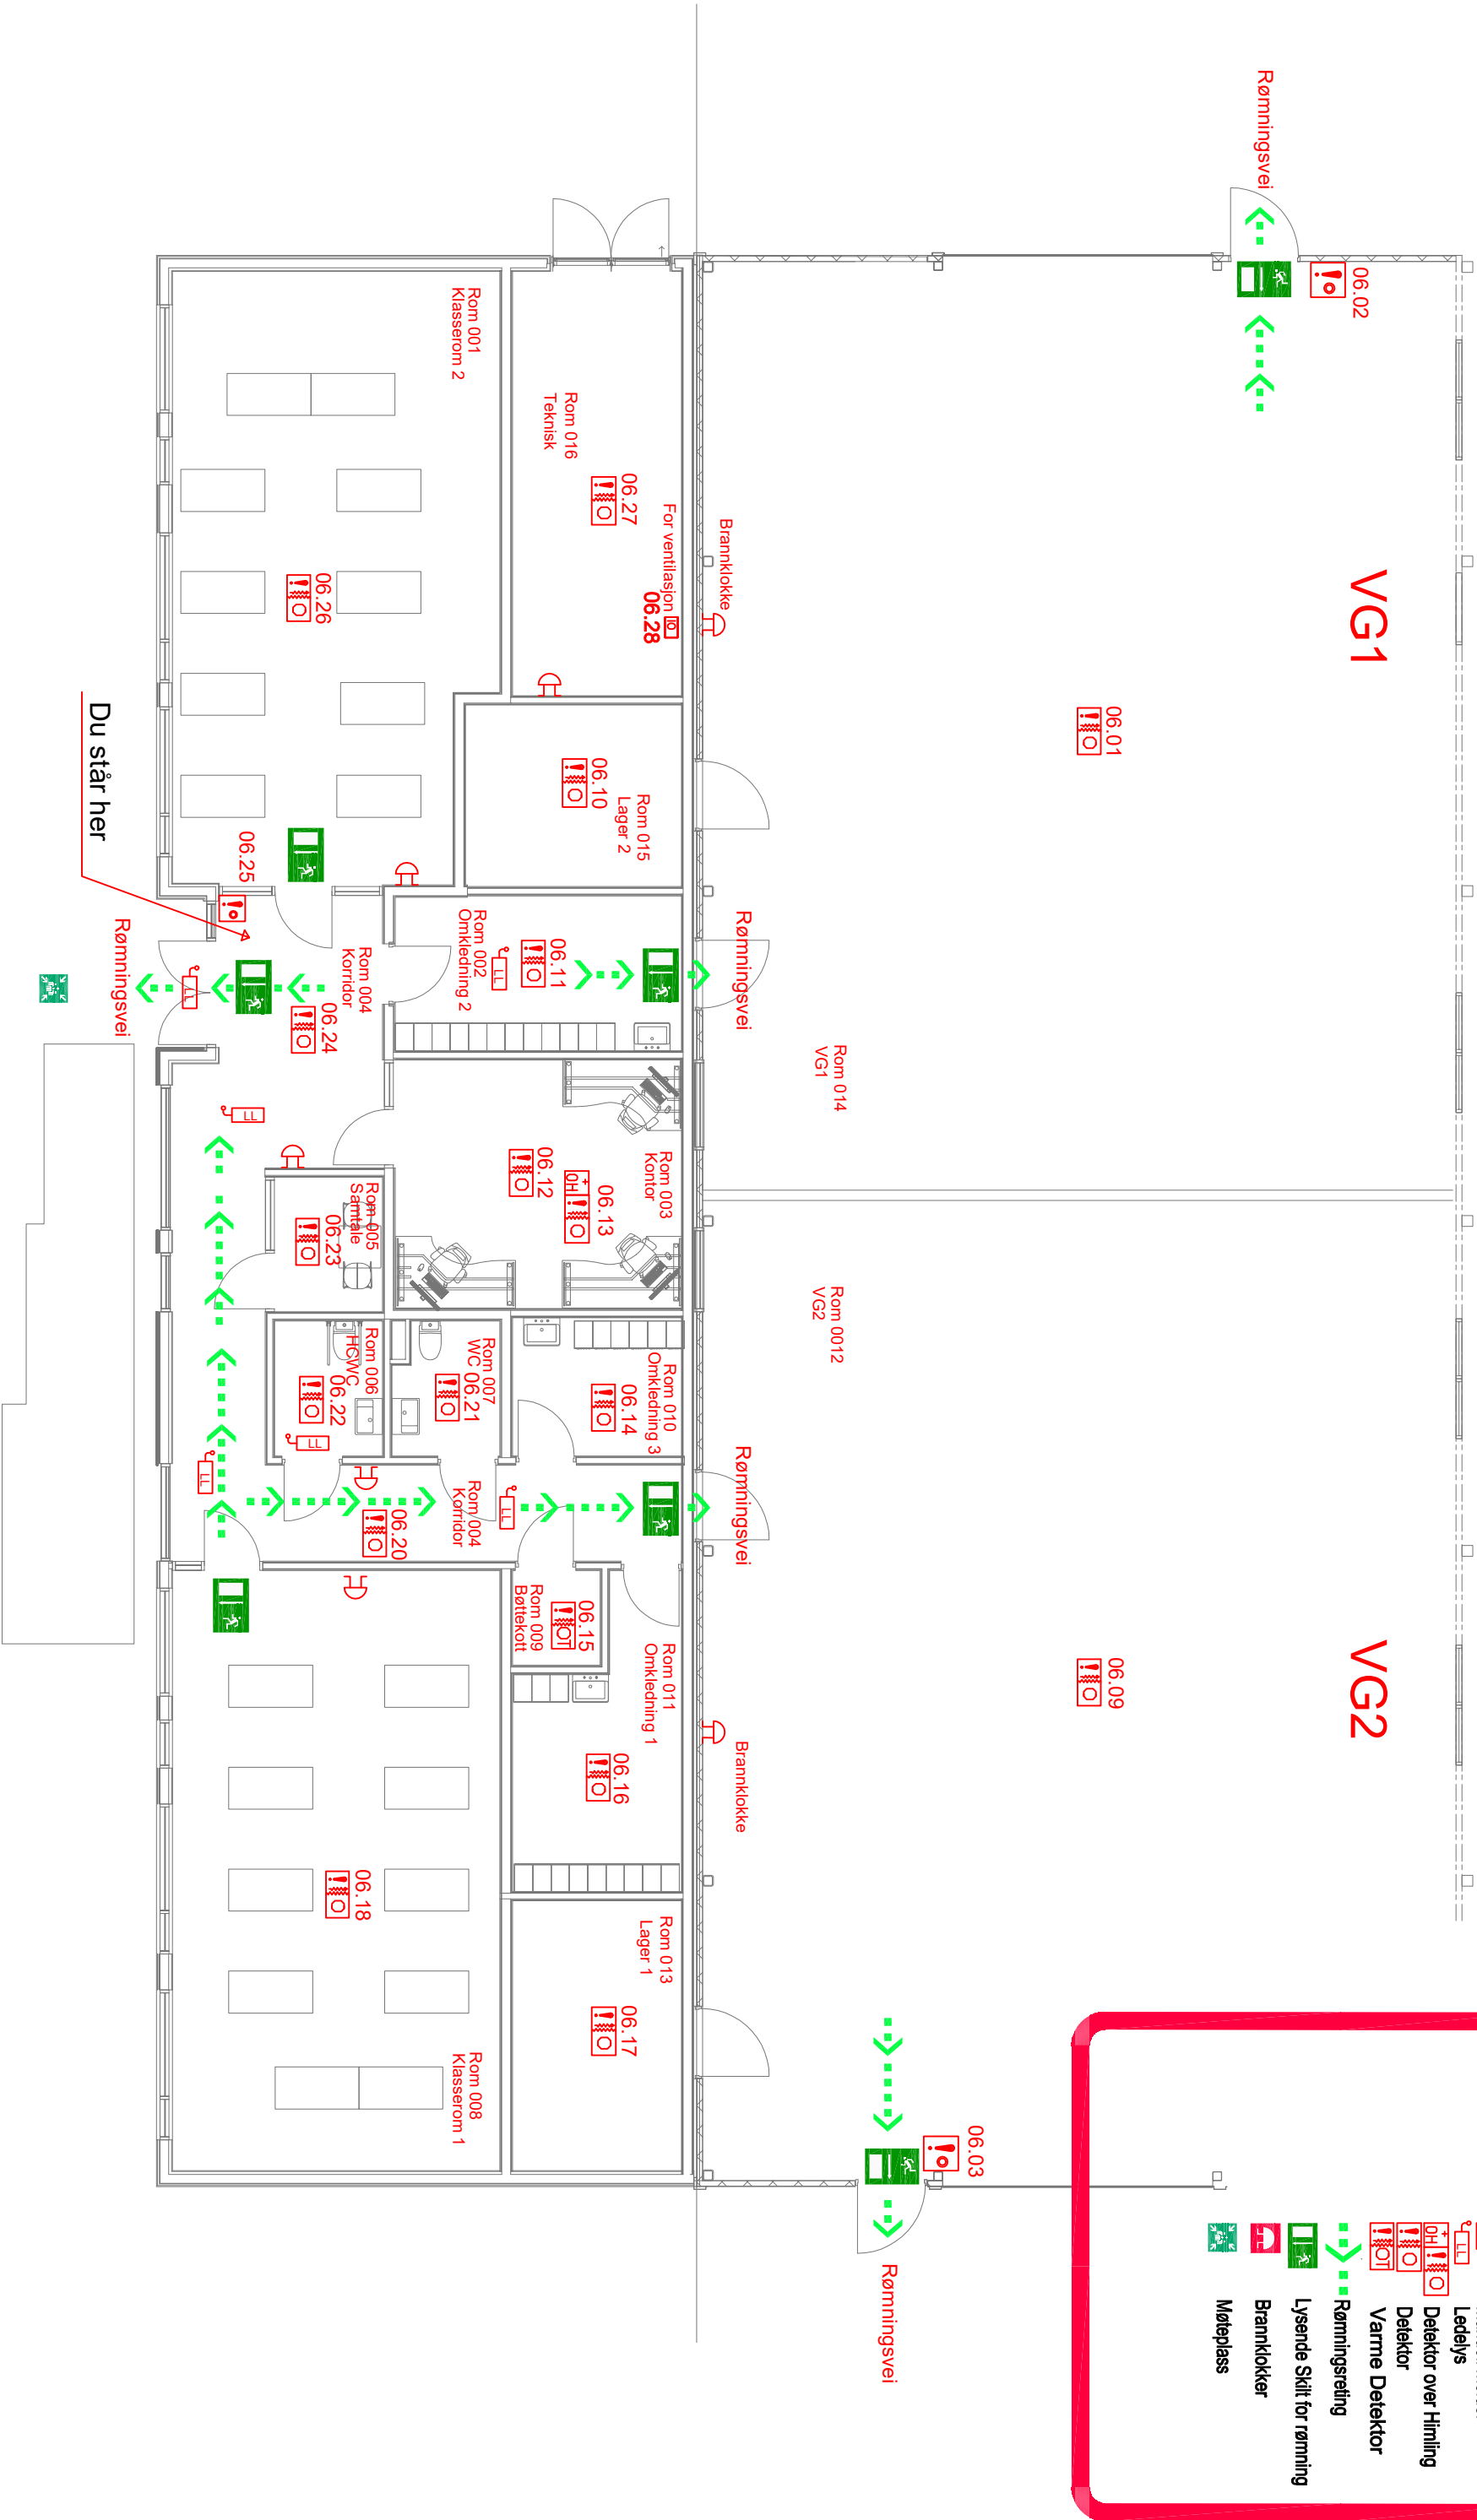

				Dato:	22.05.17	<div><div>MANESETH</div><div>Elservice AS</div></div>	Melbu VG. Skole Bygghall		Tegningsnr.: 16108-E-003		=
				Utført:	gmo						+
Z	AS-Built	22.05.17	gmo	Godkjent:	AaEE						
Utgave	Endring	Dato	Signatur	Norm:			Brann sløyfe og Orienteringsplan		Kode :	Målestokk : %	Blad nr. 1