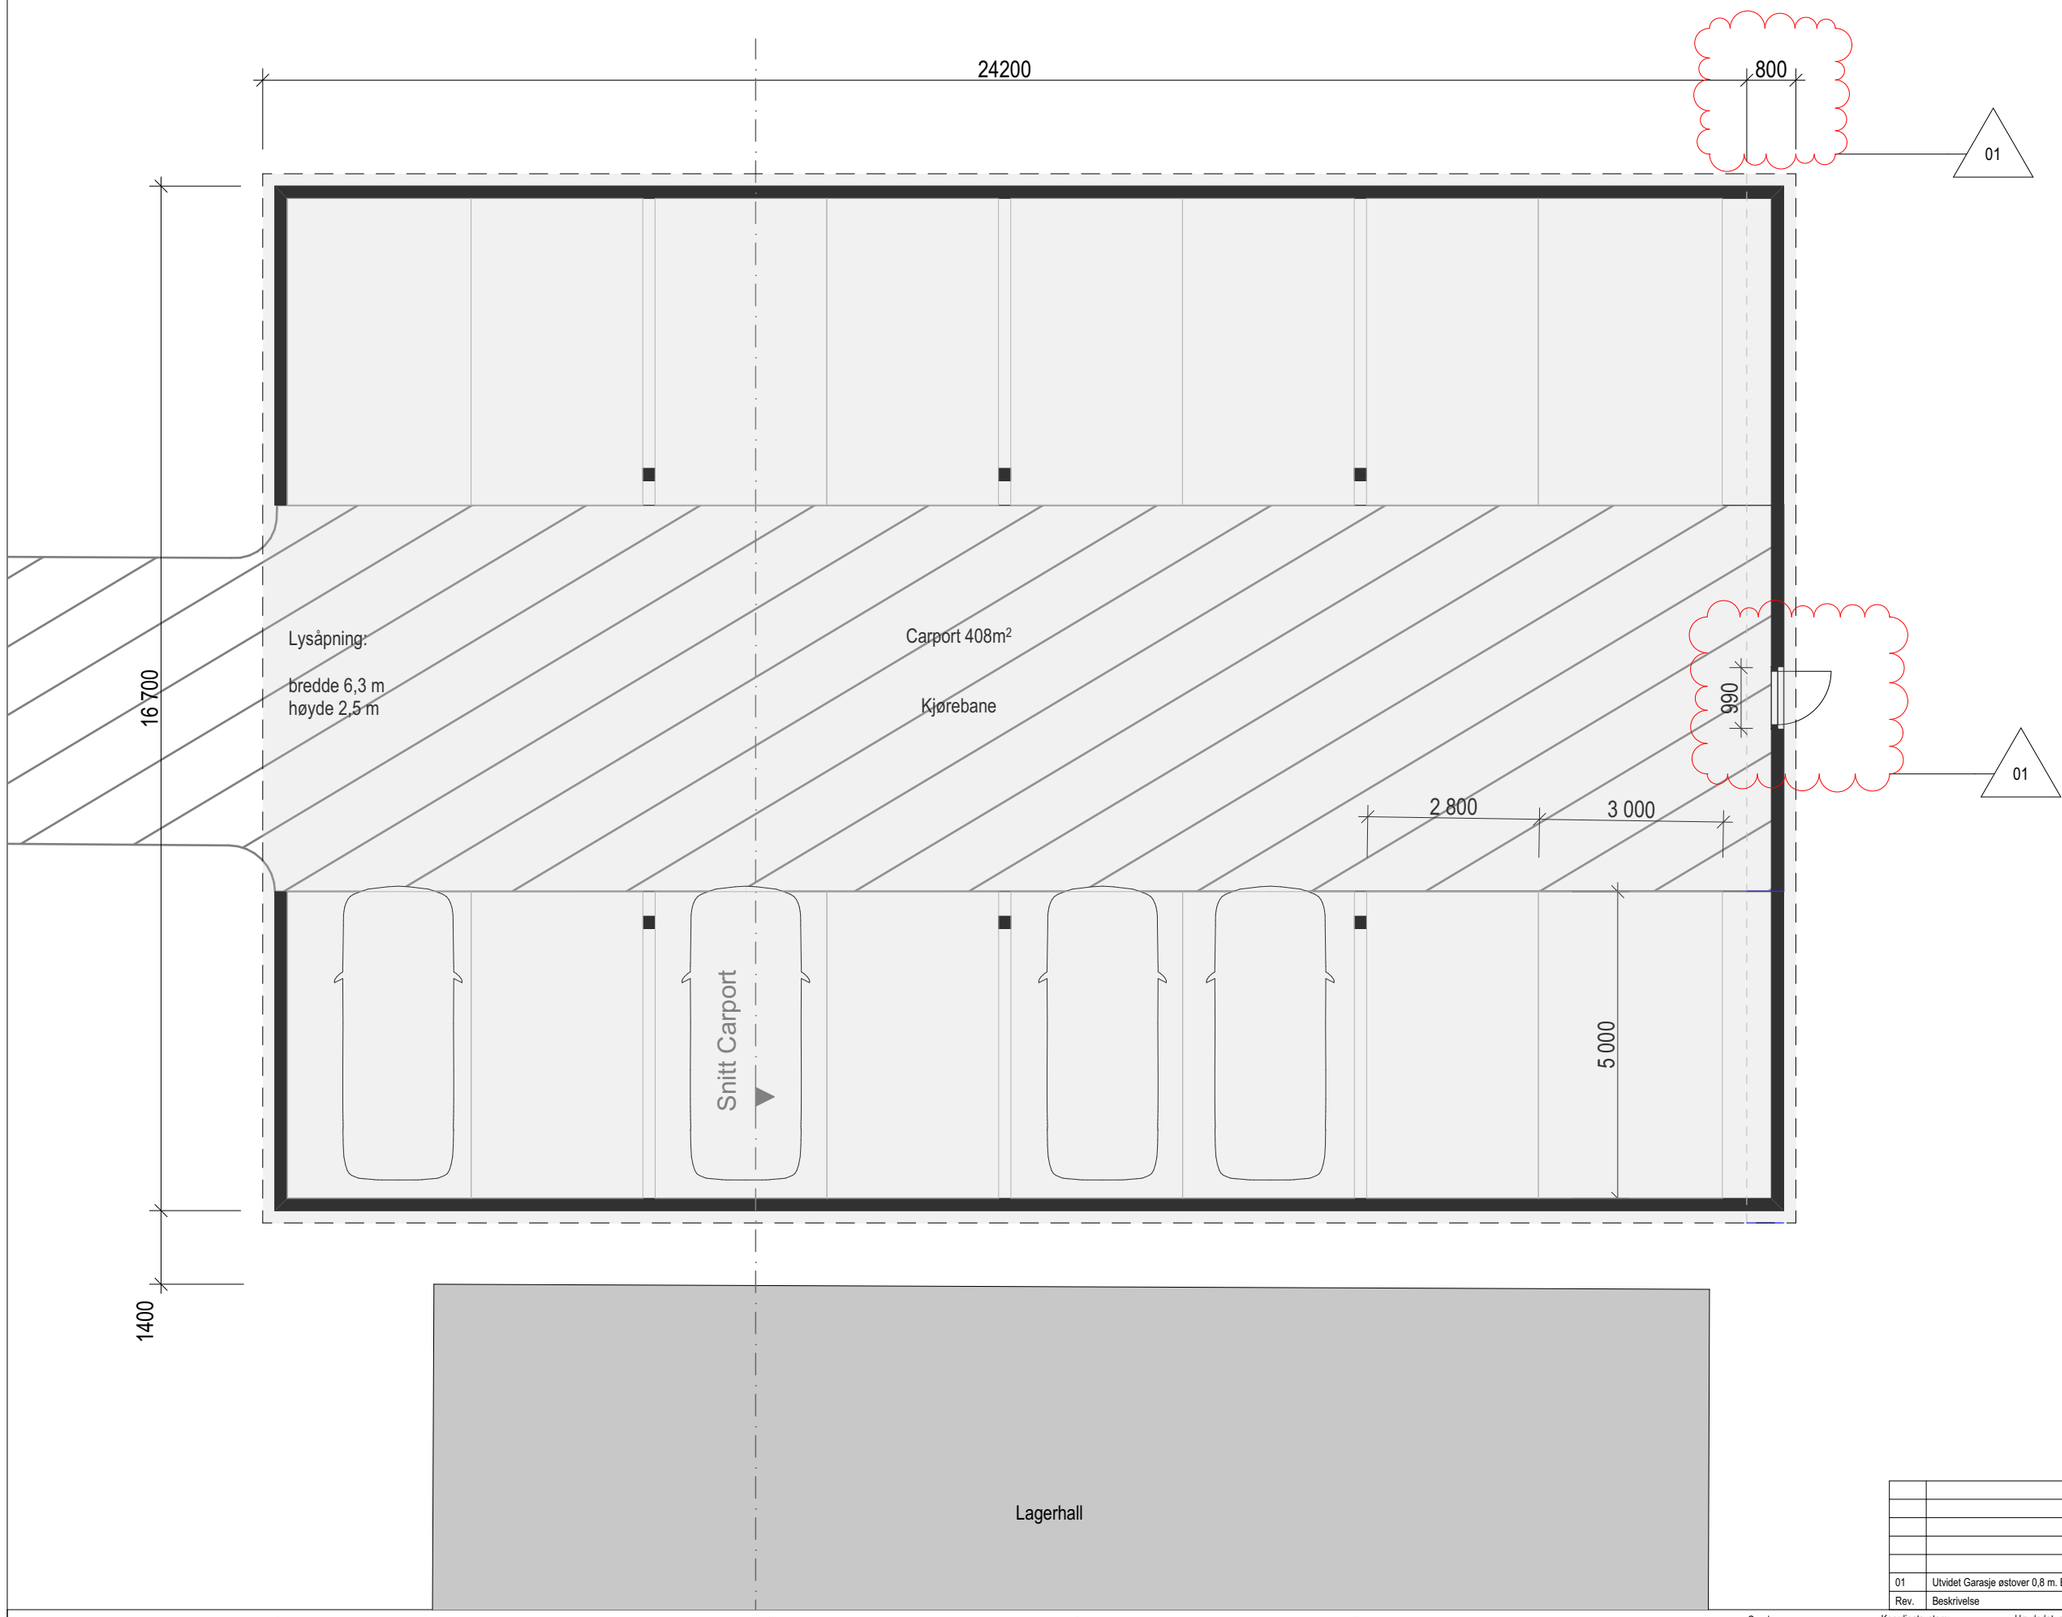

Rev.	Beskrivelse	Dato	Tegn.	Kontr.
01	Utvidet Garasje østover 0,8 m. Etter tilbm. fra kom.	21.01.2026	JØG-A	FN

asplan viak

Prosjekt:
Kopstad Brannstasjon
Gnr/ Bnr: 100/ 139

Oppdragsgiver:
VIB - Vestfold Interkommunale Brannvesen
Kopstadveien 11, Nykirke 3180 Norge

Fase:
Rammesøknad

Tegning:
Garasje Plan

Oppdragsnr.: 650589-01
Dato opprettet: 07.11.2025

Koordinatsystem: NTM
Tegn: LL/SLK/JØGA
Kontr:

Høydedatum: NN2000

Målestokk: 1:100 (A3)
Dato revisjon. 21.01.2026

Tegn. nr.: **AP-1**
Fag Type Et. Løpenr

Rev.: **01**

