


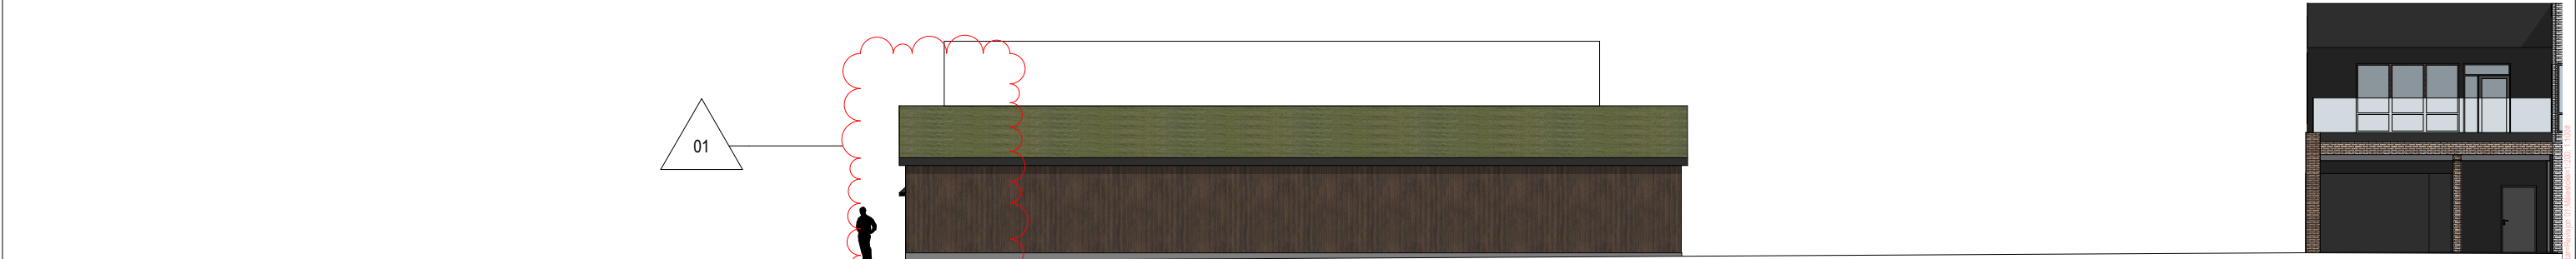


1:100 Øst

1:100 Vest



1:200 Nord

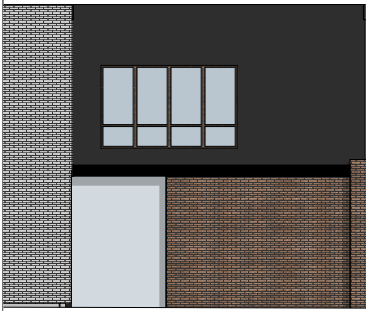

1:200 Sør

01	Utviket Garasje østover 0,8 m. Etter tilb. fra kom.	21.01.2026	JØG-A	FN
Rev.	Beskrivelse	Dato	Tegn.	Kontr.