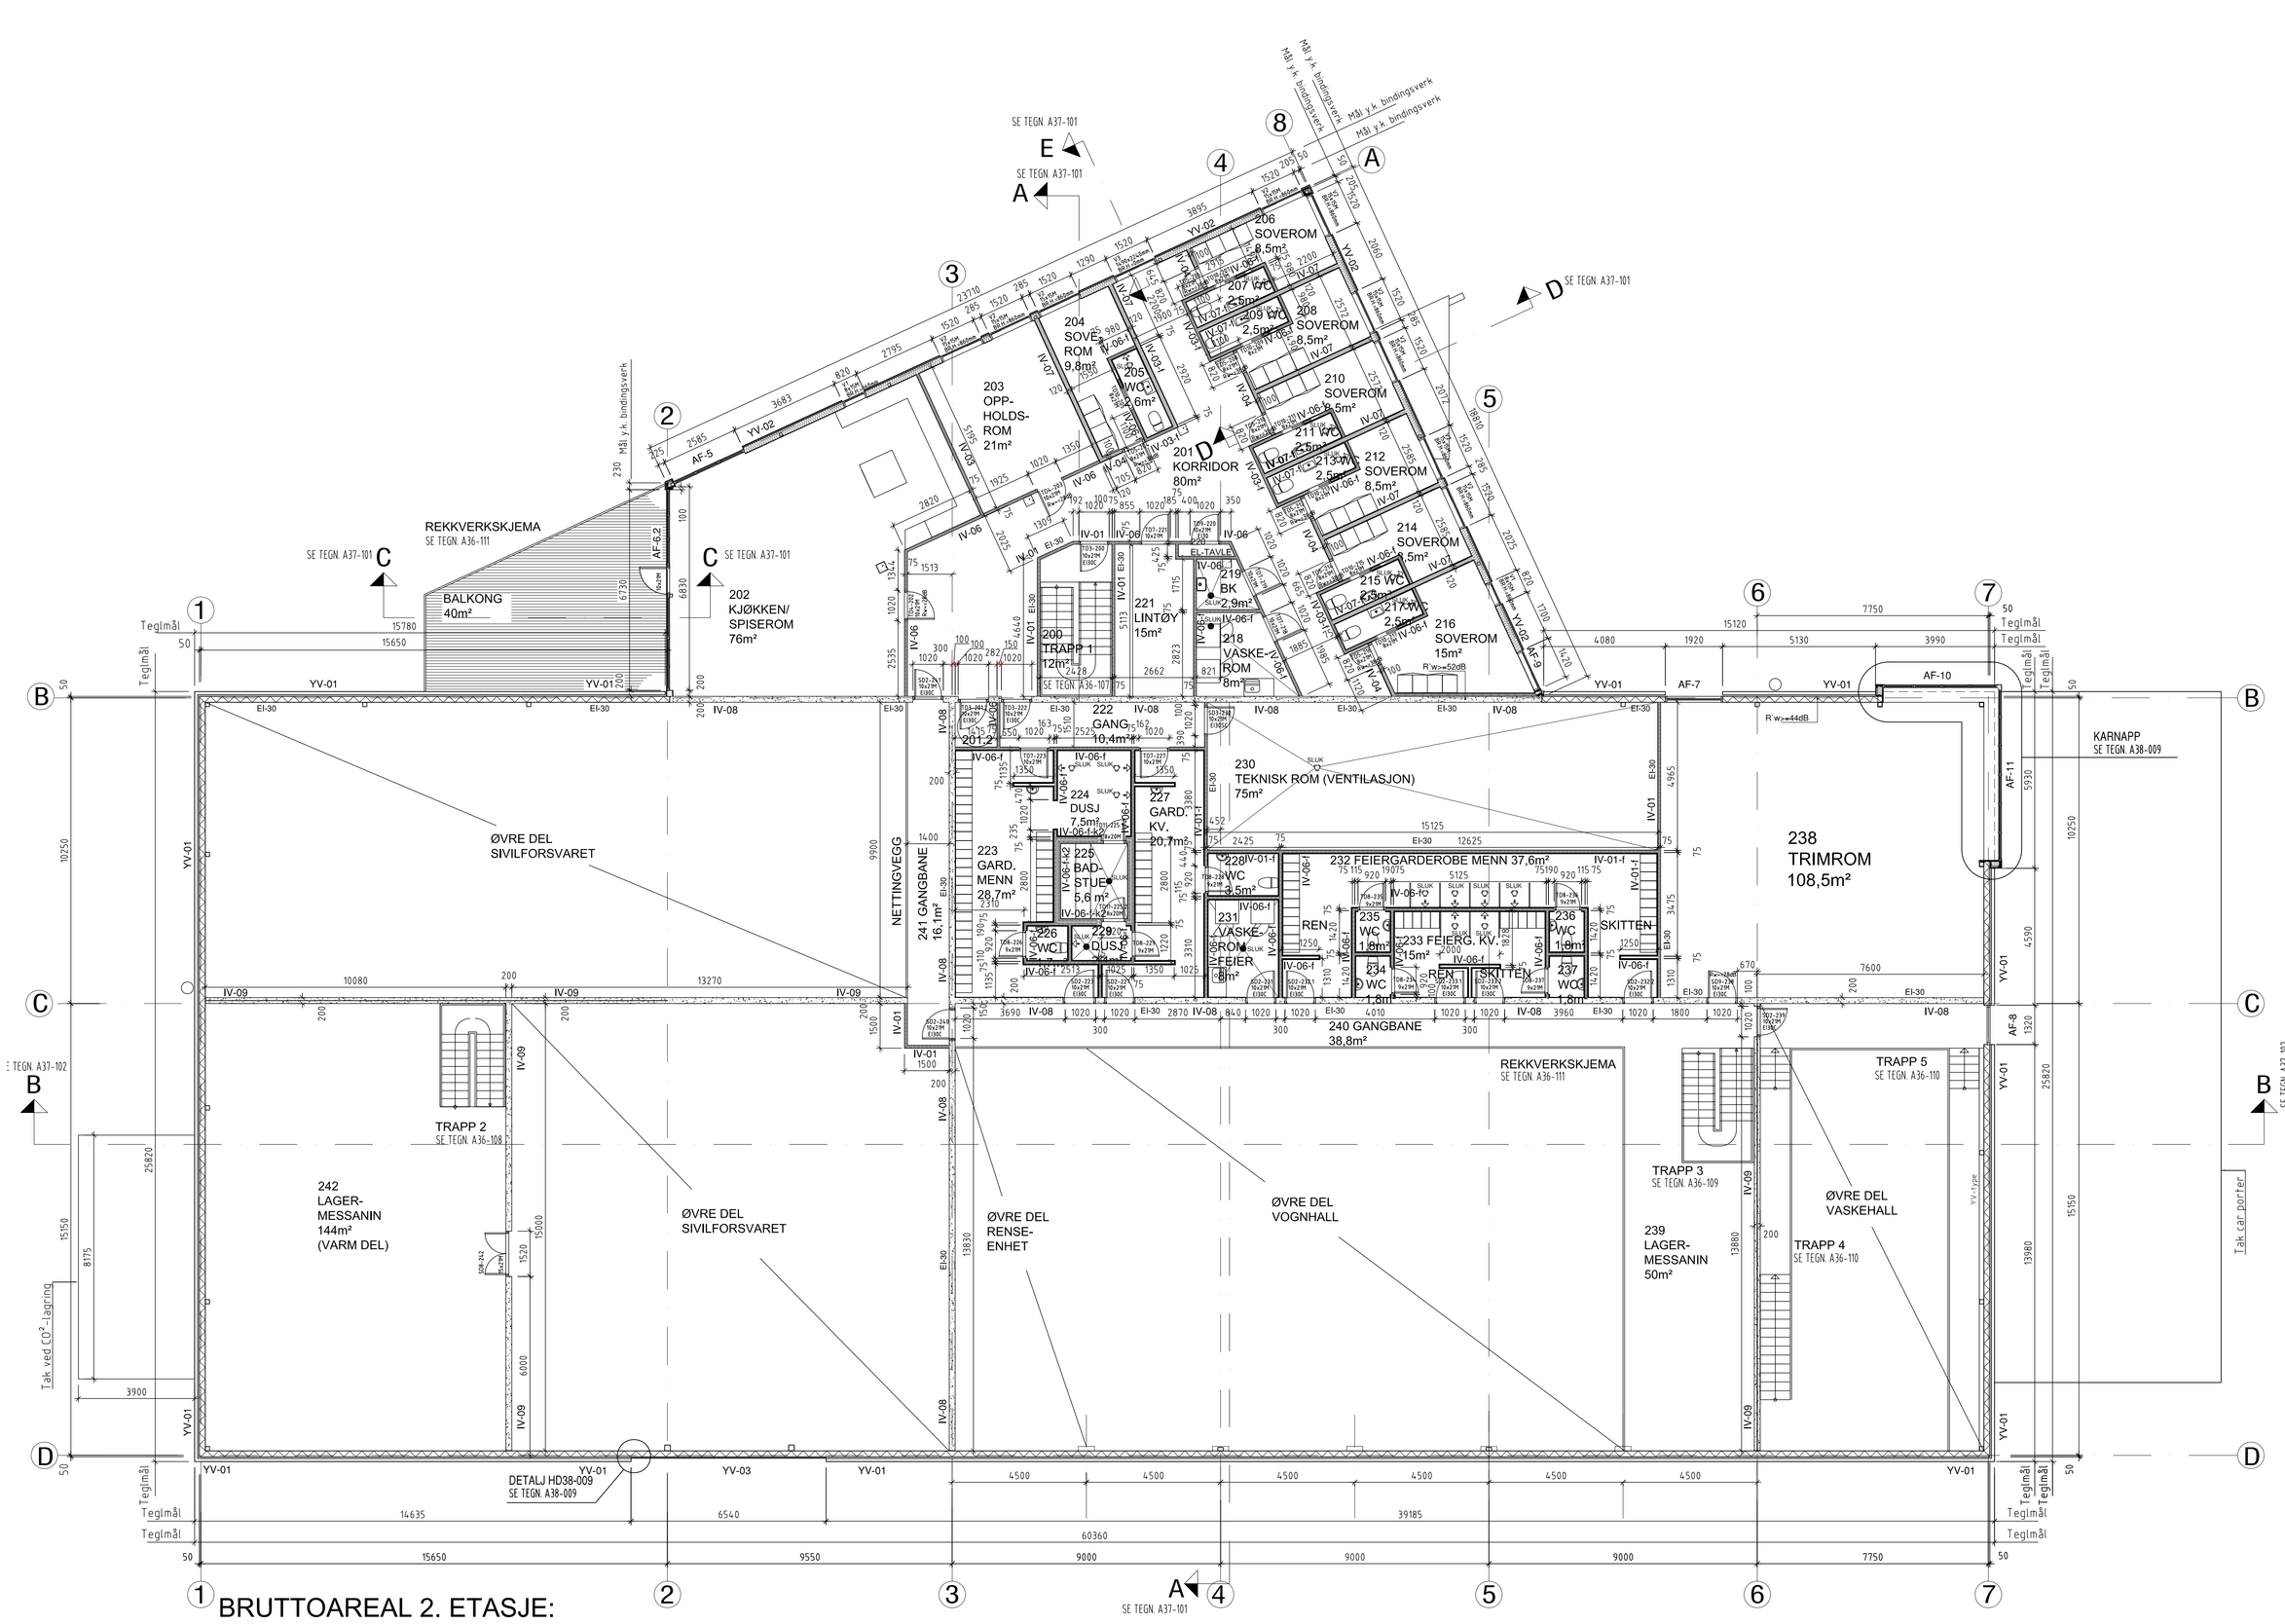

BRUTTOAREAL 2. ETASJE:
957m²

KODER FOR YTTERVEGGER:

KODE	BESKRIVELSE
YV-01	TEGLFORBLENDING 50mm LUFTSPALTE 200mm SANDWICH ELEMENT
YV-02	8mm FASADEPLATE UTLEKTING/LUFTING ANVIST AV PRODUSENT 9,5mm NY GYPROC GU VINDSPERRE 48x198mm BINDINGVERK + 200mm ISOLASJON 0,2mm PLASTFOLIE 13mm GIPSPLATE GYPROC ROBUST
YV-03	8mm FASADEPLATER SKÅRET I 200mm HØYDER, MONTERT SOM 'VESTLANDSPANEL' (NORSAL FASADESYSTEM NR 6) UTLEKTING/ UTLUFTING ANVIST AV PRODUSENT 200mm SANDWICH ELEMENT
AF-1,2..	ALUMINIUM-/GLASSFELT

KODER FOR INNERVEGGER:

KODE	BESKRIVELSE
IV-01	GIPSPLATE GYPROC ROBUST Lyd-/ brannkrav: R 'w>= 25dB/ EI30 Innlagt spikerslag for skap/utstyr på vegg merkes
IV-02	GIPSPLATE GYPROC ROBUST Lyd-/ brannkrav: R 'w>= 34dB/ EI30 Innlagt spikerslag for skap/utstyr på vegg merkes
IV-03	GIPSPLATE GYPROC ROBUST Lyd-/ brannkrav: R 'w>= 37dB/ EI30 Innlagt spikerslag for skap/utstyr på vegg merkes
IV-04	GIPSPLATE GYPROC ROBUST Lydkrav: R 'w>= 44dB Innlagt spikerslag for skap/utstyr på vegg merkes
IV-05	GIPSPLATE GYPROC ROBUST Lydkrav: R 'w>= 48dB Innlagt spikerslag for skap/utstyr på vegg merkes
IV-06	GIPSPLATE GYPROC ROBUST Innlagt spikerslag for skap/utstyr på vegg merkes
IV-07	GIPSPLATE GYPROC ROBUST Lydkrav: R 'w>= 52dB Innlagt spikerslag for skap/utstyr på vegg merkes
IV-08	200mm BETONGVEGG PUSSET, MALT EI30
IV-09	200mm BETONGVEGG PUSSET, MALT
IV-10	150mm BETONGVEGG PUSSET, MALT EI30
IV-11	150mm BETONGVEGG PUSSET, MALT
IV-12	200mm BETONGVEGG PUSSET, MALT EI60
IV-13	150mm BETONGVEGG PUSSET, MALT EI60
AF-1-7	ALUMINUM-/GLASSFELT

INDEX -x: VEGG FØRES TIL UK LETT-TAK MED TELESKOPTILSLUTNING

INDEX -s: SKJØRT TIL UK, HIMLING

INDEX -f: KERAMISKE FLISER MOT VÅTROM.
PÅ STÅLSTENDERVEGG:
12mm VANNFAST KRYSSFINER + 13mm VÅTROMSFORSTERKET GIPSPLATE 10cm FORBI HIMLING

INDEX -k2: IKKE GIPS MOT BADSTU
VEGGER KLES MED STÅENDE PANEL AV OSP
BYGGES SOM ROM I ROMMET MED
LUFTESPALTE MELLOM VEGGENE, ISOLERES
LISTVERK OG BENKER I OSP

Innside av Ruukki veggelementer mot vognhall
Farge: RAL 7038

Innvendig konstruksjonsstål
Farge: RAL 7037

SE OGSÅ ROMSKJEMA !

BRANNTEKNISK KLASSIFISERING (TEK 97):
Særskilt brannobjekt i.h.t. Brannlovens §22. Branndok. utarbeides i.h.t. FOBTOB.
Kontor/sov - 2 etasjer RKL2/ RKL4) = BKL1
Bærende hovedsystem - R30 (ubrennbart).
Bærende stål bygges inn i vegger. Kfr. RIB for utførelse.
Sekundære, bærende bygn.deler, etasjeskillere - R30.
Sjakter/hulrom skal ha overflate In2. Overflate In1 i rømningsveg.
Golvbelegg skal tilfredsstille klasse G i rømn.veg. Taktekking = Ta
Branncellebegrensende konstruksjoner i BKL1 = EI30.
Trapperom utføres som type TR1 med vegger = EI30 og dører EI30CS.
Dør til teknisk rom og tlf i rømningsveg = EI30S
Dør til fyrrom = EI60CS
Det skal innstalleres brannalarmanlegg i hele bygget.
Brannslanger skal dekke hele bygget. Håndslokker monteres der vann er uegnet.
Ledesystem og nødbelysning for rømningsutganger.
Rømning fra hver branncelle til det fri eller tilgang til 2 uavhengige rømn.veier.
Dører i rømn.veier åpnes automatisk ved brannalarm.
Bredde rømn. vei = min. 0,9m. Rømn.dører har selvlukker og automatikk for stengning av sidefelt og gangdør.

LYDFORHOLD (NS8175):
Preaksepterte løsninger benyttes.

Dør, Rw>=28dB tilsvarer lydklasse 25dB
Dør, Rw>=33dB tilsvarer lydklasse 30dB
Dør, Rw>=38dB tilsvarer lydklasse 35dB

VARMEISOLASJON:

Yttervegg:	U < 0,22 W/ m2K
Vinduer:	U < 1,0 W/ m2K
Inngangsdører:	U < 1,1 W/ m2K
Tak:	U < 0,15 W/ m2K

Uavhengig av verdier ovenfor samt uavhengig av energi- og varmetapsberegning skal det isoleres min. 200mm i gulv, 200mm i yttervegger og 300mm i yttertak.

Rev.	Revideringen gjelder	Dato	Tegn.	Kontr.	Godkj.
.	.	.	.	.	.

Plan 2.etasje

A31-202

Indeks: .

ASBUILT 11.08.2009

Status: .

Tiltakshaver
Vestfold Interkommunale Brannvesen IKS

Entreprenør
Veidekke Entreprenør AS, Tønsberg

Prosjektnummer / Prosjektnavn
10009/ KOPSTAD Brannstasjon

Grunnlagstegning / Indeks: A31-202-2

LINKSIGNATUR
Team Fredrikstad
Christianssund Alle 2
1602 Fredrikstad
Telefonr.: +47 69 38 39 00
Telefaks: +47 69 38 39 99

Plan 2.etasje
.

Mål:	1:100	Tegnet:	K.P.	Godkj.:	TST	Tegn.nr.:	Indeks:
Dato:	11.08.2009	Kontr.:	TST	Ansv.:	KP/TST	A31-202	.